
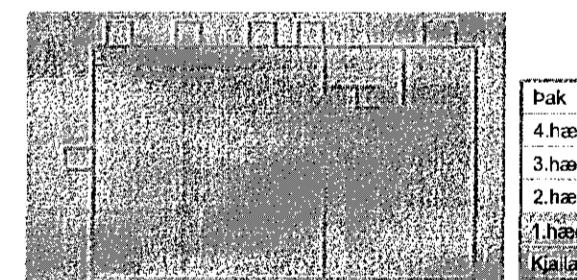


Samþykkt barn
23 JAN 2018
Byggingarfulltrúinn í Hafnarfirði
F.Þ. Sigurður Steinar Jónsson

ASD/S
Dagsetning aðalappínnar
17.12.2014, 16.10.2015, 14.8.2017

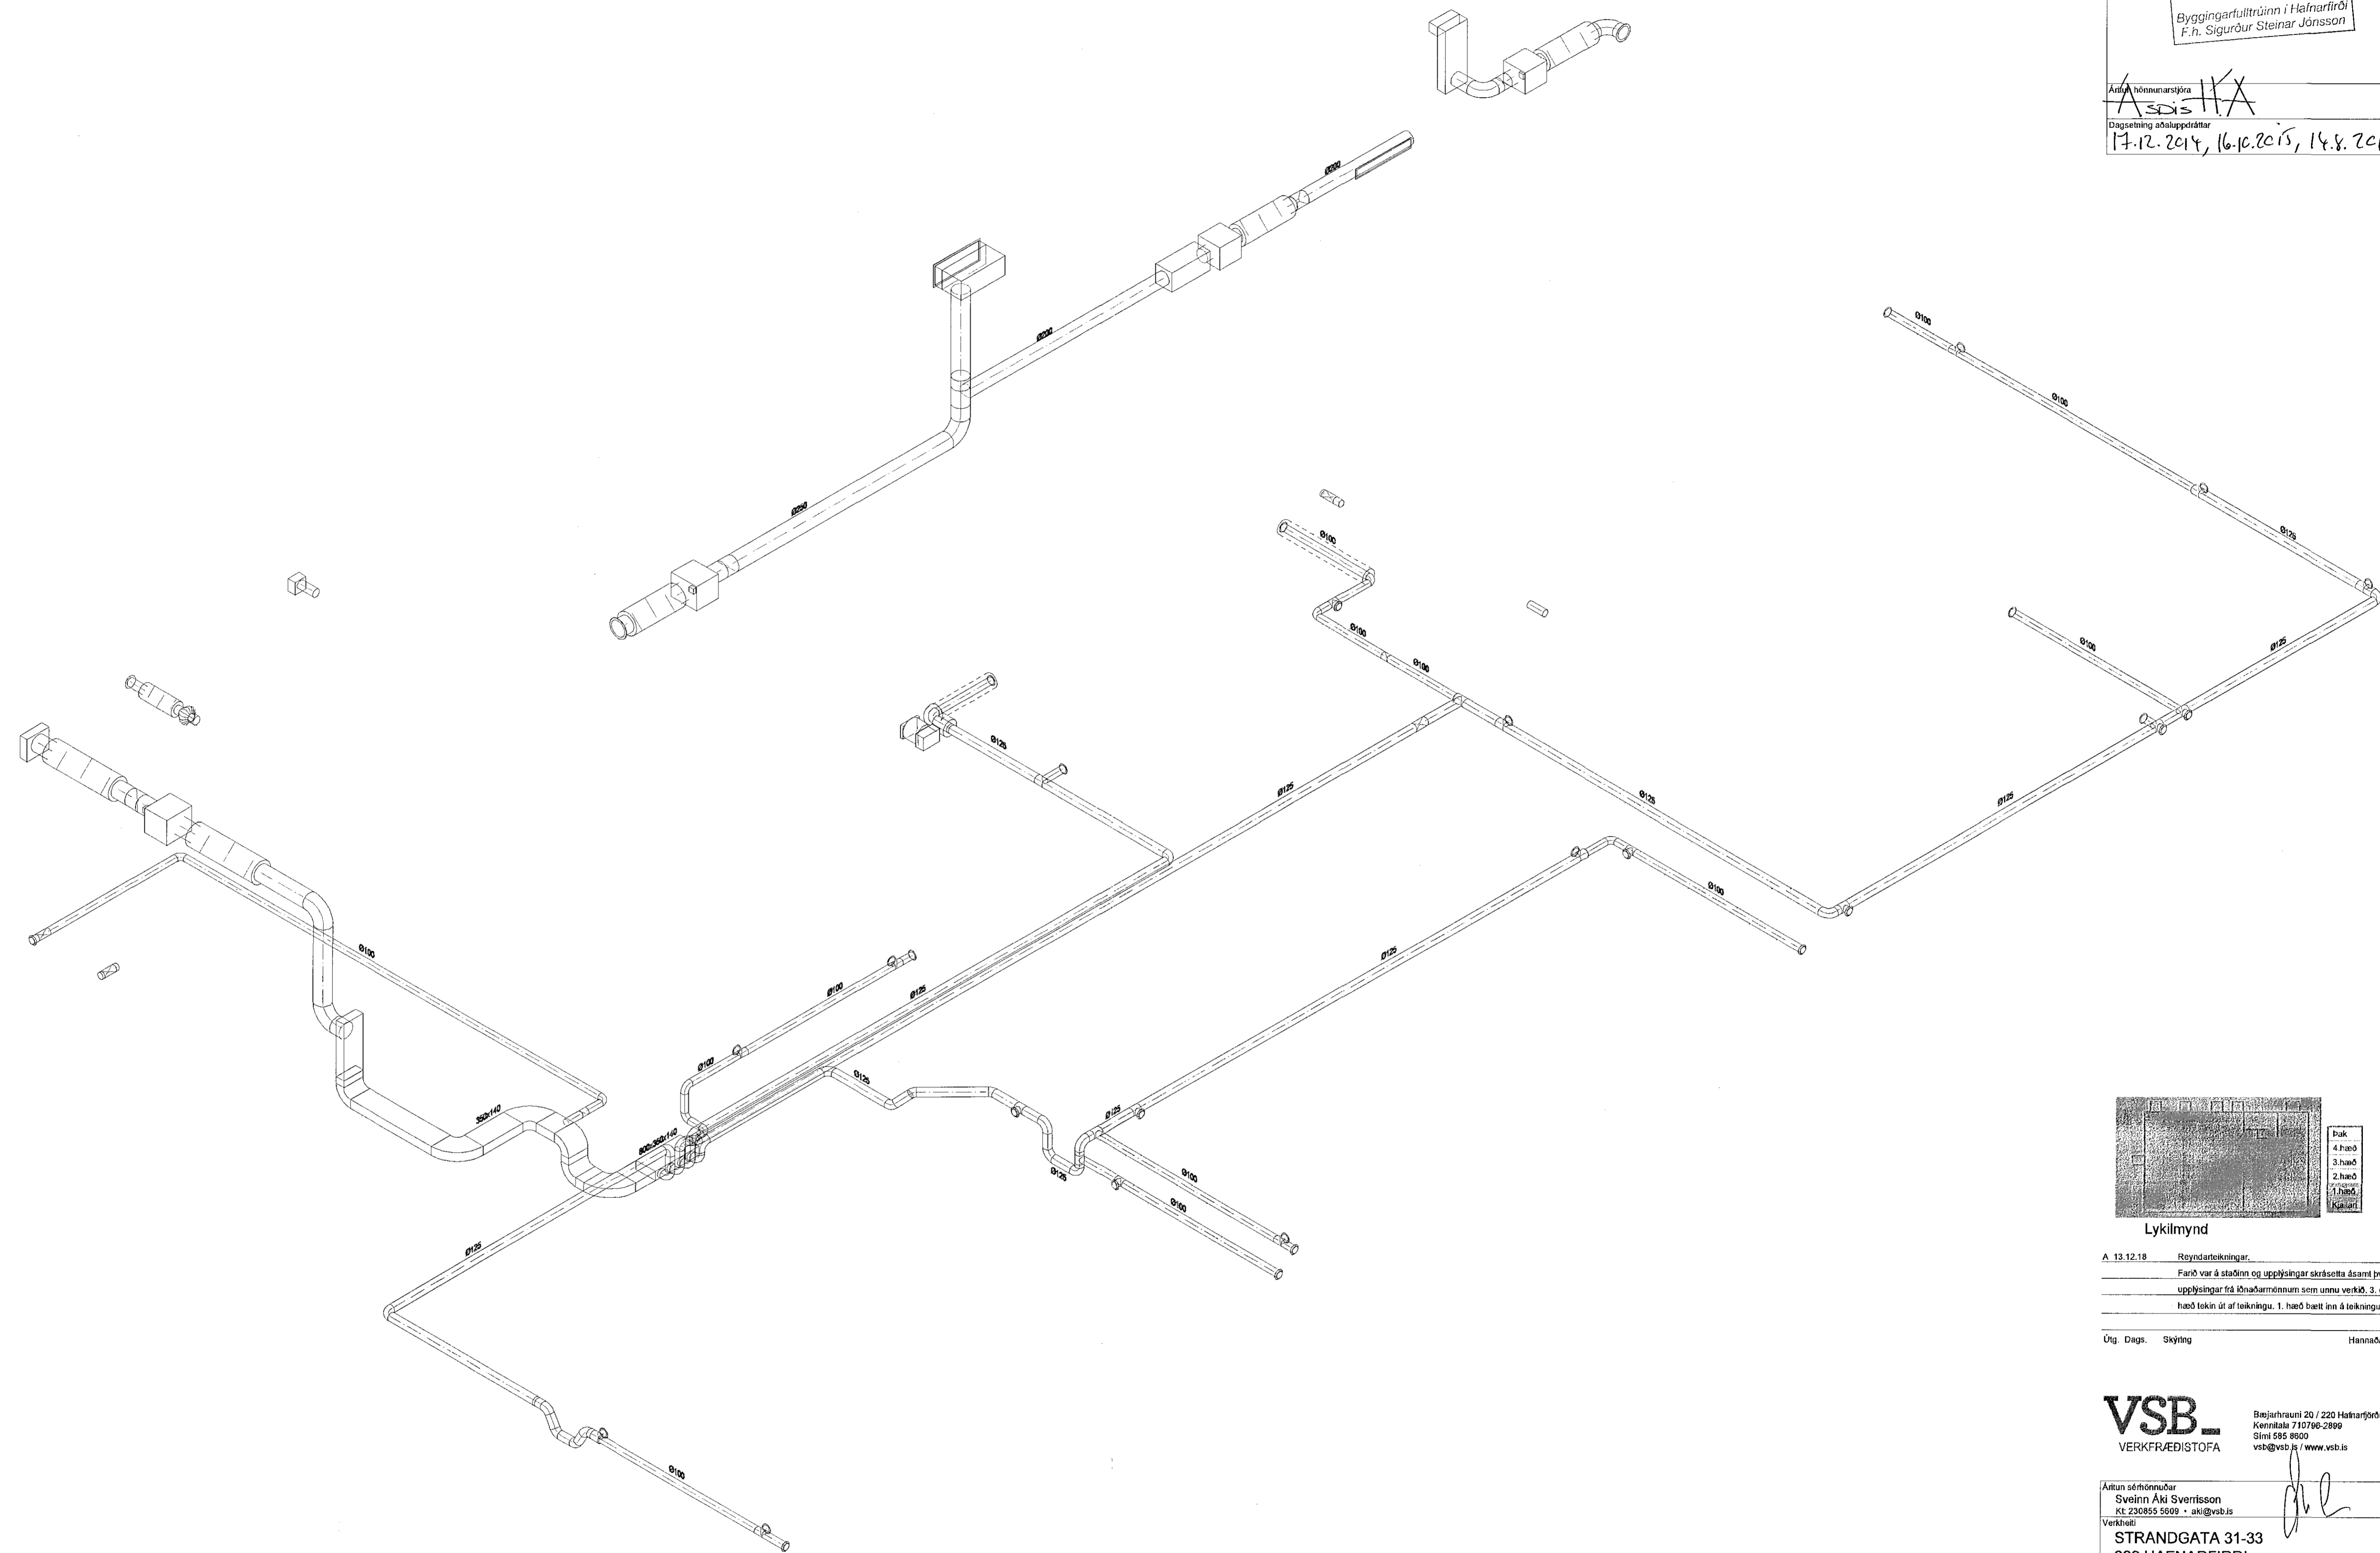

Lykilmynd

A 13.12.18 Reyndartekningar.
Farið var á staðinn og upplýsingar skrásetta ásamt þöð að fá upplýsingar frá lóðarmonnum sem unnu verkð. 3. og 4. hæð lokin af af teikningu. 1. hæð bætt inn á teikningu.

Ög. Dags. Skýring Hanna Ö. Ylirsdóttir

VSBS
VERKFRÆÐISTOFA
Bæjarháusti 20 / 220 Hafnarfjörður
Kennitala 710766-2896
Sími 595 8600
vsb@vsb.is / www.vsb.is

Áttun sérhönnuðar
Sveinn Áki Sverrisson
Kt 230855 5809 • aki@vsb.is
Verkheli
STRANDGATA 31-33
220 HAFNARFIRÐI
Verkheli
Loftræsing
Kjallari og 1. hæð
Rúmmynd

Hannað	Teiknað	Yfirfarið	Kvarði	Síða
JGR	JGR	SAS	1:50	/ A1
Dags.	Verkheli	Teikning	Ögátt	
16.06.2015	14238	L1 901	A	

V:\2014\14238 Strandgata 31-33\17-Teikningar\72-Project_Navigatinn\14238 - Strandgata 31-33\Shewa\14238_L1_901.dwg