
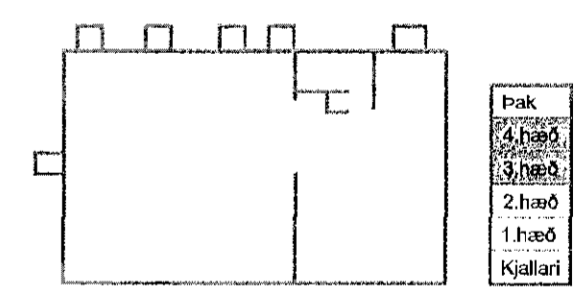


Samþykkt barn
23 JAN 2015
Byggingarfulltrúinn í Hafnarfirði
F.h. Sigurður Steinar Jónsson

Árinn Ábinnunarskýring
A. Steinar J. Jónsson
Dagsetning aðaluppráttar
17.12.2014, 16.10.2015, 14.1.2017

SKÝRINGAR
Almennar skýringar sjá teikningu P0 000 og P0 001

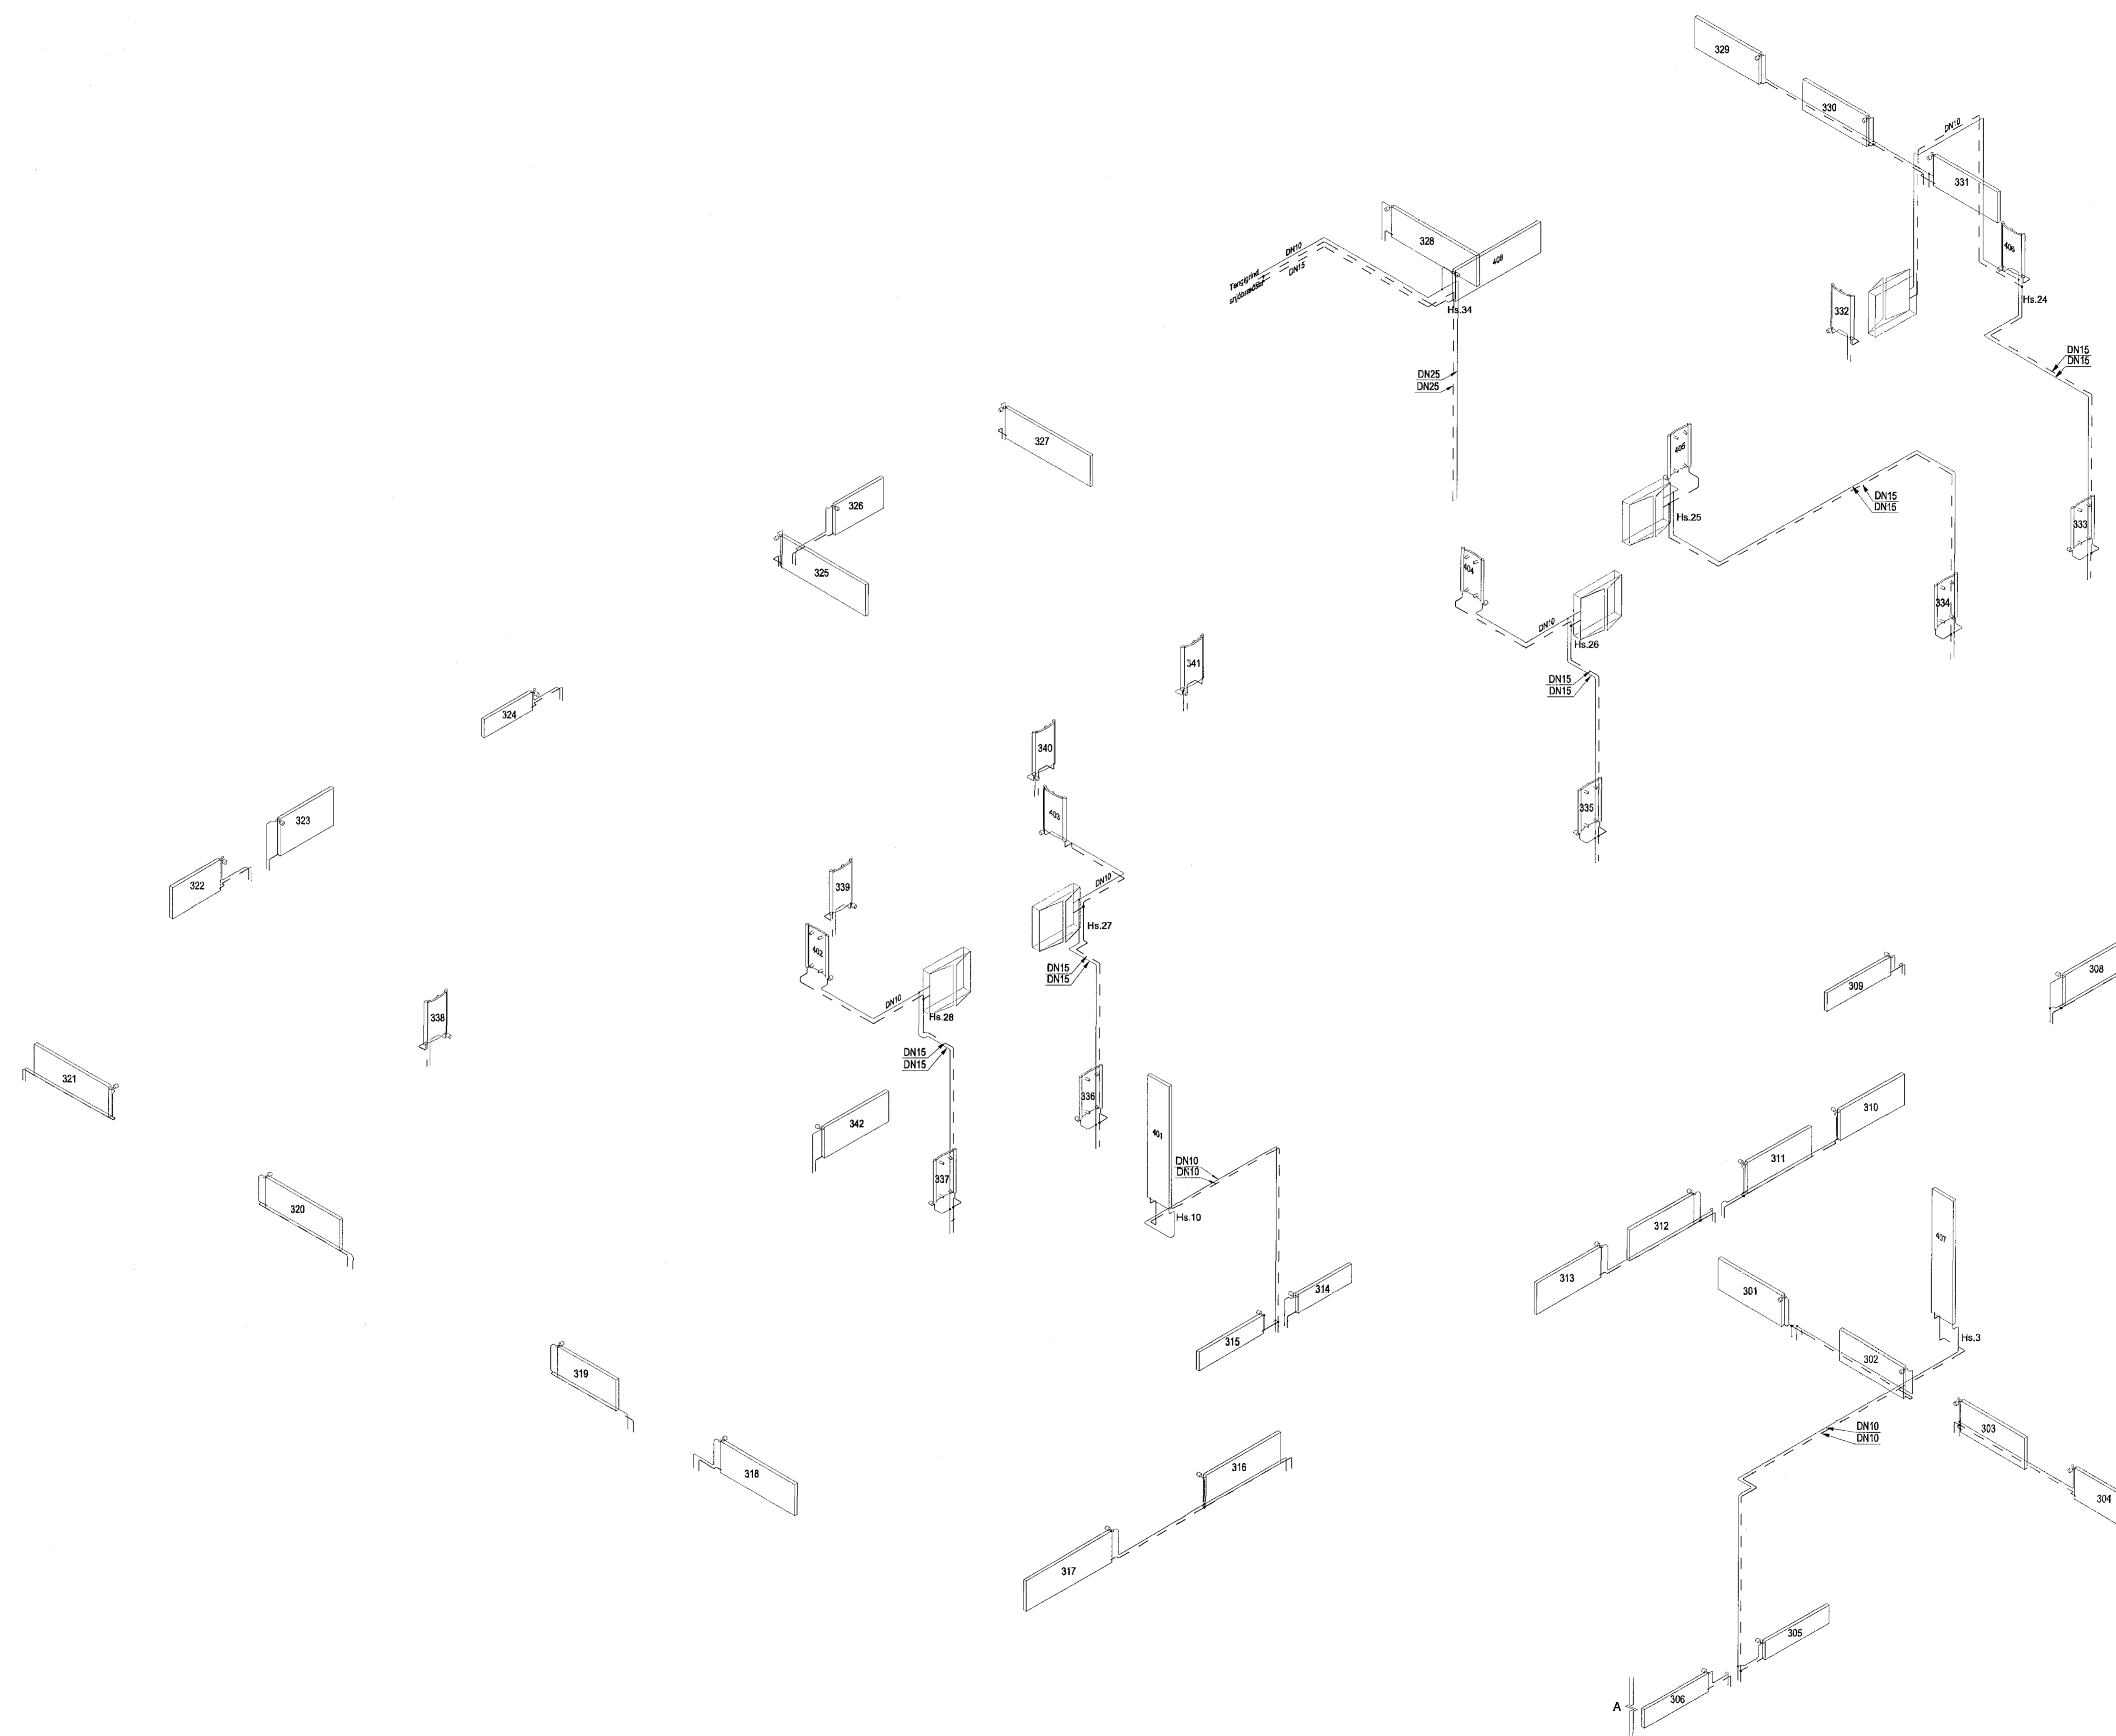

Lykilmynd
B 13.12.18 Reyndartekningar.
Farð var á staðinn og upplýsingar skrásetta ásamt því að fá
upplýsingar frá lóndáráðnum sem umnu verkið
2. hæð tekin út af teikningu.
Útg. Dags. Skýring Hannað/Virfarð JGR/SAS

VSB VERKFRÆÐISTOFA
Reiðerhuani 20 / 220 Hafnarfirður
Kerfala 710796-2999
Sími 595 8600
vsb@vsb.is / www.vsb.is

Árinn séðinnuáð
Sveinn Áki Sverrisson
Kt. 230555 5009 • aki@vsb.is
Verkefni
STRANDGATA 31-33
220 HAFNARFIRÐI
Verkhúsi
Lagnir
Hitalagnir 3. - 4. hæð
Rúmmynd, stammar
Hannað JGR Teiknað JGR Yfirfarið SAS Kvarði 1:50 Síða / A1
Dags. 16.06.2015 Verkefni 14238 Teikning P4 903 Útgáfa B

V:\2014\14238 Strandgata 31-33\17-Teikningar\7-Project_Navigation\7-Strandgata 31-33\Sheet\14238-P4-903-.dwg