
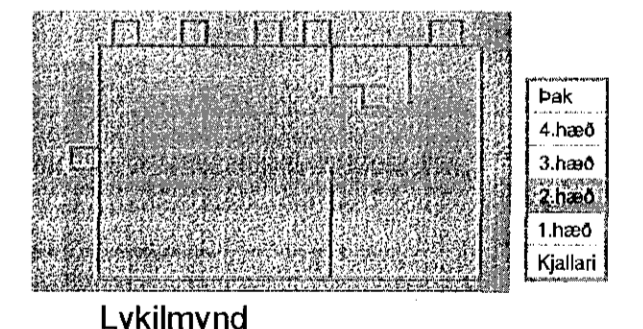


Autentískaður
Sveinn Aki Sverrisson
Dagsetning aðstoðarfróðs
17.12.2014, 16.10.2015, 14.8.2017

SKÝRINGAR
Almennar skýringar sjá teikningu P0 000 og P0 001

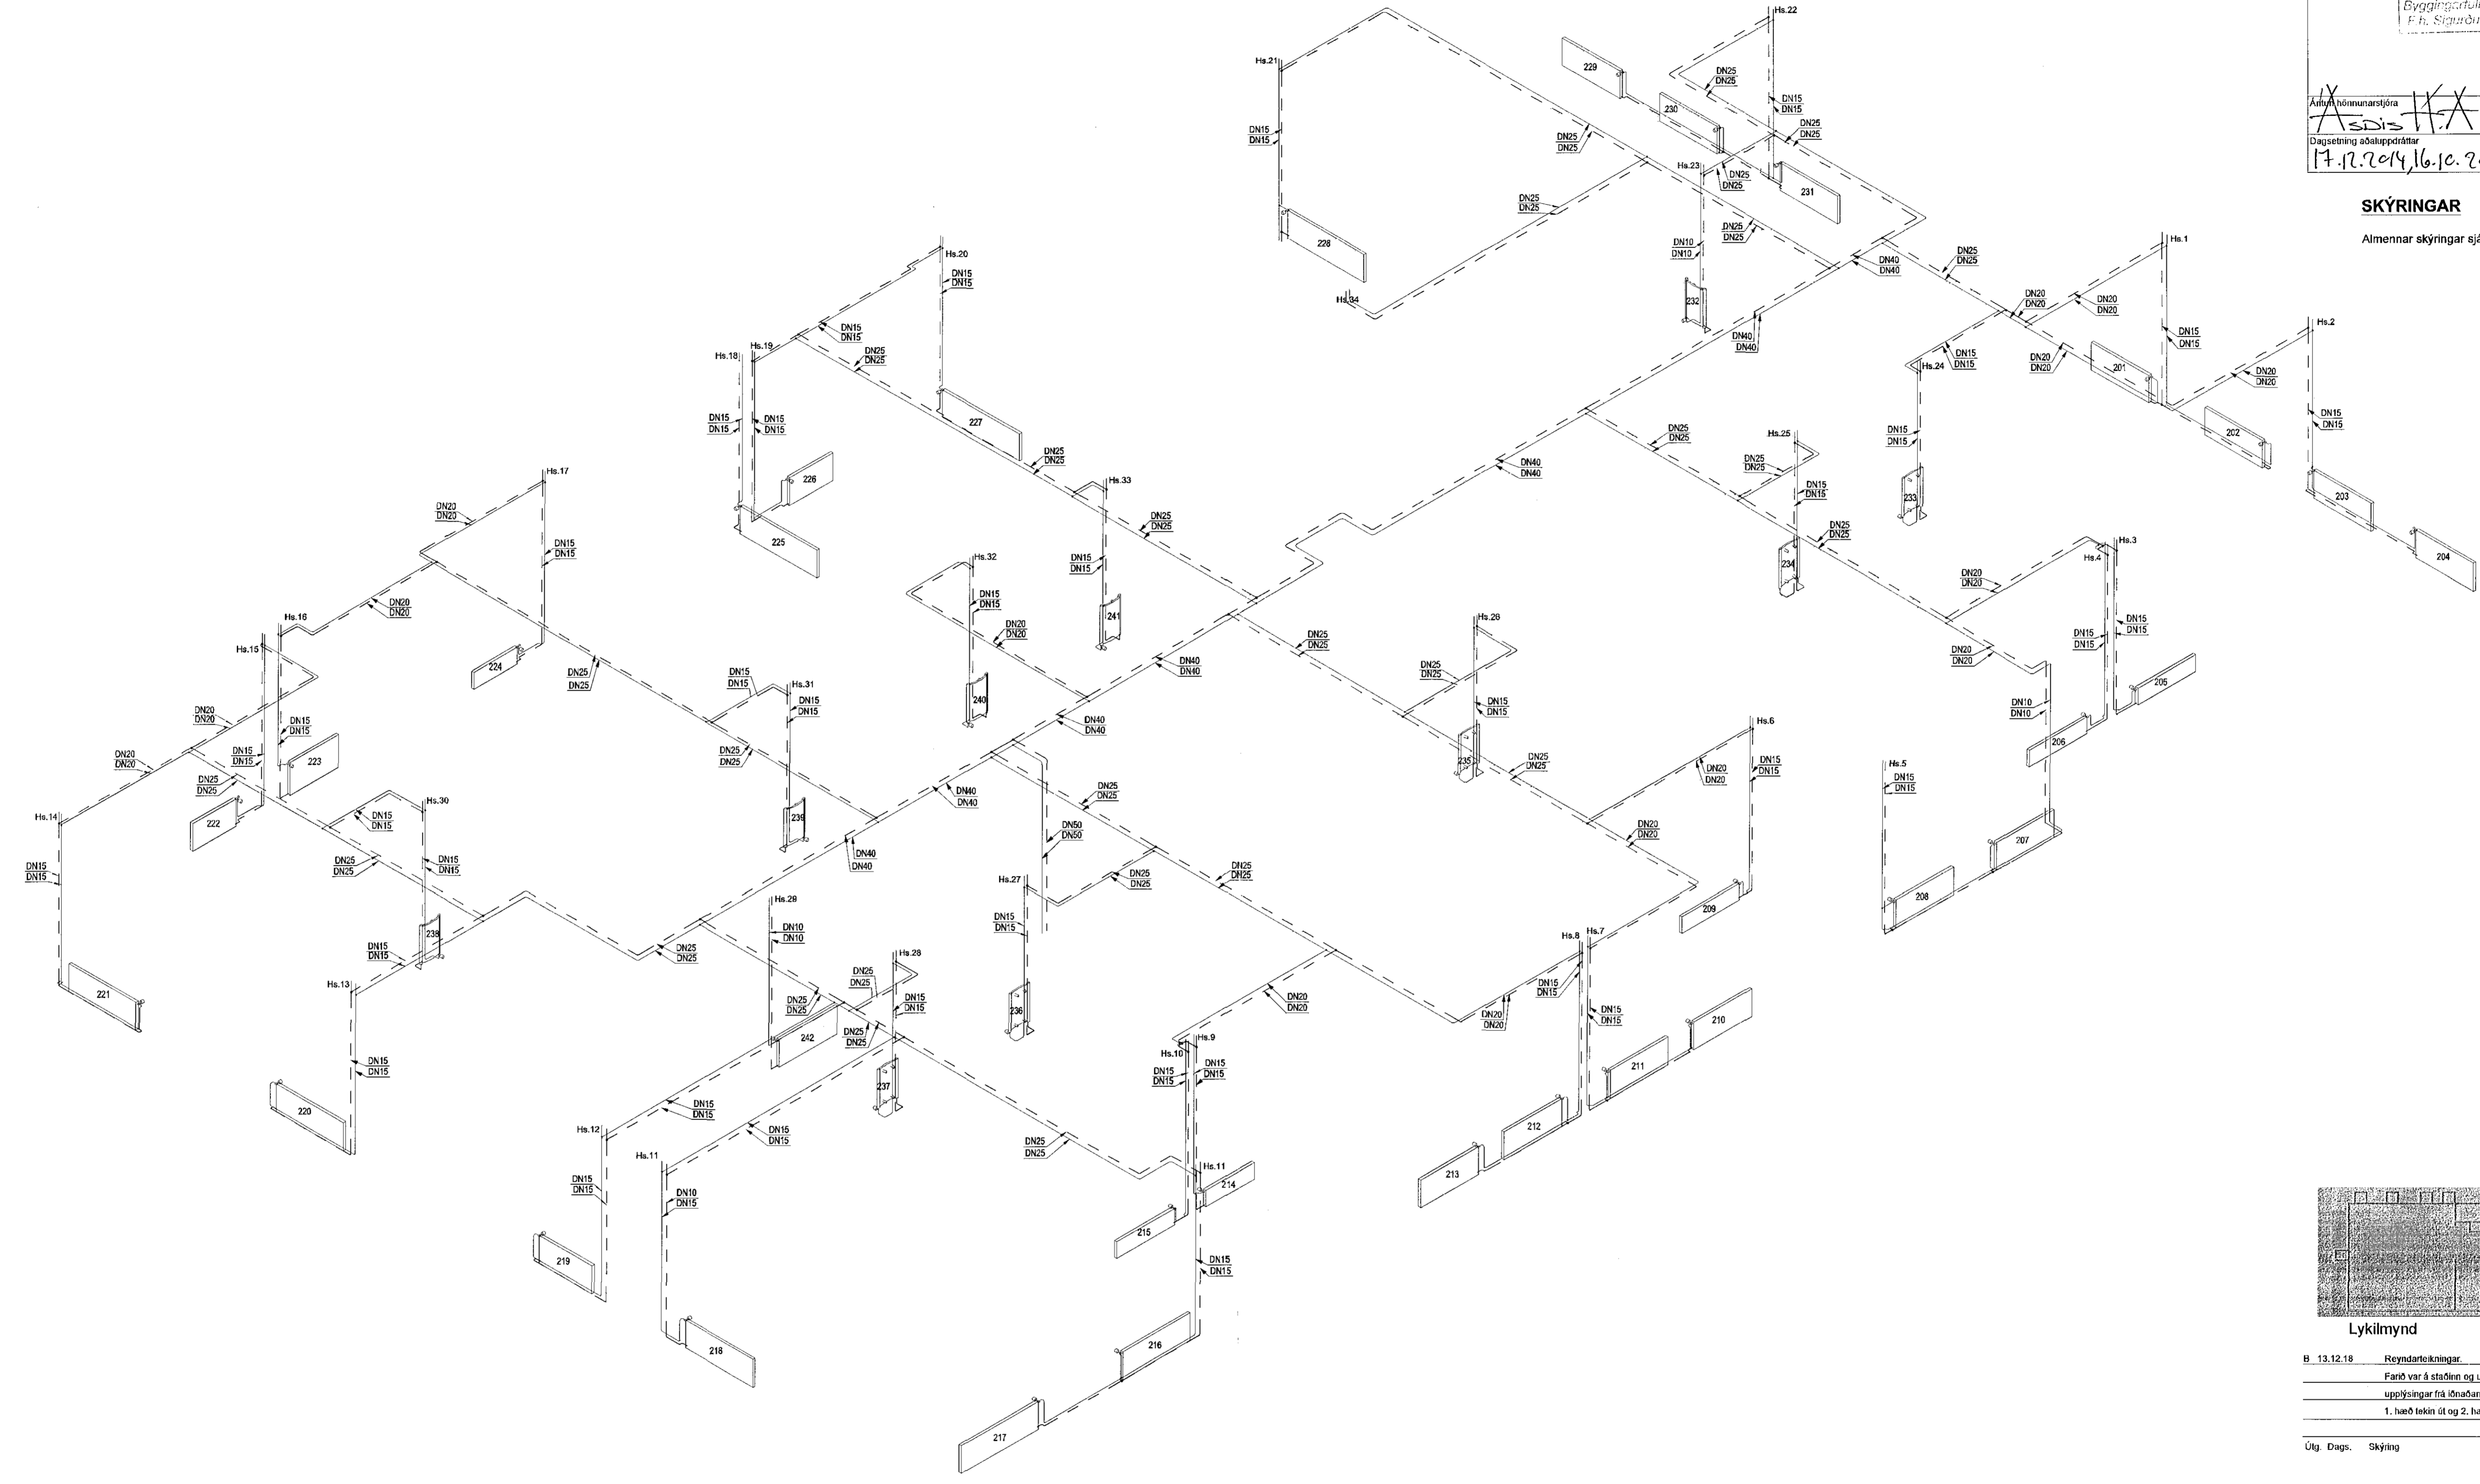

Lykilmýnd

B 13.12.18 Reyndartekningar.
Farið var á staðinn og upplýsingar skrásetta ásamt því að fú
upplýsingar frá lóndarmáttum sem unnu verk.
1. hæð tekin úr og 2. hæð sett inn í staðinn.

Útg. Dags. Skýring Hannab/Virtanó JGR/SAS

VSBS VSKR/FR/ED/ISTOFA
Bajartrauni 20 / 220 Hafnarfirði
Kennitala 710766-2899
Sími 585 8600
vsb@vsb.is / www.vsb.is

Artun séftrönnuðar
Sveinn Aki Sverrisson
Kt: 230855 5609 • aki@vsb.is
Verkið
STRANDGATA 31-33
220 HAFNARFIRÐI
Verkið
Lagnir
Hítalagnir 2. hæð
Rúmmynd

Hannab	JGR	Teiknað	Yfirfarið	Kverið	Síða
16.06.2015	JGR	14238	SAS	1:50	/ A1
Dags.	Verkið	Teikning	Utgáfa		
16.06.2015	14238	P4 902	B		