
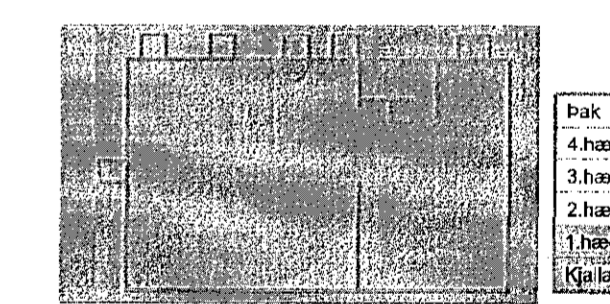


Samþykkt þann  
23 JAN 2015  
Byggingarfulltrúinn í Hafnarfirði  
F.h. Sigurður Steinar Jónsson

Áskjaláttinnarsjóni  
SDIS  
Dagsetning aðaluppdráttar  
17.12.2014, 16.10.2015, 14.8.2017

**SKÝRINGAR**

Almennar skýringar sjá teikningu P0 000 og P0 001

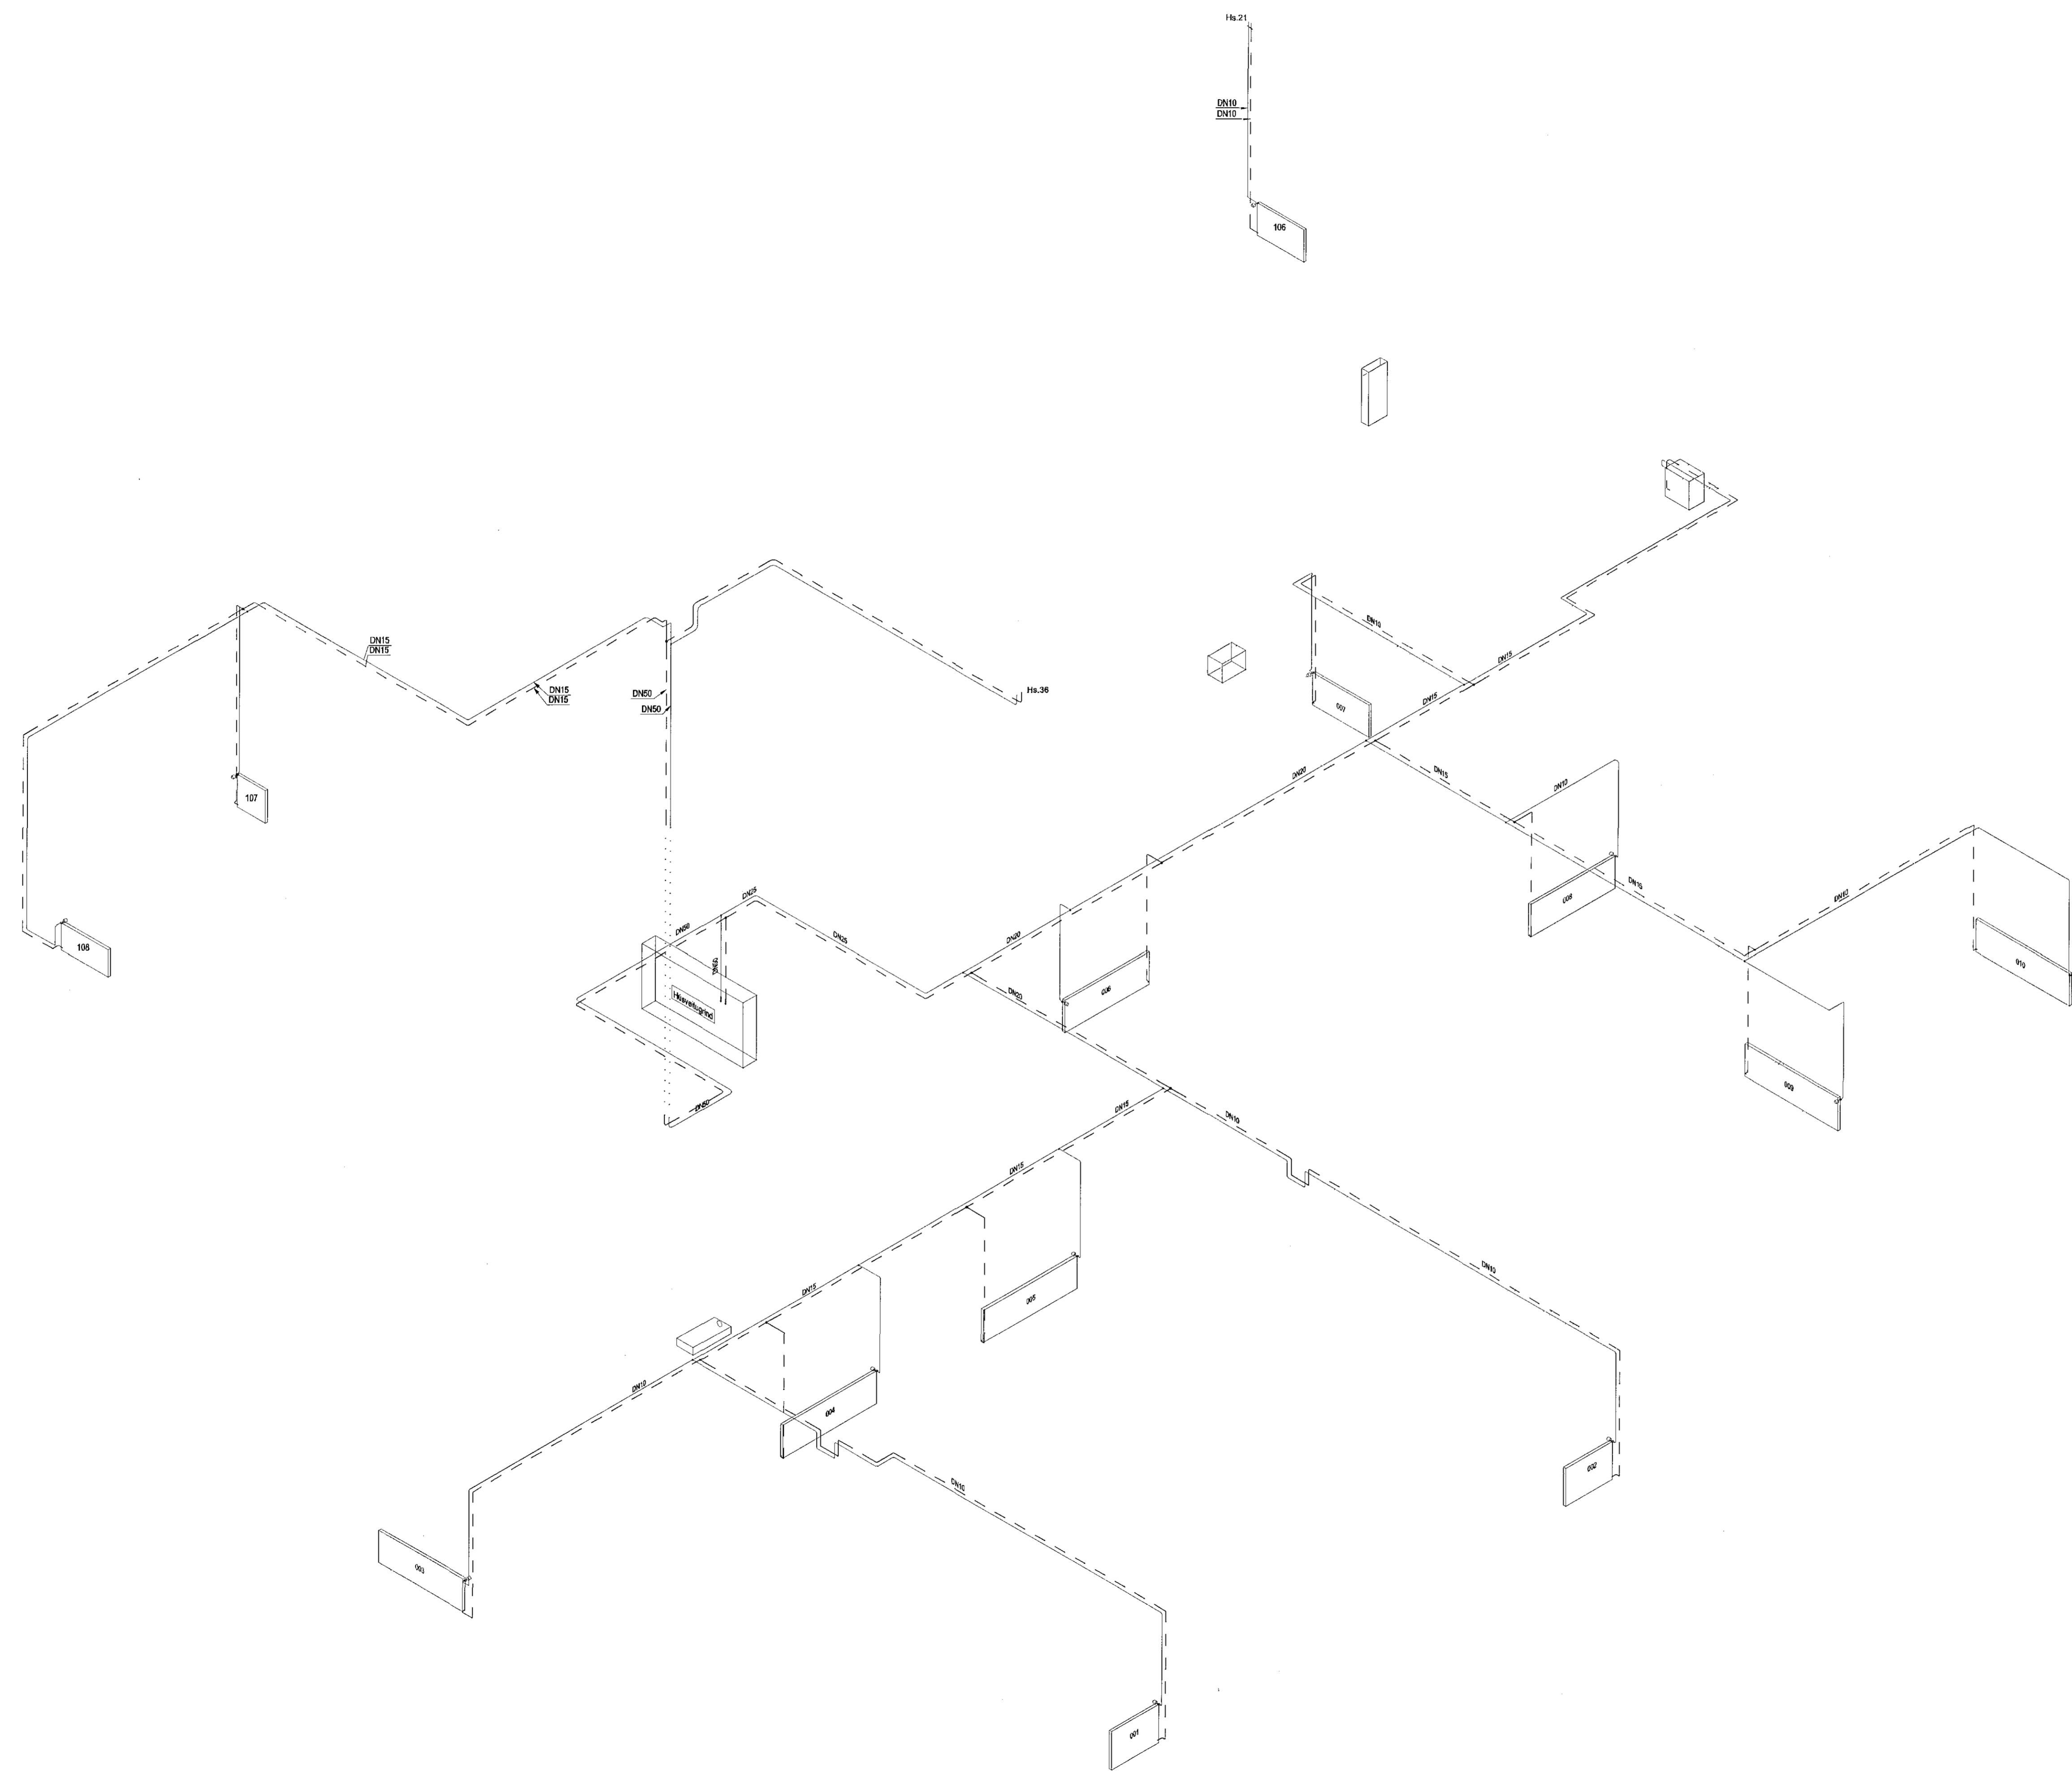

Lykilmynd

A 13.12.18 Reynslateikningar  
Farið var á staðinn og upplýsingar ókrásættu ásamt því að fú  
upplýsingar frá íbúðarmönnum sem unnu verk.  
1. hæð bætt inn á teikningu.  
JGR/SAS  
Útg. Dags. Skýring Hanna/Yfirfarið

**VSB** Verkfæðistofa  
Bæjarhraun 20 / 220 Hafnarfjörður  
Kennitala 710766-2999  
Sími 585 8600  
vsb@vsb.is / www.vsb.is

Áritun séðhómafar  
Sveinn Áki Sverrisson  
Kt: 230855 5609 • aki@vsb.is  
Verkheli  
**STRANDGATA 31-33**  
**220 HAFNARFIRÐI**  
Verkheli  
Lagnir  
Hitlagnir kjallara og 1. hæð  
Rúmmynd  
Hannað Teiknað Yfirfarið Kvarði Síða  
JGR JGR SAS 1:50 / A1 -  
Dags. Verkefni Teikning Útgáfa  
16.06.2015 14238 P4 901 A

V:\02\14238 Strandgata 31-33\Teikningar\3-Projekt\_Navigatir\14238 - Strandgata 31-33\Sheet\14238-P4\_901.dwg