
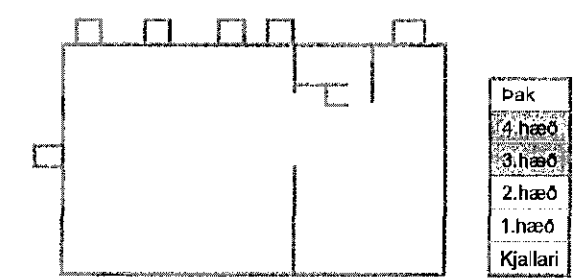


Adm. Vönnunarstjóra
Sveinn Áki Sverrisson
Dagsetning aðaluppdráttar
17.12.2014, 16.10.2015, 14.8.2017

SKÝRINGAR

Aimennar skýringar sjá teikningu P0 000 og P0 001

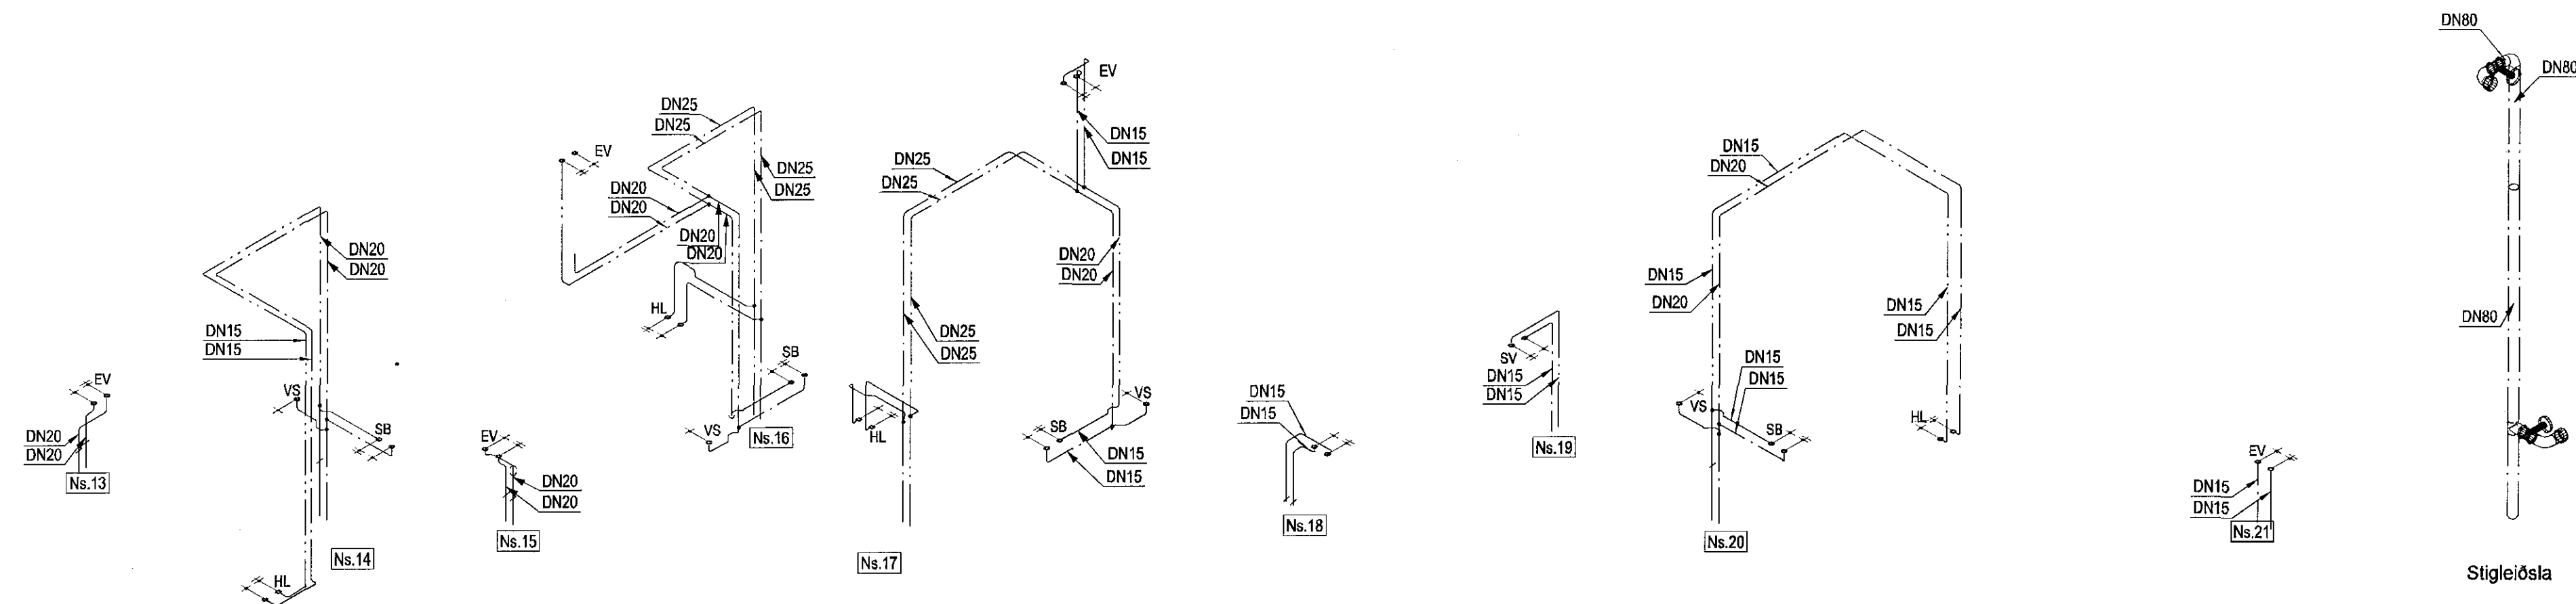

Lykilmynd

Þ. 13.12.18 Reyndartekningar.
Farið var á staðinn og upplýsingar skrásetta ásamt þú að fá
upplýsingar frá iðnaðarmönnum sem unnu verkib.

Útg. Dags. Skýring JGR/SAS
HannaÓYfirfarið

VSÖ
VERKFRÆÐISTOFA
Bæjarhúsi 20 / 220 Hafnarfjörður
Kennitala 710706-2899
Sími 585 8600
vsb@vsb.is / www.vsb.is

Aftun sérhönnuðar
Sveinn Áki Sverrisson
Kt. 230855 9600 • akj@vsb.is

Verkhúsi:
**STRANDGATA 31-33
220 HAFNARFIRÐI**

Verkhúsi:
**Lagnir
Neyslúvatnslagnir 3. og 4. hæð
Rúmmynd, stammar**

Hannað	Teiknað	Yfirfarið	Kvarði	Bláa
JGR	JGR	SAS	1.50	/ A1
Dags.	16.06.2015	Verkefni	14238	Útgáfa
		Teikning	P3 904	B