
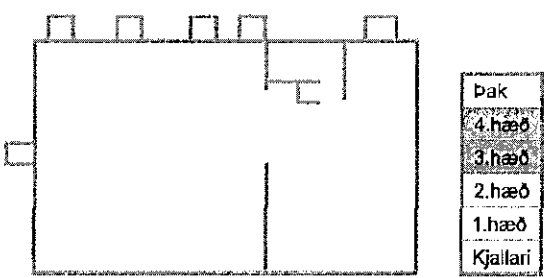


Árinn hönnunarsjórn
ASD/S/K/A
Dagsetning aðskiptafráttar
17.12.2014, 16.10.2015, 14.4.2017

SKÝRINGAR

Aimennar skýringar sjá teikningu P0 000 og P0 001

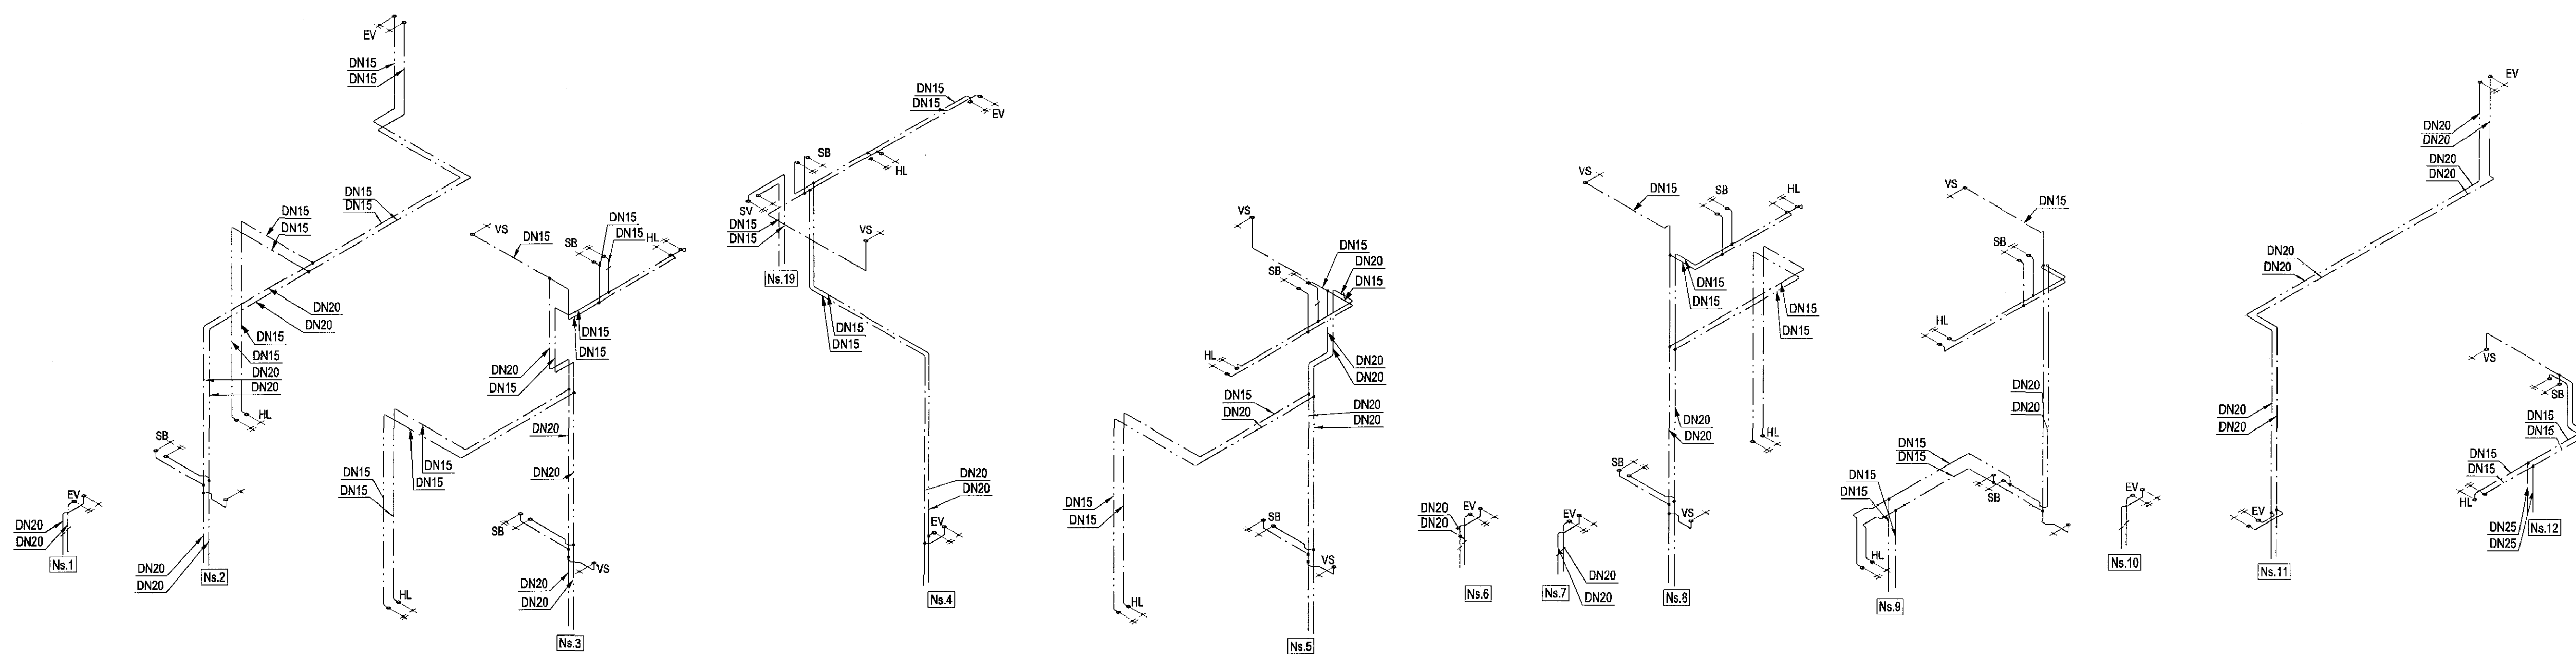

Lyklimynd

B. 13.12.18 Reyndartekningar
Farið var á staðinn og upplýsingar skrásetta Ásamt því að fá
upplýsingar frá lónaðarmönnum sem unnu verk 2. hæð
tekin úr af teikningu
JGR/SÁS
Útg. Dags. Skýring Hannað/Yfirráð

VSB
VERKFRÆÐISTOFA
Bjarthrauni 20 / 220 Hafnarfirði
Kennitala 710796-2896
Sími 585 8000
vsb@vsb.is / www.vsb.is

Afritun sérfróðs
Sveinn Áki Sverrisson
Nt. 230855 5609 • akig@vsb.is

Verkefni
STRANDGATA 31-33
220 HAFNARFIRÐI

Verkhúsi
Lagnir
Neysluvatnslagnir 3. og 4. hæð
Rúmmynd, stammar

Hannað	Teiknað	Yfirráð	Kvartí	Síða
JGR	JGR	SÁS	1:50	/ A1
Dags.	Verkefni	Teikning	Útgáfa	
16.06.2015	14238	P3 903	B	