
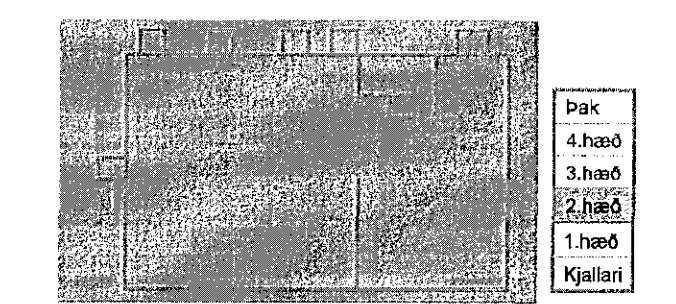


Samþykkt þann
23 JAN 2015
Byggingarfulltrúinn í Hafnarfirði
F.h. Sigurður Steinar Jónsson

Almannastjórn
Sveinur H. Á.
Dagsetning aðaluppritar
17.12.2014, 16.10.2015, 14.8.2017

SKÝRINGAR
Almennar skýringar sjá teikningu P0 000 og P0 001

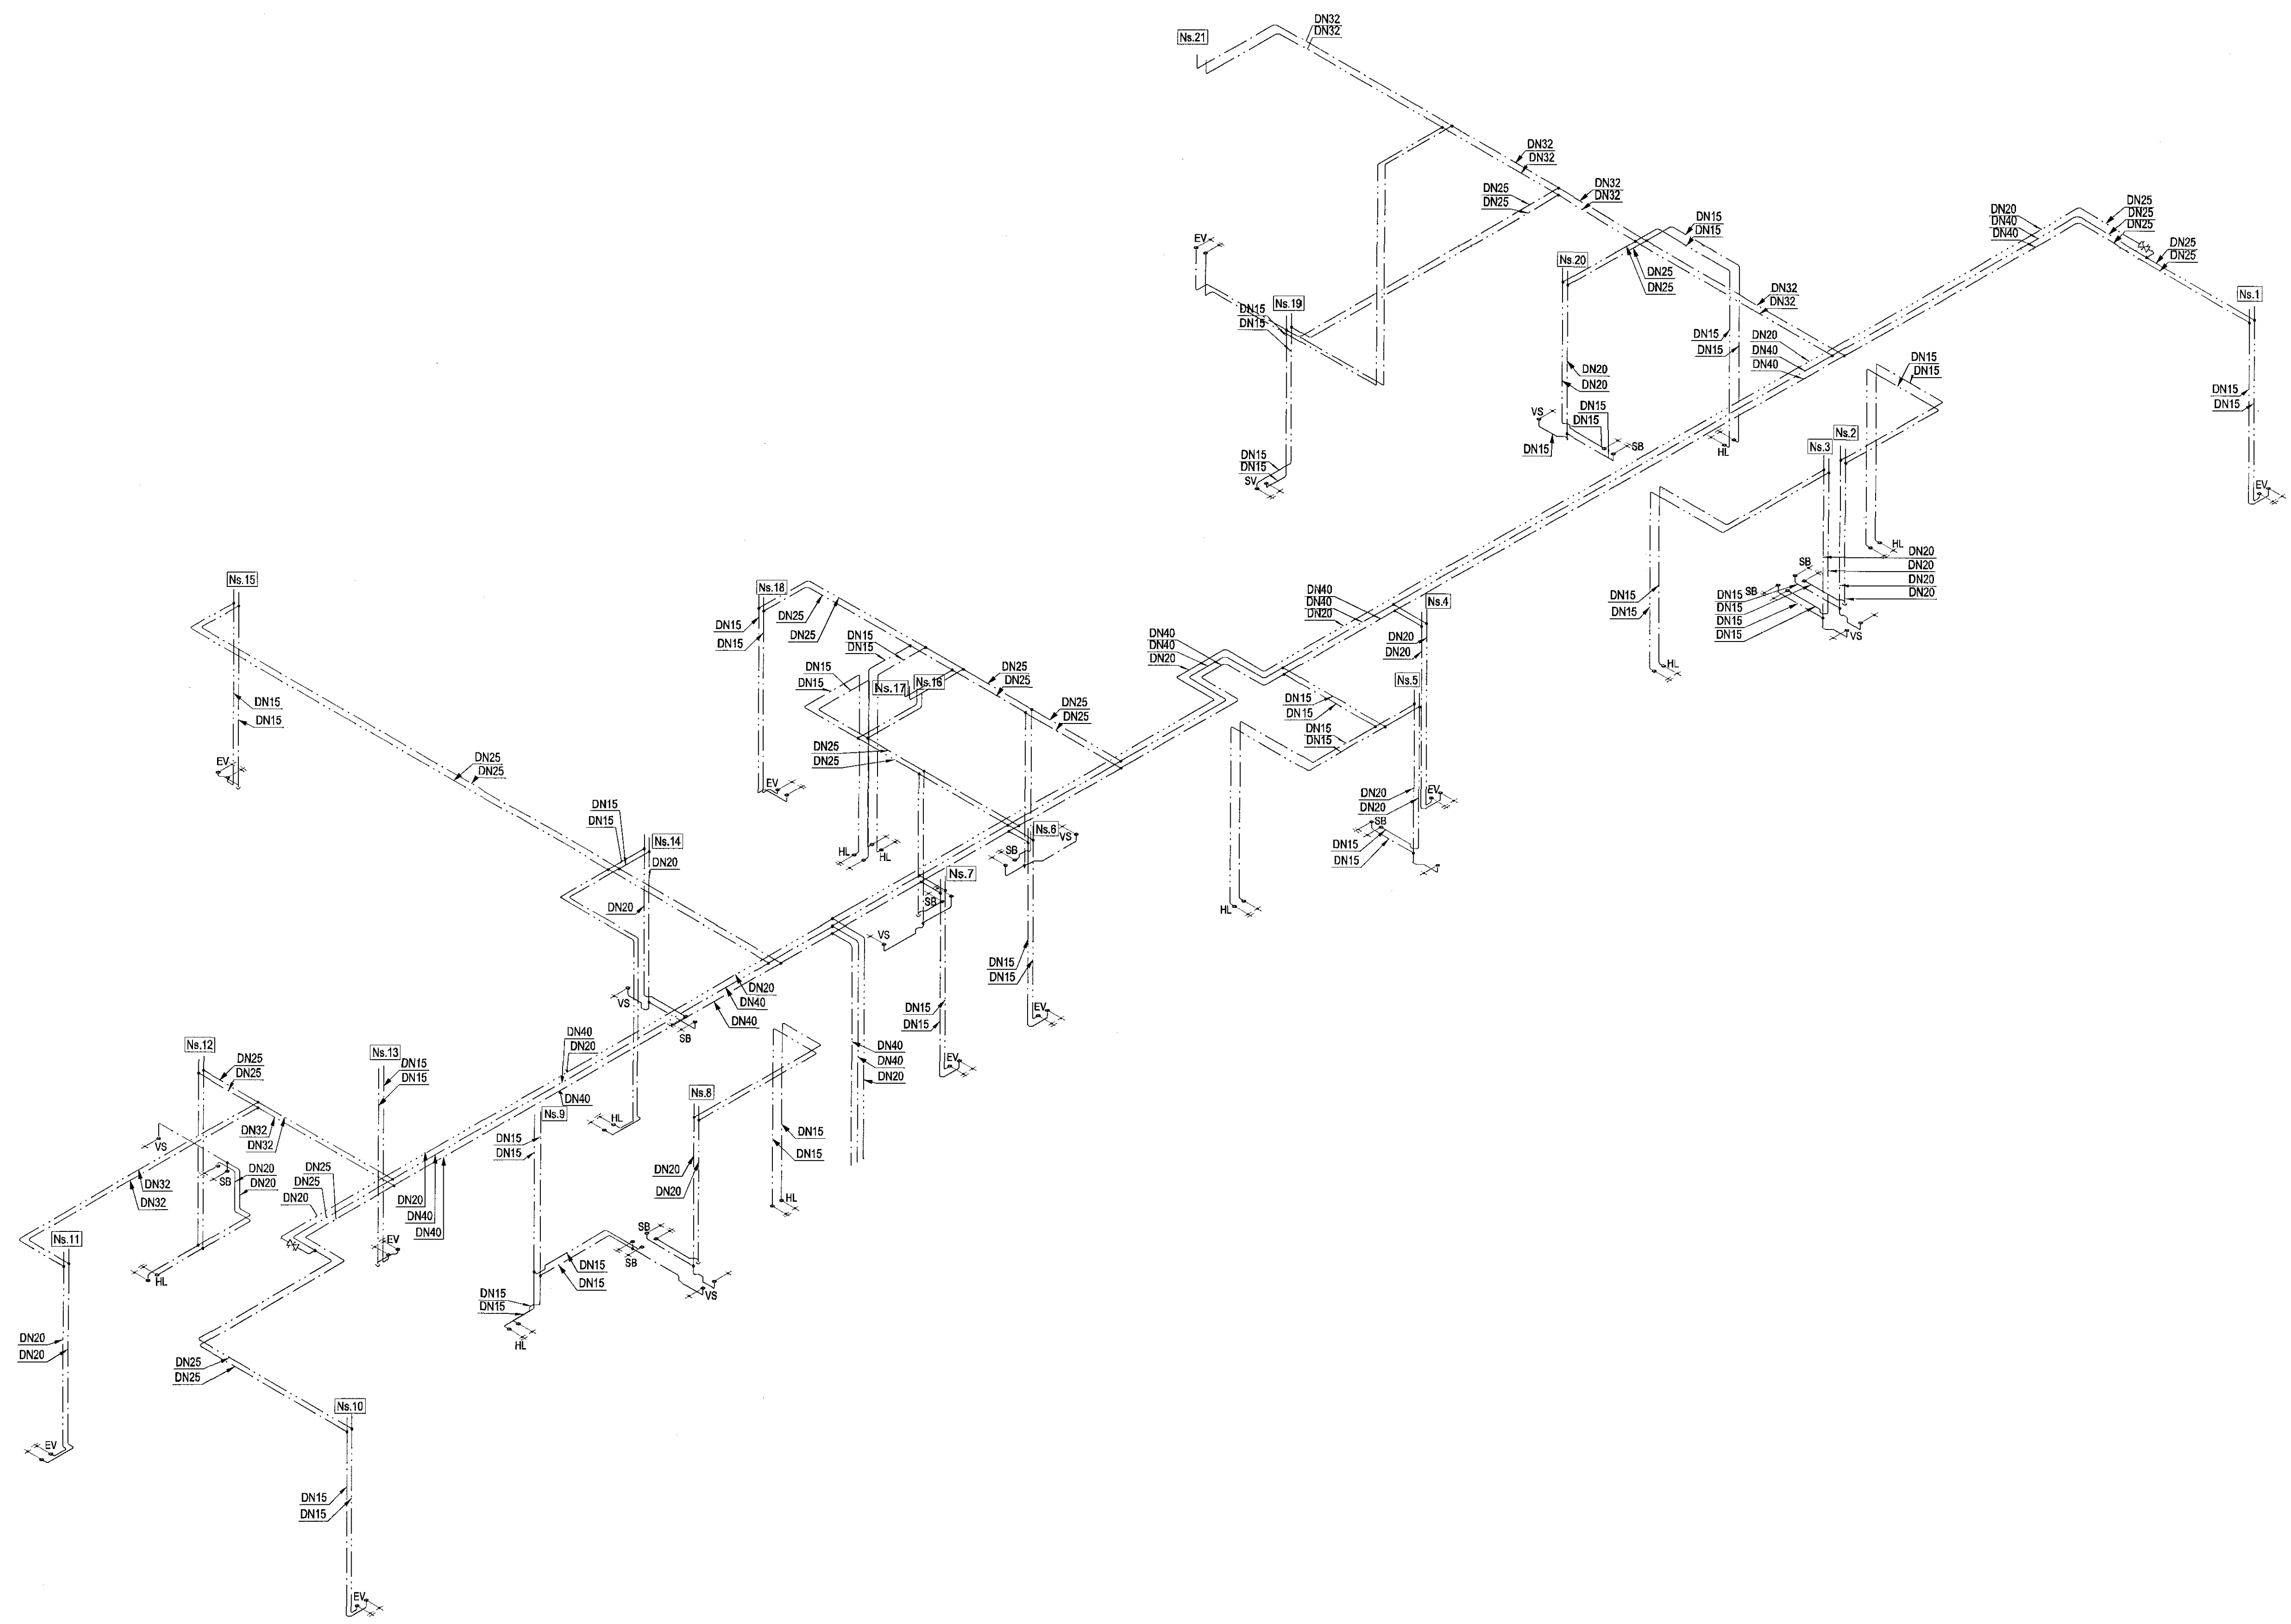

Lykilmynd

B 13.12.18 Reyndarteikningar
Farið var á staðinn og upplýsingar skrásetta ásamt því að fá
upplýsingar frá íbúðarmönnum sem unnu verkð. 1. hæð.
hæð tekin út af teikningu og 2. hætti inn á

Útg. Dags. Skýring JGR/SAS
Hanna/Virfirar

VSBS
VERKFR/EDISTOFA

Bejarhauri 20 / 220 Hafnarfjörður
Kennitala 710796-2999
Sími 585 8600
vsb@vsb.is / www.vsb.is

Áttun sérhánuðar
Sveinn Áki Sverrisson
Kt 230855 5609 • ak@vsb.is

Verkhúli
STRANDGATA 31-33
220 HAFNARFIRÐI

Verkhúli
Lagnir
Neyslúvatnslagnir 2. hæð
Rúmmynd

| | | | | |
|------------|----------|----------|--------|------|
| Hannað | Teiknað | Yfirfarð | Kvarði | Síða |
| JGR | JGR | SAS | 1:50 | / A1 |
| Dags. | Verkefni | Teikning | Útgáfa | |
| 16.06.2015 | 14238 | P3 902 | B | |

V:\2014\4238 Strandgata 31-33\17\Teikningar\2\Project_Naviger\14238 - Strandgata 31-33\Bæði.LAI\4238-P3-902.dwg