
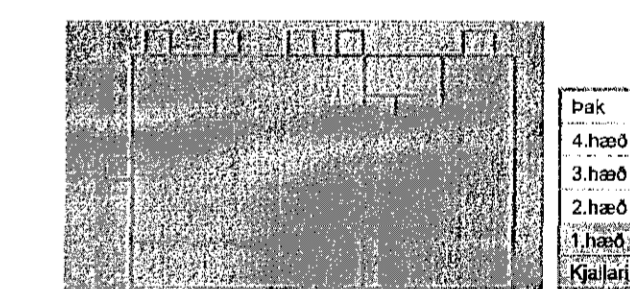


Ábyrgð hönnuðarstjóra  
Dagsetning skilríkja  
17.12.2014, 16.10.2015, 14.8.2017

**SKÝRINGAR**

Almennar skýringar sjá teikningu P0 000 og P0 001

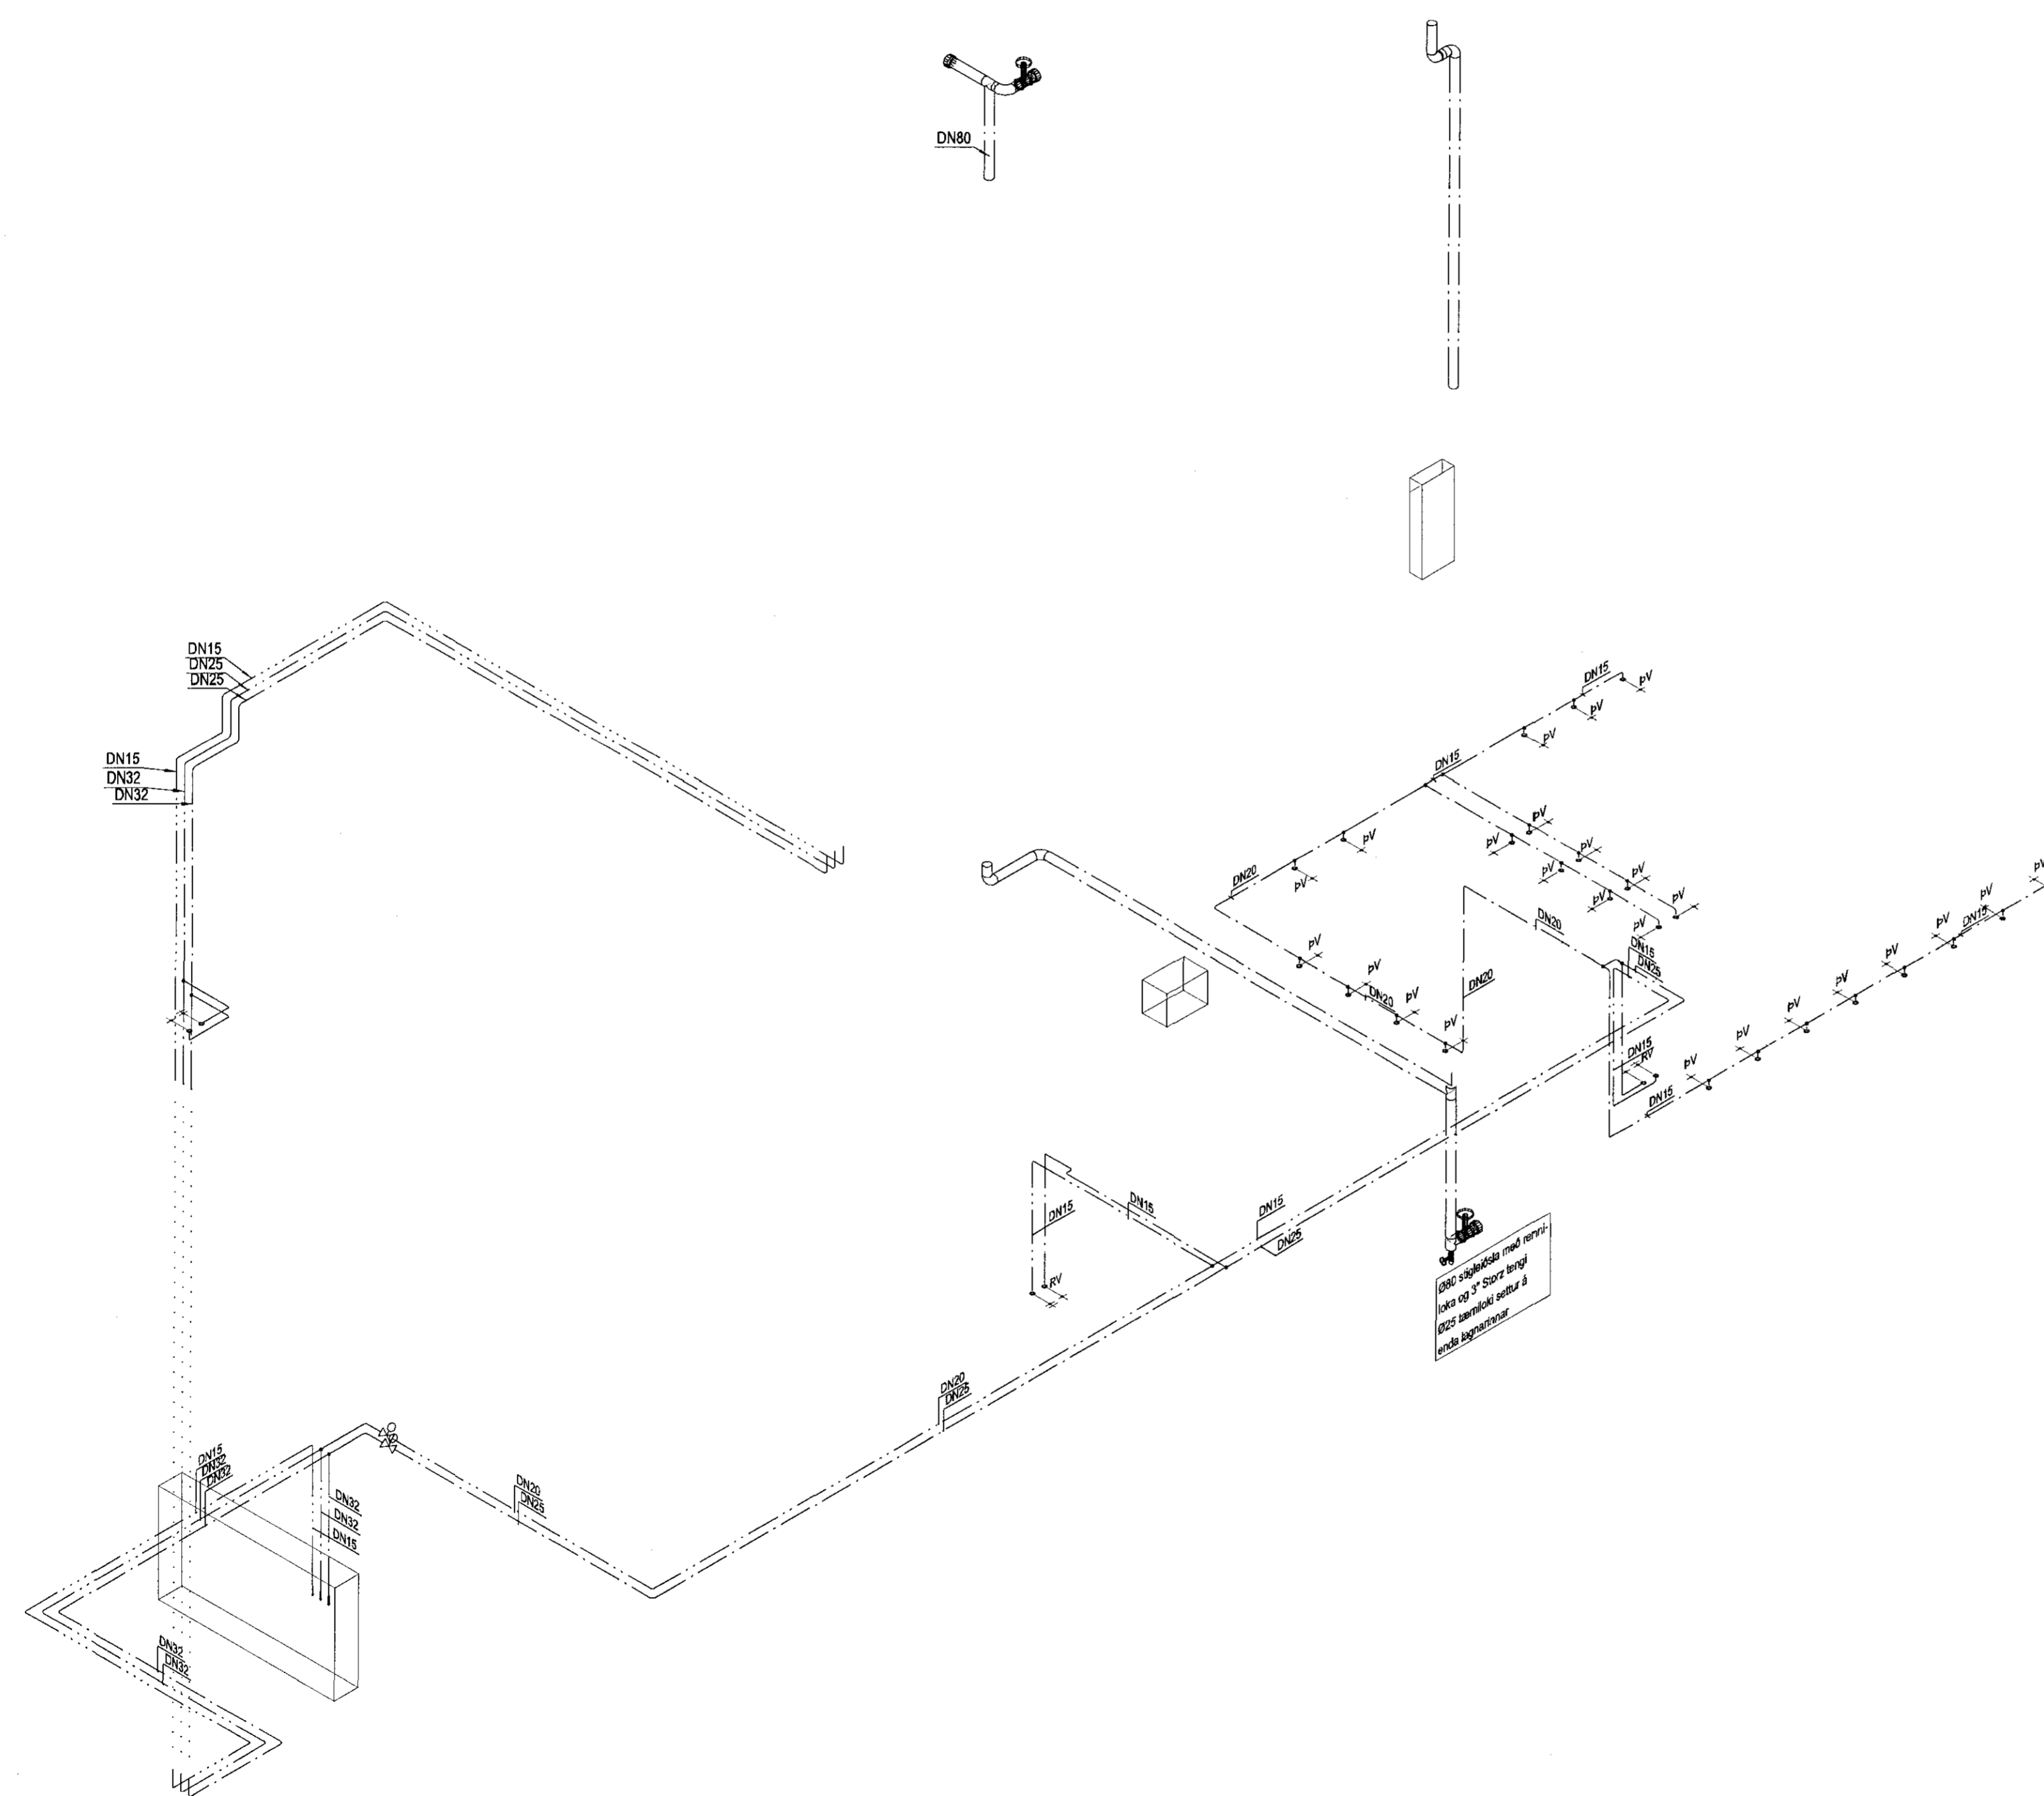

Lykilmynd

A 13.12.18 Reyndartekningar.  
Faró var á staðinn og upplýsingar skrásetta ásamt því að fá upplýsingar frá löndarmönnum sem unnu verkö.

1. hæð bætt inn á teikningu

Útg. Dags. Skýring. JGR/SAS  
Hanna/Yfirfaró

**VSBS**  
VERKFRÆÐISTOFA  
Bæjarhrauni 20 / 220 Hafnarfirður  
Kennitala 710796-2860  
Sími 585 8800  
vsb@vsb.is / www.vsb.is

Afritun sérhönnuðar  
Sveinn Áki Sverrisson  
Kt. 230855 5609 - aki@vsb.is

Verkið er:  
**STRANDGATA 31-33  
220 HAFNARFIRÐI**

Verkið er:  
**Lagnir  
Neysluvatnslagnir kjallara og 1. hæðar  
Rúmmynd**

Hannað	Teiknað	Yfirfaró	Kverið	Síða
JGR	JGR	SAS	1:50	/ A1
Dags.	Verkefni	Teikning	Útgáfa	
16.06.2015	14238	P3 901	A	