
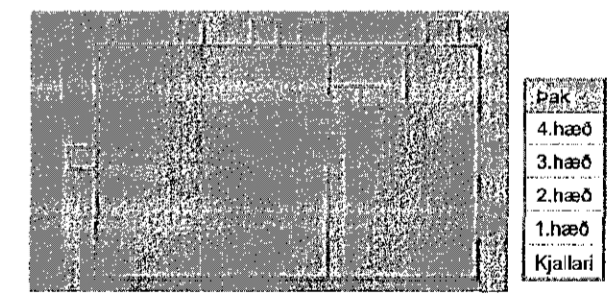


Áskilningur
Dagsetning aðskiptisréttar
17.12.2014, 16.10.2015, 14.8.2017

SKÝRINGAR
Almennar skýringar sjá teikningu P0 000 og P0 001

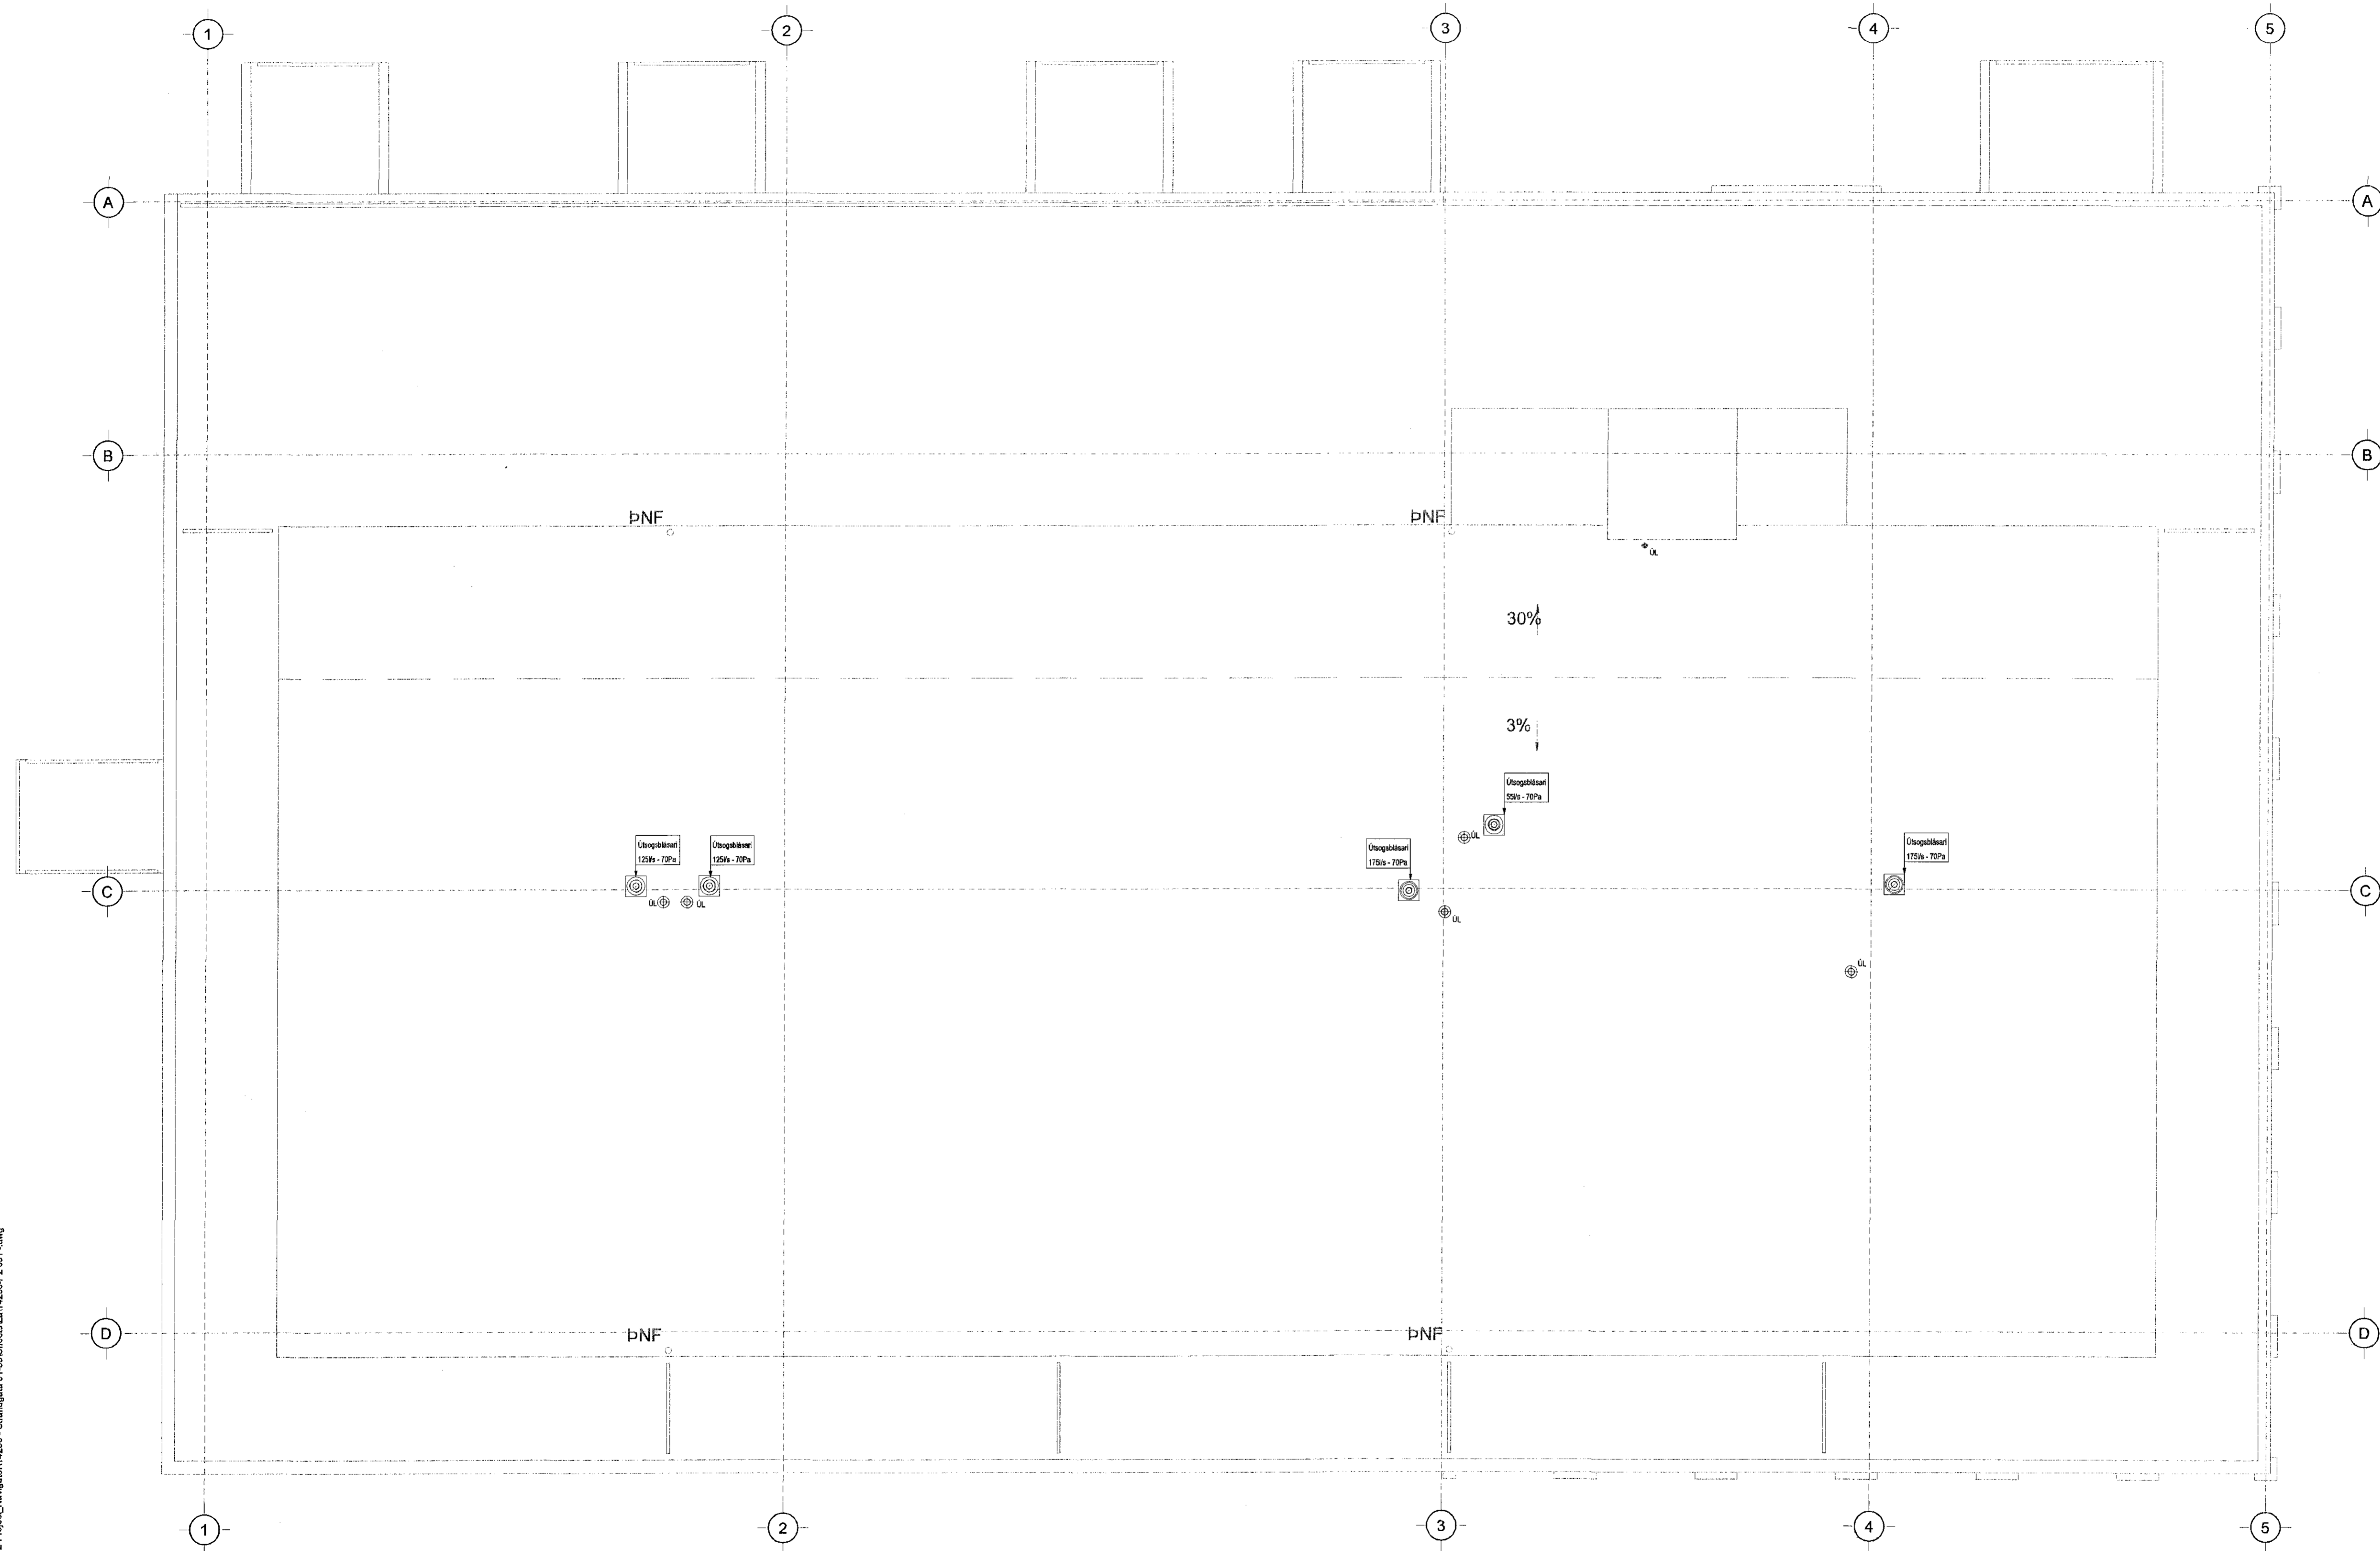

Lykilmynd

A 13.12.18 Reyndartekningar
Faró var á staðinn og upplýsingar skrásetta ásamt því að fá
upplýsingar frá iðnaðarmönnum sem unnu verkð. 3. og 4.
háð tekin út af teikningu

Útg. Dags. Skýring Hannabrylfirði

VSÞ
VERKFRÆÐISTOFA
Bejarhrauni 20 / 220 Hafnarfjörður
Kennitala 710706-2899
Sími 585 8600
vsb@vsb.is / www.vsb.is

Aftun sérhönnuðar
Sveinn Áki Sverrisson
Kt: 230855 5609 • aki@vsb.is
Verkið er:
**STRANDGATA 31-33
220 HAFNARFIRÐI**
Verkið er:
Lagnir
Hreinlæti-, hita- og loftfræslagnir, þak
Grunnmynd

Hannað	Teiknað	Yfirfarað	Kvart	Síða
JGR	JGR	SAS	1:53.19	/ A1
Dags:	Verkið er:	Teikning	Utgáfa	
16.06.2015	14238	P2 051	A	