




Artun hönnunarstjóra  
Dagsetning aðaluppráttar  
17.12.2014, 16.10.2015, 14.8.2017

**SKÝRINGAR**

Almennar skýringar sjá teikningu P0 000 og P0 001

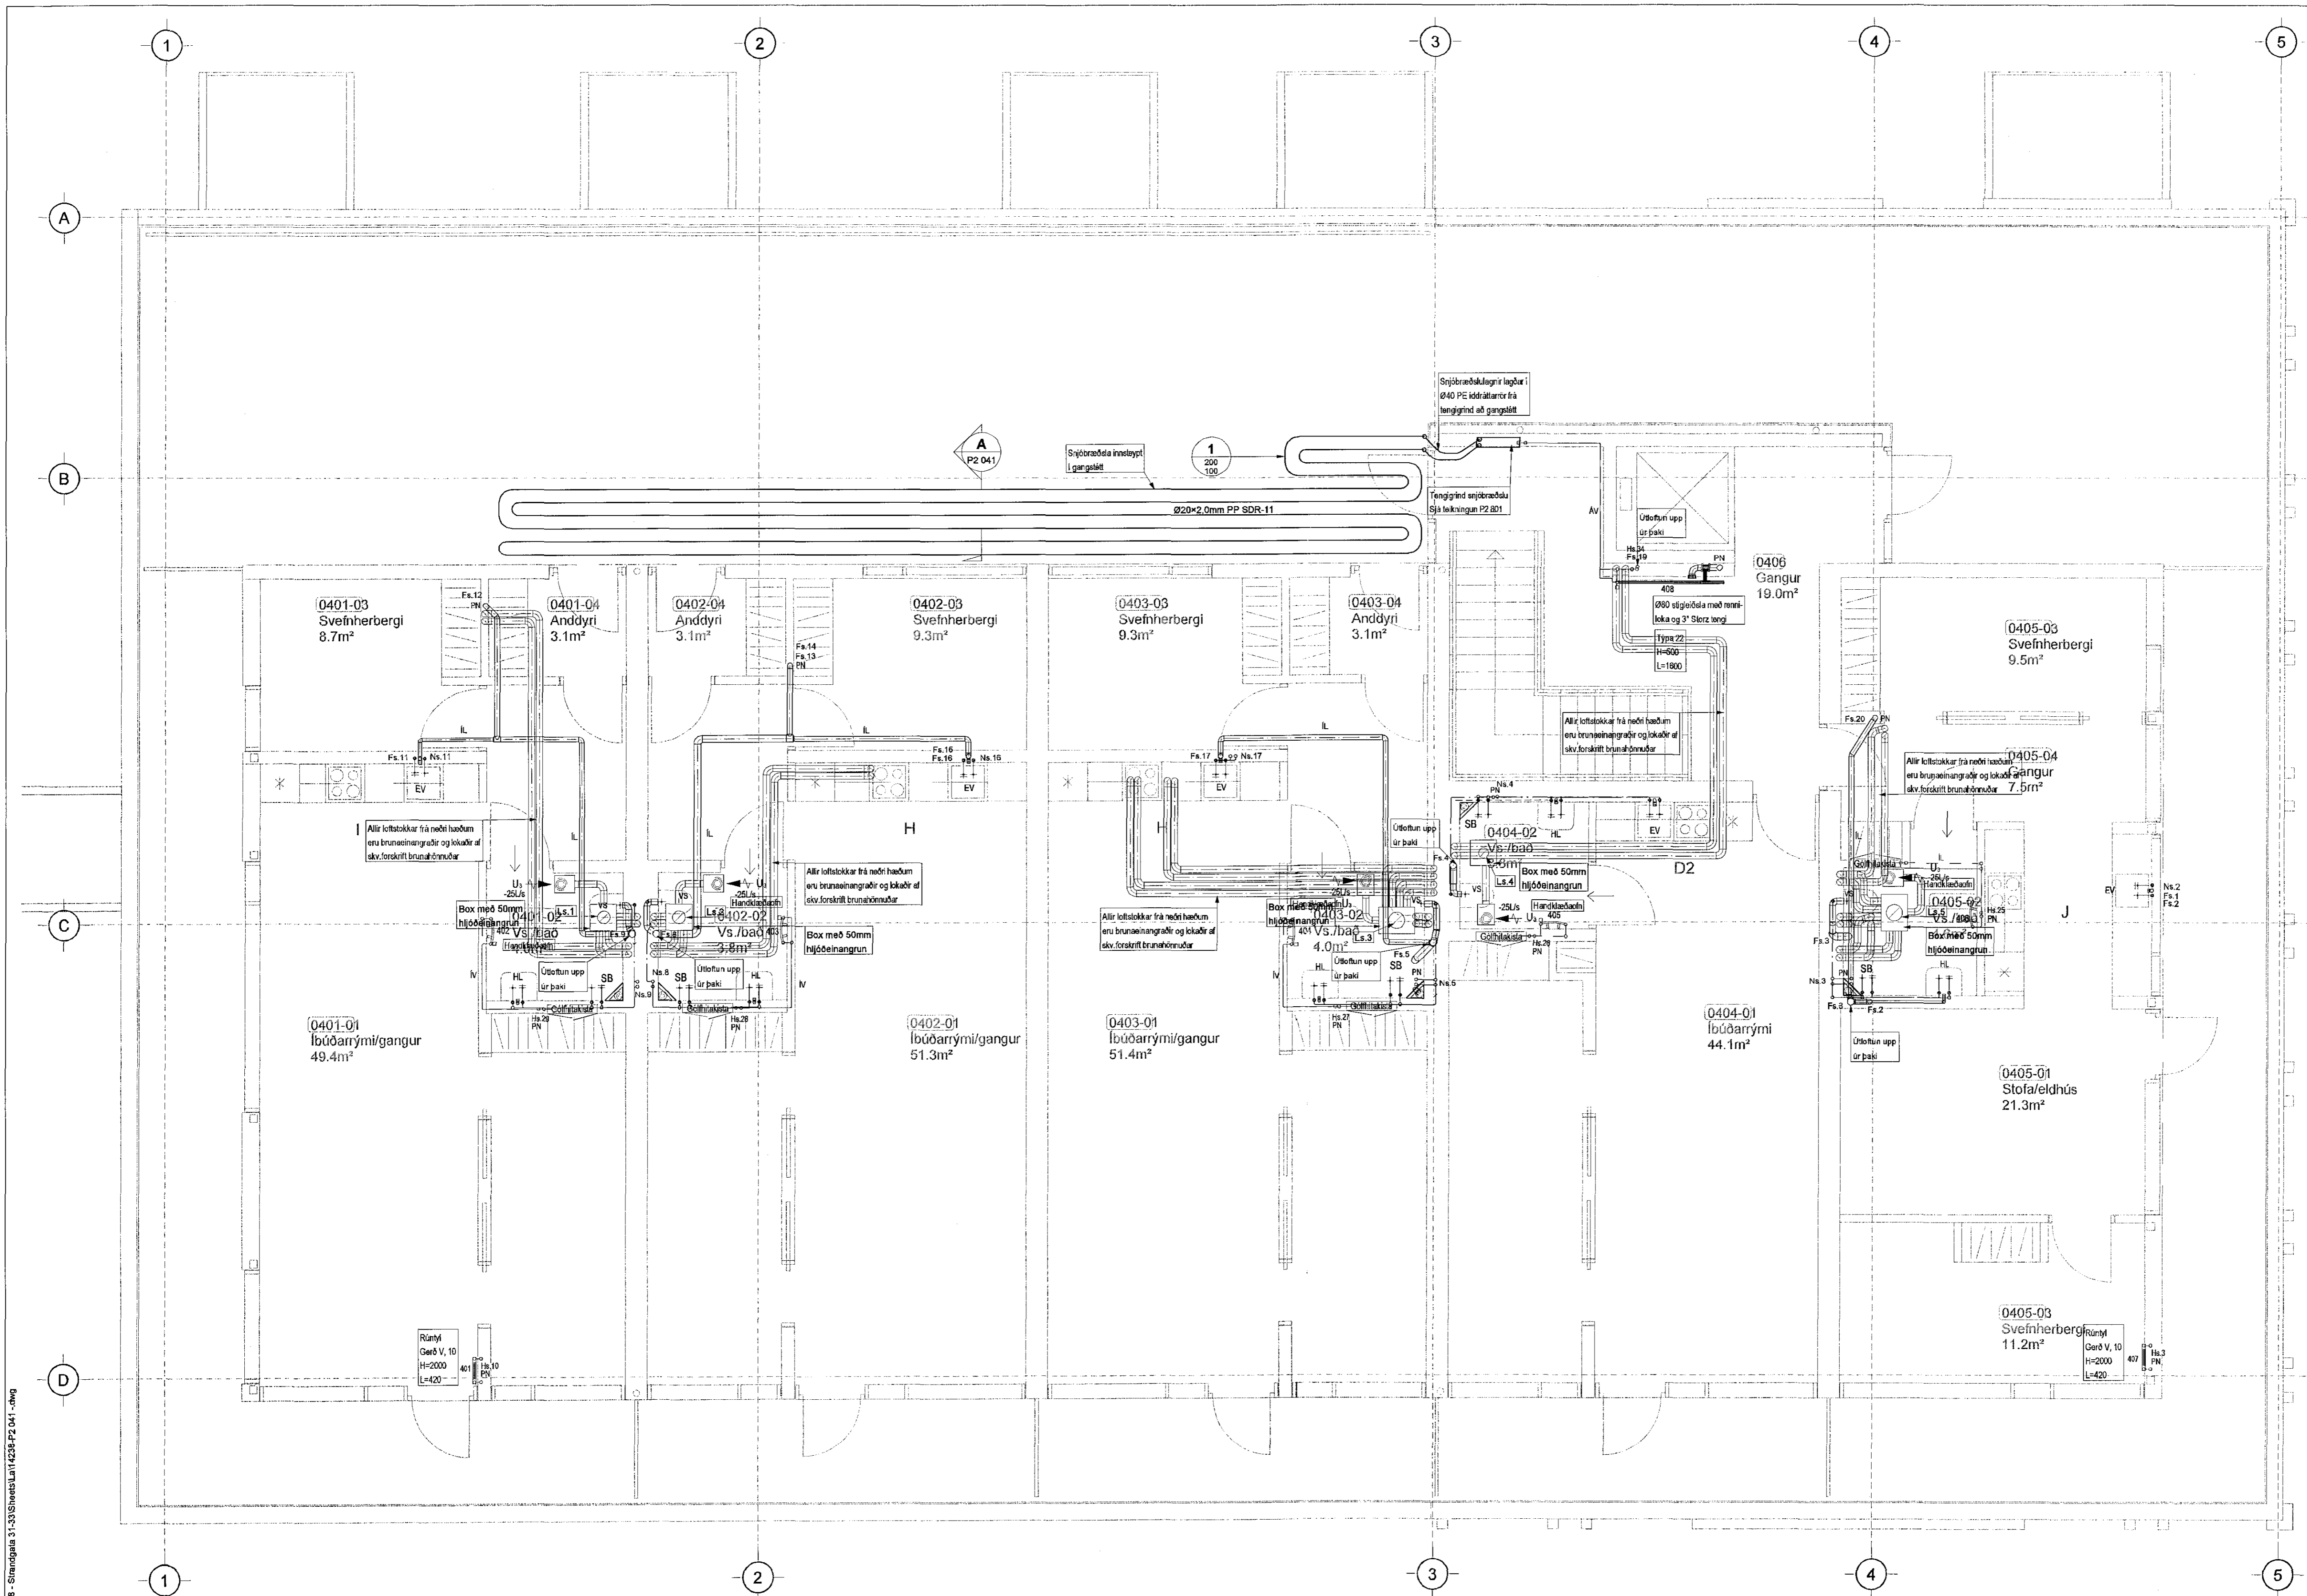

SNID  
1:10

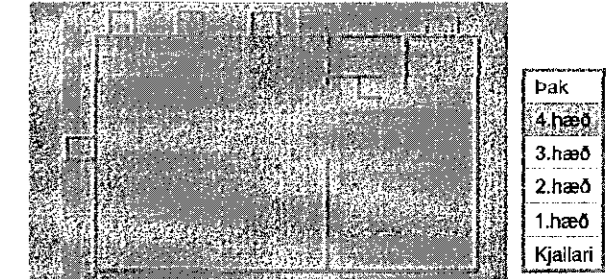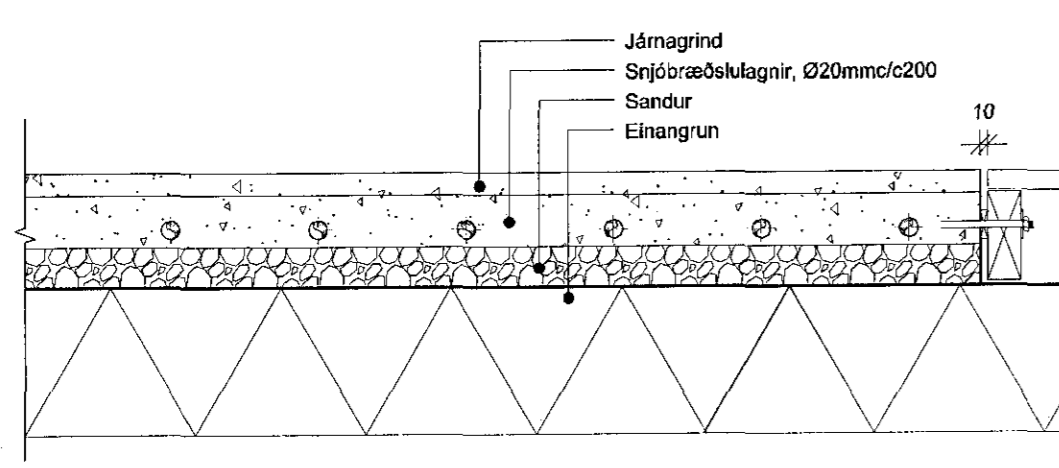

Lykilmynd

B. 13.12.18 Reyndartekningar  
Farið var á staðinn og upplýsingar skrásetta ásamt því að fá upplýsingar frá lóndæmðum sem unnu verk.

Útg. Dags. Skýring  
JGR/SÁS  
Hanna/Vilfríður

**VSBS**  
VERKFRÆÐISTOFA  
Bæjarbrauni 20 / 220 Hafnarfirður  
Kennitala 710706-2899  
Sími 565 8600  
vsb@vsb.is / www.vsb.is

Artun sérhönnuðar  
Sveinn Aki Sværnisson  
Kt. 230855 5609 • aki@vsb.is  
Verkhúsi  
**STRANDGATA 31-33**  
**220 HAFNARFIRÐI**  
Verkhúsi  
Lagnir  
Hreinlætis-, hita- og loftþræslagagnir 4. hæð  
Grunnmynd  
Hamnab. JGR Teknab. VYRFRÆÐ. SÁS Kverf. 1:50 / A1 Síða  
Dags. 16.06.2015 Verkef. 14238 Teikning P2 041 Útgáfa B

V:\33\1414238 Strandgata 31-33\17\teikningar\7-Prjogid\_Navigjornir\4238 - Strandgata 31-33\Sheed\A1\4238-P2-041.dwg