
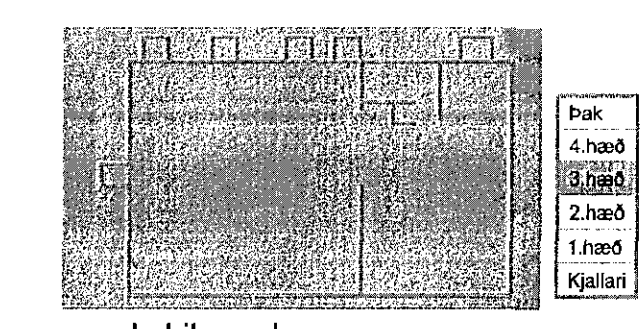


Áskilningarmarkaður
A.S. S. S. K.A.
Dagsetning aðaláskilningar
17.12.2014, 16.10.2015, 14.8.2017

SKÝRINGAR
Almennar skýringar sjá teikningu PD 000 og PD 001

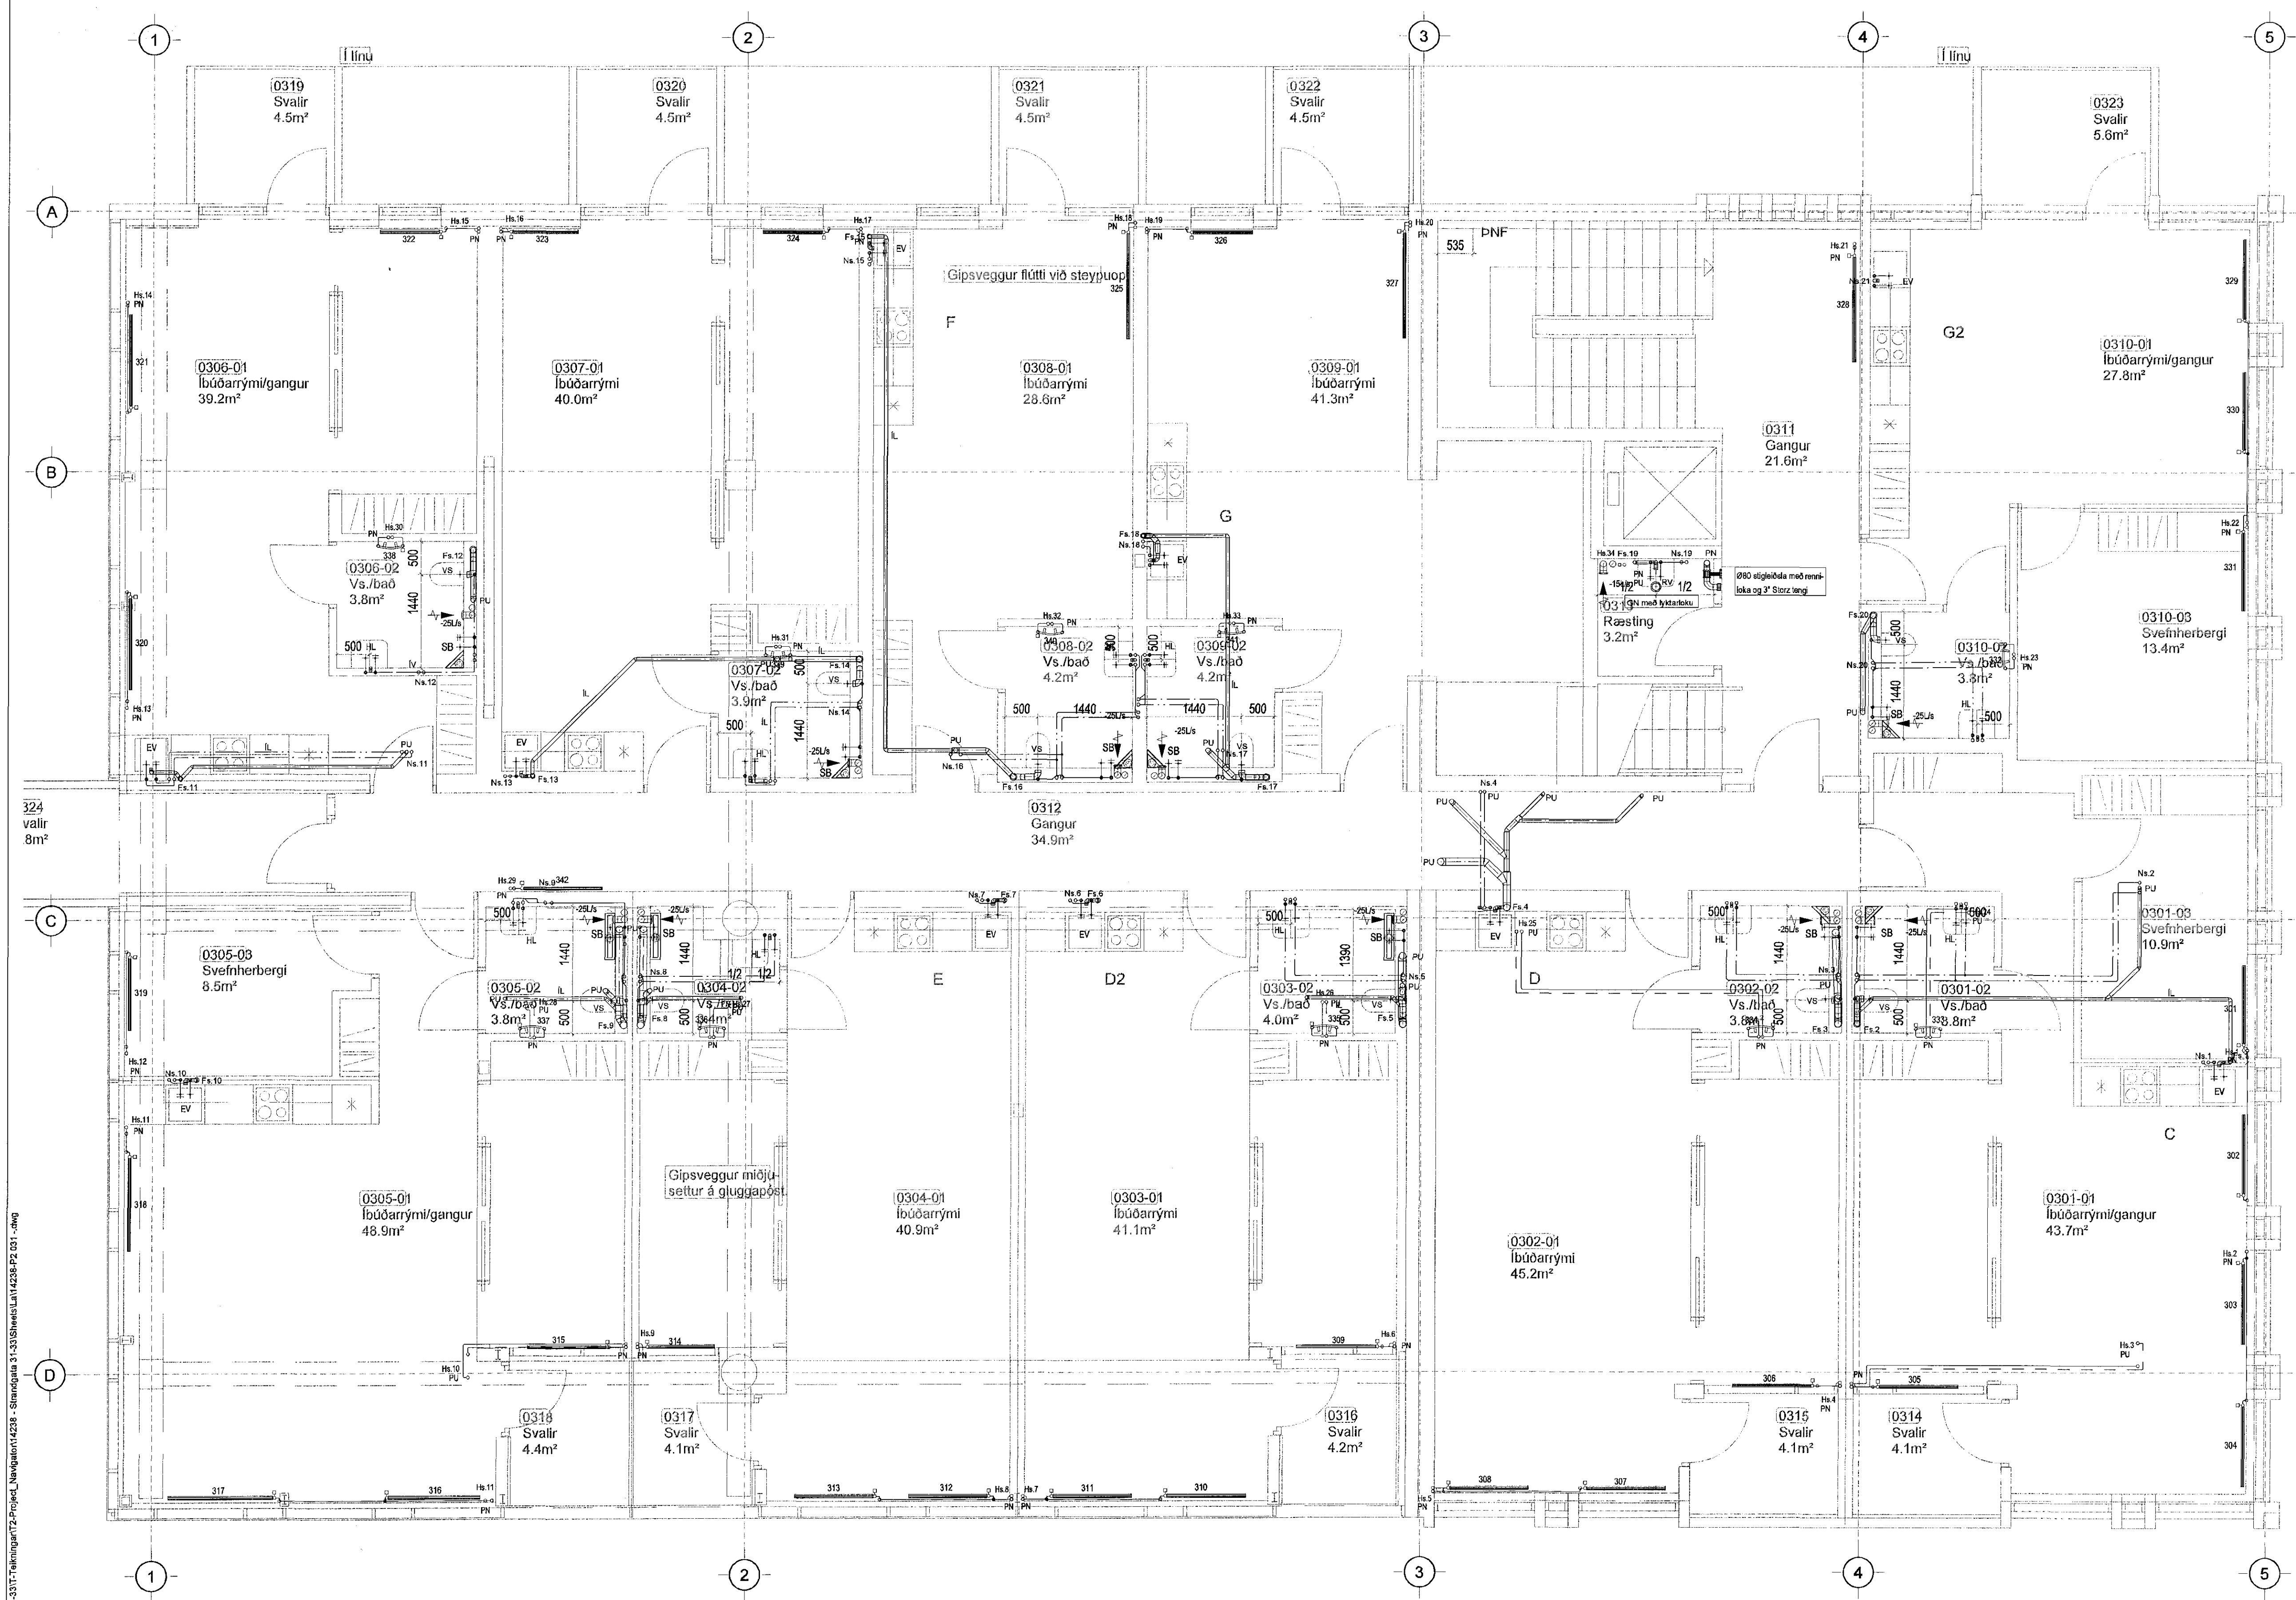

Lykilmynd

B 13.12.18 Revindartekningar
Farið var á staðinn og upplýsingar skrásetta ásamt því að fá
upplýsingar frá lóndáðamnum sem unnu verk.

Útg. Dags. Skýring JGR/SAS
Hanna/PY/rlf/rlf

VSB
VERKFRÆÐISTOFA
Bjarjarbraun 20 / 220 Hafnarfjörður
Kennitala 710796-2899
Sími 555 8600
vsb@vsb.is / www.vsb.is

Artun skýringsmálar
Sveinn Áki Sverrisson
Kt. 230855 5809 - aki@vsb.is

STRANDGATA 31-33
220 HAFNARFJÖRD

Verkið
Lagnir
Hreinlæti-, hita- og loftfræslagnir, 3. hæð
Grunnmynd

Hannas	Teiknað	Virtarás	Kvæði	Slóð
JGR	JGR	SAS	1:50	/ A1
Dags.	16.06.2015	Verkefni	Teikning	Útgáfa
		14238	P2 031	B

V:\2014\14238 Strandgata 31-33\11-Teikningar\11-2-Project_11_Navigabla\11-2-Strandgata 31-33\Binas\11-2-25-PS-01.dwg