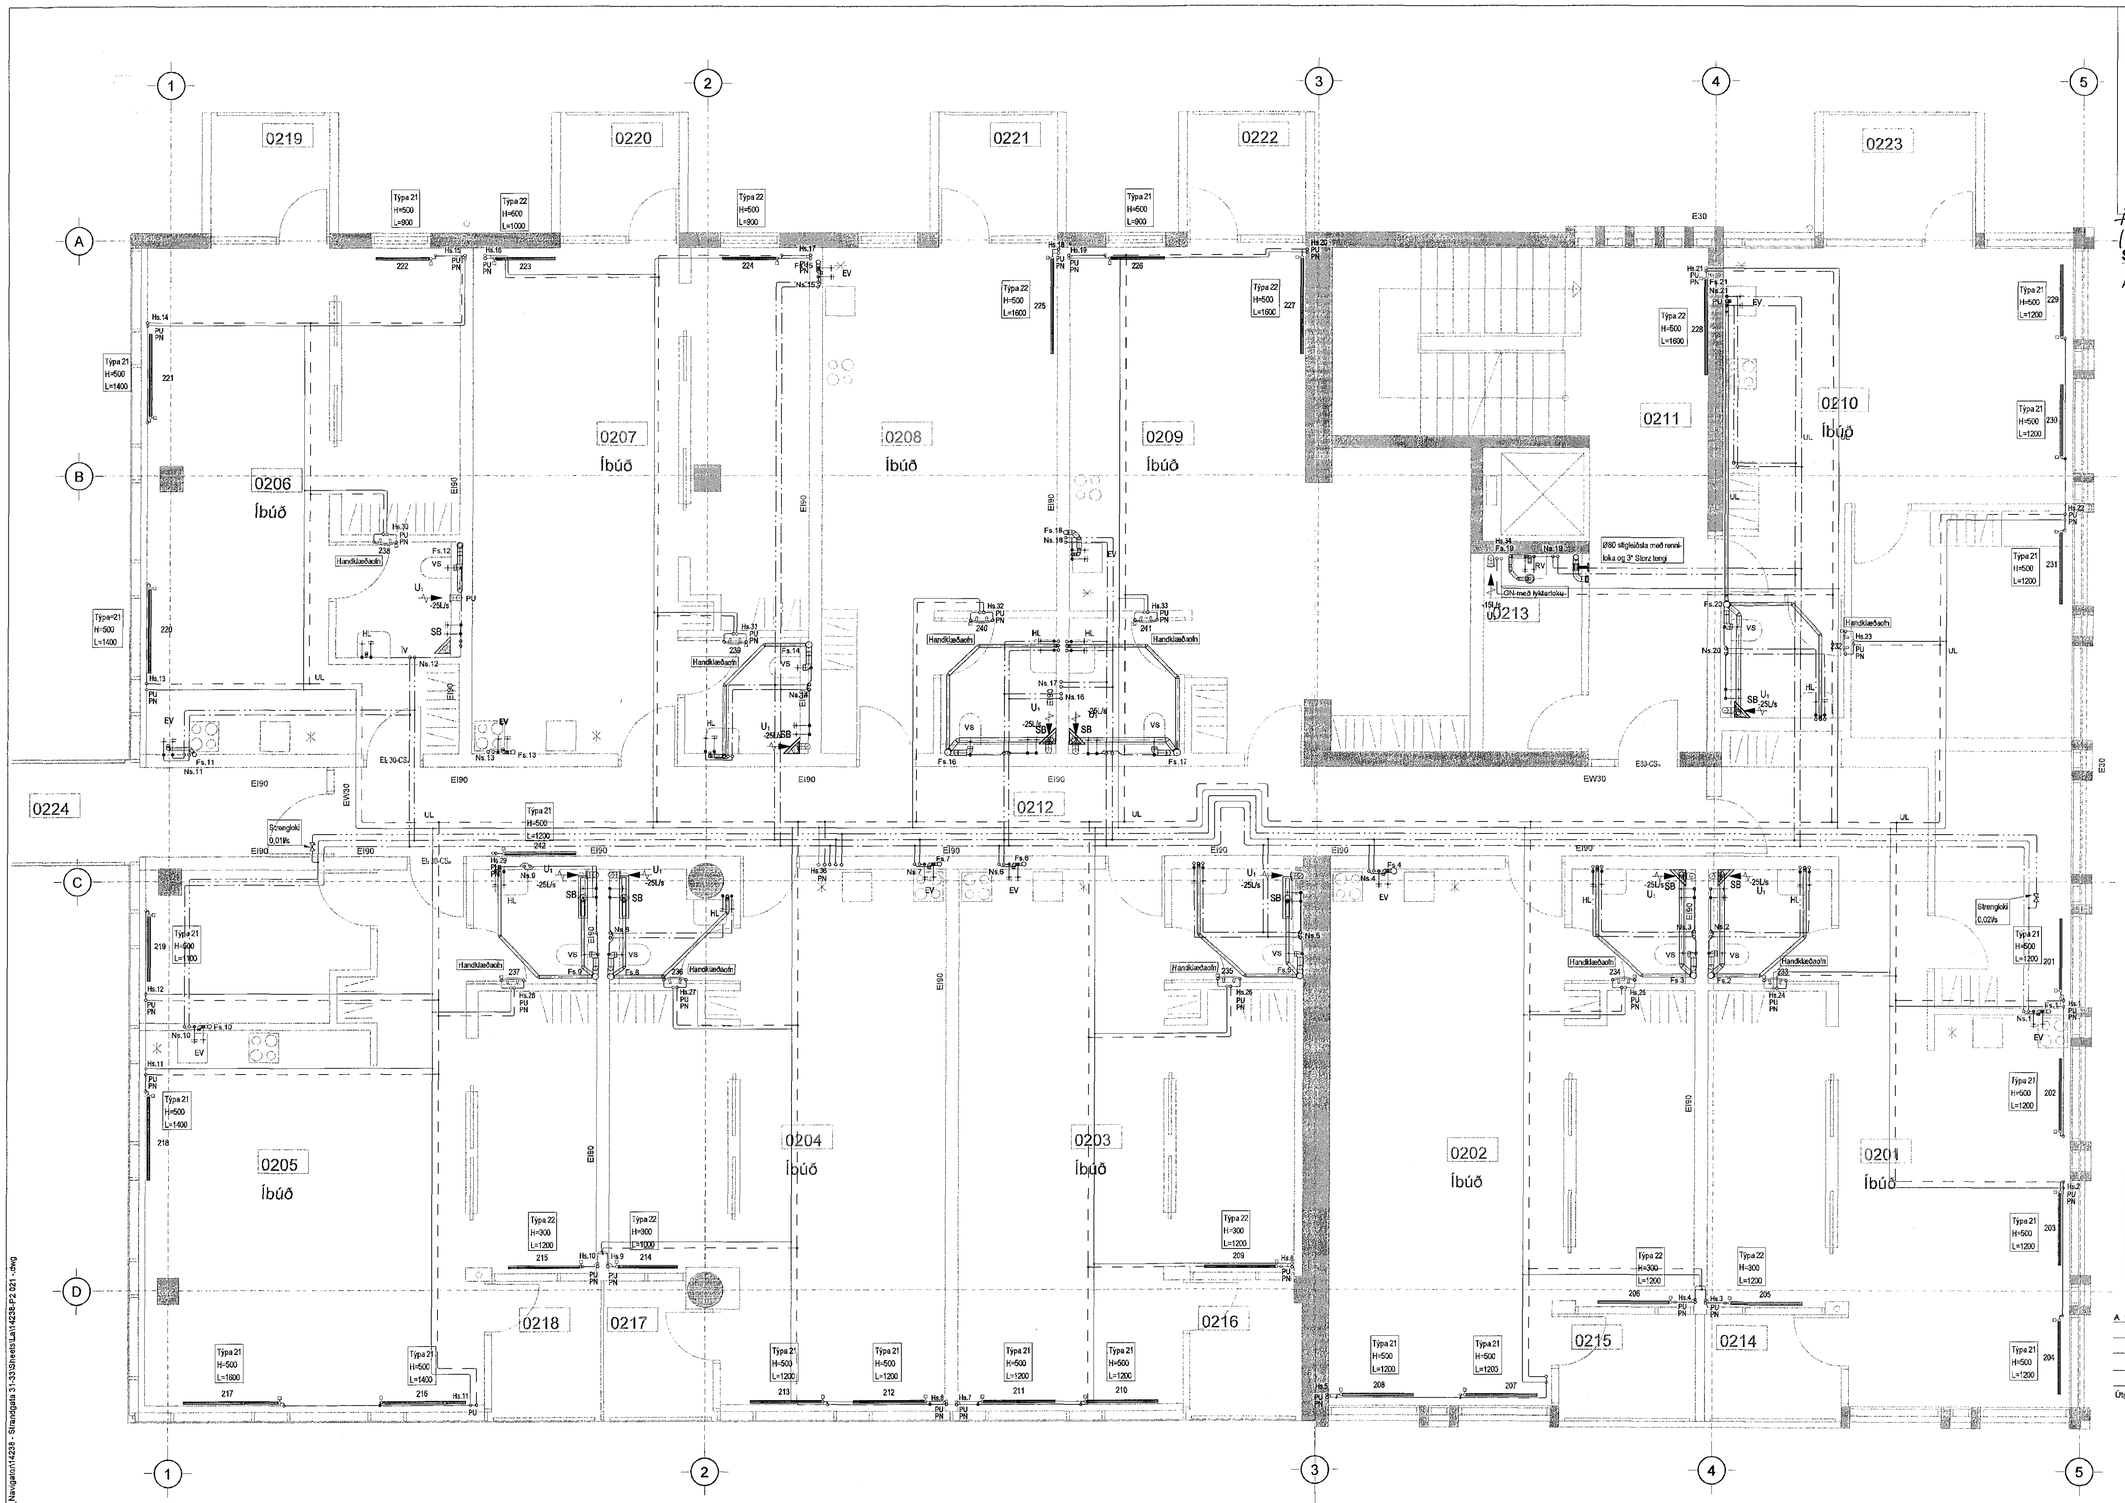

Samþykkt þann
23 JAN 2019
Byggingarfulltrúinn í Hafnarfirði
F.h. Sigurður Steinar Jónsson

ÁRITUN HÖNNUWARSJ. ÁSDÍSHA
17.12.2014, 16.10.2015; 14.8.2017

SKÝRINGAR

Almennar skýringar sjá teikningu P0 000

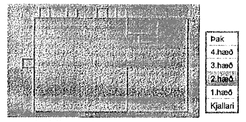

Lykilmynd

Þak
4.hæð
3.hæð
2.hæð
1.hæð
Kjallari

A 13.12.18 Reyndarteikningar.
Farið var á staðinn og upplýsingar skrásetta ásamt því að fá upplýsingar frá iðnaðarmönnum sem unnu verkið.

JGR/SÁS

Útg. Dags. Skýring Hannað/Yfirfarið

VSB
VERKFRÆÐISTOFA
BÆJARHRAUN 20 • 220 HAFNARFJÖRÐUR • KENNIT. 710796-2899
vsb@vsb.is • Sími 585 8600 • Fax 585 8610 • www.vsb.is

Áritun sérhönnuðar
Sveinn Áki Sverrisson
Kt: 230855 5609 • aki@vsb.is

Verkheiti
STRANDGATA 31-33
220 HAFNARFIRÐI

Verkhluti
Lagnir
Hreinlætis-, hita- og loftræsilagnir, 2. hæð
Grunnmynd

Hannað	Teiknað	Yfirfarið	Kvarði	Slða
JGR	JGR	SÁS	1:50 / A1	-

Dags.	Verkefni	Teikning	Útgáfa
16.06.2015	14238	P2 021	A

V:\2014\14238 Strandgata 31-33\T-Teikningar\T2-Project_Navigator\14238 - Strandgata 31-33\Sheets\La\14238-P2 021 - .dwg