
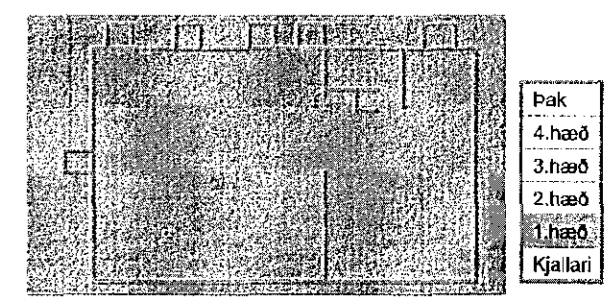


ARILIN HENNUMERSIO: ASDIHX  
17.12.2014, 16.12.2015, 14.8.2017  
SKYRINGAR

Allmennar skýringar sjá teikningu P0 000

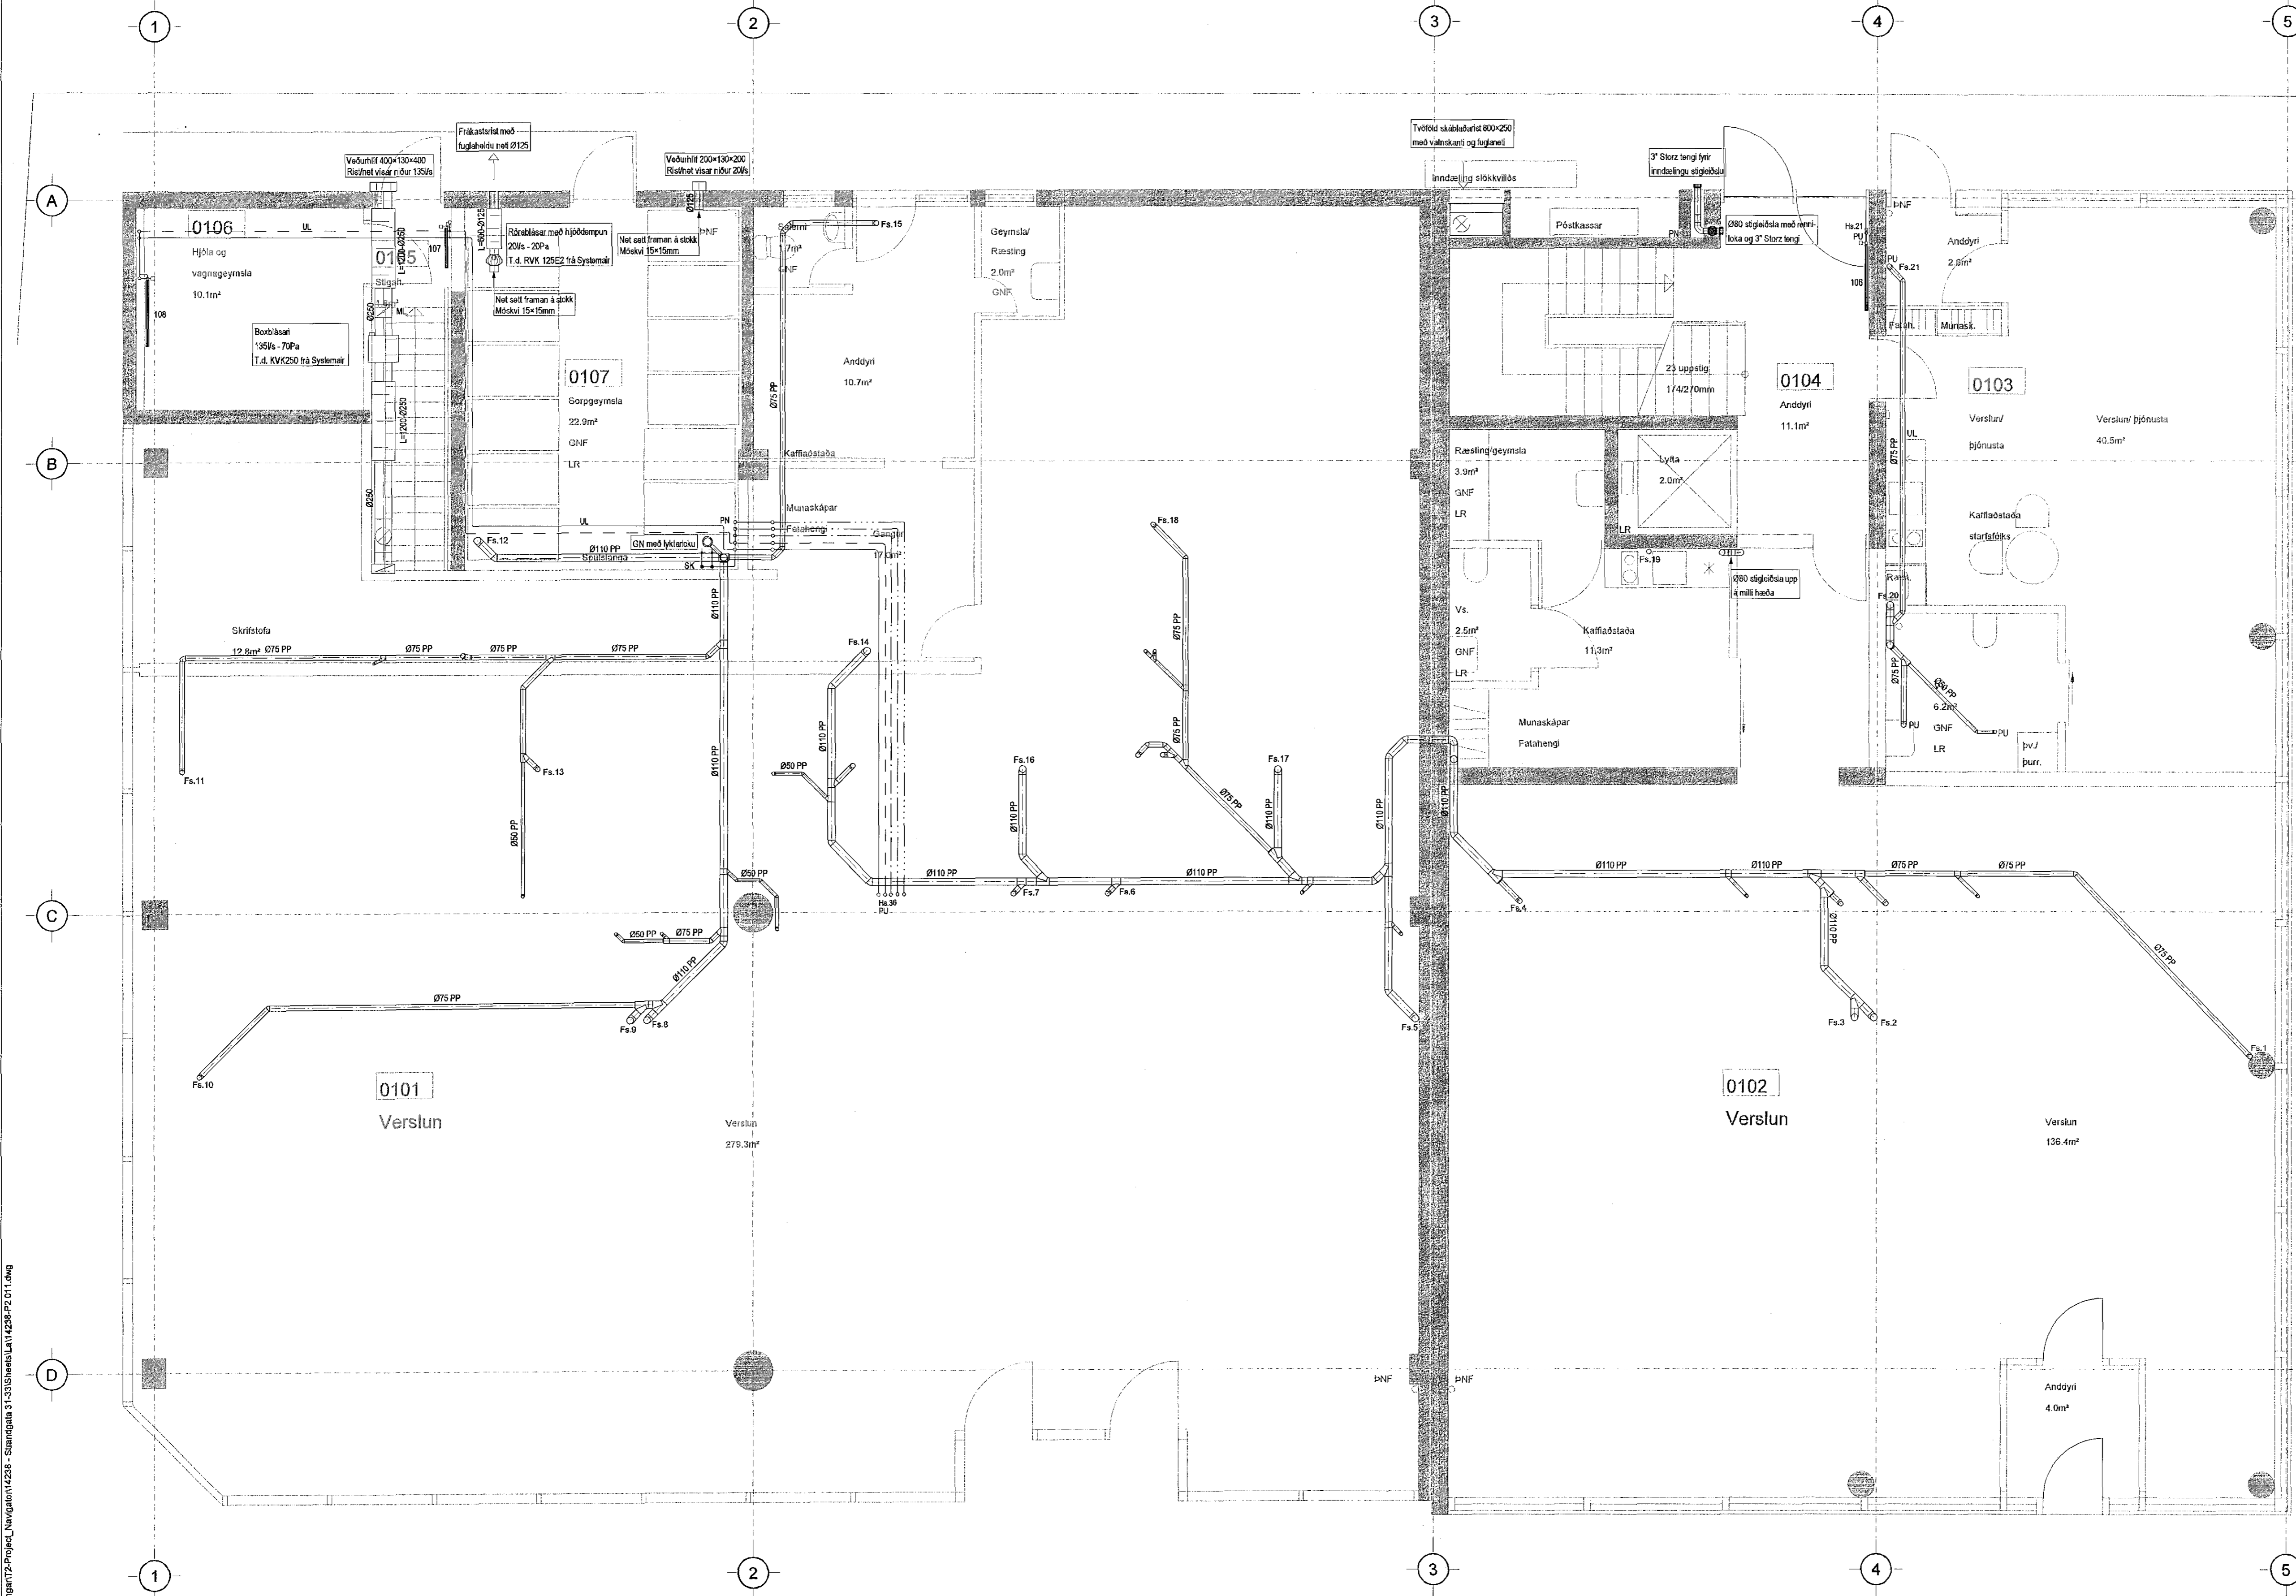

**Lykilmynd**  
B 13.12.18 Reyndartekningar  
Farið var á staðinn og upplýsingar skrásetta ásamt því að fá  
upplýsingar frá löndarmennum sem unnu verk.  
Útg. Dags. Skýring JGR/SAS Hannað/Vilfríð  
Hannað/Vilfríð

**VSB**  
VERKFRÆÐISTOFA  
BÆJARHÁLUN 20 • 220 HAFNARFJÖRÐUR • KENNIT. 710796-2899  
vsb@vsb.is • Sími 585 8600 • Fax 585 8610 • www.vsb.is

Áritun séðhönnuðar  
Sveinn Áki Sverrisson  
Kt: 230855 5609 • ak@vsb.is

Verkefni  
STRANDGATA 31-33  
220 HAFNARFIRÐI

Verkhúsi  
Lagnir  
Hreinlætis-, hita- og loftræslagnir, 1.hæð  
Grunnmynd

Hannað	Teknað	Vilfríð	Kvæði	Síða
JGR	JGR	SAS	1:50	/ A1
Dags.	Verkefni	Tekning	Utgáfa	
16.06.2015	14238	P2 011	B	

V:\2014\14238 Strandgata 31-33\77\_Tekningar\72\_Projekt\_Navigar\14238-Strandgata 31-33\Sheets\LA\14238-P2 011.dwg