



Alinn hönnuðarstjóri
Aði S.H.A.
Dagsetning aðskýringar
17.12.2014, 16.10.2015, 14.8.2017

SKÝRINGAR
Almennar skýringar sjá teikningu P0 000 og P0 001

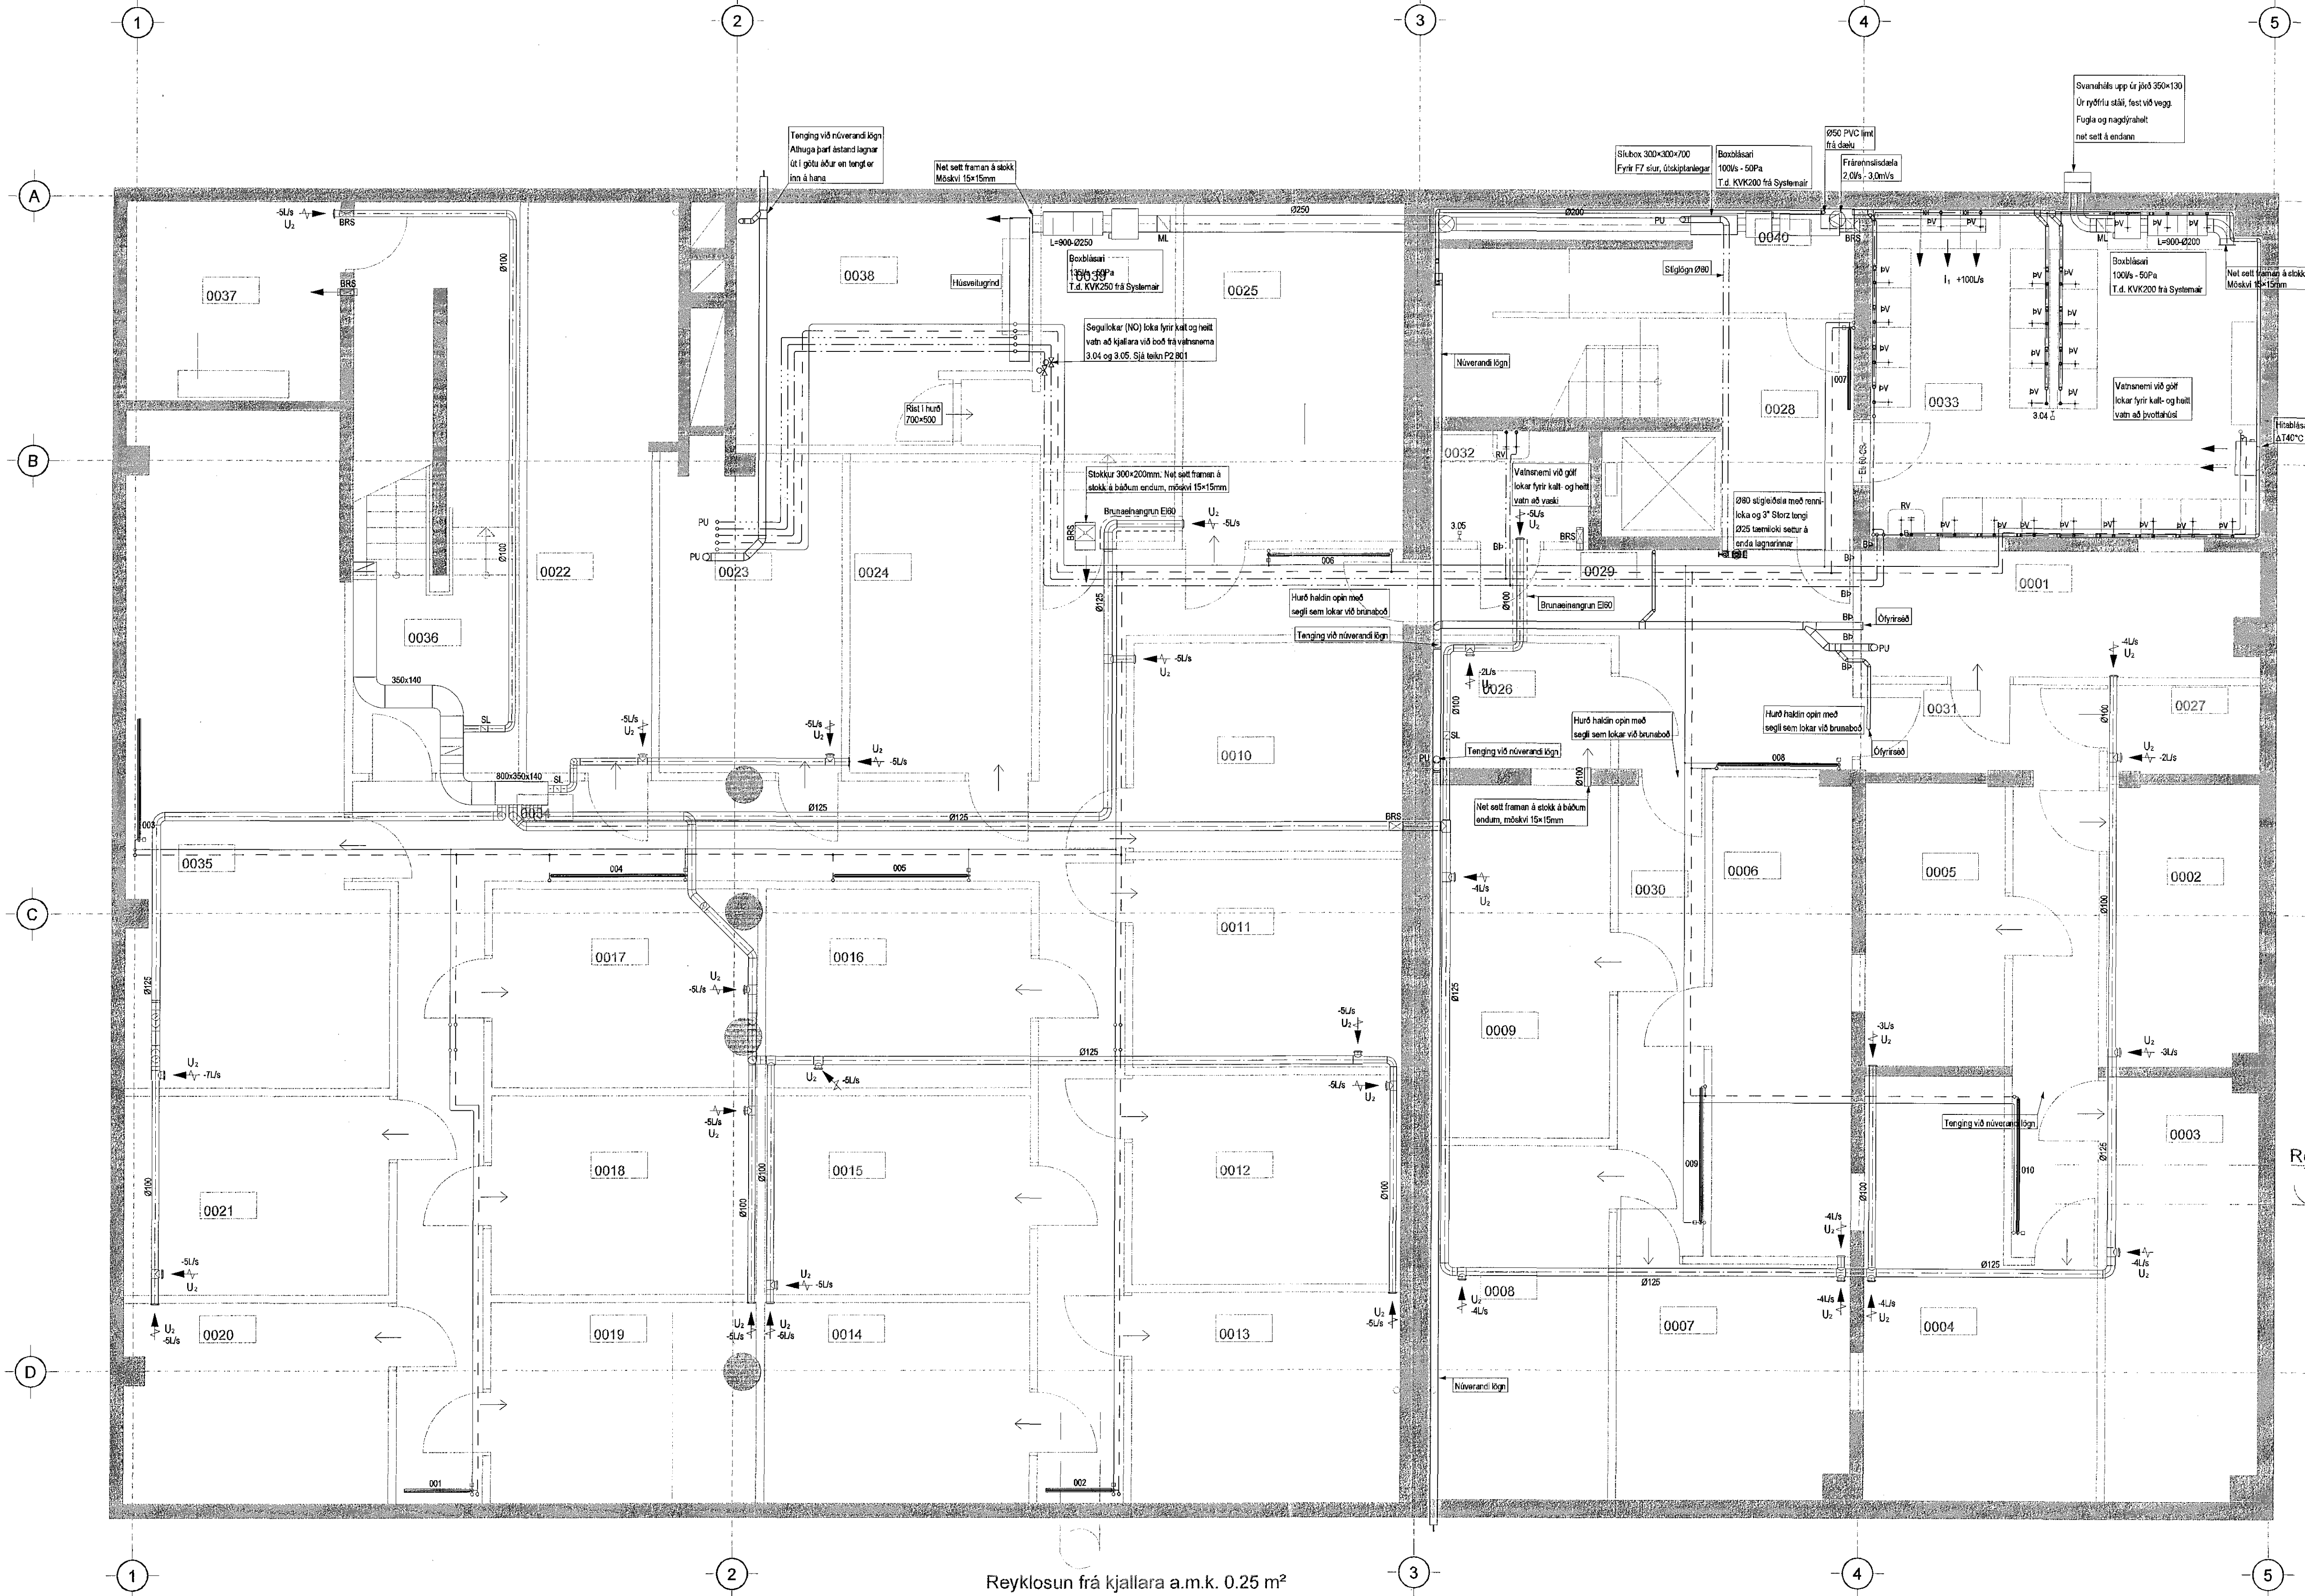

Reyklosun frá kjallara a.m.k. 0.25 m²

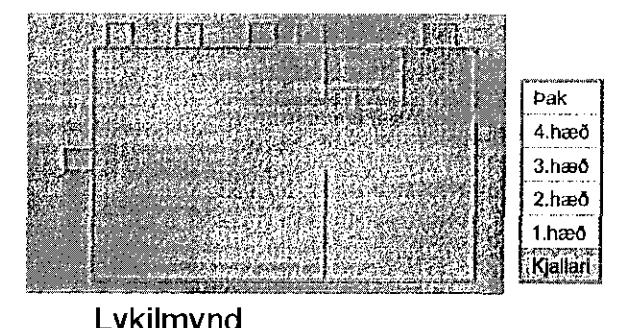

Rey
A. 13.12.18
Reyndartekningar.
Farð var á staðinn og upplýsingar skrásetta ásamt því að fá
upplýsingar frá lönaðarmönnum sem unnu verk.
Úg. Dags. Skýring. Hanna Öryfirari

VSB
VERKFRÆÐISTOFA
Bjarjarbraun 20 / 220 Hafnarfjörður
Kennitala 710796-2899
Sími 555 8800
vsb@vso.is / www.vso.is

Alinn hönnuðar
Sveinn Áki Sverrisson
Kt. 230855 5609 • aki@vso.is
Verkheli
STRANDGATA 31-33
220 HAFNARFIRÐI
Verkheli
Lagnir
Hreinlætis-, hita- og loftræslagnir, kjallari
Grunnmynd
Hannað JGR Teiknað JGR Yfirfarið SAS Kvarði 1:50 Síða - / A1
Dags. 16.06.2015 Verkefni 14238 Teikning P2-01 Útgáfa A

V:\2014\14238 Strandgata 31-33\14238-Strandgata 31-33\Bíóhúsi\14238-P2-01.dwg