


DAGGARVELLIR 6A OG 6B HAFNARFIRÐI.


Sambýkkt þann
03. FEB. 2021

Byggingarfulltrúinn í Hafnarfirði
Móður Þrymisdóttir

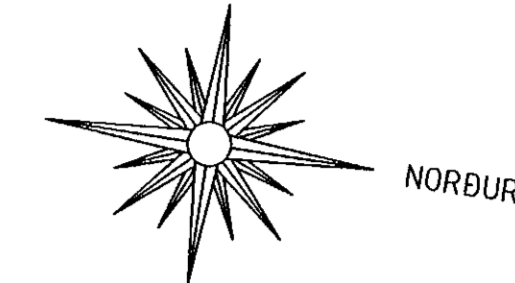

**SVALASKÝLI. (Íbúðir 02-02 - 03-02 í mhl. 01 - 6A). (SVALALOKUN).
SVALASKÝLI. (Íbúðir 02-03 - 02-05 - 03-05 í mhl. 02 - 6B). (SVALALOKUN).**

Svötum íbúða er lokað með 8-10 mm hertu gleri í stöðluðum ábrautum Lokunin er 95% lokun köld lokun.
Hluti þaksins í (íbúðir 03-02 6A & 03-05 6B) er glerþak lokað með 8-10 mm hertu gleri sem hvítir á burðarkerfi/ bitum/ stúlm úr (60x60x3 mm) álpröfllum sem fest er við steypta vegg og svalaplötu.
Burðarbiti yfir langvegg er (60x120x3 mm) álpröfll sem hvítir á og er festur við hornstúlm.
Allir lokaðir álpröfllar/ rör skulu vera með dren götum.
Altar festingar (skrútur/ boltar) skulu hafa efnumum svo trygg sé að óeðlileg færing eigi sér ekki stað.
Ábrautumum glerlokunarinnar er fest á tryggilegan hátt í burðarvirki svalaskýlisins, þ.e. í ál stúlm og bita.
Frágangur allur skal uppfylla ákvæði byggingareglugerðar gr. 6.7.6 (svalir, svalaskýli).
Svalaskýlin skulu vera opnanleg, og það tryggð að allir búnaður þar með talin opnanarbúnaður sé að viðurkendir gerð og "CE" vottaður.
Niðurföll og yfirföll skulu vera frá svalaskýlinu.
Í milli svata svalaskýlis og svata íbúða 03-02 og 03-03 í 6A þ.e. sá hluti sem ekki er nú þegar lokaður, og innan við lokaðan hluta svalahandriðs er klætt með sléttum litadum álplötum í álgrind. Handriði svatanna er látið óhreyft og kemur glerlokunin innan við handriðið.
Í milli svata svalaskýlis og svata íbúða 03-04 og 03-05 í 6B þ.e. sá hluti sem ekki er nú þegar lokaður, og innan við lokaðan hluta svalahandriðs er klætt með sléttum litadum álplötum í álgrind. Handriði svatanna er látið óhreyft og kemur glerlokunin innan við handriðið.

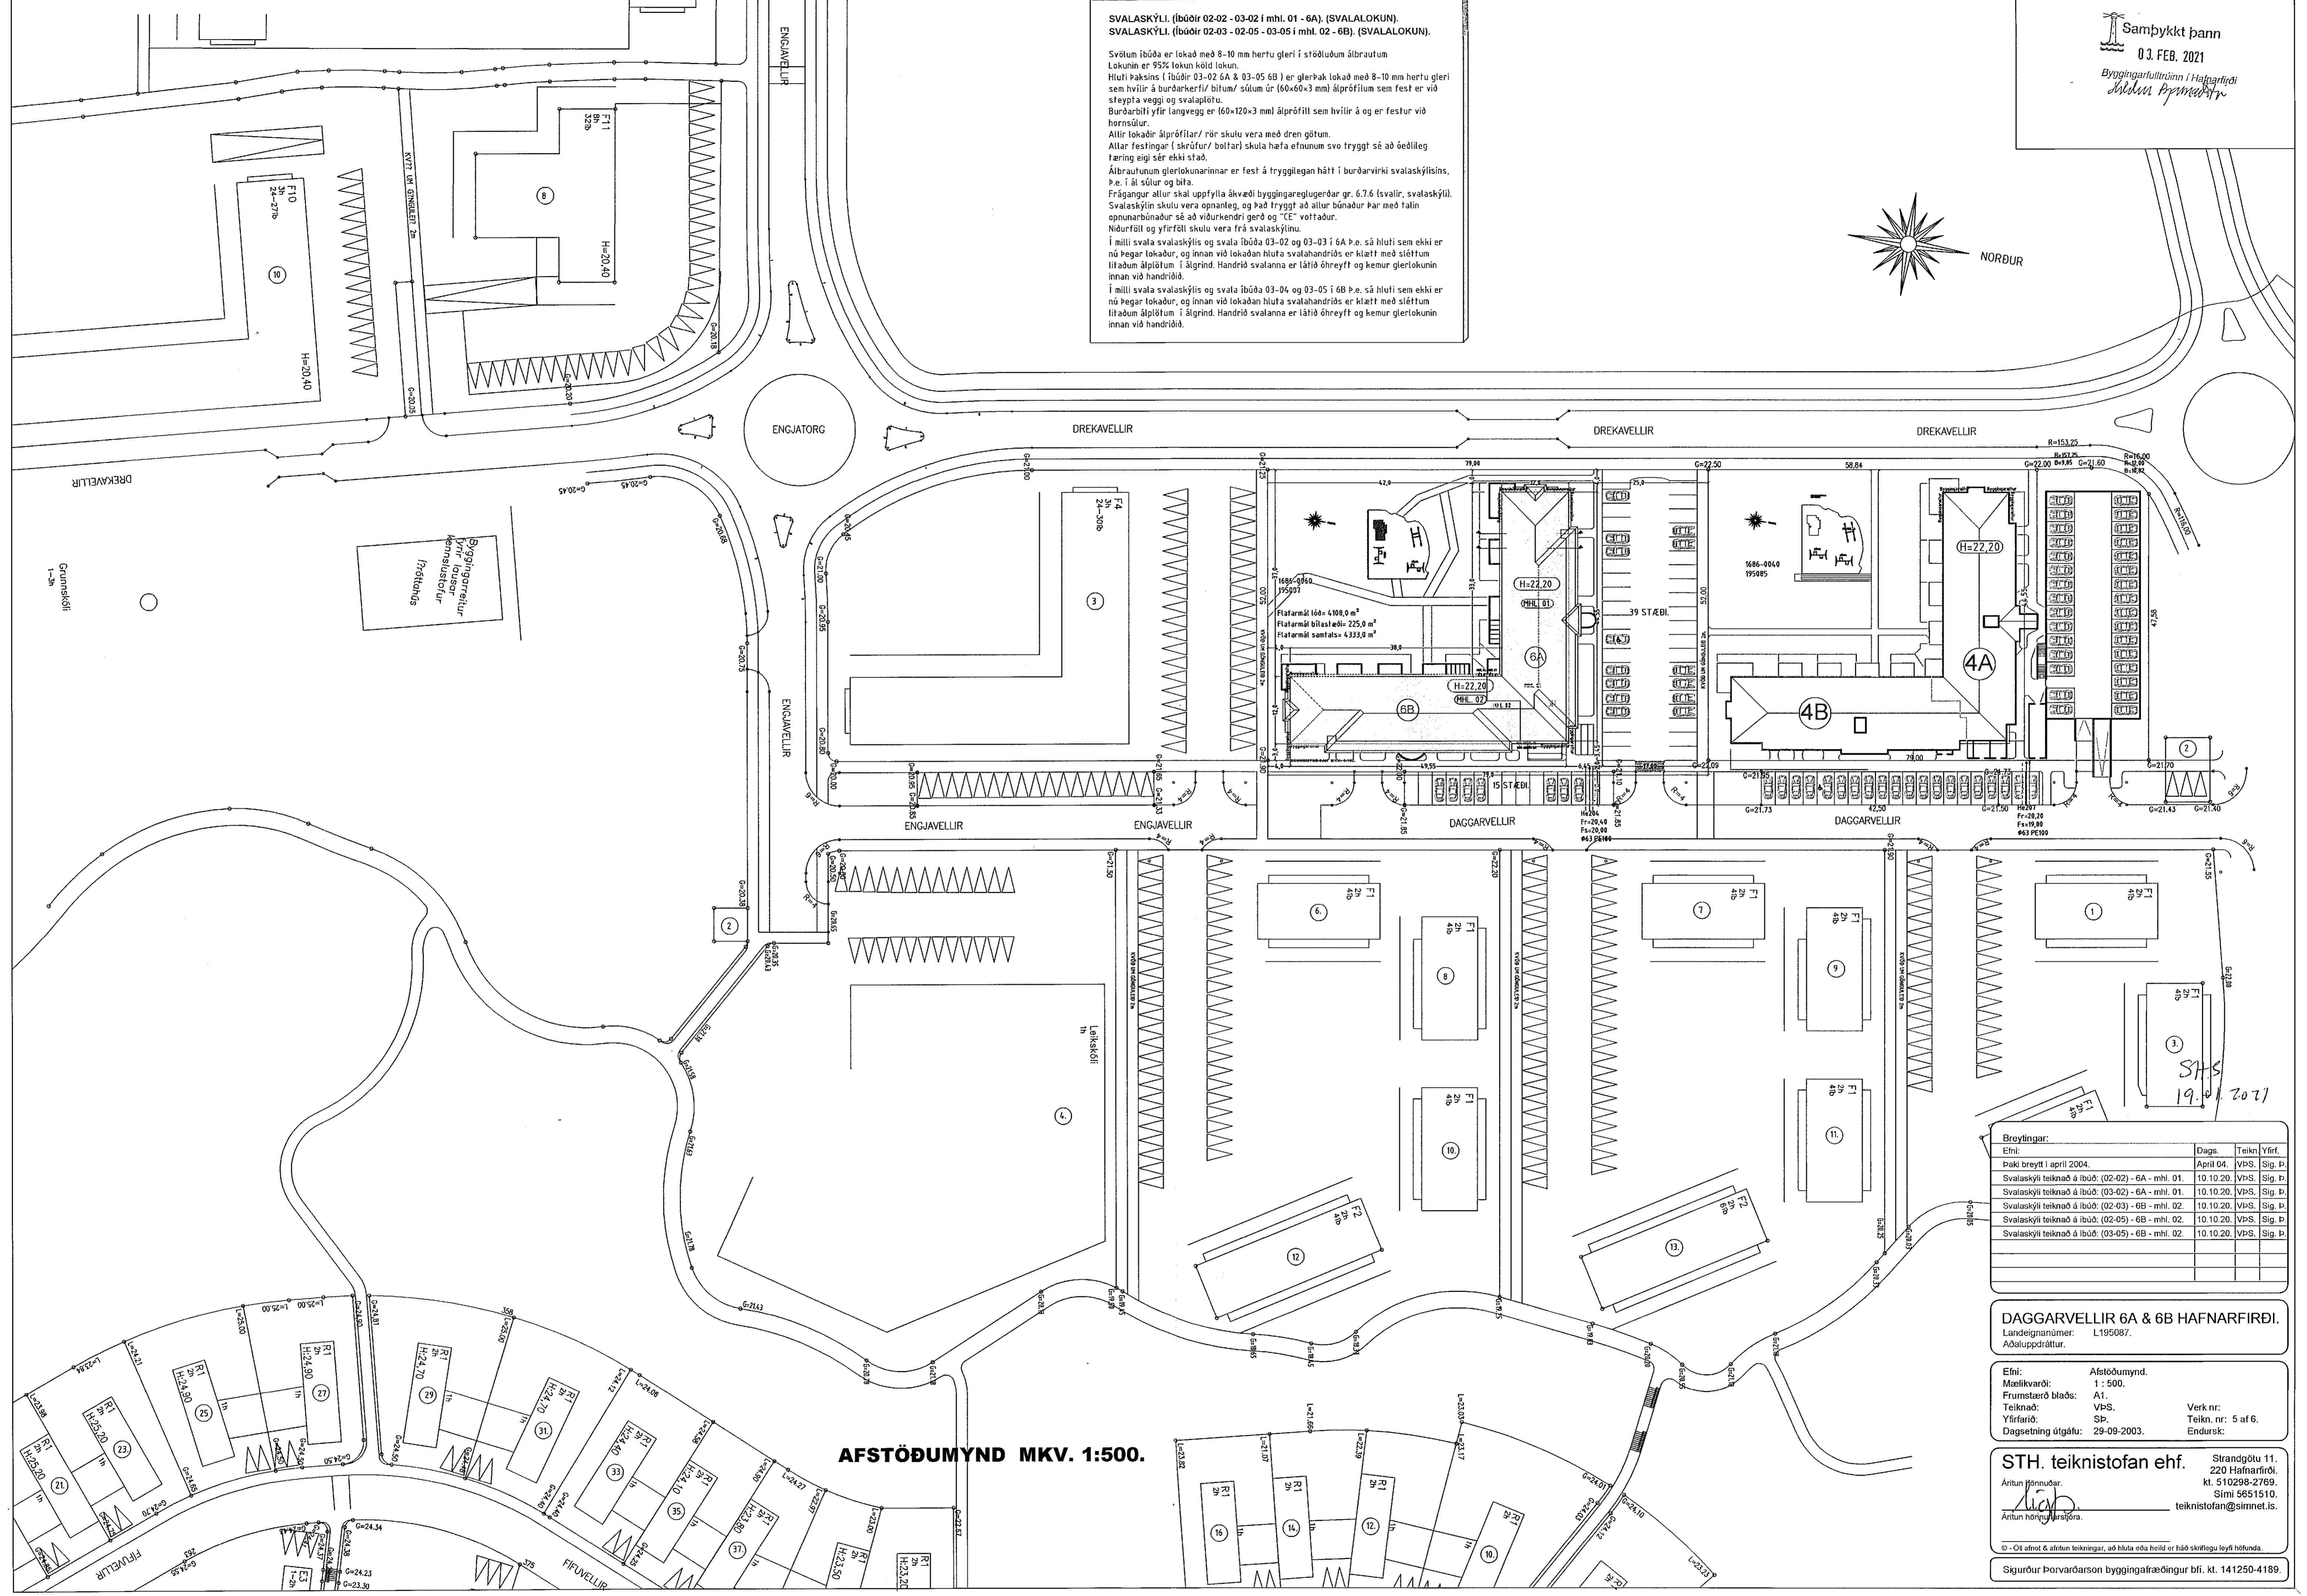

AFSTÖÐUMYND MKV. 1:500.

Breytingar:

Efni:	Dags:	Teikn:	Yfirt.
Þaki breytt í apríl 2004.	Apríl 04.	VÞS.	Slig. Þ.
Svalaskýli teiknað á íbúð: (02-02) - 6A - mhl. 01.	10.10.20.	VÞS.	Slig. Þ.
Svalaskýli teiknað á íbúð: (03-02) - 6A - mhl. 01.	10.10.20.	VÞS.	Slig. Þ.
Svalaskýli teiknað á íbúð: (02-03) - 6B - mhl. 02.	10.10.20.	VÞS.	Slig. Þ.
Svalaskýli teiknað á íbúð: (02-05) - 6B - mhl. 02.	10.10.20.	VÞS.	Slig. Þ.
Svalaskýli teiknað á íbúð: (03-05) - 6B - mhl. 02.	10.10.20.	VÞS.	Slig. Þ.

DAGGARVELLIR 6A & 6B HAFNARFIRÐI.
Landeignanúmer: L195087.
Aðaluppdráttur.

Efni: Afstöðumynd.
Mælikvæði: 1 : 500.
Frumtekið blaði: A1.
Teiknað: VÞS.
Yfirfarið: SP.
Dagsetning útgáfu: 29-09-2003.
Verk nr.:
Teikn. nr. 5 af 6.
Endursk:

STH. teiknistofan ehf. Strandgötu 11,
220 Hafnarfirði.
Sími 5651510.
teiknistofan@simnet.is.

© - Öll afnot & afritun teikninga, að hluta eða heild er háð skriflegu leyfi höfundna.
Sigurður Þorvarðarson byggingafræðingur bfi. kt. 141250-4189.