

SKÝRINGAR

- Kótar eru í m.y.s
- Málestningar eru í mm
- Merkir þykkt plötu
- Merkir hæðarkóti snið
- Merkir hæðarkóti plan

SNIDMERKING

- Heiti sniðs
- NR
- B1/B4
- Heiti teikningar þar sem snið er sýnt
- Heiti teikningar þar sem snið er tekið

- R60 BRUNAMÓTSTADA BURÐARVIRKIS Í MÍNÚTUM
- EI60 BRUNAMÓTSTADA VEGGS
- E30-CSm BRUNAMÓTSTADA HURÐAR
- ÚT → ÚT- OG NEYÐARLÝSING
- SLÖKKVIÐÆKI
- 25m BS BRUNASLANGA
- LR LOFTRÆSTING
- GNF GÓLFNIDURFALL




M. 1:100

D
C
B
A

BREYTINGAR

Samþykkt

[Signature]

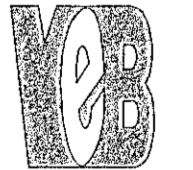

VEB Verkfræðistofa
Dálveg 18, 201 Kópavogi
Sími 564 3322 Fax 564 3324
Netfang web@web.is GSM 898 1198
Ráðgefandi verkfræðipjónusta

VERKHEIT

MIDHELLA 2
221 HAFNAFJÖRDUR


Teikning nr

A2


HEITI TEIKNINGAR

GRUNNMYND 2. HÆÐ
REYNDARTEIKNING

Dagsetning JAN. 2021	Teiknað JR	Yfirfarið MÓLAUR EINHÖNDUR 281156-2539	Kvarði 1:100	Verknúmer
-------------------------	---------------	--	-----------------	-----------

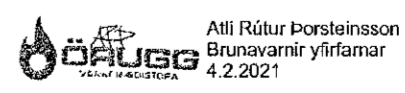


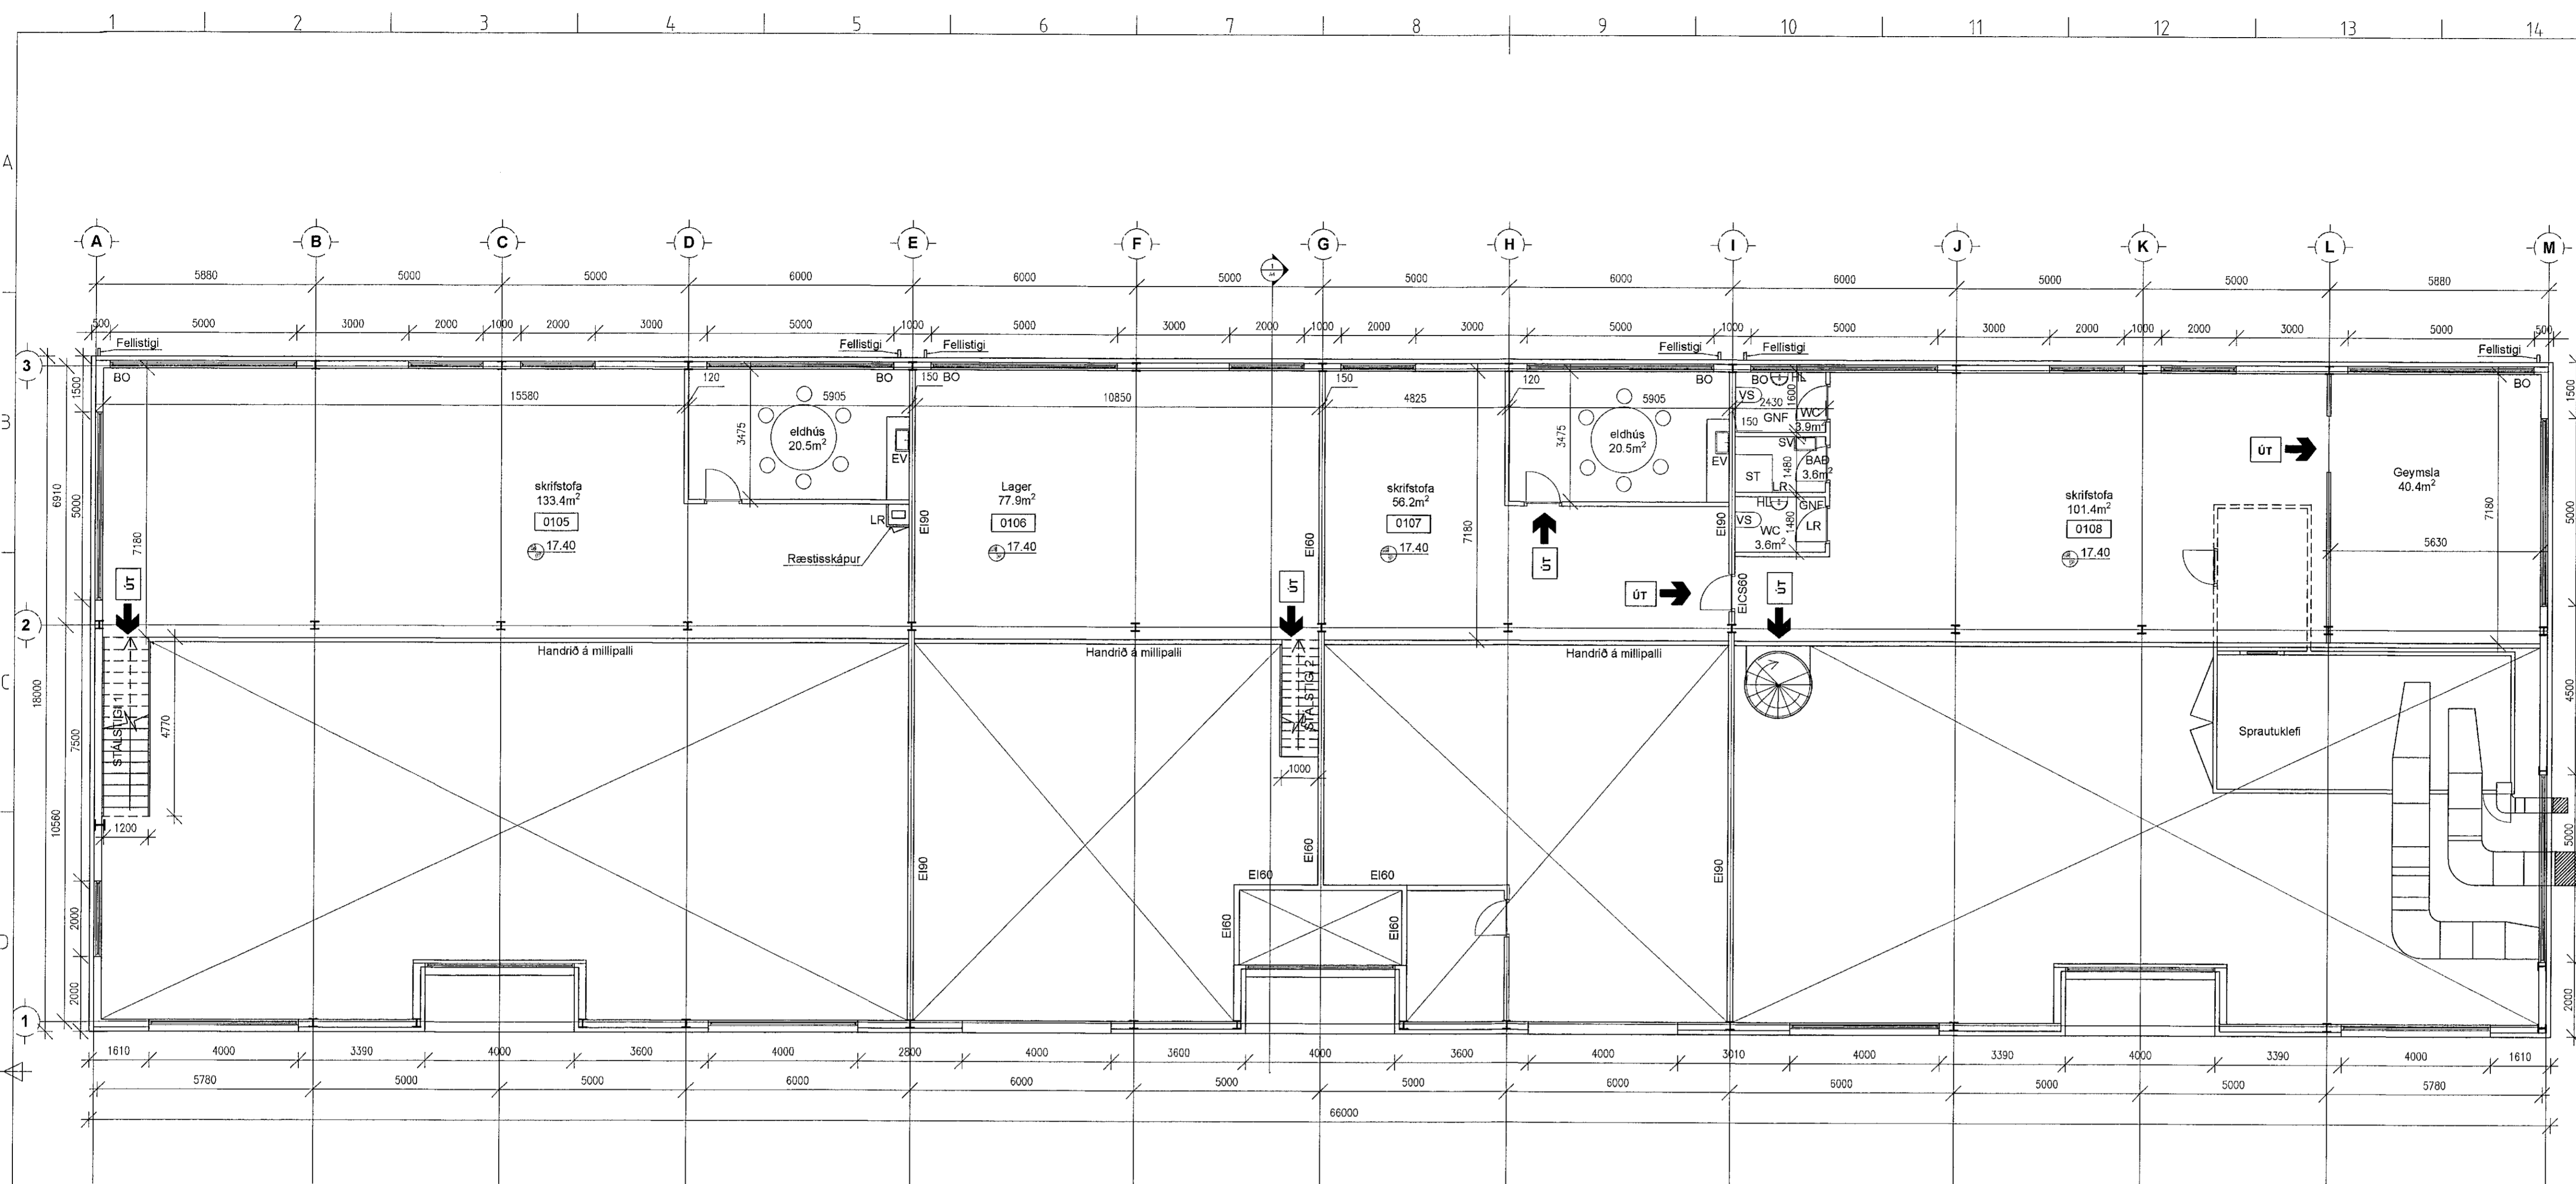

GRUNNMYND 2. HÆÐ
MKV. 1:100