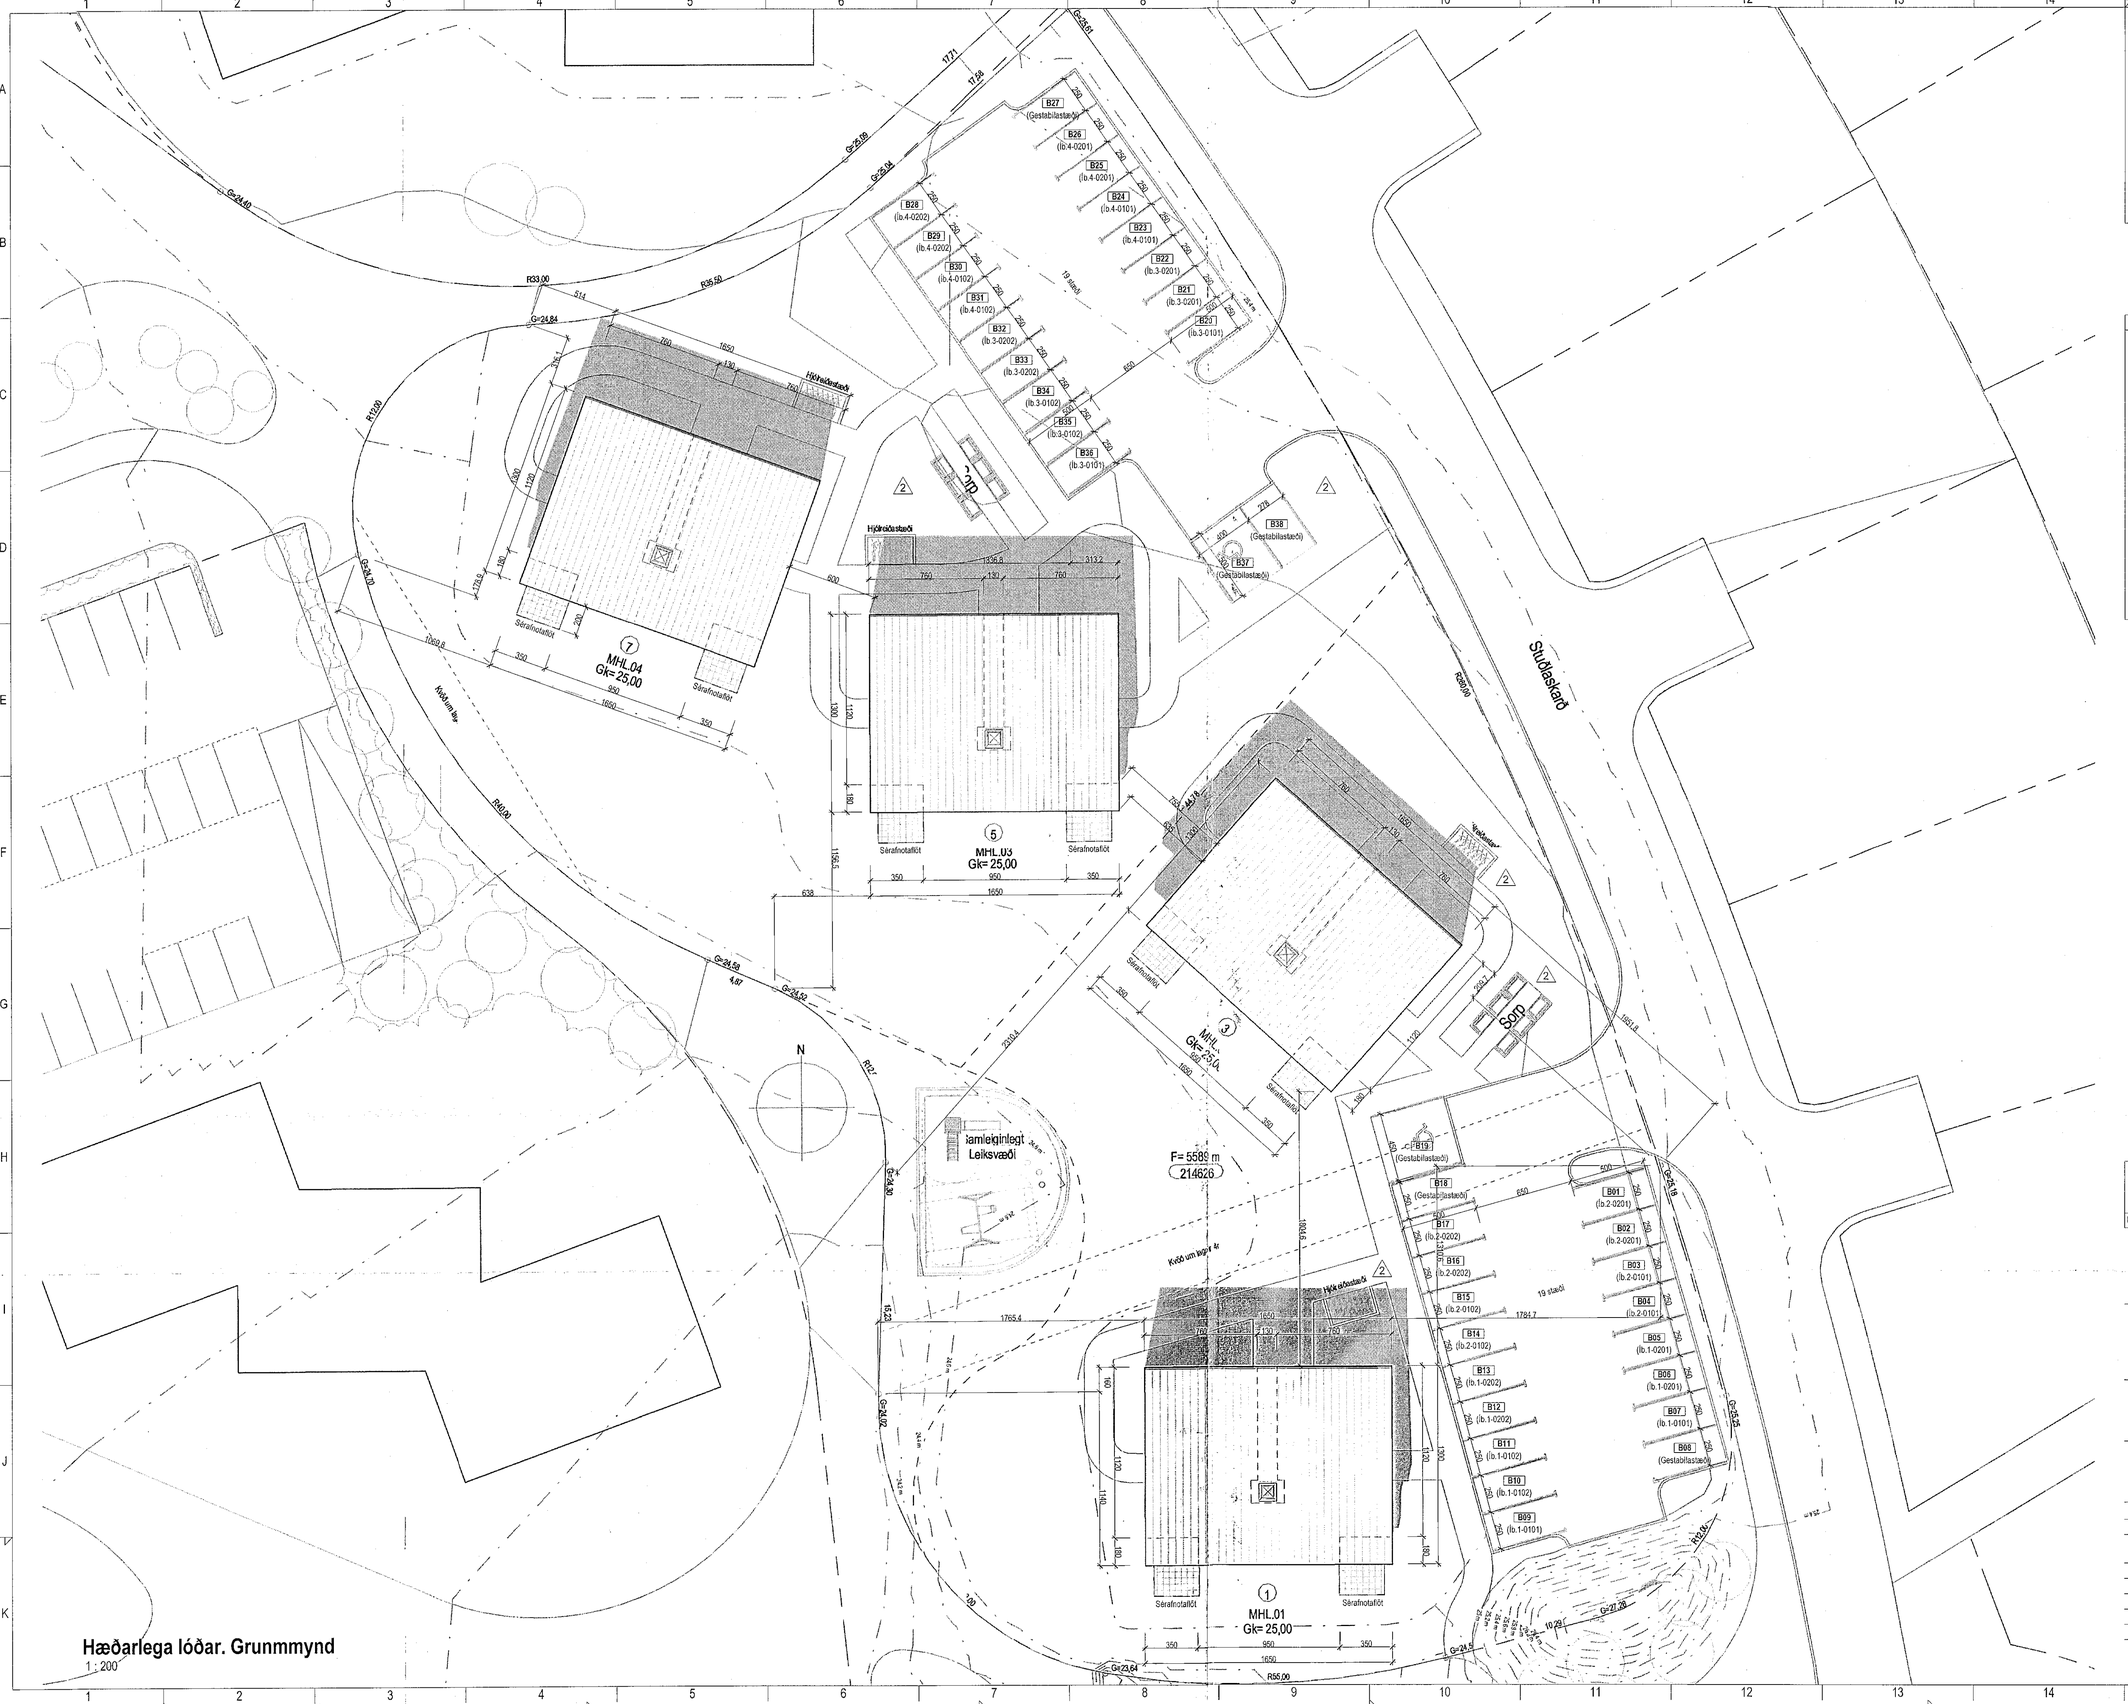


Hæðarlega lóðar. Grunmmynd
1 : 200

Samþykkt þann
10. FEB. 2021
Byggingarfulltrúinn í Hafnarfirði

## Tákn

| | | |
|---|---|---|
| GN | = Gólfniðurfall | **Brunatákn** |
| ÞN | = Þakniðurfall | |
| SN | = Svalaniðurfall | **Veggir og hæðaskil** |
| LR | = Loftræsting | EI60 |
| VLR | = Véliknúin loftræsting | EI90 |
| PK | = Póstkassar | A-EI60 |
| NL | = Neyðarljós | A-EI120 |
| BO | = Björgunarop | RE/60 |
| R | = Reykskynjari | RE/120 |
| HSL | = Handslökkvitæki | A-REIM120 |
| ÚT | = Merktur útgangur | |
| HV | = Hitaveita | **Hurðir** |
| VV | = Vatnsveita | E30-CS |
| RR | = Rafmagnsveita | EI30-CS |
| ÚK | = Útikrani | EI60-CS |
| DS | = Dyrasími | **Gluggar** |
| BO | = Fellistigi við björgunarop | E30 |
| | = Brunaslanga | |
| | = Stigleiðsla | |
| | = Stigleiðsla út | |
| | = Stjórnstöð brunaviðvörunarkerfis | |
| | = Inntak | |
| | = Bílastæði fyrir fatlaða | |

Digitally signed by Gunnar H Kristjansson
DN: cn=Gunnar H Kristjansson gn=Gunnar H Kristjansson c=IS Iceland l=IS Iceland o=Brunahönnun sf. e=brunahonnun@brunahonnun.com
Reason: I am the author of this document
Location:
Date: 2020-09-07 14:27Z

| Útg. | Dags. | Lýsing | Nafn |
|---|---|---|---|
| 2 | 31.08.2020 | Sorpgerði úr forasteyptum einingum (2x6 einingar) verður komið fyrir í stað djúpgáma. Um er að ræða 2x6 stk. 660L sorpílát og þeim komið fyrir þannig að 6 ílát þjóna tveim húsum. Reiðhjólastæðum breytt þannig að í stað eins stórs stæðis verða smærri stæði við hvert hús/bílaplan. | RCM |

N

1:200 0 2 4 6 8 10 m


Frostrós hönnun og þróun ehf.
Hliðasmári 19 - 2.hæð . 201 Kópavogur . Ísland
GSM: 896.4616
Kt. 650913-1080 email: ragnar.ifr@gmail.com


# Stuðlaskarð 1-7
# Hafnarfjörður

| | |
|---|---|
| **Landnúmer:** 214626 | **Staðgr.:** 1400-1-56600010 |

Fjölbýlishús

## Hæðarlega lóðar. Grunnmynd

Aðaluppdrættir

| | | | |
|---|---|---|---|
| **Hönnun:** | RM | **Verknúmer:** | 16086IF |
| **Verkefnastjóri:** | RM | **Mælikvarði:** | 1 : 200 |
| **Teiknað:** | RM.HGR | **Dagsetning:** | 13.02.2017 |
| **Yfirfarið:** | RM | **Blað:** | **Útgáfa:** |
| **Samþykkt:** Ragnar Magnússon Kt. 190162-2229 | | L102 | 2 |

Copyright © Frostrós hönnun og þróun ehf. _Hönnuður áskilur sér allan rétt á teikningum - Fjölfölðun er háð skriflegu samþykki

A1

Plot: 29.05.2017
Save: 7.9.2020 13:51:32
Skrá: C:\Verkefni\16086IF-Stuðlaskarð 1-7 Haf\16086IF-Stuðlaskarð 1-7 Haf-MS.rvt