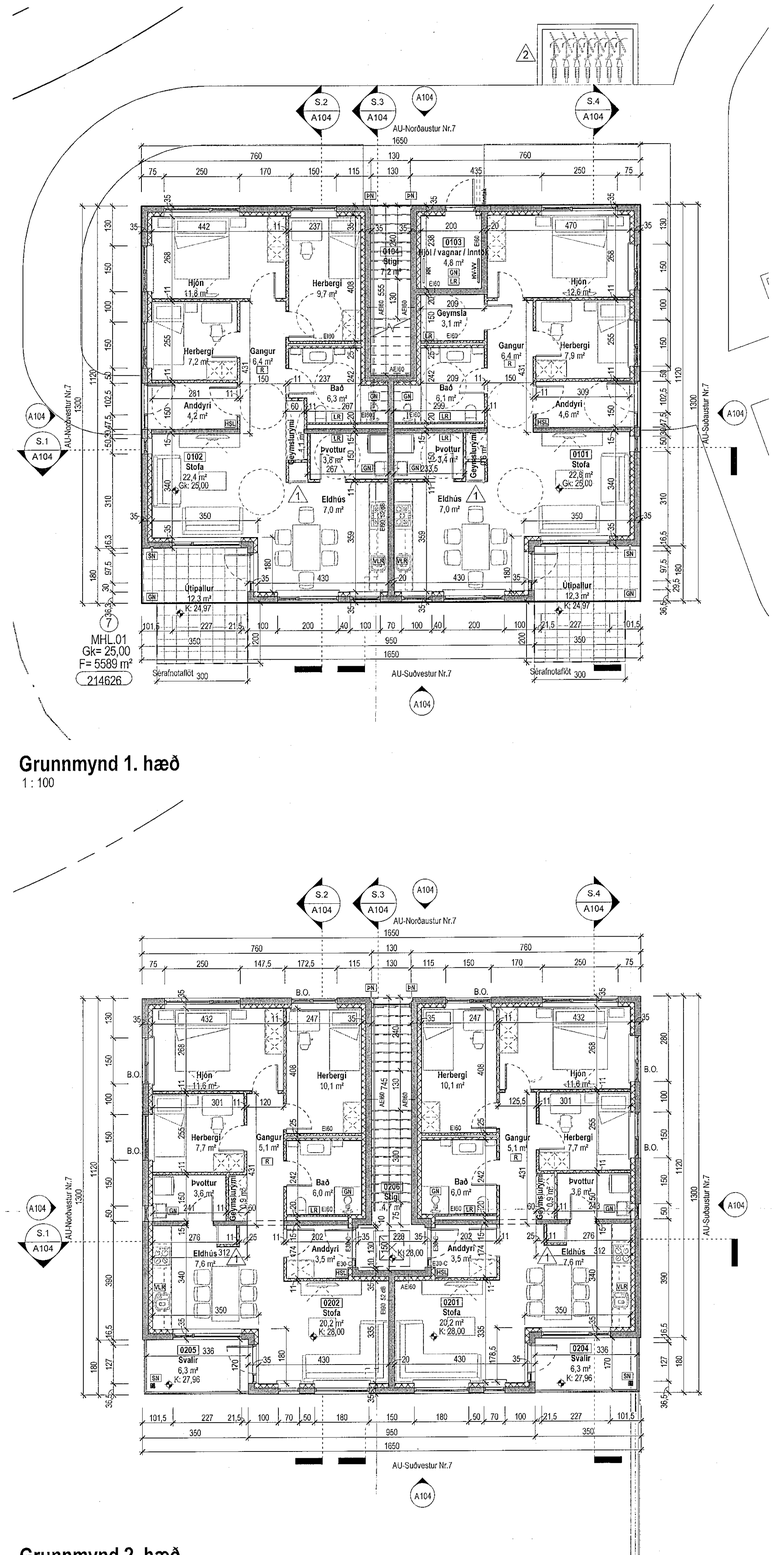

Grunnmynd 1. hæð
1 : 100

Grunnmynd 2. hæð
1 : 100

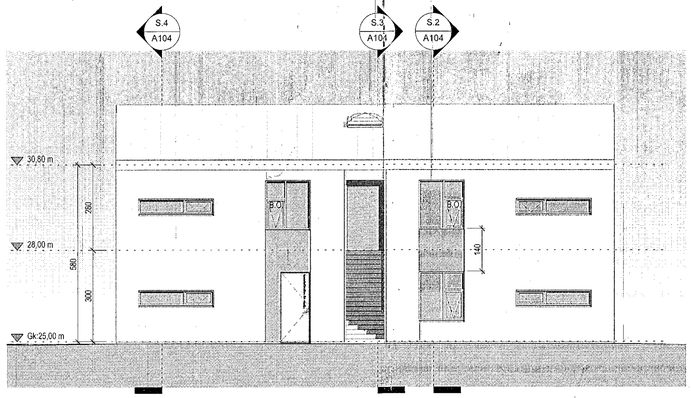

Norðaustur útlit
1 : 100

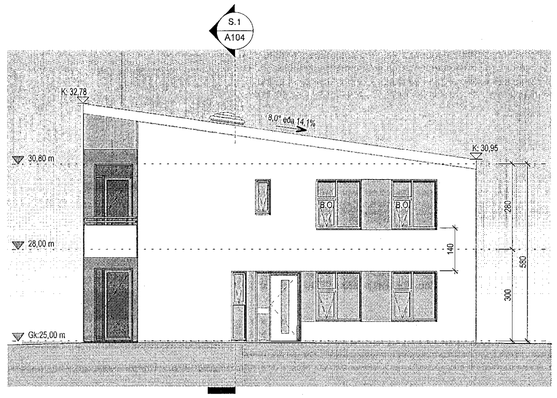

Suðaustur útlit
1 : 100

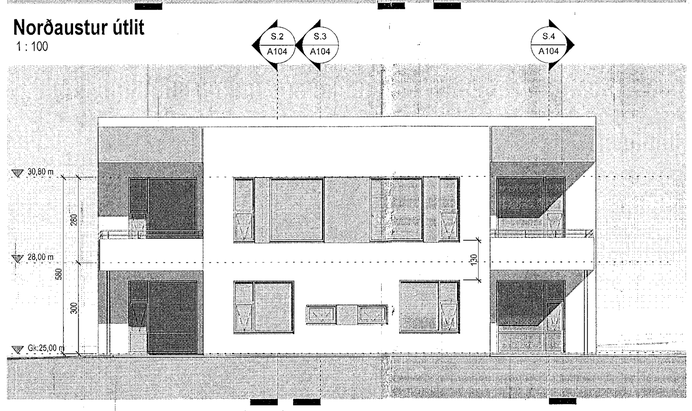

Suðvestur útlit
1 : 100

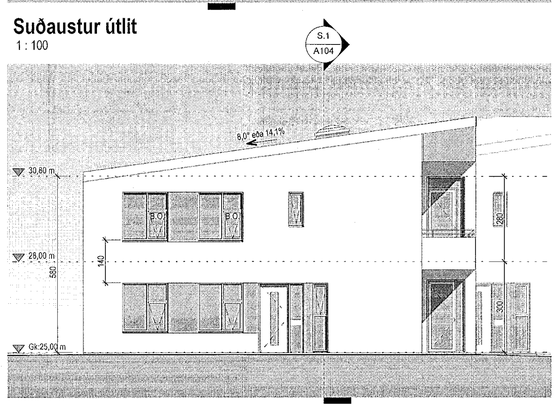

Suðvestur útlit
1 : 100

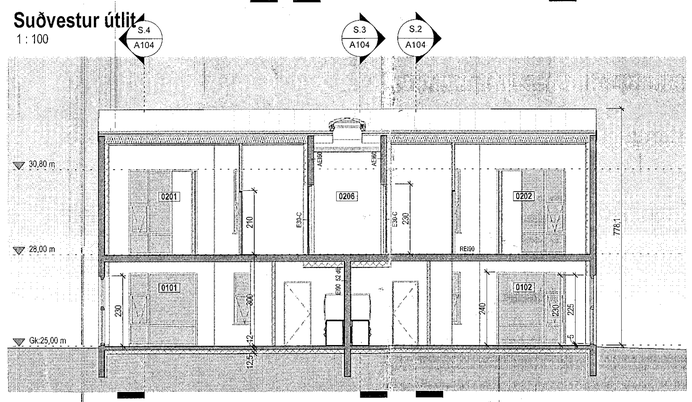

Snið 1
1 : 100

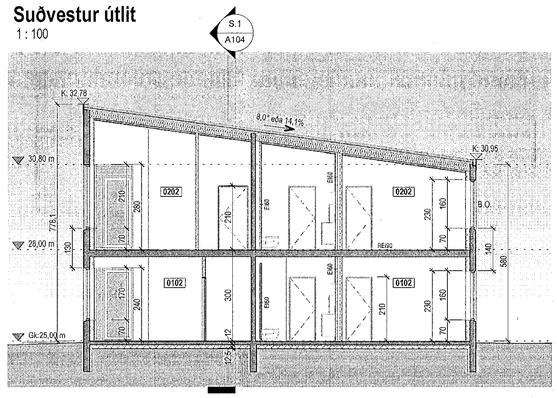

Snið 2
1 : 100

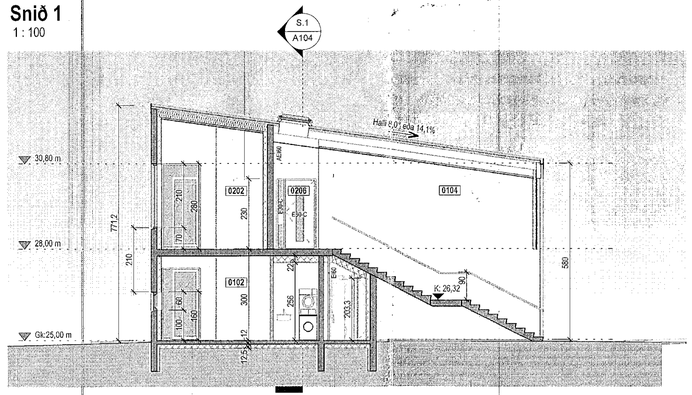

Snið 3
1 : 100

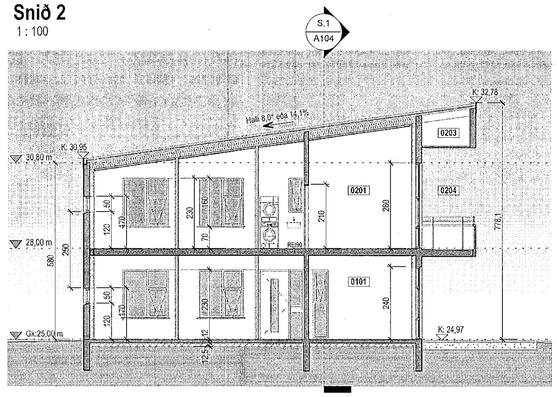

Snið 4
1 : 100

Tákn

GN	= Gólfniðurfall	**Brunatákn**
ÞN	= Þakniðurfall	
SN	= Svalaniðurfall	**Veggir og hæðaskil**
LR	= Loftræsting	EI60
VLR	= Veikvirkin loftræsting	EI90
PK	= Póstkassar	A-EI60
NL	= Neyðarljós	A-EI90
BO	= Björgunarop	A-EI120
R	= Reykskynjari	REI60
HSL	= Handslökkvitæki	REI120
ÚT	= Merktur útgangur	A-REIM120
HV	= Hitaveita	
VV	= Vatnsveita	**Hurðir**
RR	= Rafmagnsveita	EI30-CS
ÚK	= Útikrani	EI30-CS
DS	= Dyrasími	EI60-CS
DS	= Dyrasími	**Gluggar**
60	= Fellistigi við björgunarop	E30
25	= Brunaslanga	
	= Stigleiðsla	
	= Stigleiðsla út	
	= Stjórnstöð brunaviðvörunarkerfis	
	= Inntak	
P	= Bílastæði fyrir fatlaða	

Samþykkt
10. FEB. 2021
Byggingarfulltrúinn í Hafnarfirði

Digitally signed by Gunnar H Kristjansson
DN: cn=Gunnar H Kristjansson gn=Gunnar H Kristjansson c=IS
Iceland l=IS Iceland o=Brunahönnun slf e=brunahonnun@bruna.is
bruna.is
Reason: I am the author of this document
Location:
Date: 2020-09-07 14:33Z

Útg.	Dags.	Lýsing	Nafn
2	31.08.2020	Svargerði úr forsteypuðum einingum (2x6 einingar) verður komið fyrir í stað djúpgólfa. Um er að ræða 2x6 stk. 662L svargerði og þeim komið fyrir þannig að 6 íbúðir þjóna tveim húsum. Reiðhjólastæðum breytt þannig að í stað eins stórs stæðis verða smærri stæði við hvert hús/bílaplan.	RCM
1	01.12.2019	Breyting á klæðningu í opnu stigarými í mhl.1 og á innra skipulagi á eldhúsi í öllum mhl.	RCM

N

1:100 0 1 2 3 4 5 m

Frostrós hönnun og þróun ehf.
Hlíðasmári 19 - 2.hæð . 201 Kópavogur . Ísland
GSM: 896 46 85
Kt. 650913-1080 email: ragnar.ifr@gmail.com

Stuðlaskarð 1-7
Hafnarfjörður

Landnúmer: 214626 | **Staðgr.:** 1400-1-56600010

Fjölbýlishús

Nr.7-Mhl.04 Grunnmynd, útlit og snið

Aðaluppdrættir

Hönnun:	RM	**Verknúmer:**	16086IF
Verkefnastjóri:	RM	**Mælikvarði:**	1 : 100
Teiknað:	RM.HGR	**Dagsetning:**	13.02.2017
Yfirfarið:	RM	**Blað:**	**Útgáfa:**
Samþykkt:		A104	2
Ragnar Magnússon Kt. 190162-2229			

Copyright © Frostrós hönnun og þróun ehf. „Höfundur áskilur sér allan rétt á hugmyndum - Fjölföldun er háð skriflegu samþykki

Plot: 29.05.2017
Save: 7.9.2020 13:45:59
Skrá: C:\Verkefni\16086IF-Stuðlaskarð 1-7 Hafi\16086IF-Stuðlaskarð 1-7 Haf-MS.rvt