
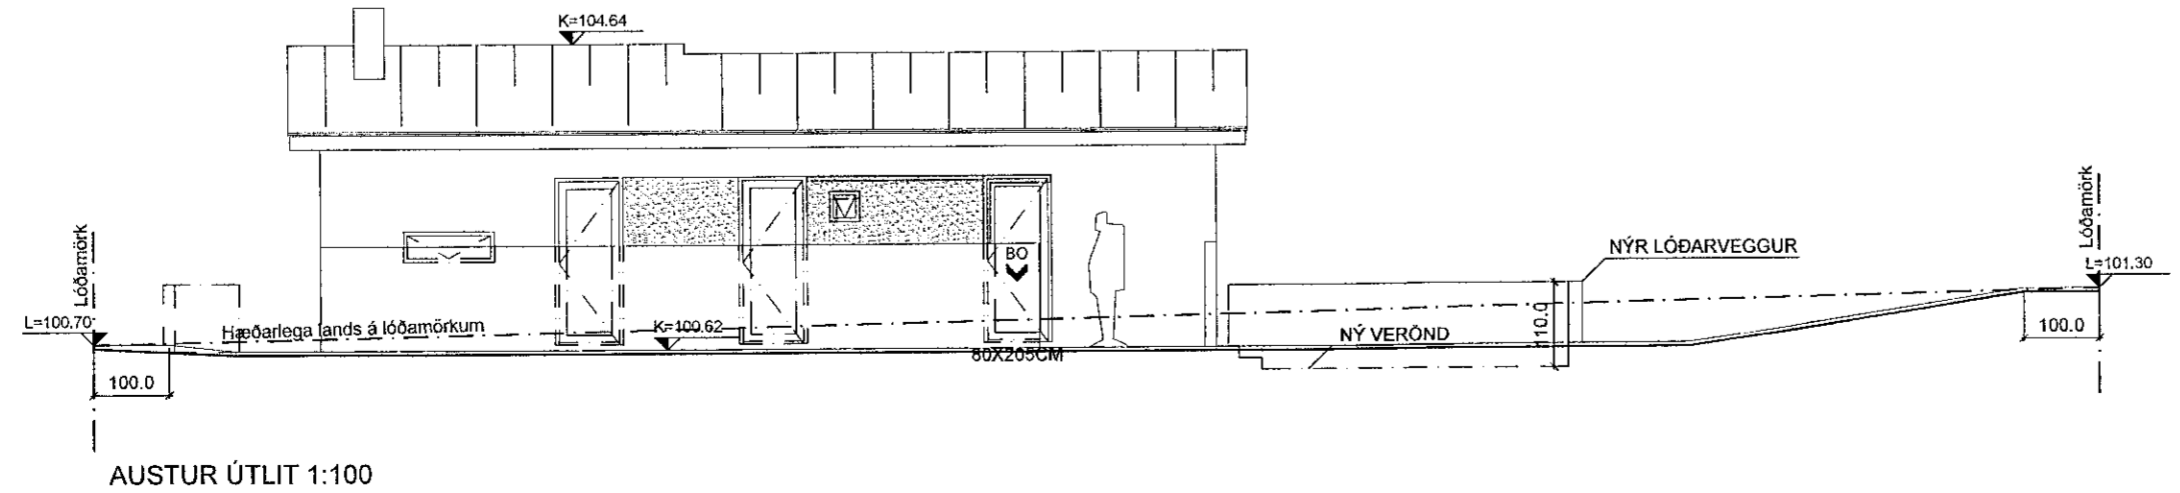
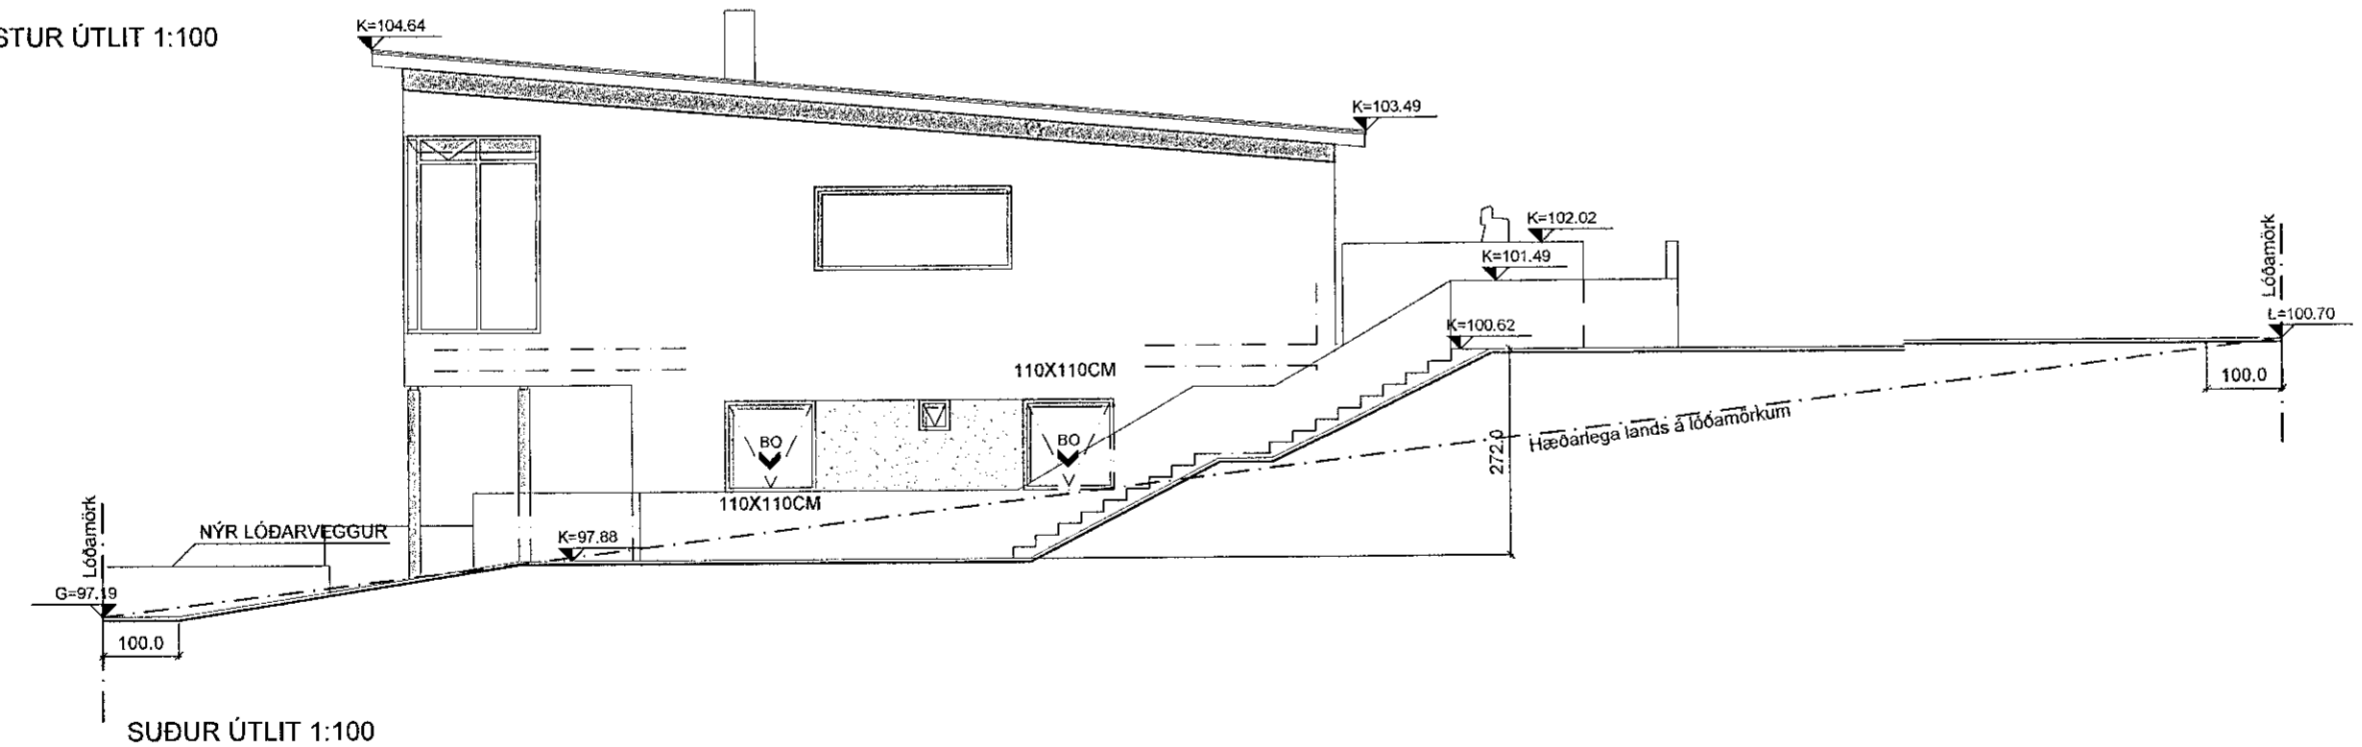
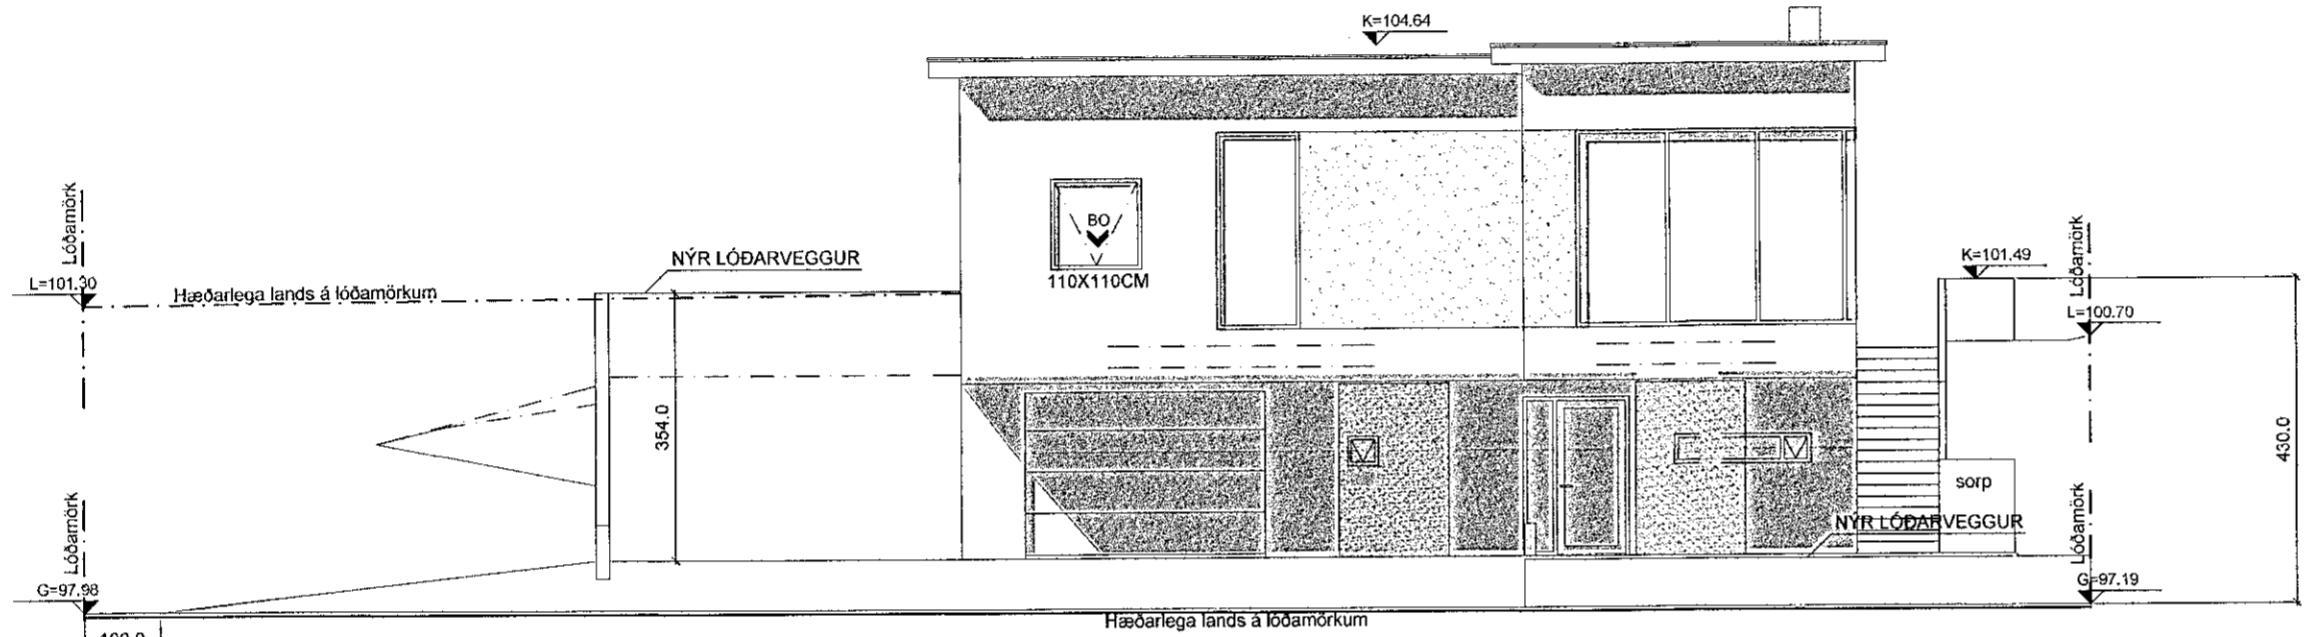


Samþykkt þann
17. FEB. 2021
Byggingarfulltrúinn í Hafnarfirði
Sulþór Brynjólfsson

Það athugast að um er að ræða samþykkt á áður gerðri framkvæmd sem gerð var án byggingarleyfis. Övissu kann því að vera um uppbyggingu og útfærslu framkvæmdar. Hvorki er skráð verktrygging á verkið né ábyrgðaraðilar.

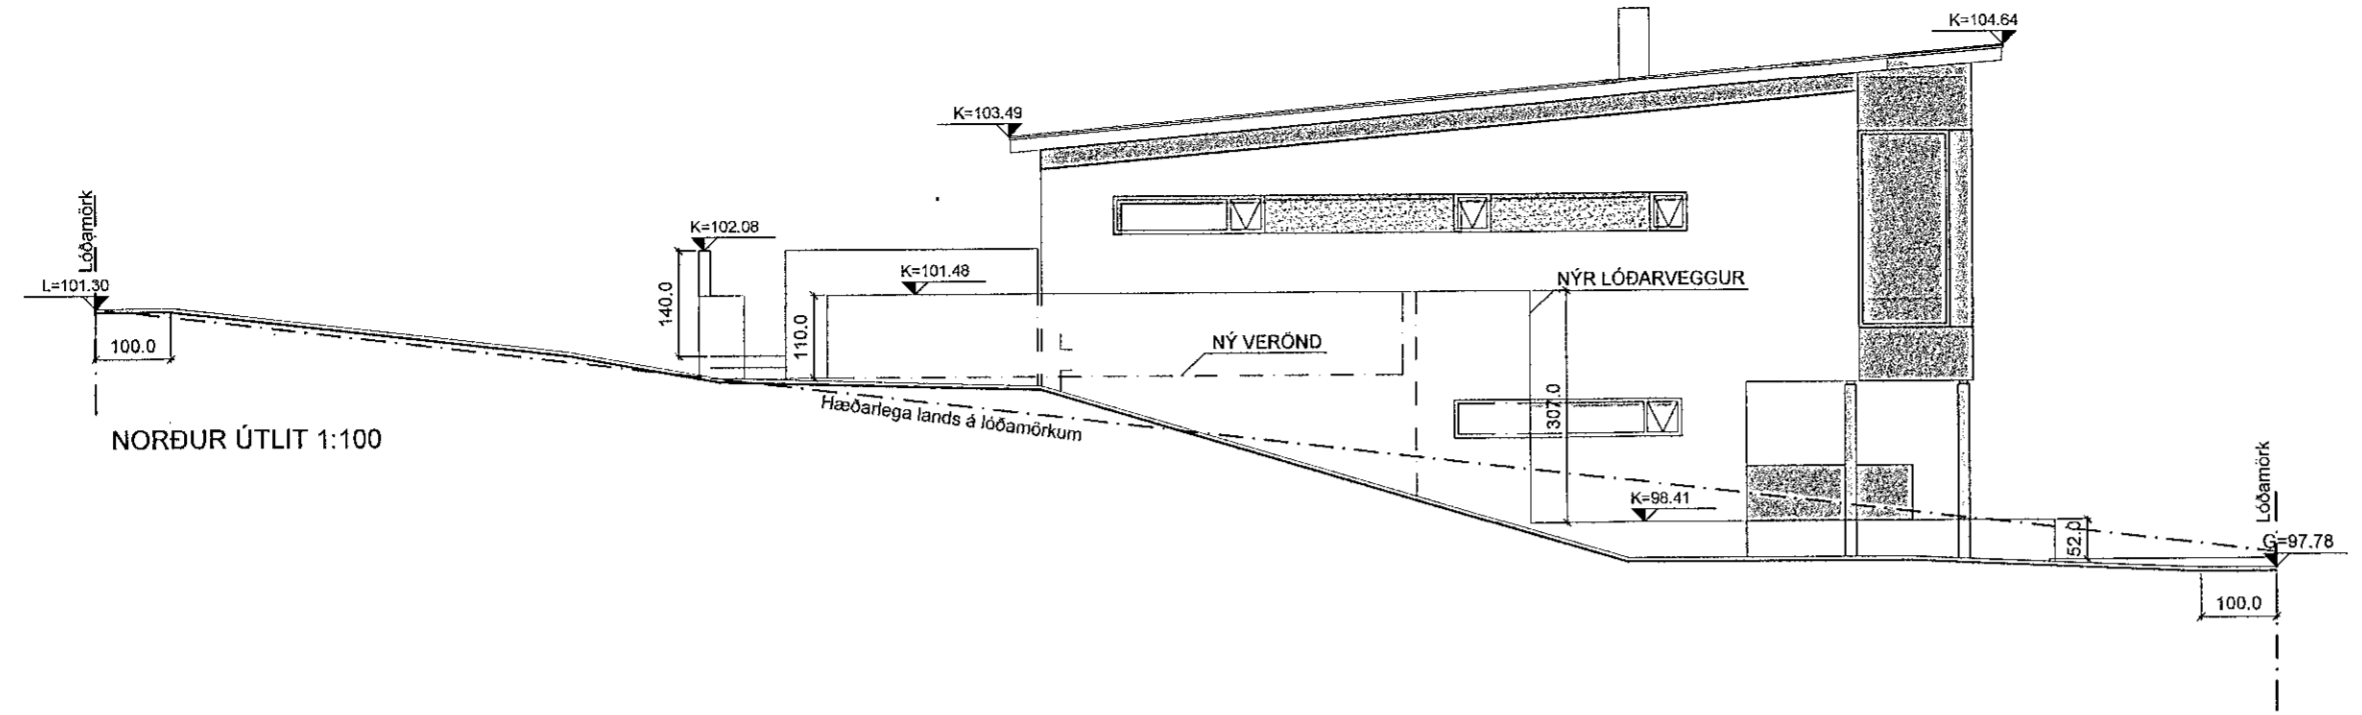


C:
B:
A:
BREYTINGAR: _____ DAGS: _____

SKÓGARÁS 9, HAFNAFIRÐI
AÐALUPPDRATTUR
VERK: 12_20_013
KVARDI: 1:100
DAGS: 15.01.21
ÚTLIT
TEKN: RFG
YFIRFARIÐ: _____

Undirskrift aðalhönnuðar
Sulþór Brynjólfsson
Undirskrift hönnunarsjóra
Sulþór Brynjólfsson

Logi Már Einarsson arkitekt hf. kt. 210864 - 2969
Ingólfur F. Guðmundsson iD, Bsc. kt. 010273 - 3079
Valþór Brynjarsson byggingafræðingur kt. 240463 - 5209

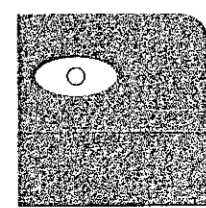

KOLLGÁTA
Kaupvangsstræti 29, 600 Akureyri
Sími/Fax: 464 7880 - 464 7889
Netfang: kollgata@kollgata.is