



Það athugast að um er að ræða samþykkt á áður gerðri framkvæmd sem gerð var án byggingarleyfis. Óvissa kann því að vera um uppbyggingu og útfærslu framkvæmdar. Hvorki er skráð verkþrygging á verkjó né ábyrgðaraðilar.

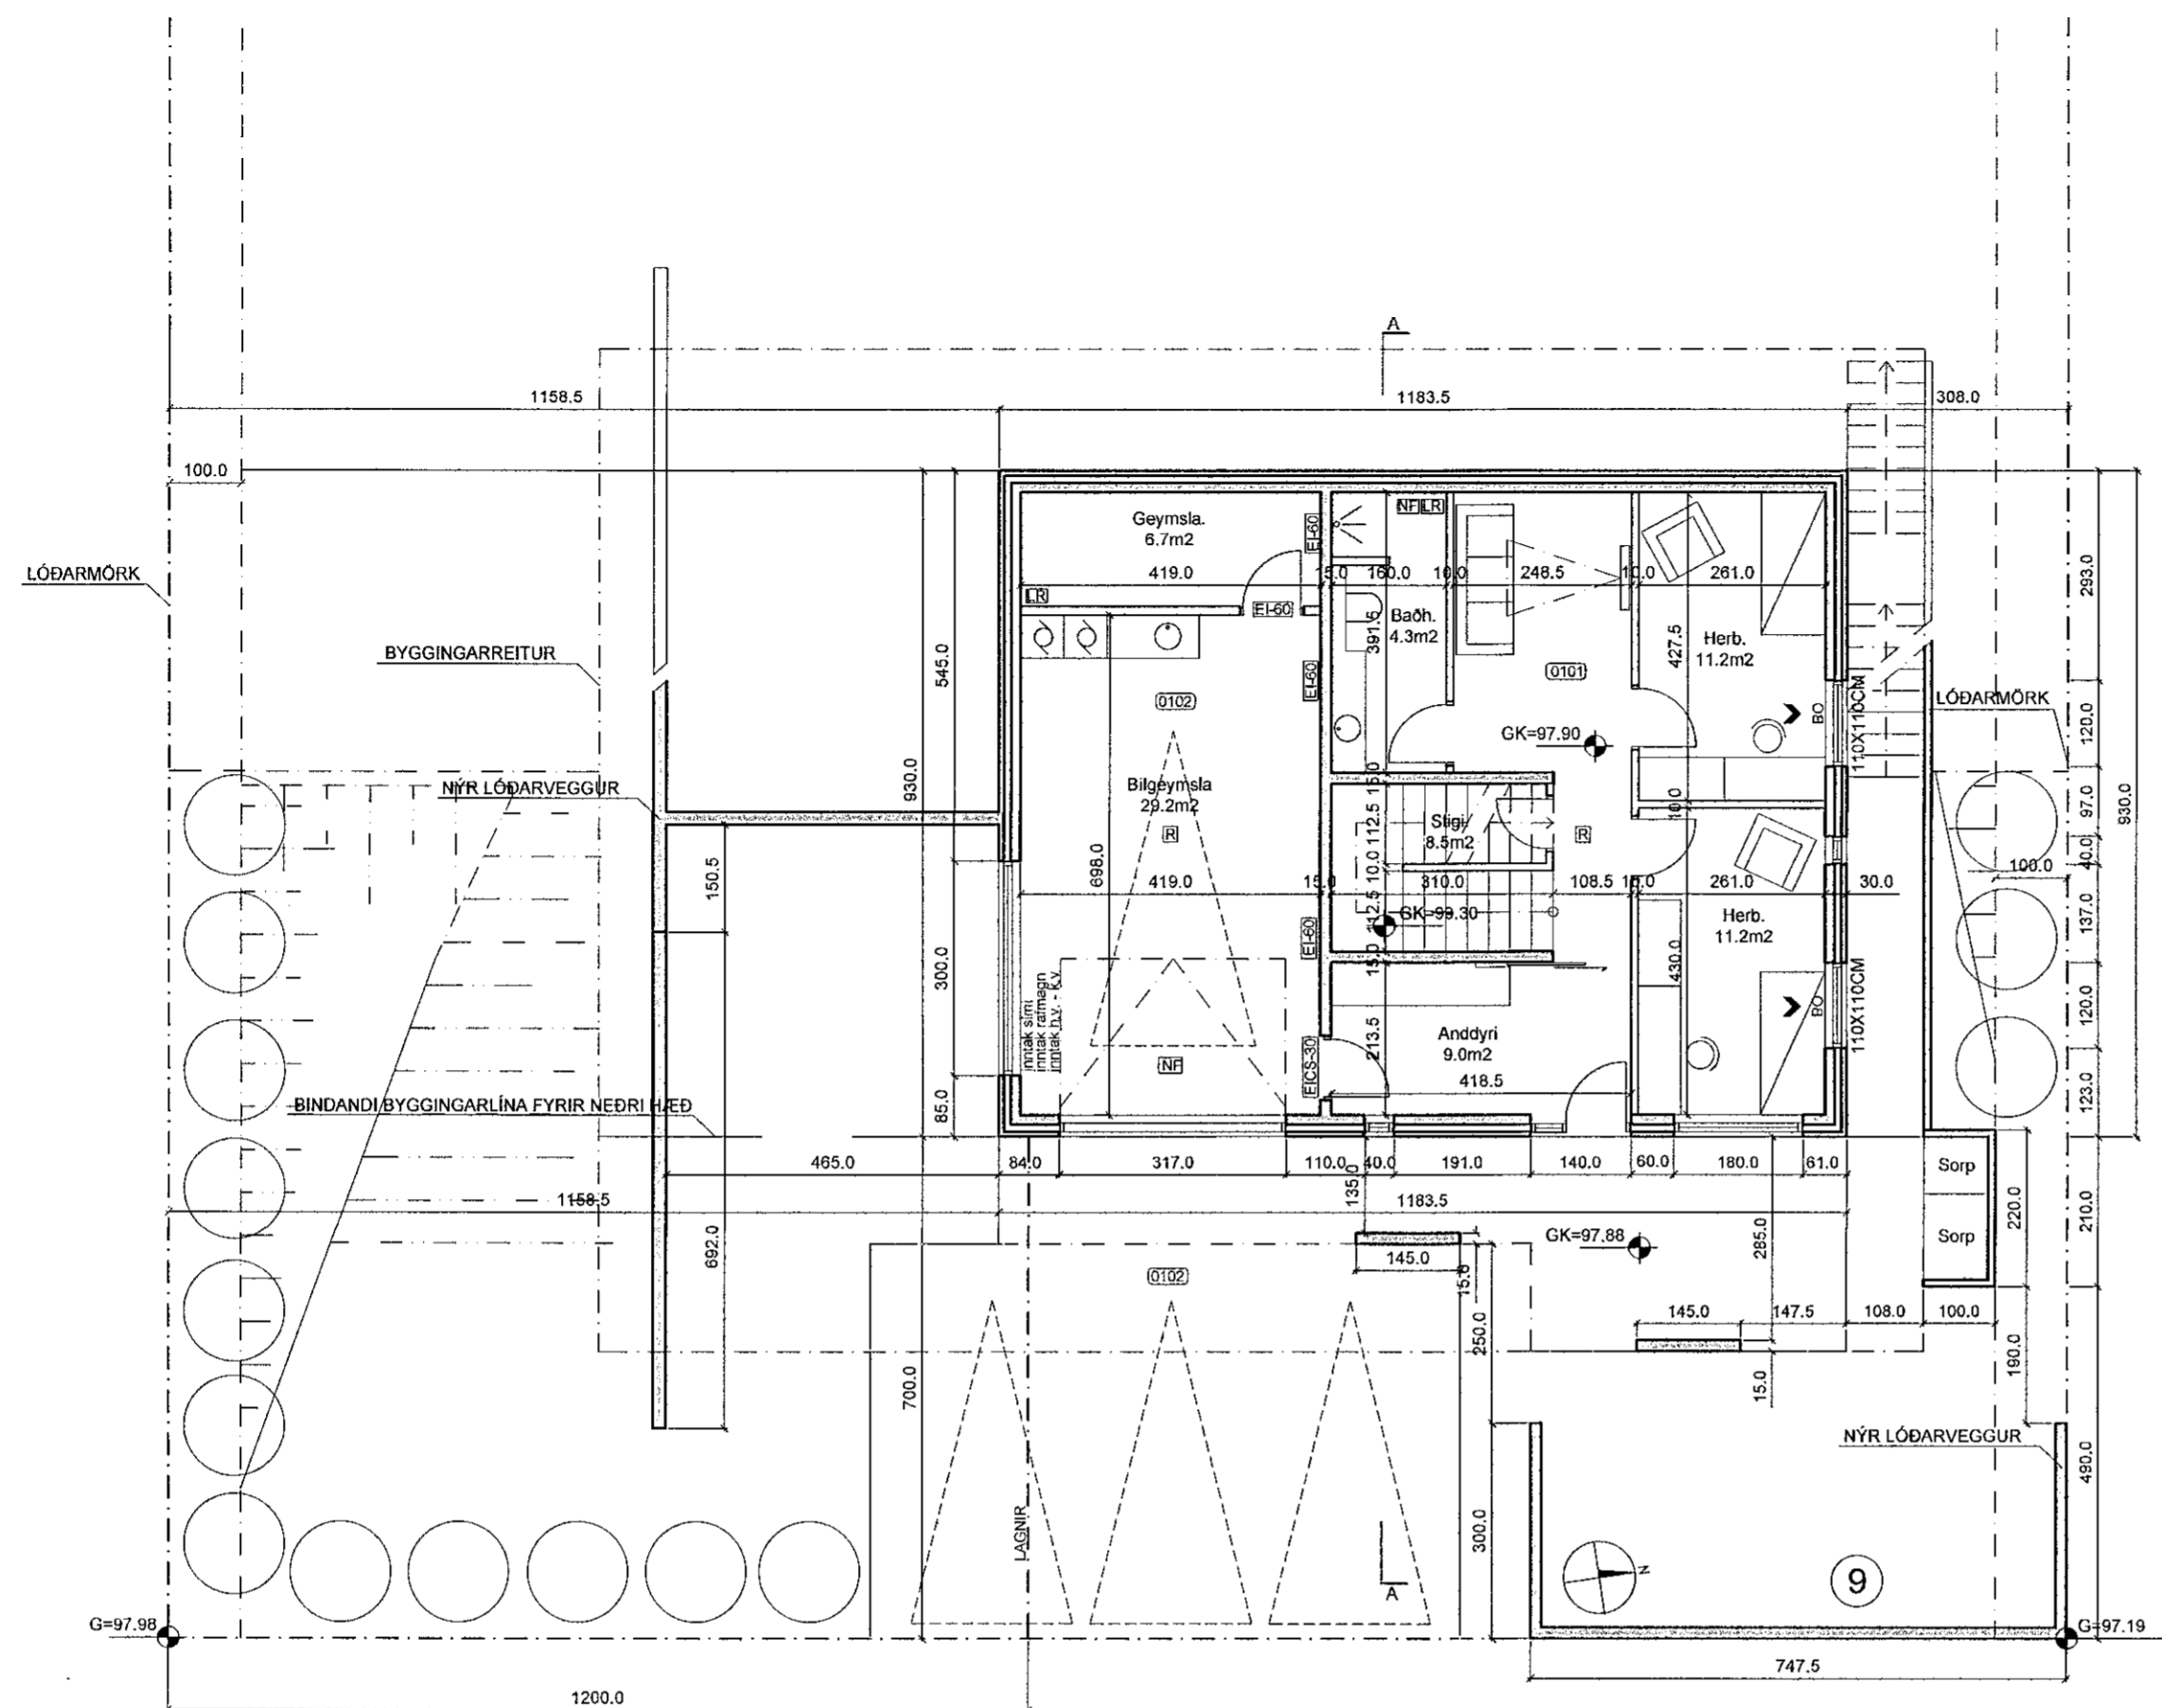

GRUNNMYND NEDRI HÆÐAR 1:100

SKÓGARÁS

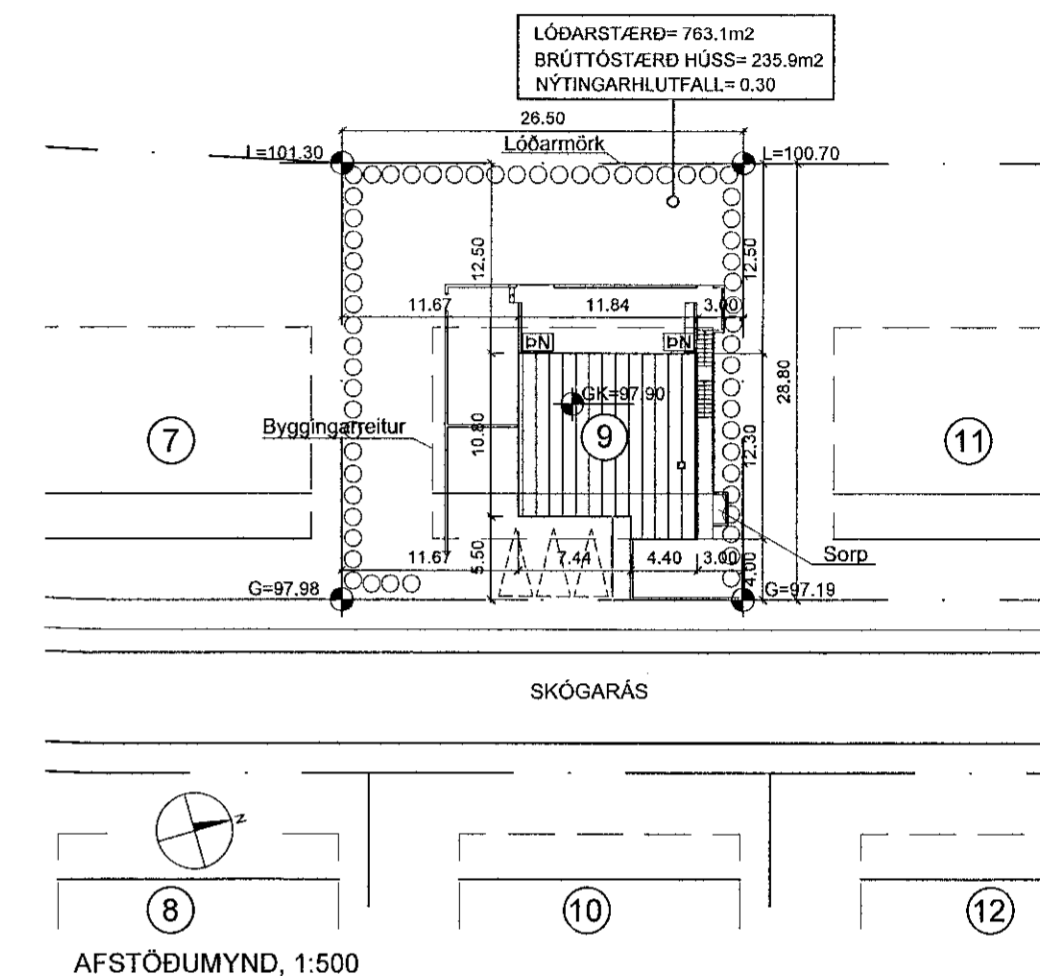


AFSTÖÐUMYND, 1:500

Breytingartexti 15.01.21:

Um er að ræða innlögð reyndarteikninga á framkvæmd sem þegar hefur átt sér stað.

Nýr steypur lóðarveggur kemur sunnan við hús, hornrétt út úr honum kemur stoveggur sem tengist suðurhlöð hússins. Bílastæði stækkar til suðurs. Verönd vestan við hús stækkar einnig til suðurs og til austurs eftir suðurhlöð hússins. Einnig er steypur lóðarveggur samhliða götu við austurhorn hússins við lóðarmörk að austan og nær einnig litllega inn eftir lóðarmörkum að norðan.

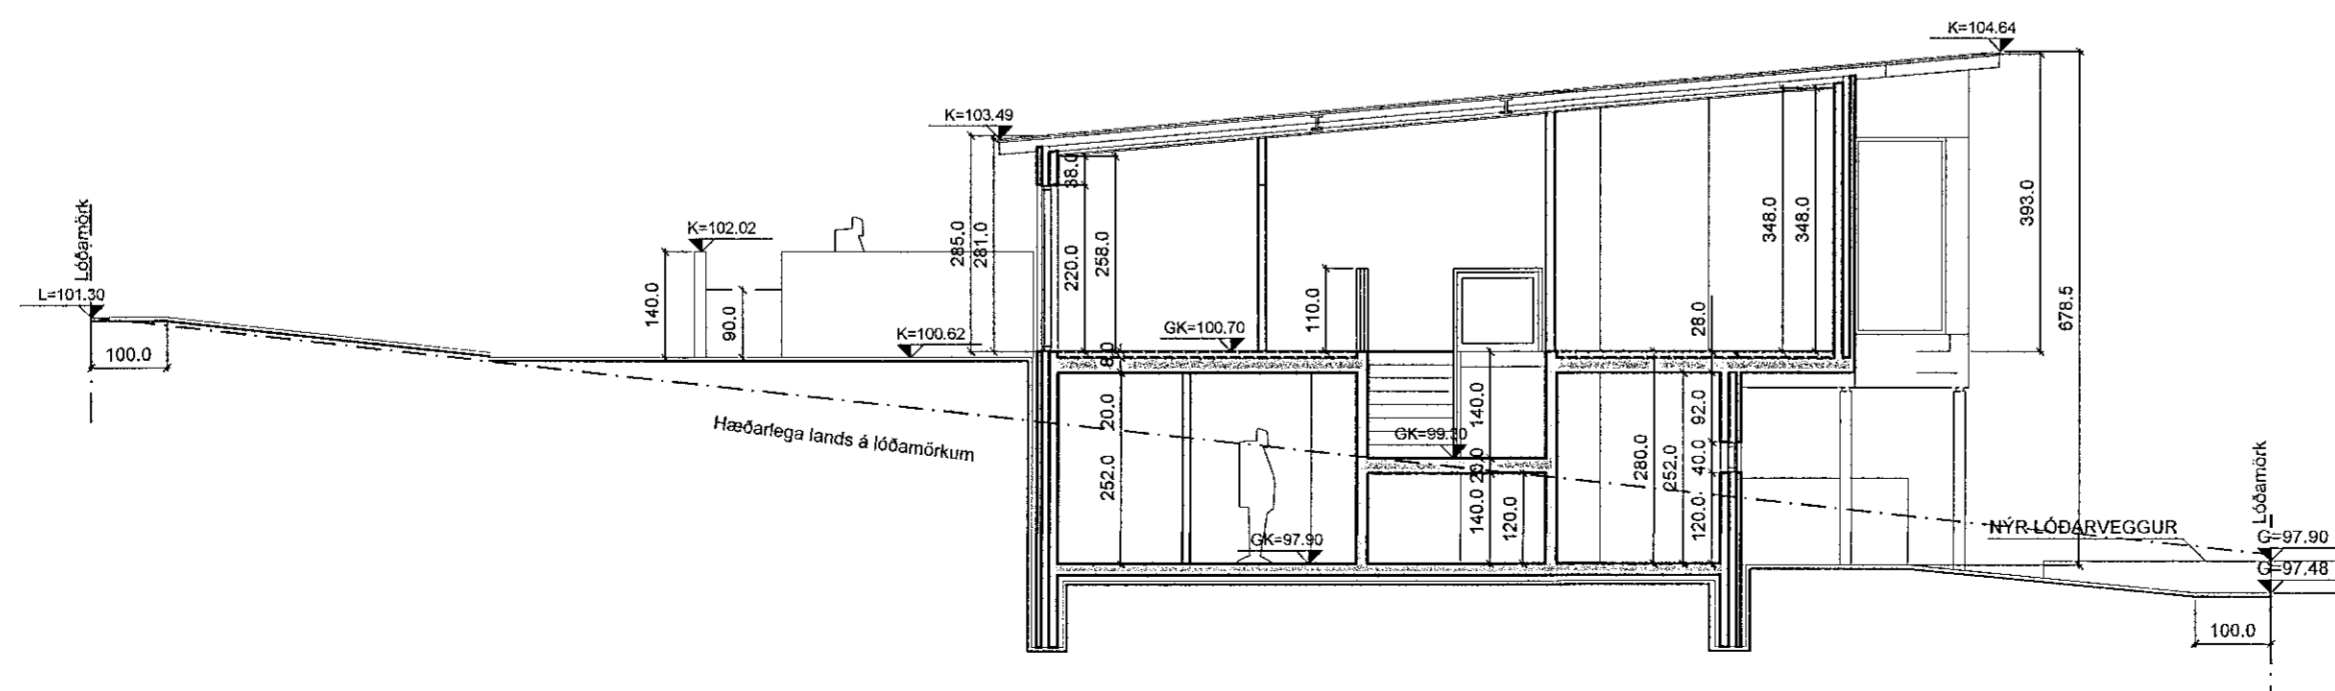

SNÍÐ A-A 1:100

C:	
B:	
A:	
BREYTINGAR:	DAGS:

SKÓGARÁS 9, HAFNAFIRÐI	
ÆDALUPPDRATTUR	VERK: 12_20_013
	KVARÐI: 1:100
GRUNNMYND 1.HÆÐ & SNÍÐ AA	DAGS: 15.01.21
	TEIKN: RFG
	YFIRFARID:

Undirskrift aðalhönnuðar
Sölvi Brynjars
Undirskrift hönnunarstjóra
Sölvi Brynjars

Logi Már Einarsson arkitekt fal kt. 210864 - 2969
Ingólfur F Guðmundsson ID. Bsc. kt. 010273 - 3079
Valþór Brynjarsson byggingafræðingur kt. 240463 - 5209

