

Samþykkt þann


17. FEB. 2021

Byggingarfulltrúinn í Hafnarfirði  
*Andri Bjarnadóttir*


Það athugast að um er að ræða samþykkt á áður gerðri framkvæmd sem gerð var án byggingarleyfis. Óvissa kann því að vera um upphyggingu og útfærslu framkvæmdar. Hvorki er skráð verkrygging á verkið né ábyrgðaraðilar.




Suðausturhlíð 1:100

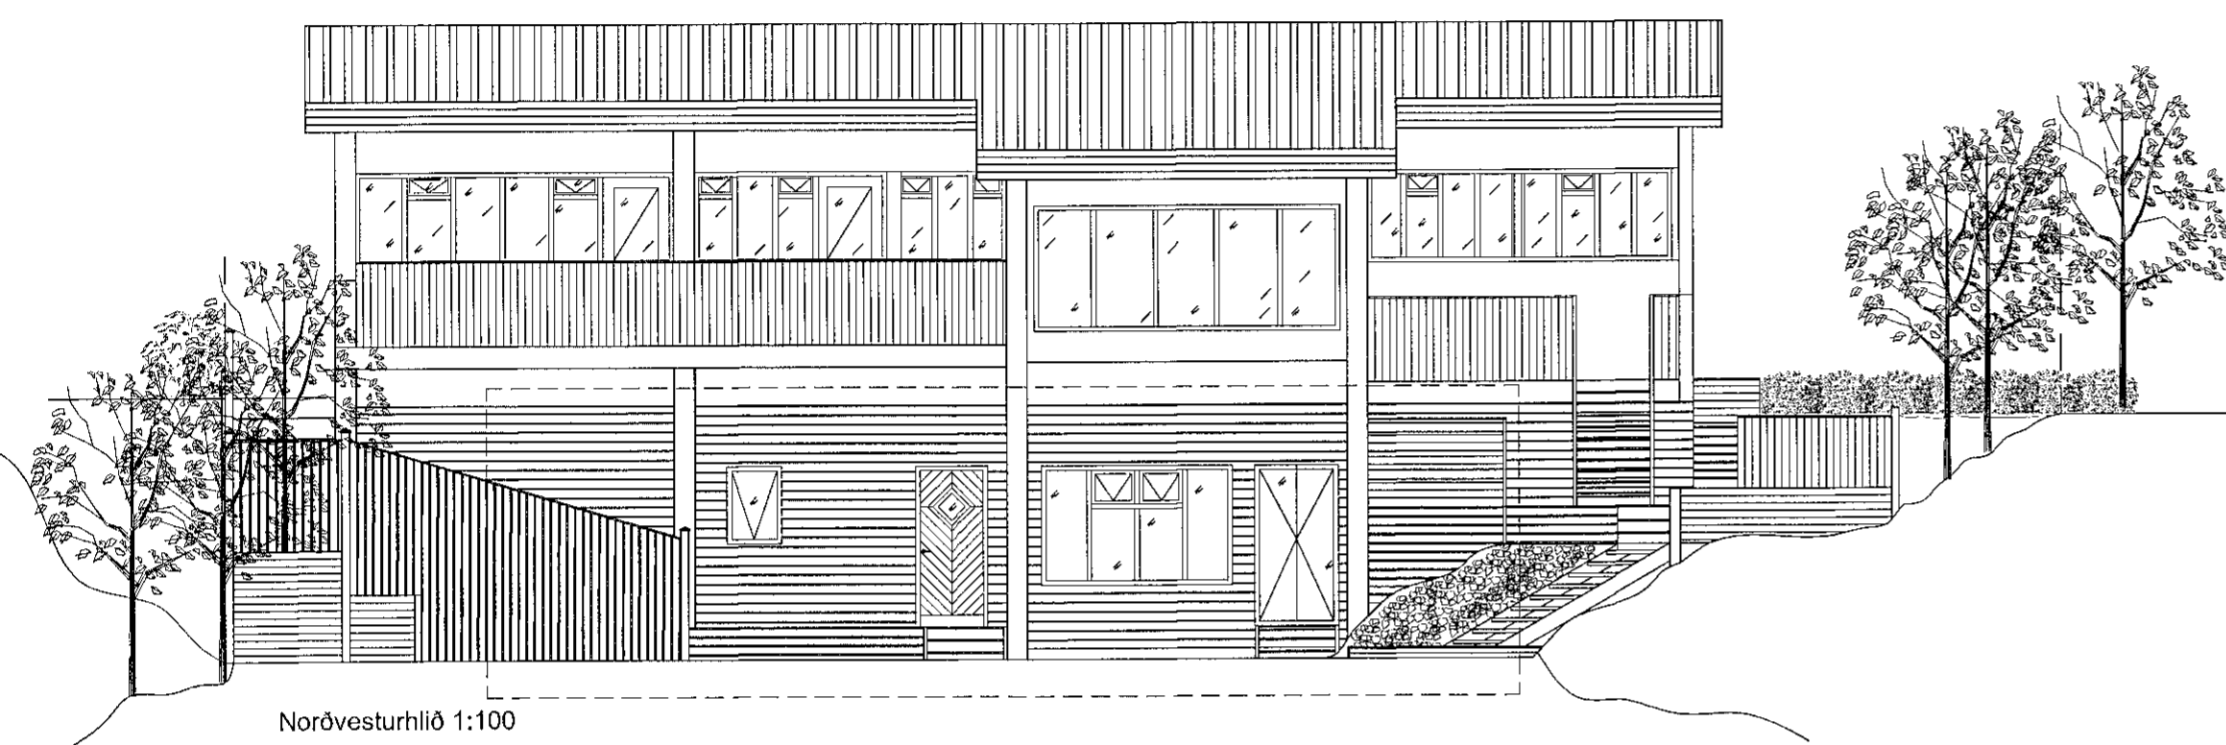


Norðvesturhlíð 1:100

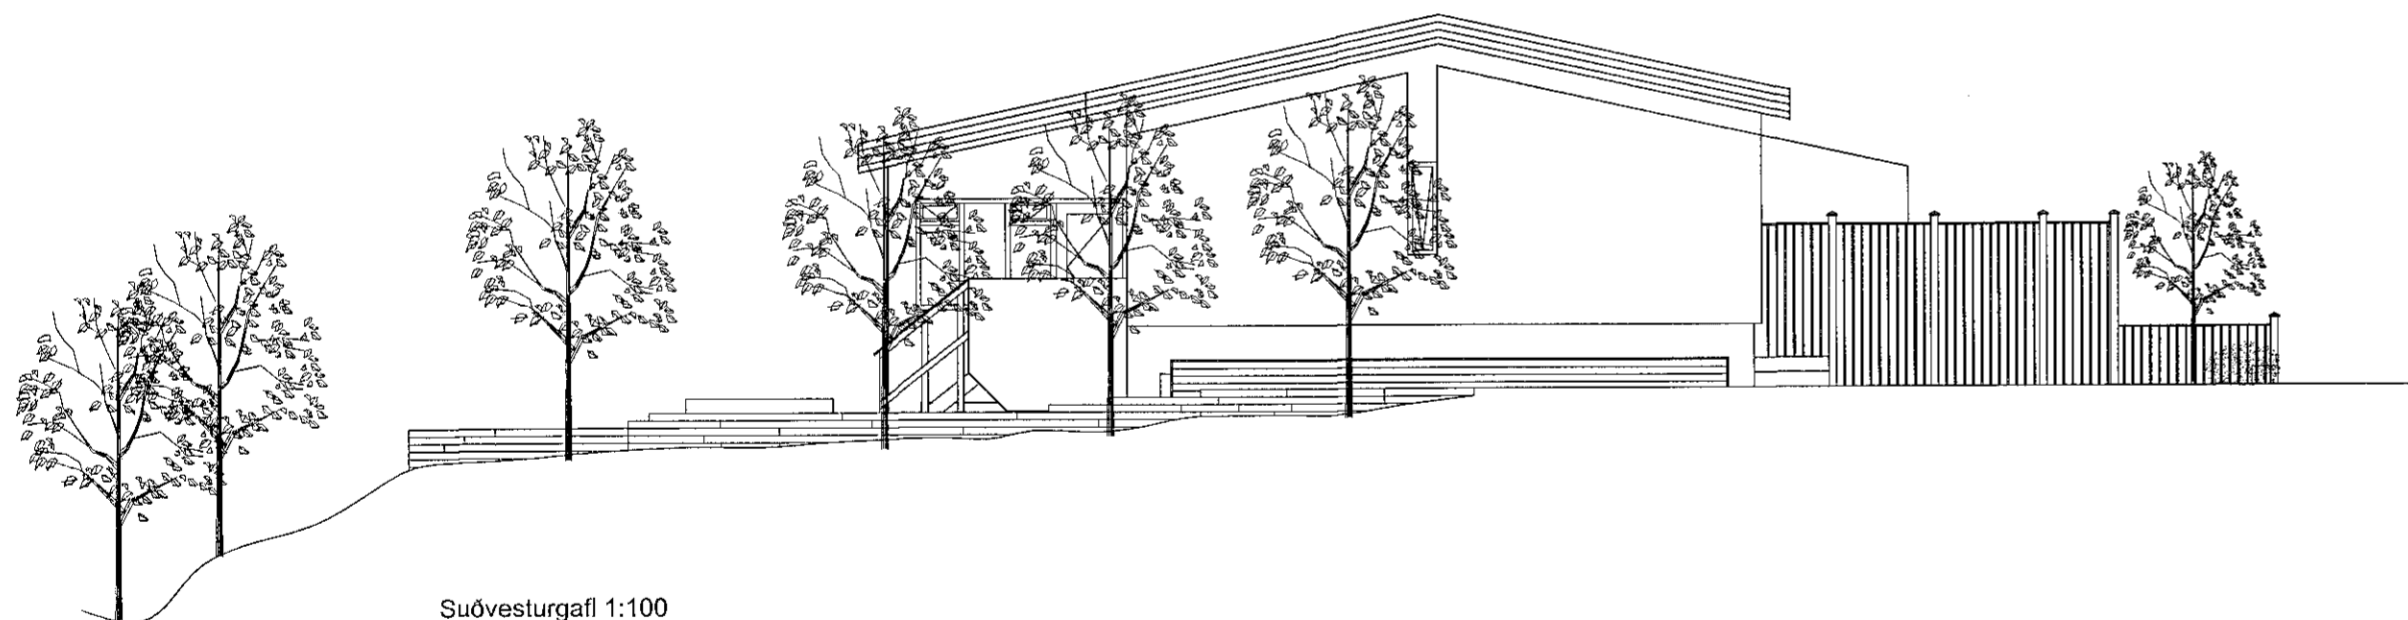


Suðvesturgaffl 1:100

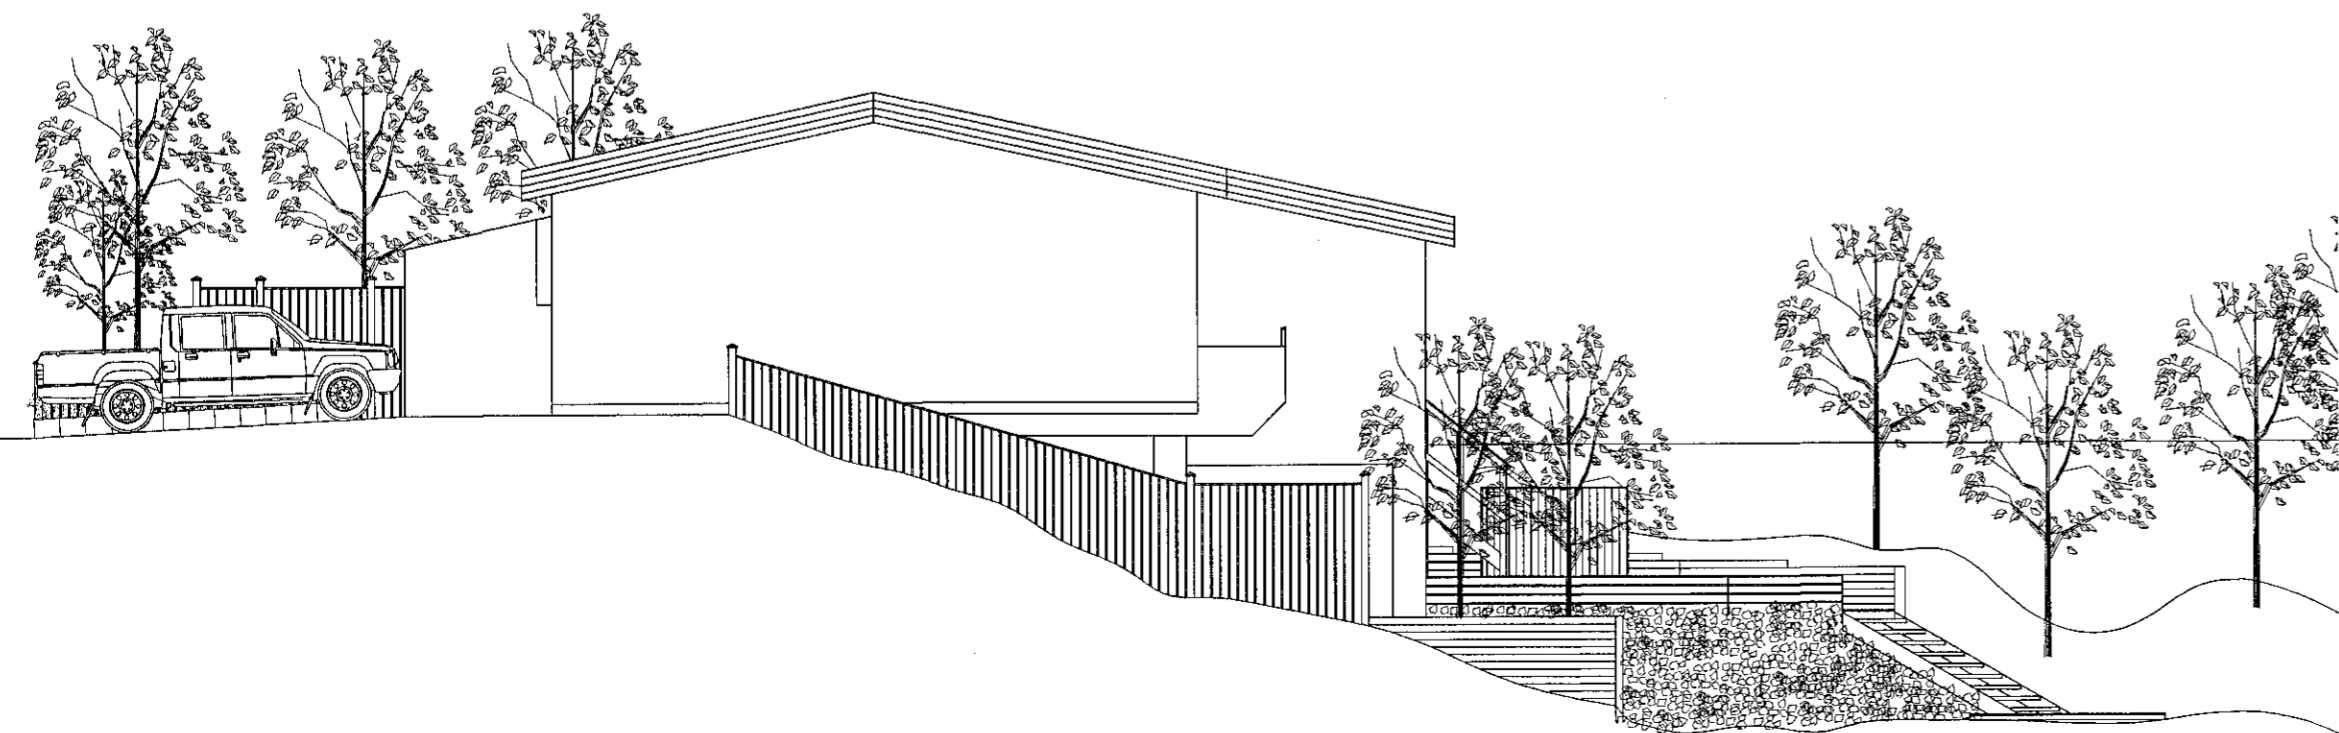

Norðausturgaffl 1:100

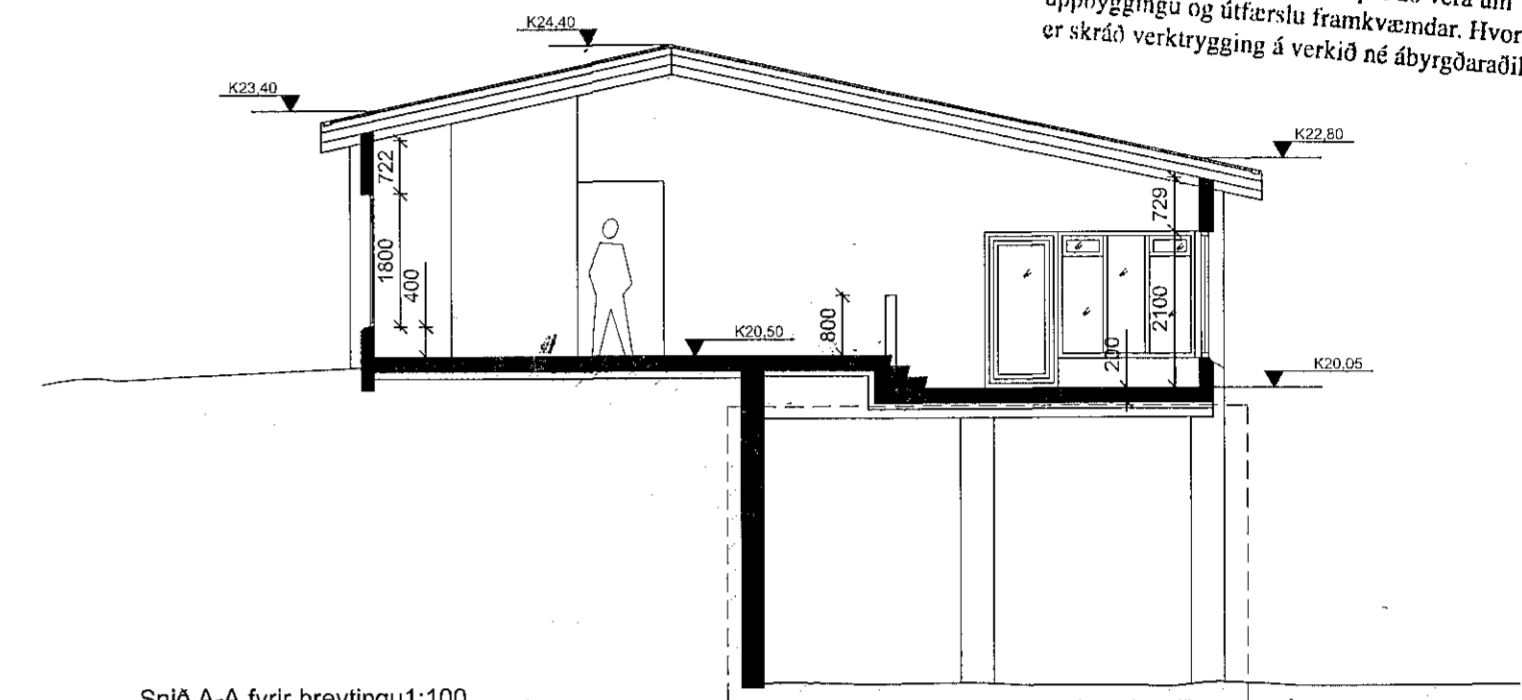


Snið A-A fyrir breytingu 1:100

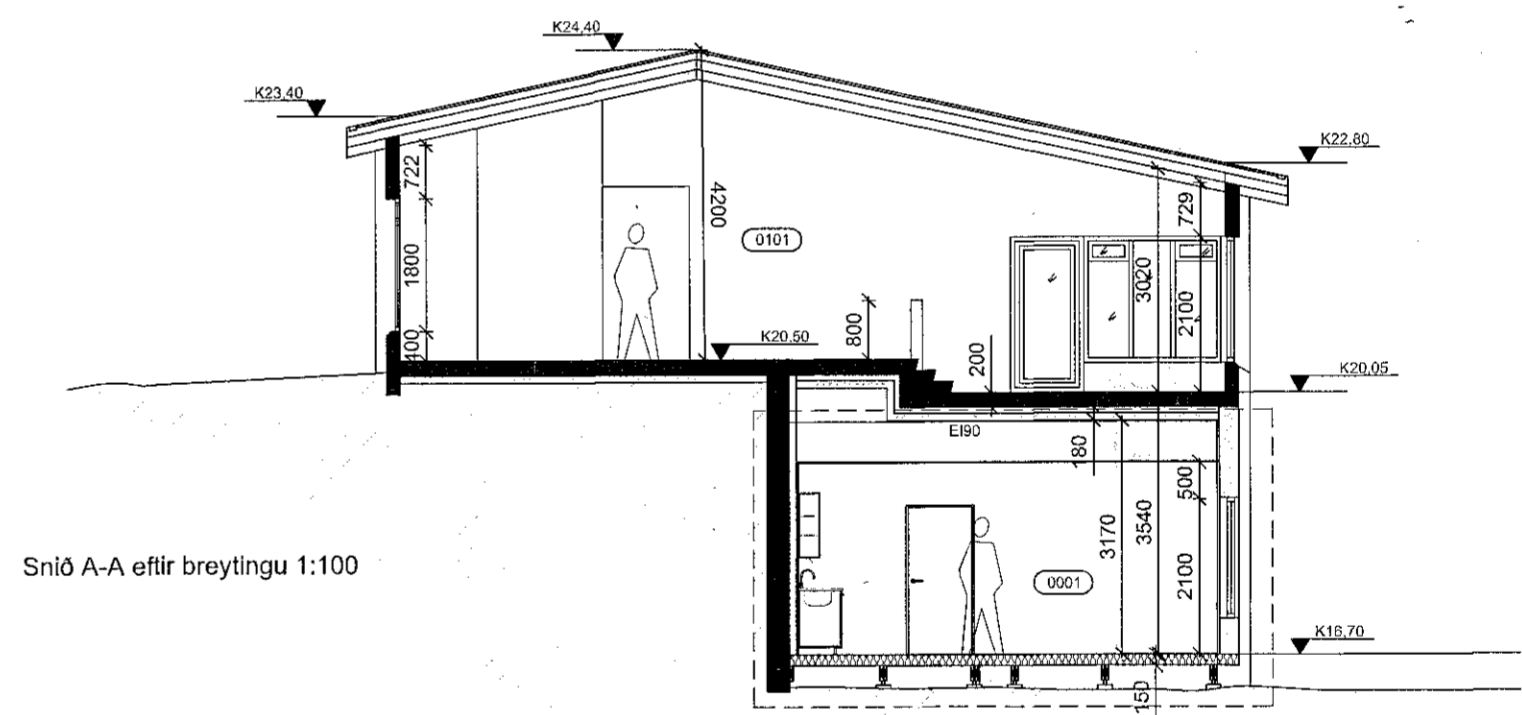

Snið A-A eftir breytingu 1:100

**Uppbygging á lofti**

- Núverandi steypiplata
- 80mm plasteinangrun limd uppundir núverandi plötu
- 10-20mm hraunuð múrhúð sem hylur alveg plasteinangrun
- 100mm harðpressuð steinullareinangrun sem difluð er undir núverandi einangrun og upp í steypit gólf.
- 2 x diflað í hverja plötu og 2 x diflað á samsleyti langhlíða.
- 12mm gífs klæðning fest upp í steypia plötu með upphengi kerfi.

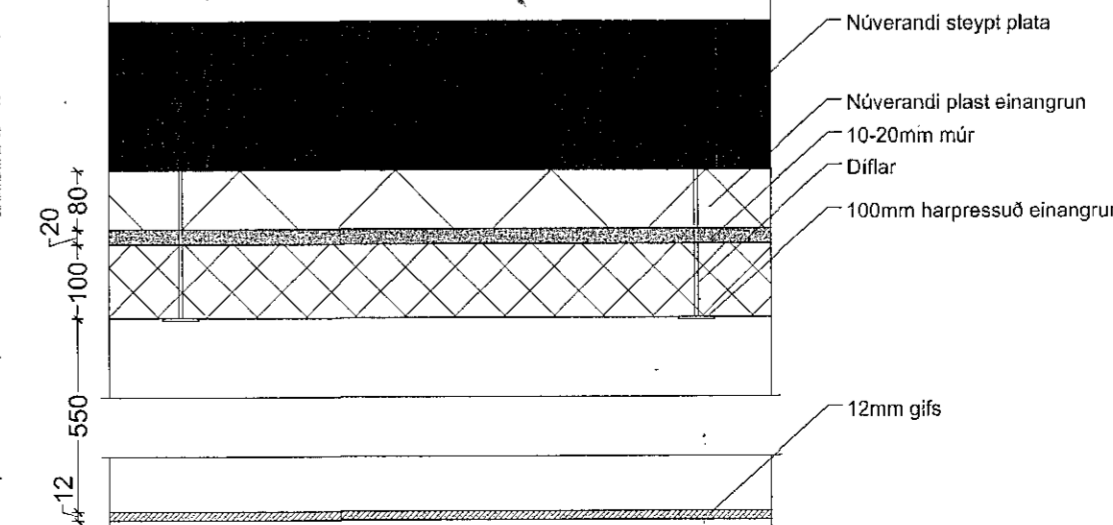

*Andri Bjarnadóttir*  
 02 9.2.2021 Deili í loft/gólf bætt við  
 Útg. Dags. Skýring Yf.af: Br.af:

**Sævangur 8 - Breytingar**

**Útlit og snið**

Teiknað af: KÁÁ Dagssetning: 16.11.2020  
 Yfirfarið af: OKF Mælikvarði: 1:100  
 Halldór Guðmundsson 140548-2439  
 Freyr Frostason 170470-4868  
 Ólafur Kr. Finnbjarnarson 230259-3229  
 Ragnar Auðunn Bliggsson 230160-4499  
 Samúel Guðmundsson 011063-4039



Faxaífen 9 108, Reykjavík kt. 440703 - 2590  
 sími: 545 1600 thg@thg.is www.thg.is

2020 **00-03 02**  
 Verknúmer Númer Útgáfa

Öll mál og aðstæður athugist á staðnum fyrir smíði. Óheimilt er að mæla upp af teikningum og THG arkitektum skal tilkynnt um ósamræmi og vafaatriði. Öll afnot og afritun teikningarinnar, að hluta til eða heild, er háð skriflegu leyfi höfundar.