




Það athugast að um er að ræða samþykkt á áður gerðri framkvæmd sem gerð var án byggingarleyfis. Övissa kánn því að vera um uppbyggingu og útfærslu framkvæmdar. Hvorki er skráð verktrygging á verkið né ábyrgðaraðilar.

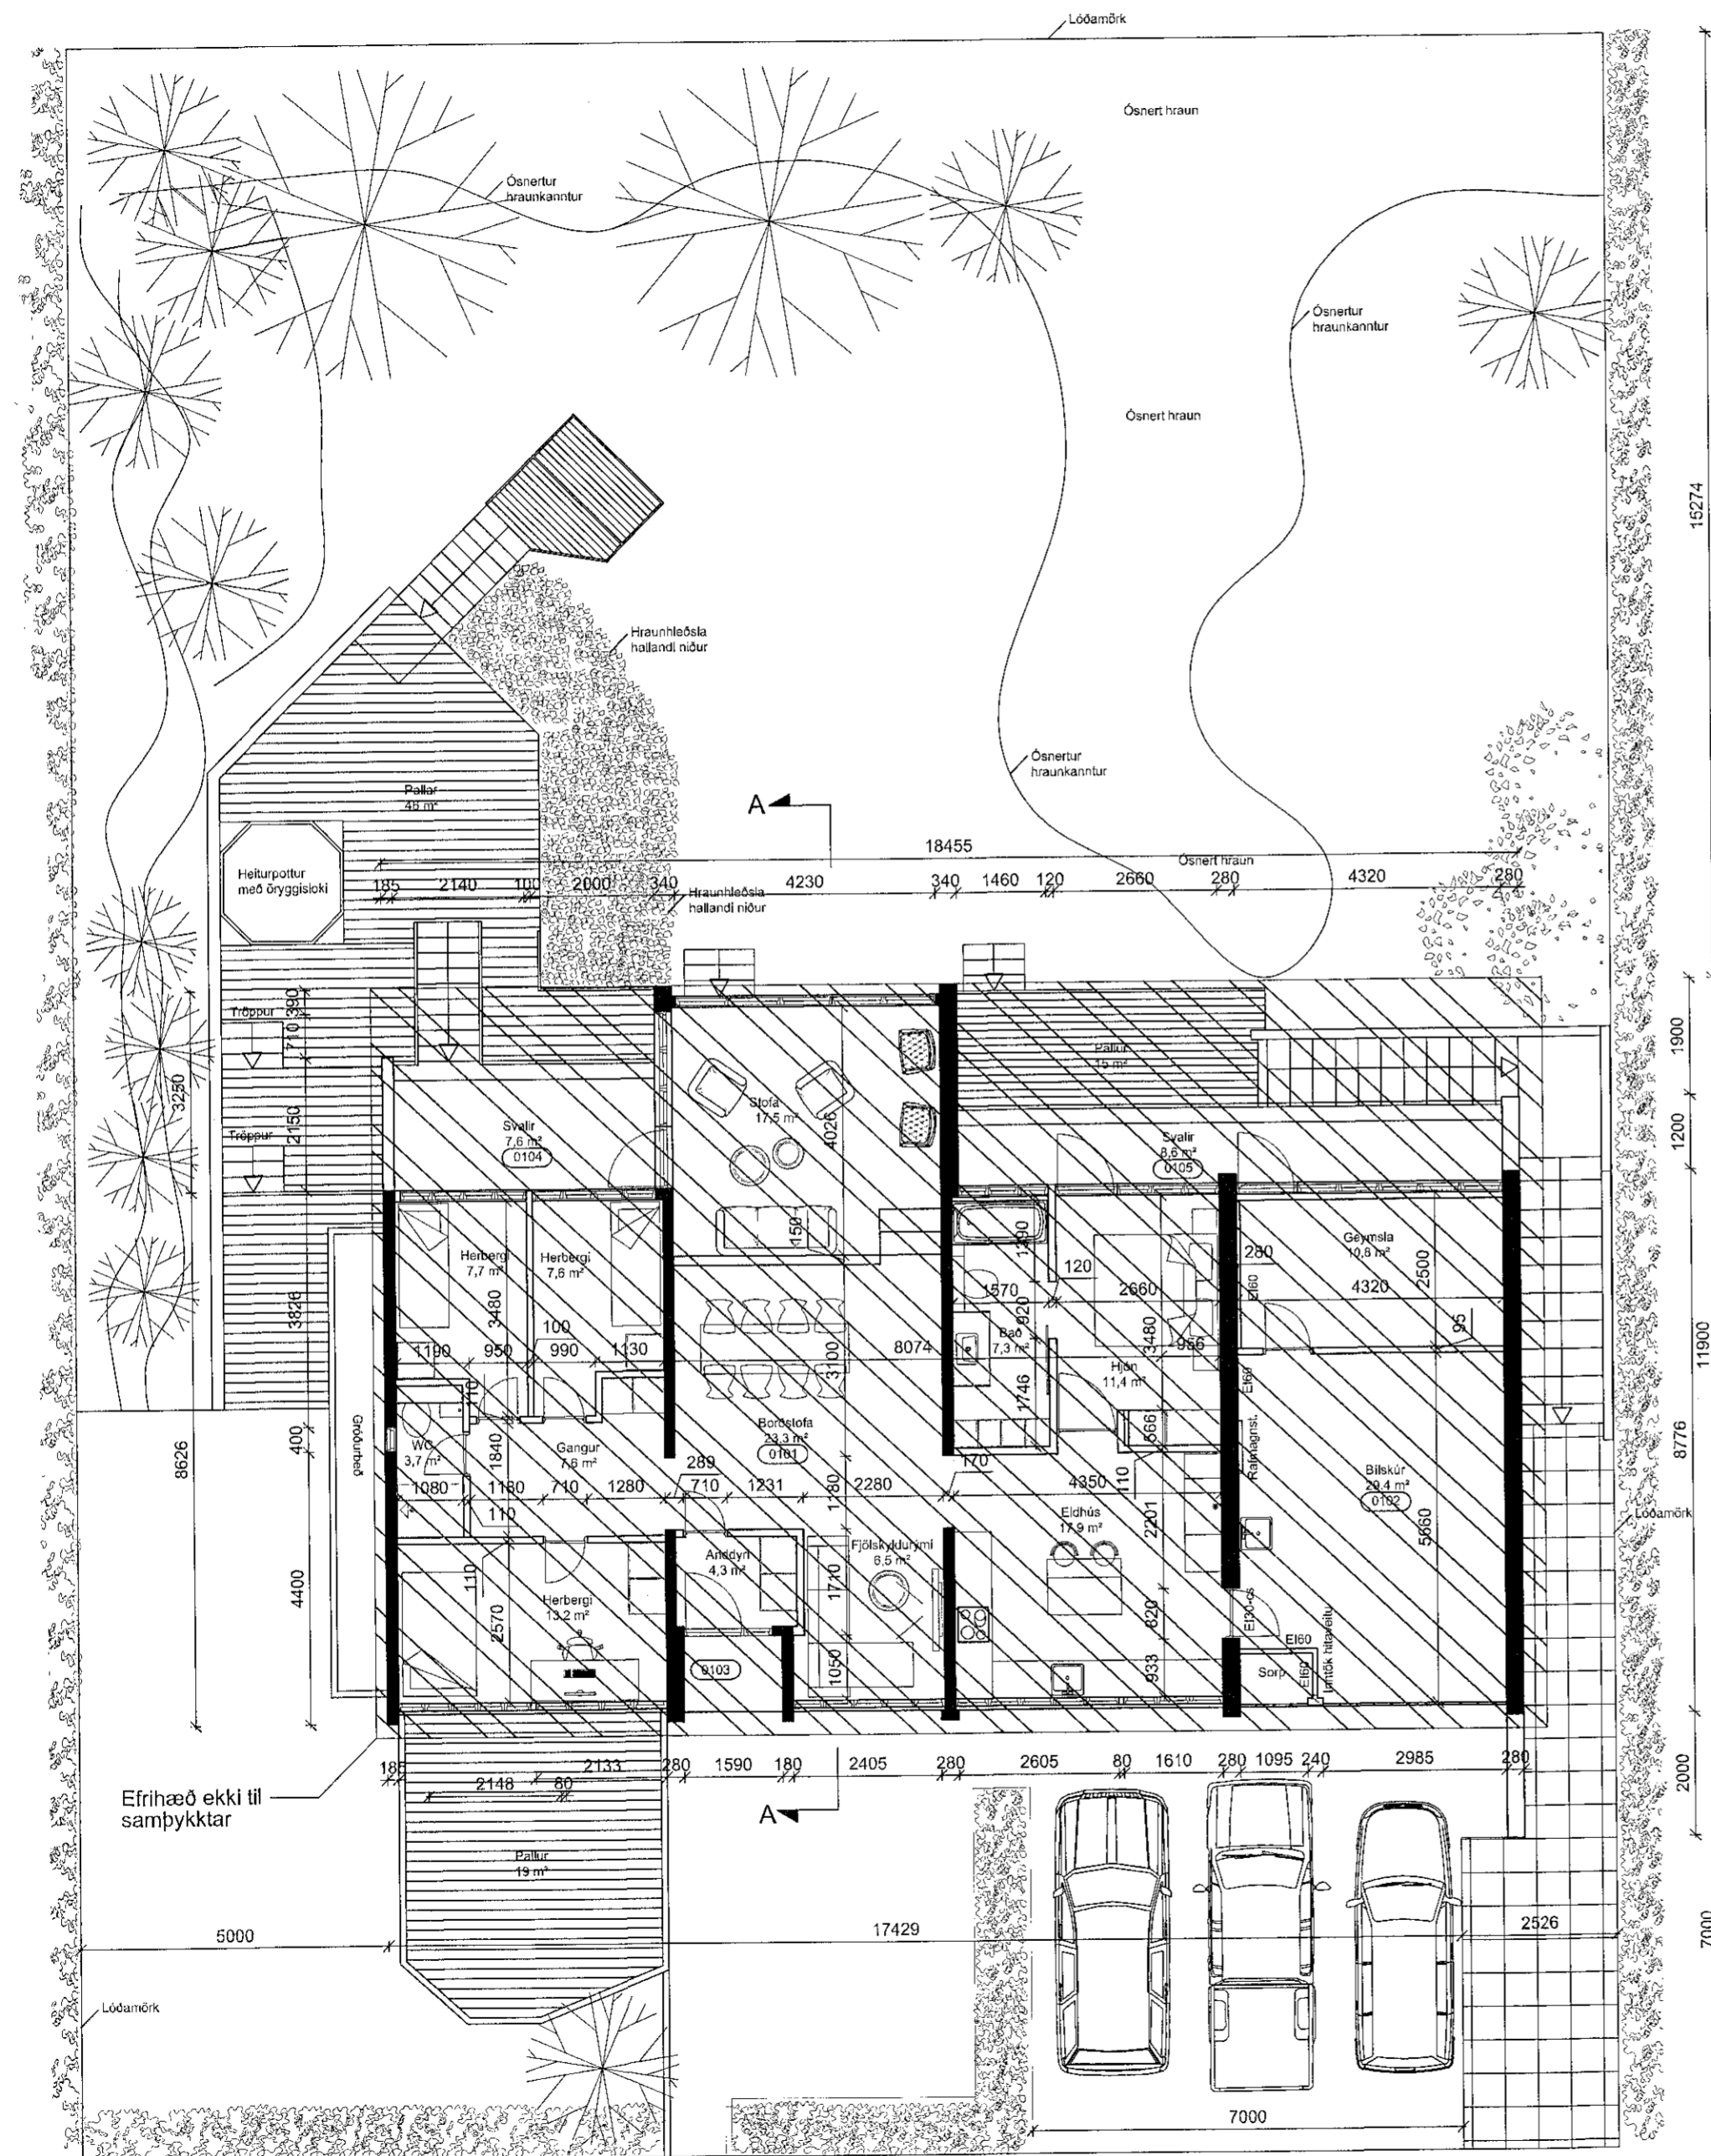

Grunnmynd 1.hæð 1:100

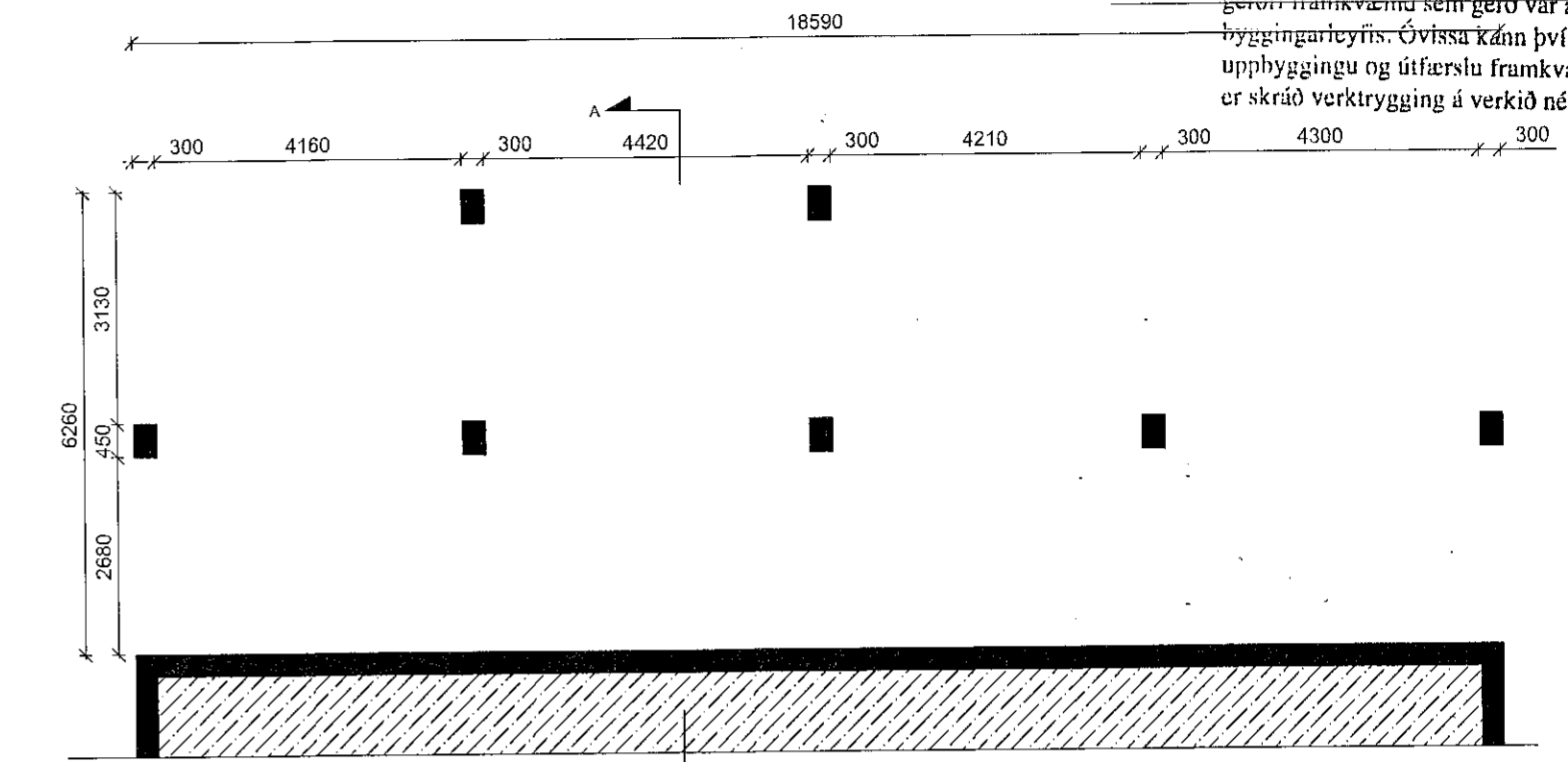

Grunnmynd jarðhæð fyrir breytingu 1:100

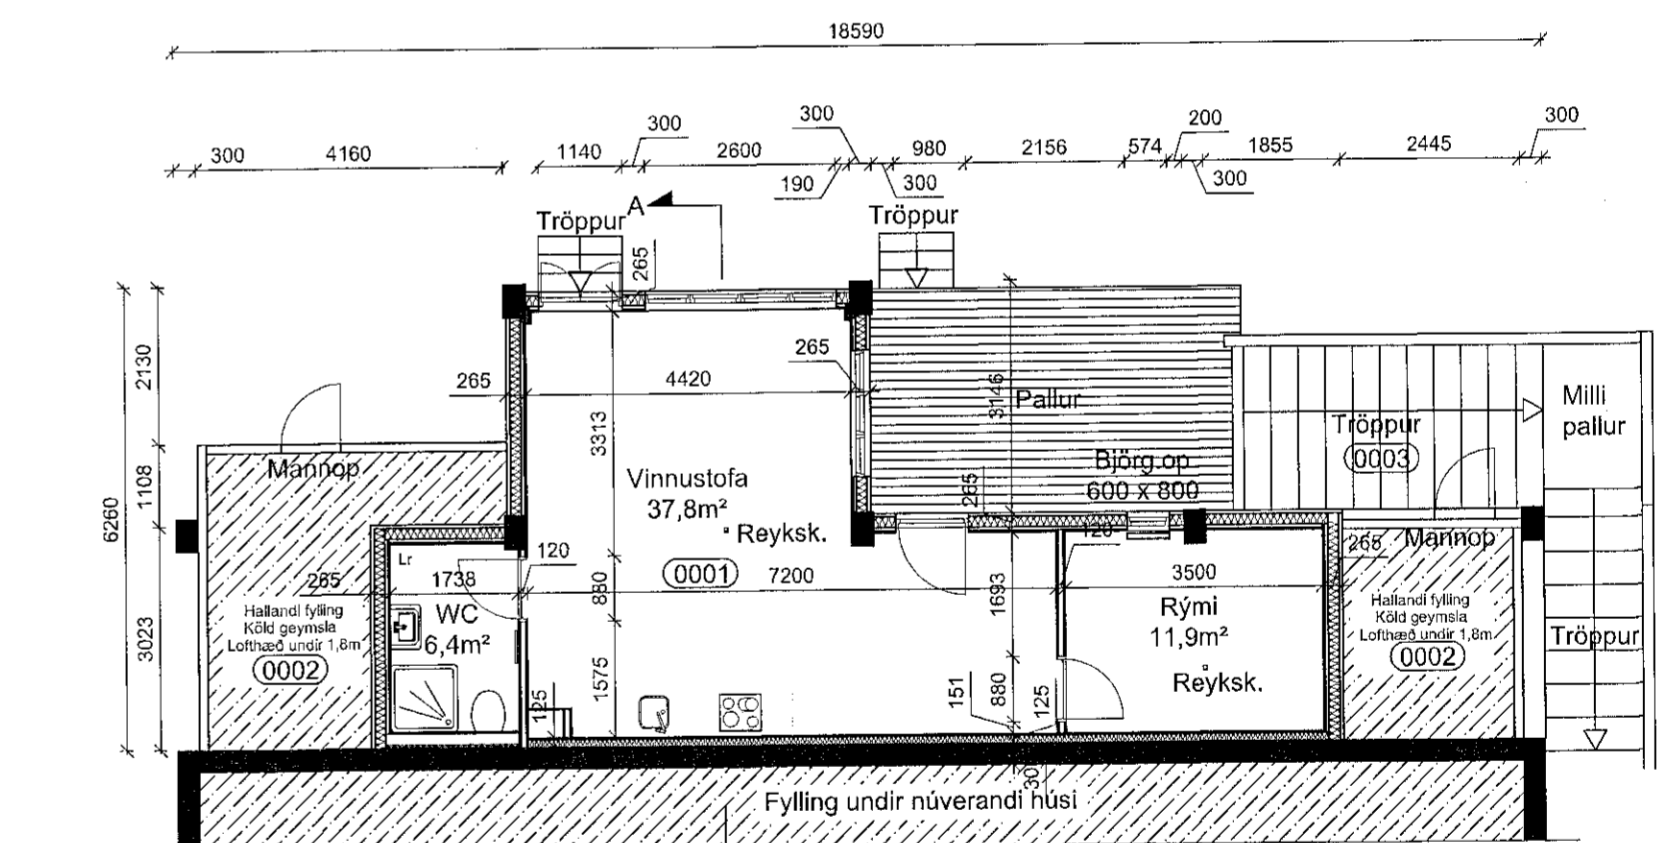

Grunnmynd jarðhæð eftir breytingu 1:100

02 9.2.2021 Texti lagfærður
Útg. Dags. Skýring

Sævangur 8 - Breytingar

Grunnmyndir

Teiknað af: kÁÁ
Yfirarið af: OKF

Dagsetning: 16.11.2020
Mælikvarði: 1:00

Haldór Guðmundsson 140548-2439
Freyr Frostason 170470-4869
Oddur Kr Finnþjarnarson 280259-3229
Ragnar Auðunn Birgisson 230160-4499
Samúel Guðmundsson 011063-4039



Faxafan 9 108, Reykjavík kt: 440703 - 2590
Sími: 545 1600 þg@thg.is www.thg.is

2020 00-02 02
Verkunúmer Númer Útgáfa