




Austurhlíð

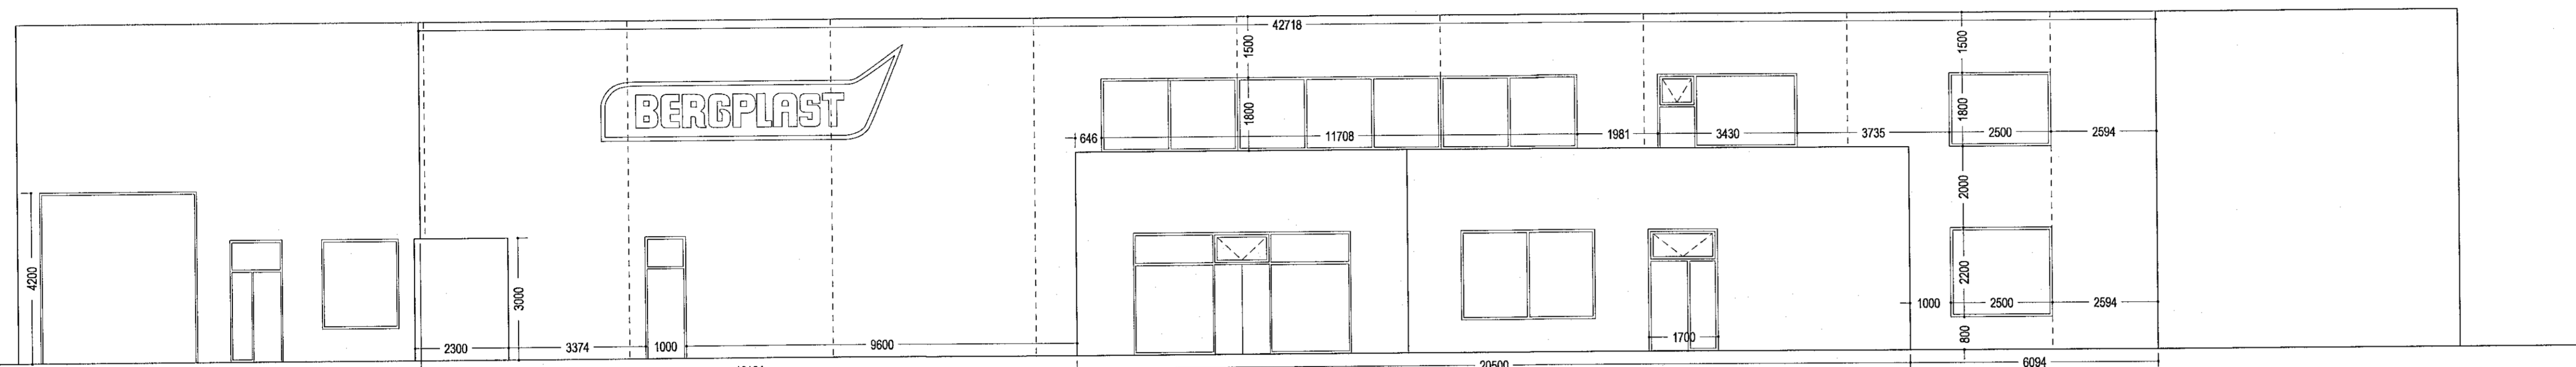


Vesturhlíð

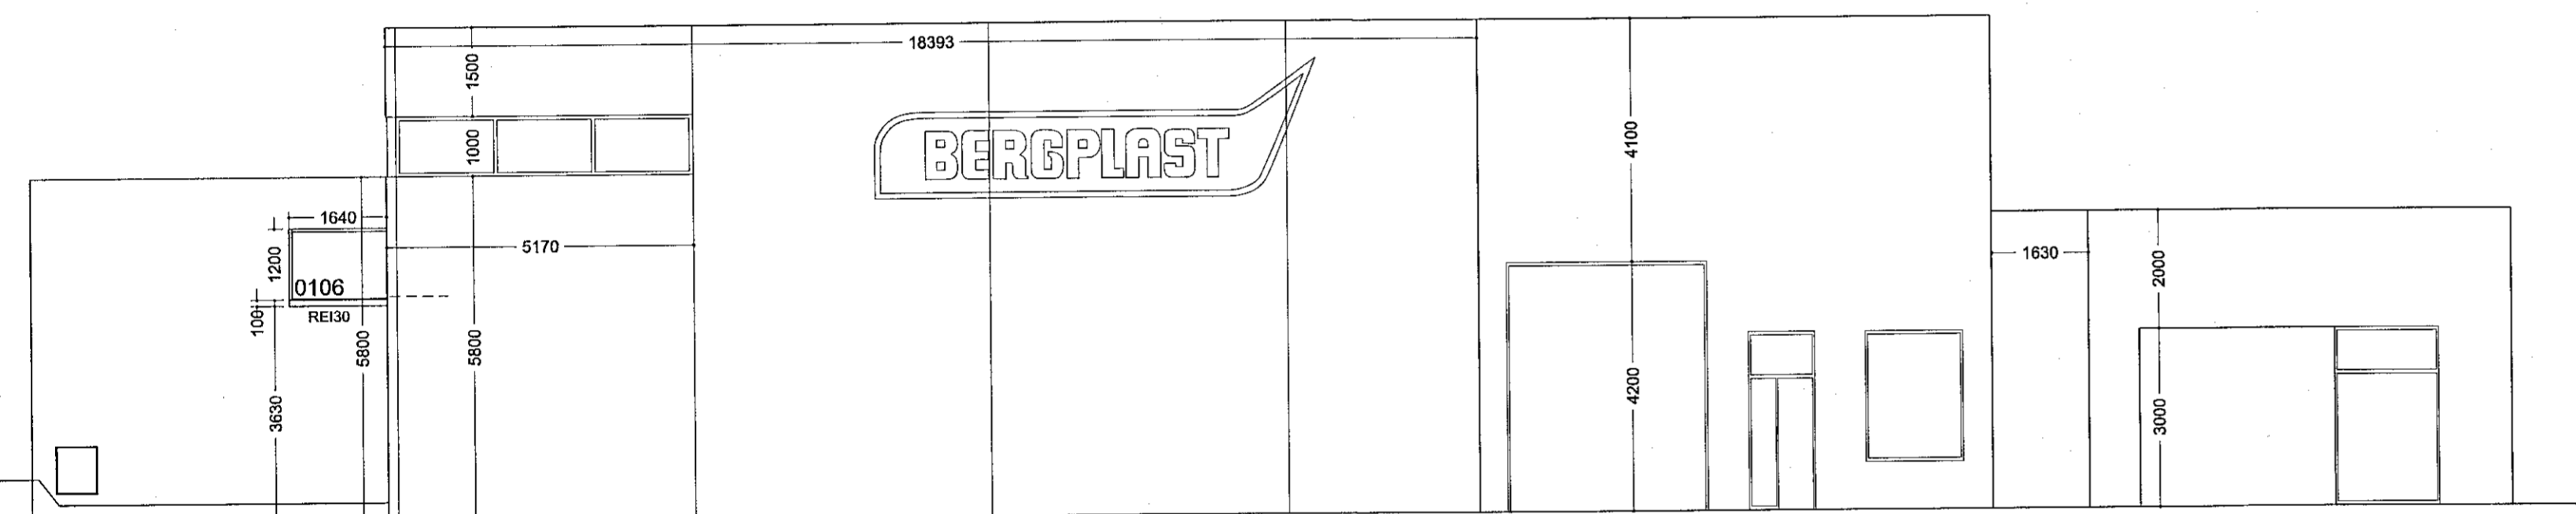

Norðurhlíð

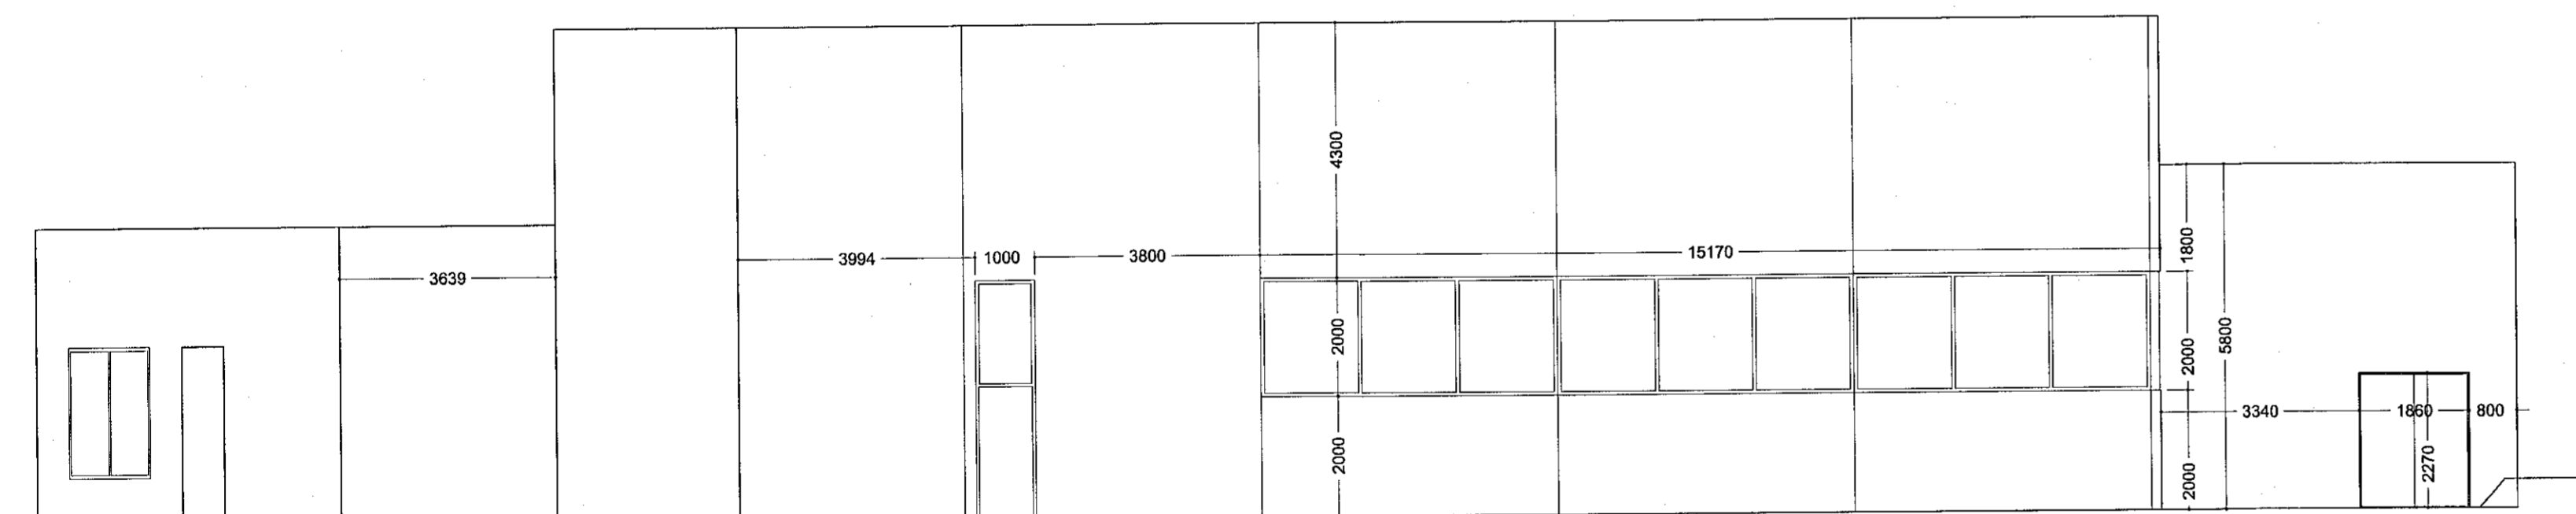

Suðurhlíð

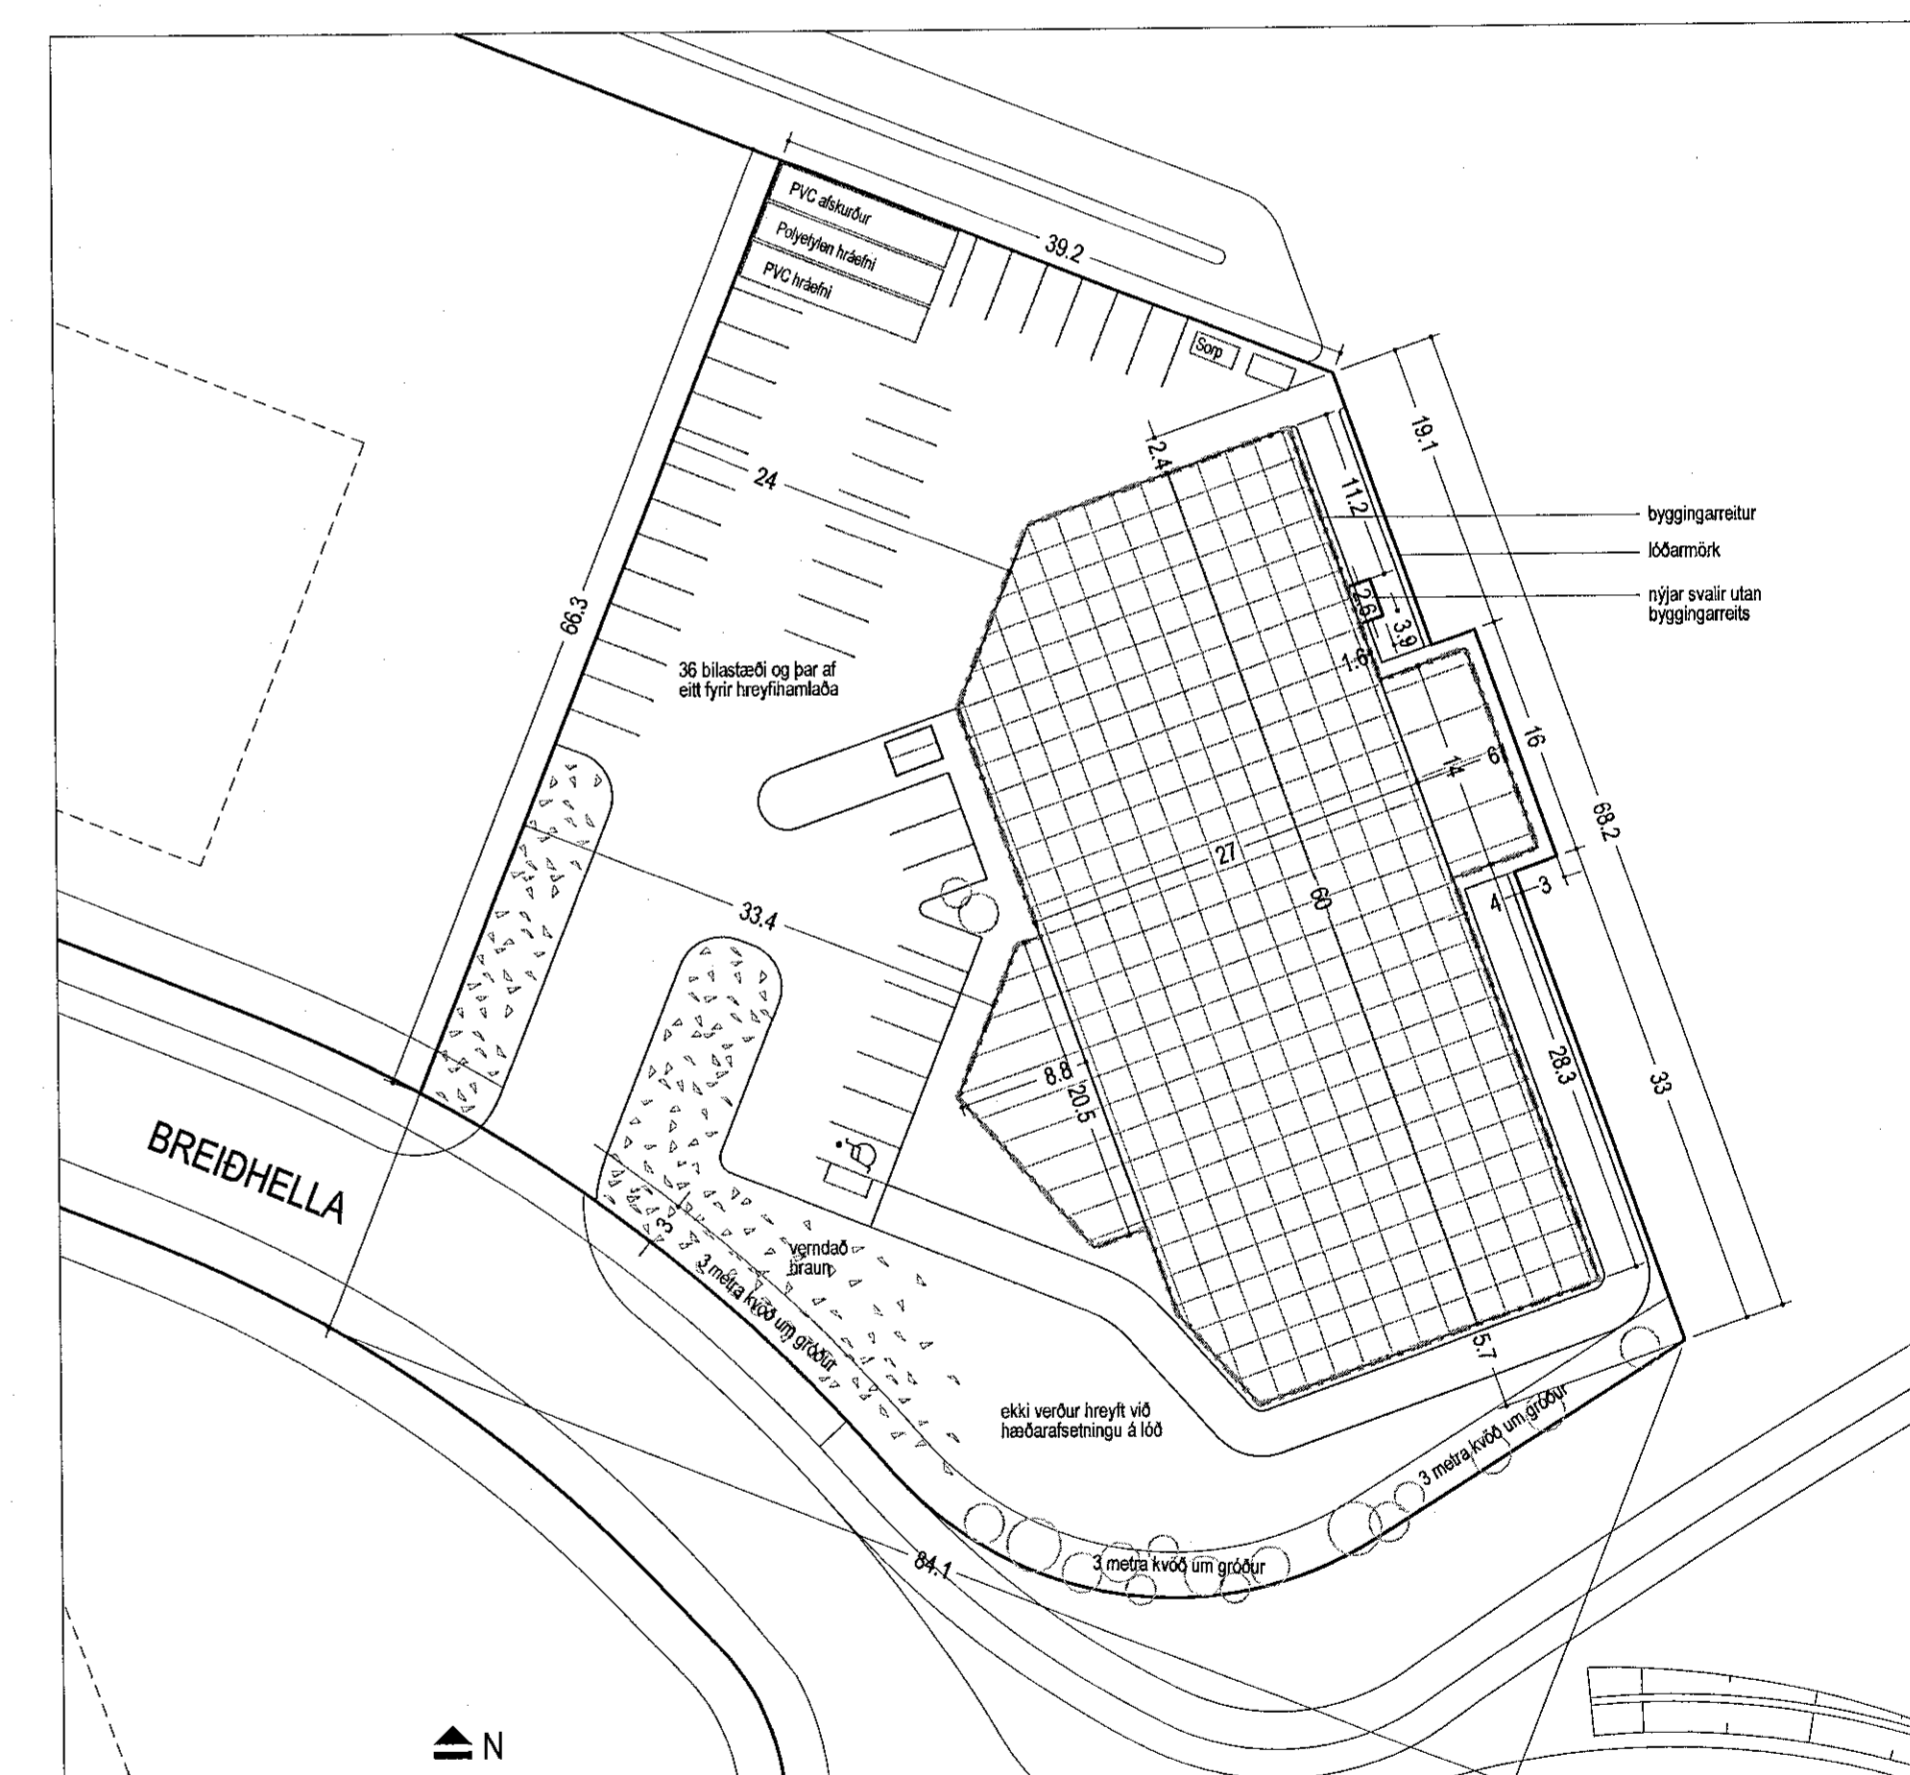

Afstöðumynd 1:500

BREYTINGAR:
Rýmsnúmer sett inn 16.08.2007.
Byggingaruppm, brunamerkingum og texta breytt 27.09.2007. Brunavarnartexta breytt og hurð færð 13.02.2008.
Lufurahléðla og neyðfarartúra færð, kolrunar færð, húðum og brunamerkingum á nýju kvamsvæði breytt, hurð á verkstæði bætt við, lager kerfi minnkað, vélasvæði og vinnusvæði stækkað, texti þjófverðar í samræmi við breytingar á grunnmynd 14.09.2009.

Millipallur stækkaður (0104). Staðsetning spennustöðvar HTS orku sjúnd (HTS orka minn vækja um byggingarleyfi fyrir stöðinni). Innra fyrirkomulagi breytt. Skráningartölku breytt. 29.10.2009.

Tjaldskýli fyrir síló bætt við, texta um údvæg og skráningartöflu breytt 25.01.10.
Texta og 80 (tjaldskýli) breytt í maí 2010.

Breytingar 02.02.2021: Millipallur stækkaður tvo vélasalur á eðri hæð stækkað og gerður svallir sem þjóna sem flóttaleið af millipalla. Innra fyrirkomulagi er breytt. Verkstæði er flutt, kafliflúða flutt og stækkað, geymslur af eðri hæð fluttar raður og mólumarrými flutt. Lager fyrir lánabó húsnæði og vélasalur ríðri stækkað. Húðabúnaður fyrir lyftara verður í nýju lagunni og nými fyrir móttöku rjúkara. Bætt er við stíga sem þjóna sem flóttaleið með tengingu út.

Skráningartafala: Breiðhella 2		Skráningartafala: Svefn Sigurðsson														
Landnúmer: 203375		Kennitala: 270653-4059														
Mats húsnæði: 01		Utgáfa: 4.01t														
Dags: 04.02.2021																
Uppskipting og lýsing		Stærðir														
D1	D2	D3	D4	D5	D6	D7	D8	D9	D10a	D10b	D11	D12	D16	D17		
Lokun	Notkun	Hóla- notkun	Sigun- notkun	Stærðir	Mikilur m ²	Sigur m ²	Op m ²	Birðubotur m ²	Búvæðubotur m ²	Svæðis m ²	Bíla m ²	Hæðubotur m ²	Stærðir m ²	Skil- m ²		
Mats húti				1,684.2	706.8	13.0	8.5	2,382.5	0.0		13,550.4	2,316.8	2,382.5	12,943.455		
Boln											327.0					
1. hæð				1,684.2	706.8	13.0	8.5	2,382.5	0.0	13,213.4	2,316.8	2,382.5				
A	0101	Íónabúnaðsæði	N	1,559.5	13.0			1,559.5		3.78	8.30	12,742.0	1,518.5	1,559.5	8.17	12,406.145
A	0102	Skrifstofuráðstöða	N	118.3				118.3		3.78	3.78	447.2	104.2	118.3	3.78	393.876
A	0103	Sprinklerfletti	T	6.4				6.4		3.78	24.2	6.3	6.4	3.78		20.034
A	0104	Vélasalur	N		706.8		5.5	698.3		4.22	8.30	688.8	698.3			
C	0105	Þakavallir	S					119.2						1.00	119.200	
C	0106	Svallir flóttaleið	S					4.2						1.00	4.200	
Athugasemdir																
Gengið er út á þakvallir frá milli 0104																
Skráningartafala er breytt																
Skráningartafala er breytt																
Breyting 04.02.2021: Millipallur 0104 stækkaður um 401,6 m ² , rjúfr stígi 6,9 m ² .																
Samsælgir summa																
Eignarhald																
Eignar- hald	Nokun text	Birtiháttur m ²	Stærðir m ²		Stærðir m ²		Stærðir m ²		Stærðir m ²		Stærðir m ²		Stærðir m ²		Stærðir m ²	
	0101	Íónabúnaðsæði	2,382.5	12,943.455	12,943.455											
Alls			2,382.5	12,943.455	12,943.455											

Skráningartafala



24.02.2021
SHS

Digitally signed by
Guðni H. Þorgeirsson
DN: cn=Guðni H. Þorgeirsson,
o=Hilmar Þrymsson, ou=Hilmar Þrymsson,
c=IS, email=gu@hsk.is
Reason: I am the author
Date: 2021.02.16
11:27

BREIÐHELLA 2, HAFNARFIRÐI.

Útlit, afstöðumynd og skráningartafala

1:100 og 1:500

teiknað
h. sá. sr.

Br. 11.09.07. Br. 30.10.09. Br. 25.01.10. Br. 10.02.21.

teikning nr.
100.03

dagsetning
20.07.07.

HÚS OG SKIPULAG, BOLHOLTI 8, 105 REYKJAVÍK, SÍMI 511 1099 og 894 7040.
Hildigunnur Haraldsdóttir F.A.Í. kt. 080654-4219 husk@husk.is

Sverrir Ásgeirsson hönnuður. *Hilmar Þrymsson*