


Grunnmynd efri hæðar, millipallur

24.02.2021
SHS

Digitaly signed by
Guðmundur H. Kristjánsson
DN: cn=Guðmundur H. Kristjánsson, o=SHS, ou=SHS, email=gu@shs.is, c=IS
Reason: I am the author of this document
Date: 2021.02.15 11:25:21

BREYTINGAR:
Nýjónáminn setti lín 16.08.2007.
Björgunaropum, brunamerkingum og texta breytt 27.09.2007. Brunavarnartexta breytt og huld færð 11.02.2008.
Lýftaraleðla og neyðsturtu færð, kvírnun færð, hurðum og brunamerkingum á nýju kvámsvæði breytt, hurð á verkstæði bætt við, lager kerfi minnkar, vélsvæði og vinnusvæði stækka, texti pflaður í samræmi við breytingar á grunnmynd 01.02.2009.
Millipallur stækkaður (0104). Staðfesting spennustíðvar HS orku línu.
HS orku línu sækja um byggingarleyfi fyrir stíðinn. Intra fyrirkomulagi breytt.
Skráningartöflu breytt. 29.10.2009.
Tjaldskýli fyrir síð bætt við, texta um óvegg og skráningartöflu breytt 25.01.10.
Texta og BO í tjaldskýli breytt í maí 2010.
Breytingar 02.02.2021: Millipallur stækkaður svo vélaskúr á efri hæð stækkar og gerðar svallir sem þjóna sem flötaleið af millipalli. Intra fyrirkomulagi er breytt: Verkstæði er flutt, kaffitofa flutt og stækkuð, geymslu af efri hæð fluttar niður og mókusarými flutt. Lager flyst í annað hæðni og vélaskúr niðri stækkar. Hléðsluð fyrir lyftara verður í nýju lagerhló og rými fyrir móttöku rýmkar. Bætt er við stíga sem þjóna sem flötaleið með tengingu út.

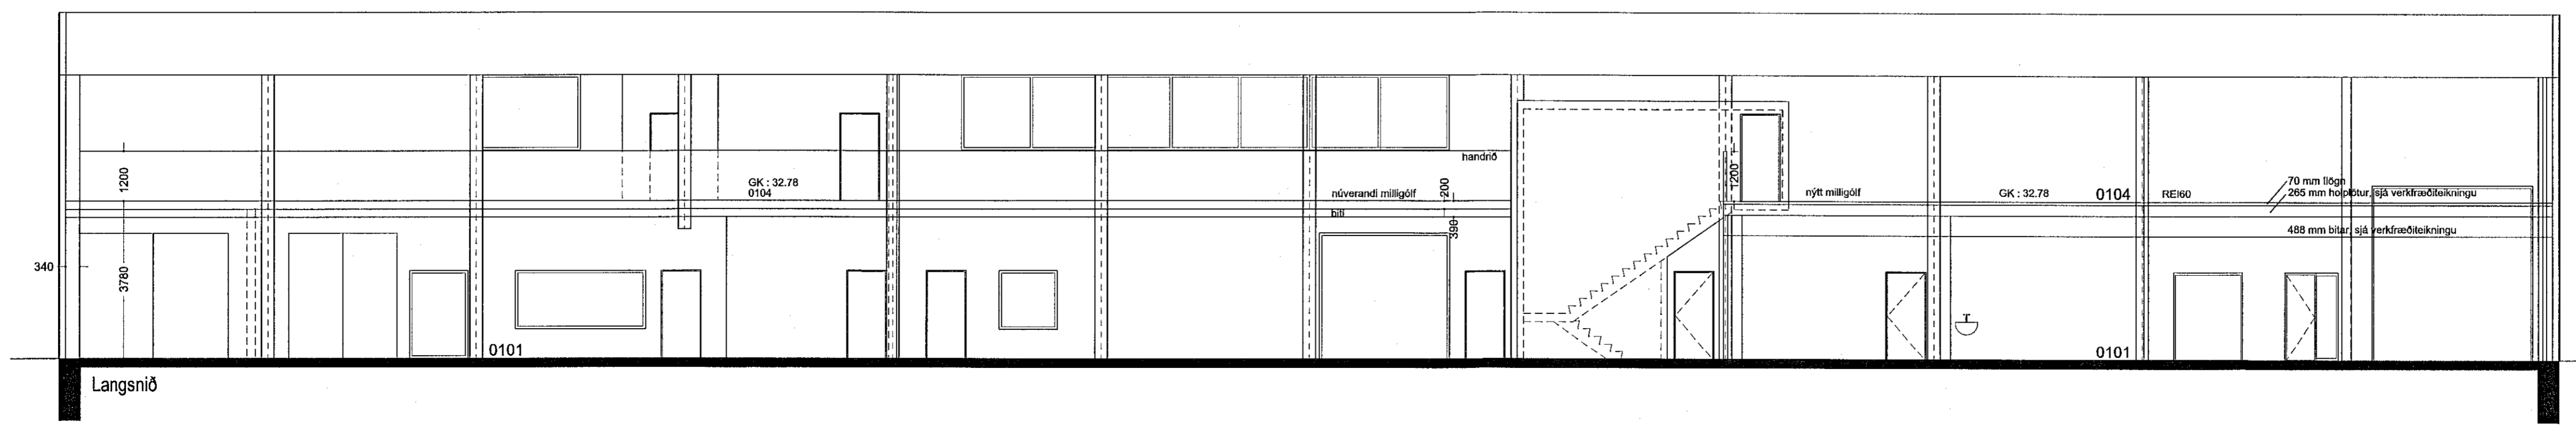

BREIÐHELLA 2, HAFNARFIRÐI.	
Grunnmynd efri hæðar og langsnið	teikning nr. 100.01
máttkvarði 1:100	teiknað hñ. s.d. sr. Br. 11.09.07. Br. 30.10.09. dagselning Br. 25.01.10. Br. 10.02.21. 20.07.07.
HÚS OG SKIPULAG, BOLHOLTÍ 8, 105 REYKJAVÍK, Sími 511 1099 og 894 7040. Hildigunnur Haraldsdóttir F.A.Í. kt. 080654-4219 husogskipulag@simnet.is Sverrir Asgeirsson hönnuður. Hildigunnur Haraldsdóttir	