


HAFNARBORG - REYNDARTEIKNINGAR

STRANDGATA 34 - 220 - HAFNARFIRÐI


Sampykkt þann

24. FEB. 2021

Byggingarfulltrúinn í Hafnarfirði
Sigrún Þorvarðarson

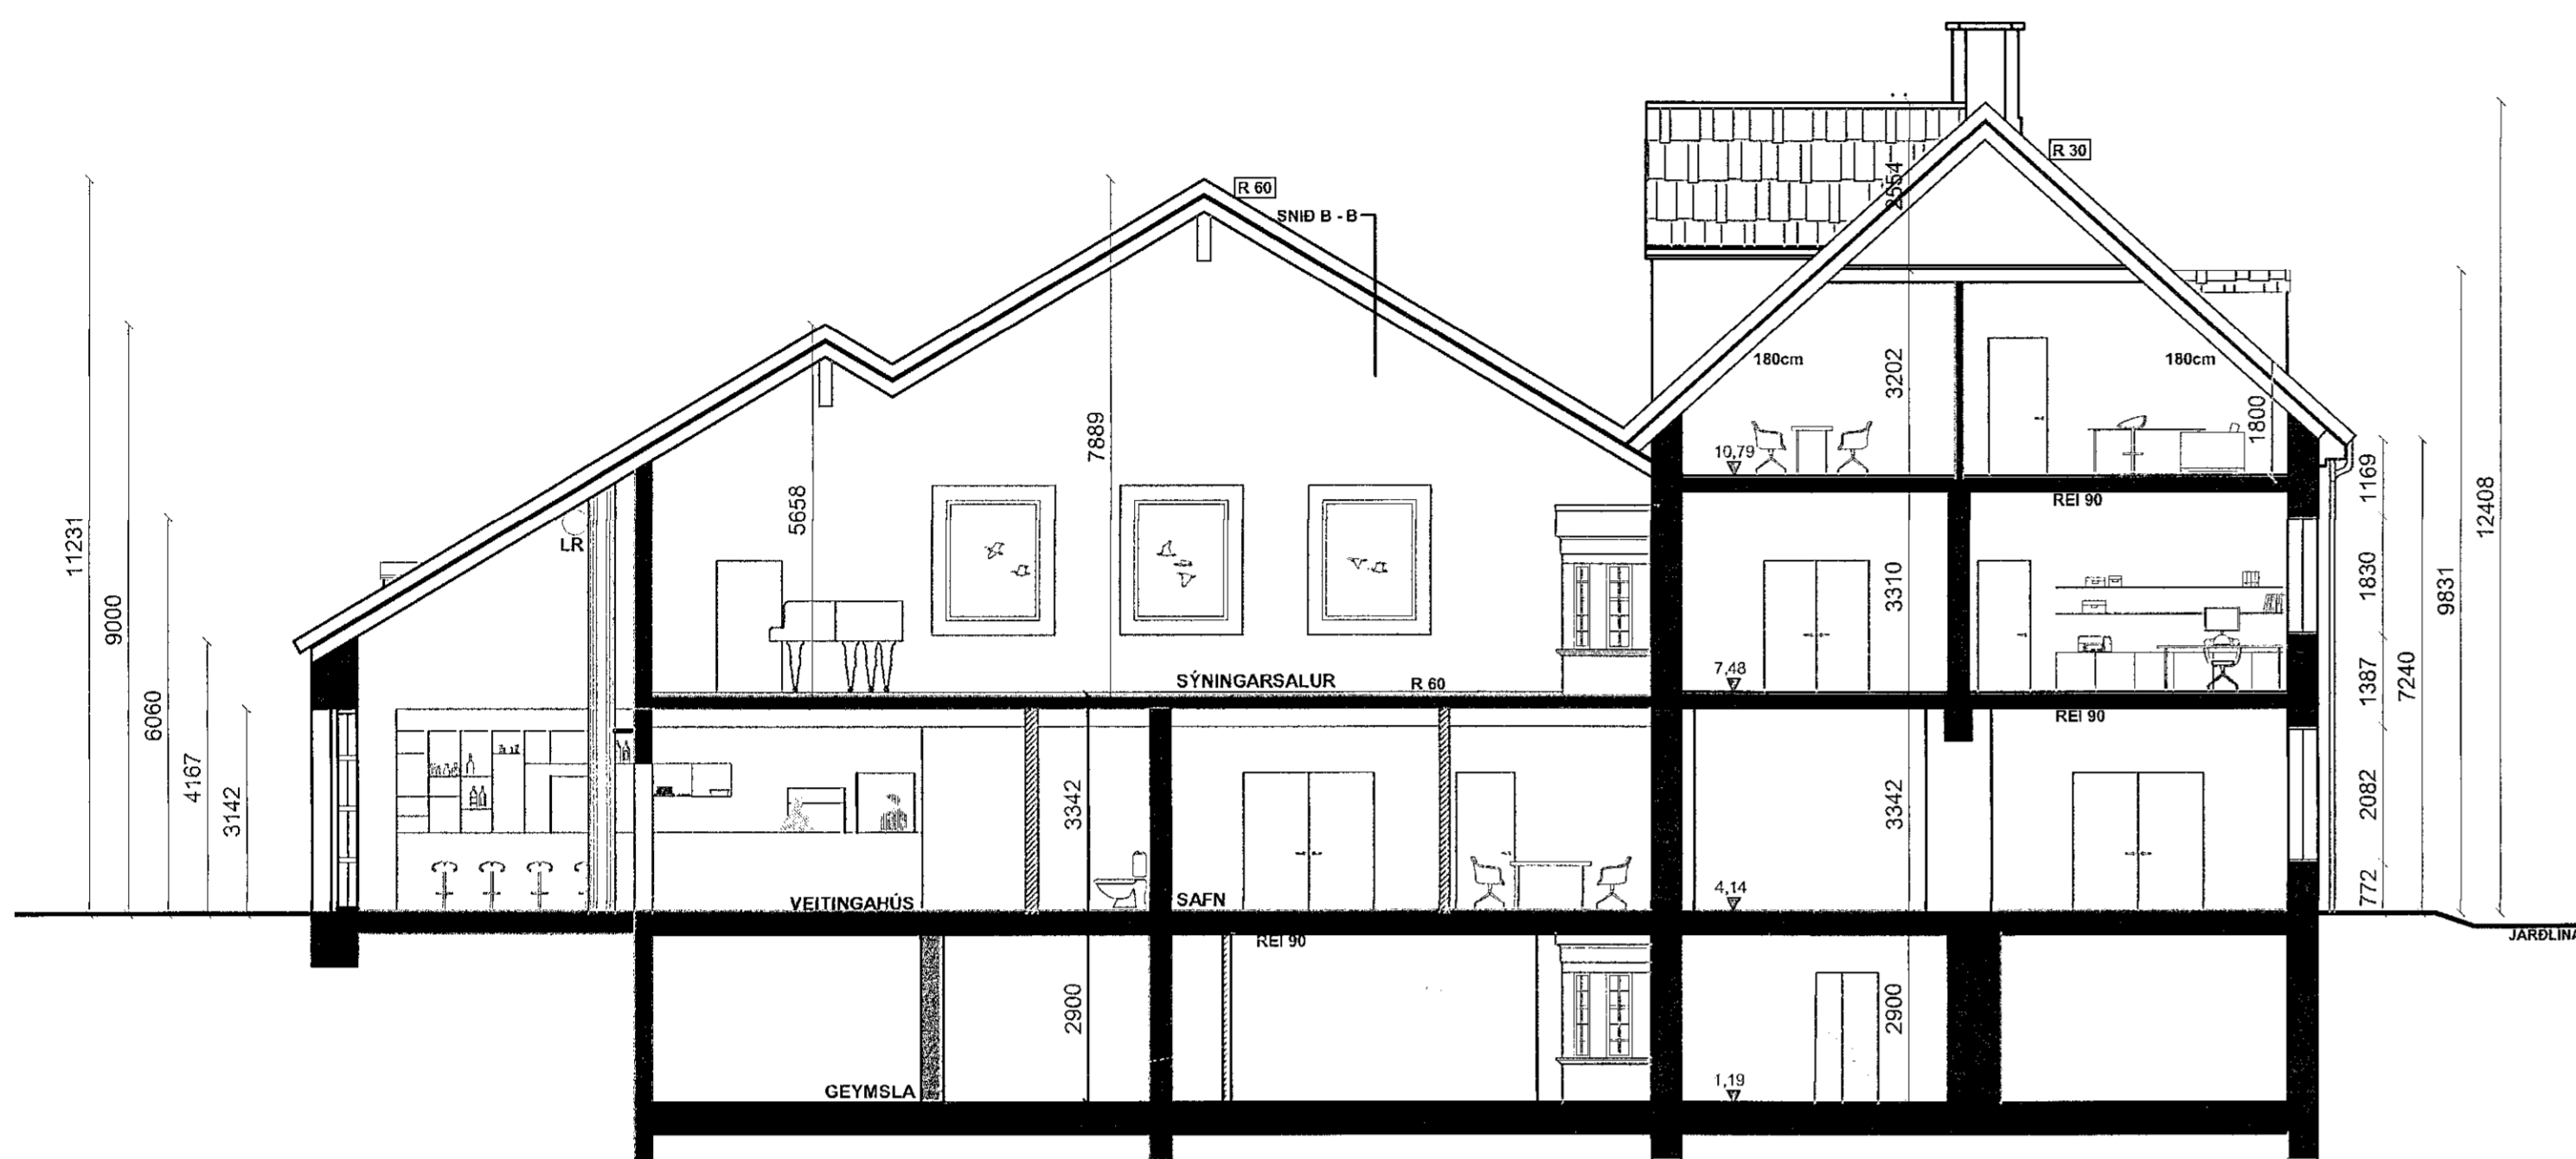

SNID A - A MKV 1:100

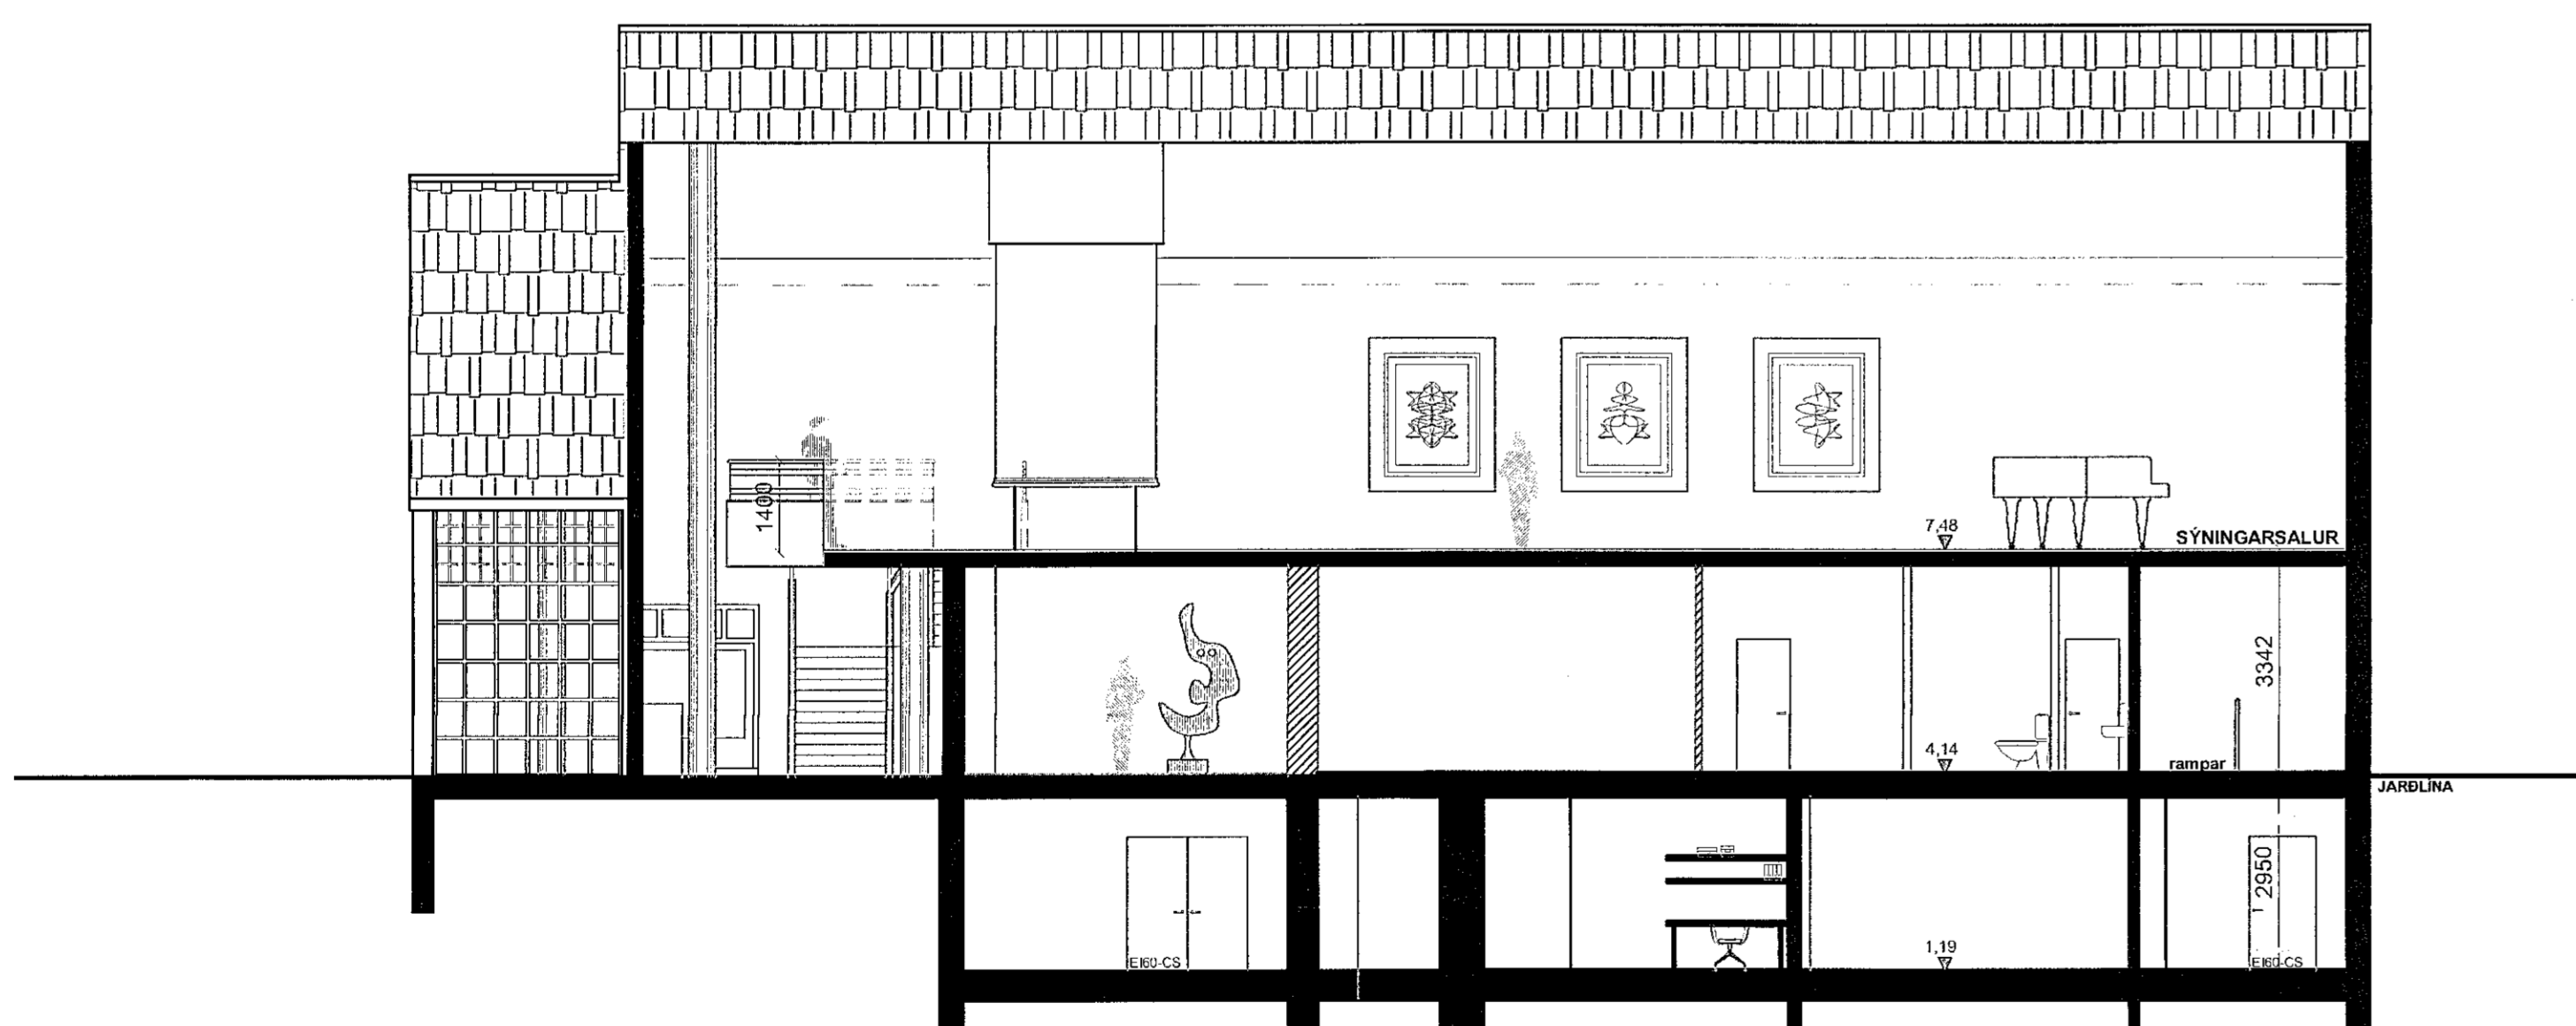


SNID B - B MKV 1:100

Skráningartafla: Hafnarborg - Strandgata 34
Landnúmer: L122412
Matshlutanúmer: 01
Útgáfa: 4.01t
Dags: 26.2.2020

Skrásetjari: Rakel Hermanns
Kennitala: 2709705329

Uppskipting og lýsing	D1	D2	D3	D4	Stærðir	D5M	D6	D7	D8	D9	D10a	D10b	D11	D12	D16	Reknlata	D17	
Lokun	Rými	Notun	Höfuð-	Eignar-	Botnflatur	Netflatur	Sigar	Op	Brútoflatur	Brútoflatur	Salarhæð	Salarhæð	Brúto	Nettóflatur	Birt flatarmál	skiptarúmmál	Skiptarúmmál	
	hæð-röö	textil	flokkun	hald	m²	m²	m²	m²	m²	sh < 1,8	mín	max	rúmmál m³	m²	m²		m³	
		Matshluti			2.254,5	0,0	391,9	41,2	2.145,9	59,0			8.089,1	1.876,7	2.130,5		6.616,690	
		Botn											161,7					
A	00	Kjallari			557,4	0,0	8,9	0,0	557,4	0,0			1.616,5	461,6	557,4			
	0001	Kjallari/Geymsla	N	0101	557,4		8,9		557,4				1.616,5	461,6	557,4	2,90	1.338,640	
A	01	1. hæð			808,4	0,0	346,0	9,7	798,7	0,0			2.700,0	678,1	798,7			
	0101	Safn/Veit	N	0101	808,4		346,0	9,7	798,7				2.700,0	678,1	798,7	3,34	2.264,854	
A	02	2. hæð			584,9	0,0	24,5	22,2	562,7	0,0			2.684,7	526,4	562,7			
	0201	Safn/Skrifst	N	0101	584,9		24,5	22,2	562,7				2.684,7	526,4	562,7	4,59	2.416,176	
	0202	Svalir	S	0101	9,5				9,5							1,00	9,500	
A	03	3. hæð			303,8	0,0	12,5	9,3	227,1	59,0			926,2	210,6	211,7			
	0301	Skrifst./búð	N	0101	233,2		9,3	6,1	227,1	15,4	1,00	3,20	746,2	183,6	211,7	3,20	587,520	
	0302	Þakrymi	V	0101	70,6		3,2	3,2		43,6	0,00	2,55	180,0	27,0				
Athugasemdir																		
Sameignir sumra																		
Eignarhald																		
	Eignar-	Notun	Birt flatarmál	Skiptarúmmál	Sérreign	Sérreign	Sérreign	Sérreign	Sérreign	Sérreign	Sérreign	Sérreign	Sérreign	Sérreign	Sérreign	Sérreign	Sérreign	Sérreign
	hald	textil	m²	m³	m²	m²	m²	m²	m²	m²	m²	m²	m²	m²	m²	m²	m²	m²
	0101	Safn/Veit	2.130,5	6.616,690	6.616,690													
	00/0																	

SKRÁNINGARTAFLA

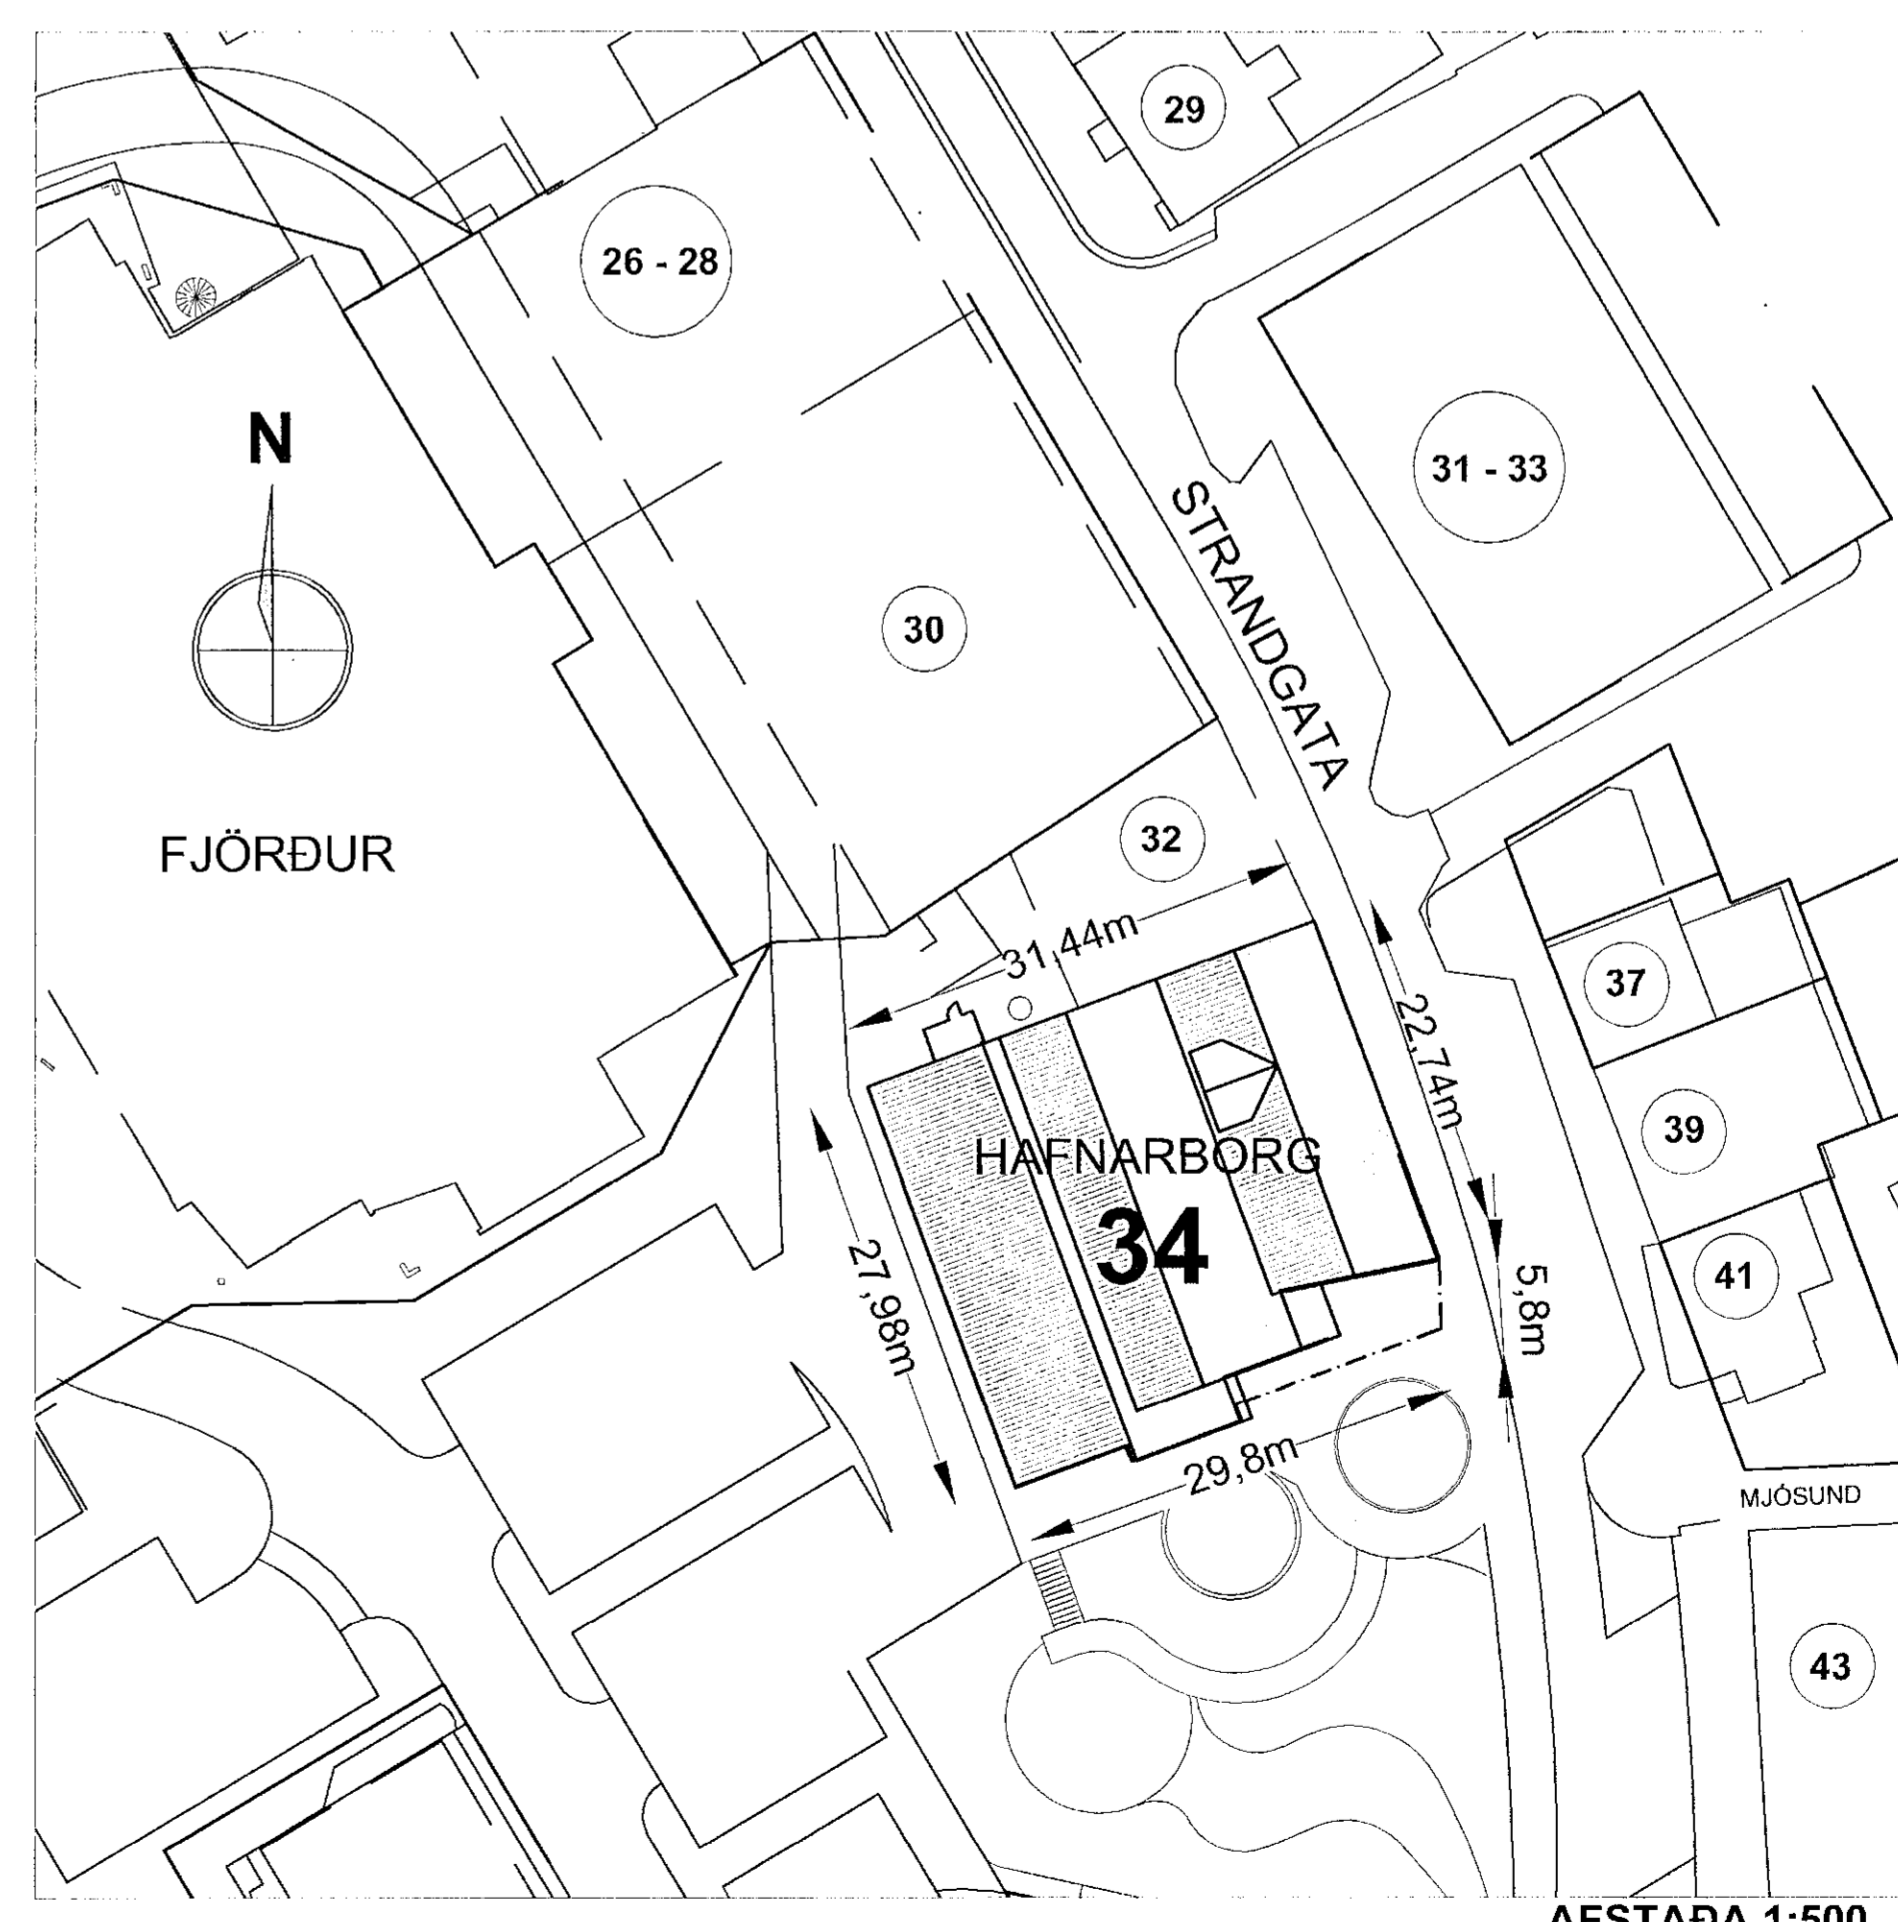

— LODAMÖRK

29 HÚSNÚMUR

TEIKNINGAR ERU AD HLUTA TIL UNNAR ÚT FRA NYJUM MÆLINGUM OG AD HLUTA UPP ÚR ELDRI TEIKNINGUM. EF STUÐI ER VID TEIKNINGU ÞESSA VEGNA FRAMKVÆMDA EDA Breytinga SKULU MÁL TEKIN Á STADNUM.

HAFNARBORG

STRANDGÖTU 34 - 220 - HAFNARFIRÐI

TEIKN NR: 04 - 04

SNID A - A, B - B OG AFSTÖÐUMYND OG SKRÁNINGARTAFLA

MKV: 1:500

BLAD A1

DAGS. 16. JANÚAR 2020

TEIKNAD: RAKEL HERMANNSS

FYRIR: FASTEIGNAFÉLAG HAFNARFIRÐAR

Sigrún Þorvarðarson
byggingafræðingur bfl. kt. 141250-4189.

STRANDGÖTU 11
220 HAFNARFIRÐI
KT. 510298-2769
Sími 5651500

teiknistofan@simnet.is