


# HAFNARBORG - REYNDARTEIKNINGAR

STRANDGATA 34 - 220 - HAFNARFIRÐI


Samþykkt þann  
24. FEB. 2021  
Byggingarfulltrúinn í Hafnarfirði  
Sigrún Þorvaldsson

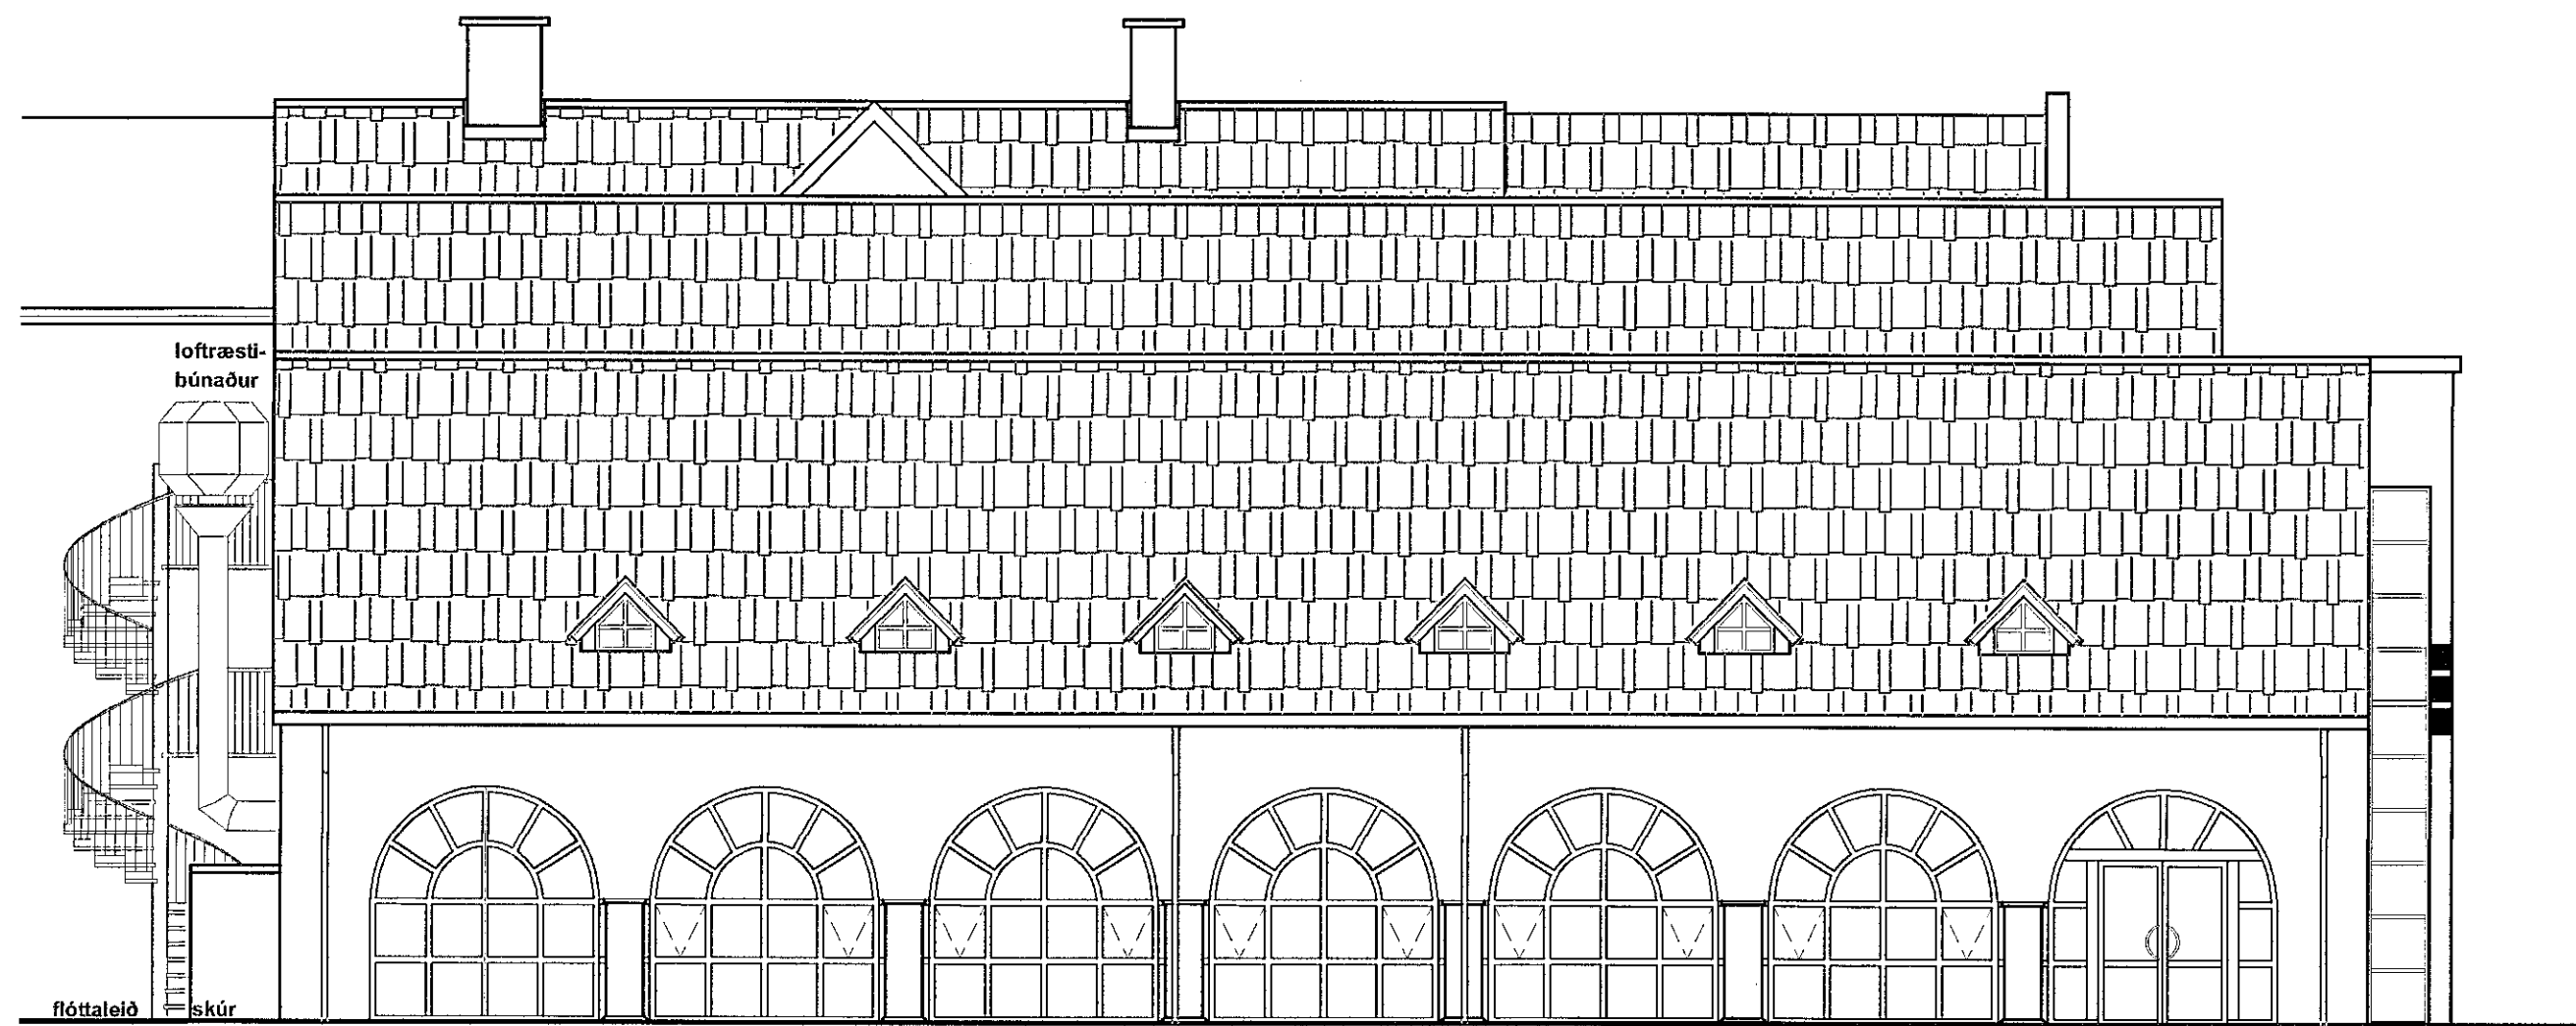


ÁSÝND SUÐ - AUSTUR, MKV 1:100



ÁSÝND NORÐ - AUSTUR, MKV 1:100

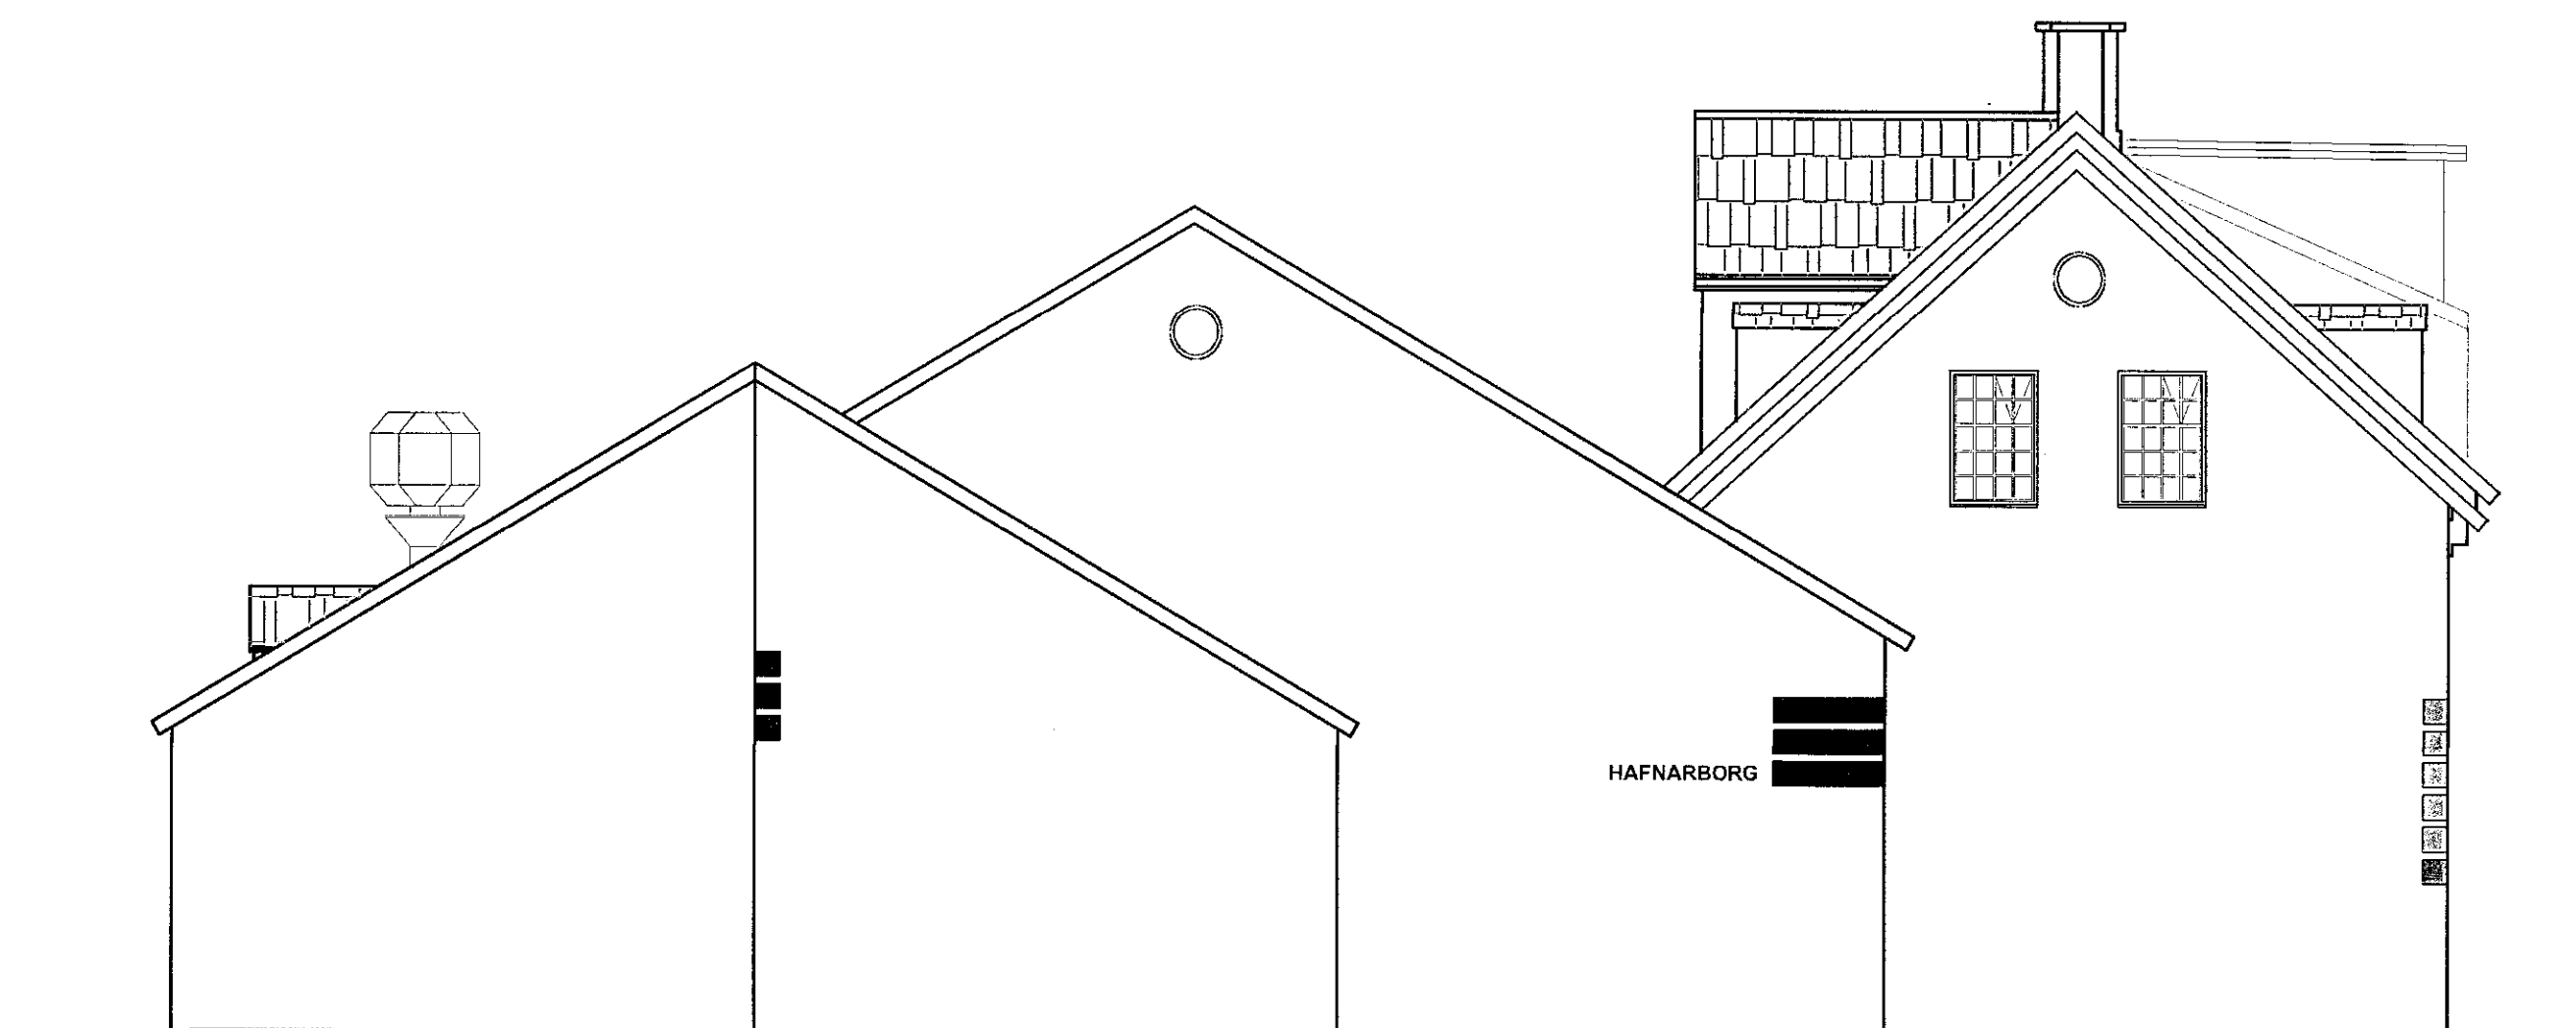

ÁSÝND NORÐ - AUSTUR, MKV 1:100

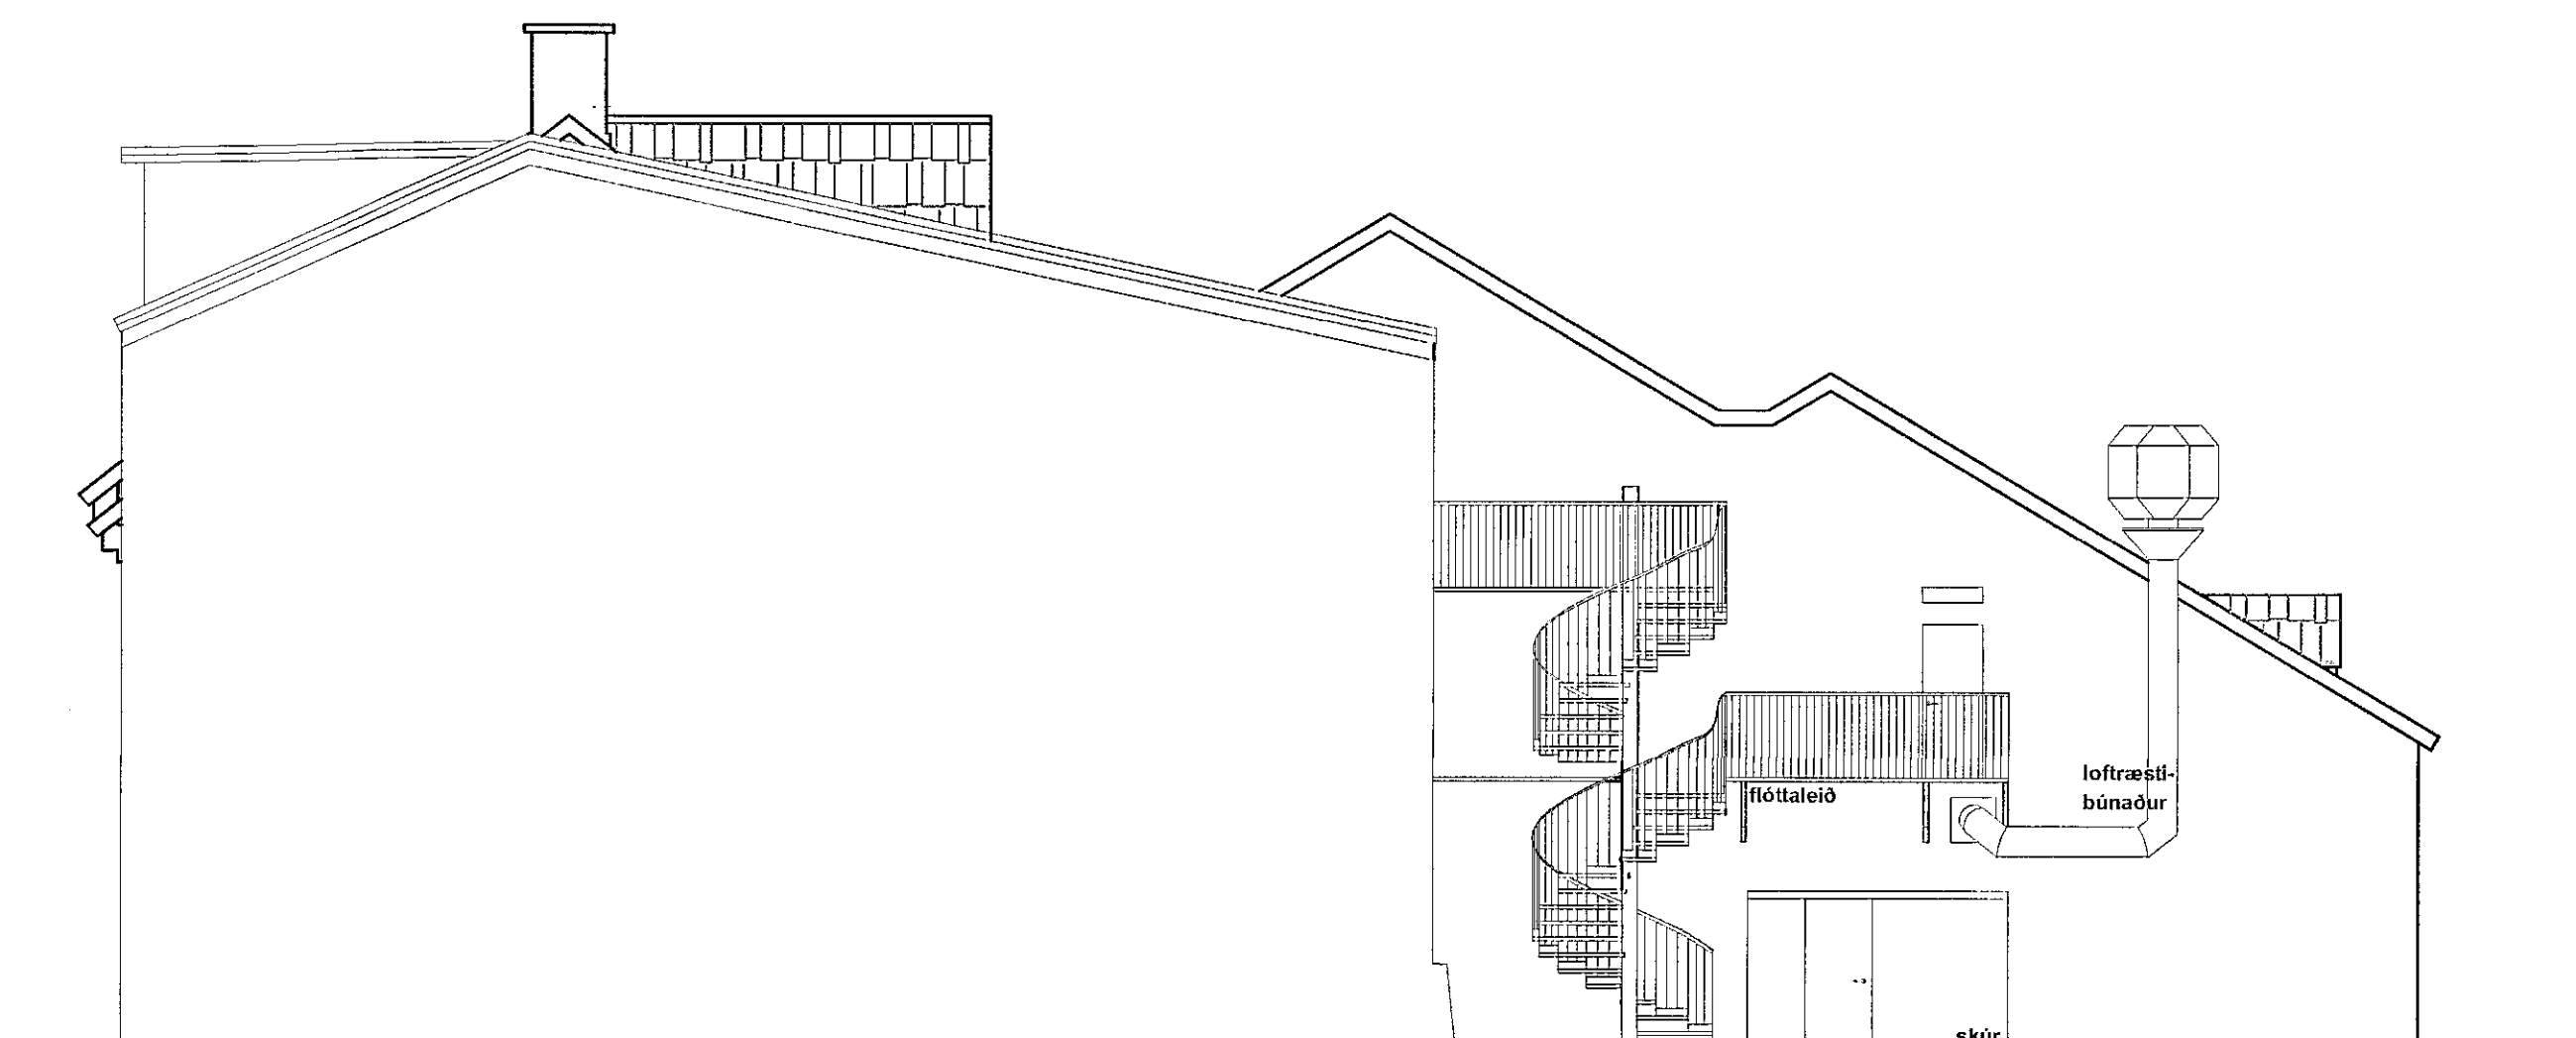

ÁSÝND SUÐ - VESTUR, MKV 1:100

## HAFNARBORG

STRANDGÖTU 34, HAFNARFIRÐI:  
Húsið var upphaflega hannað árið 1920 af Guðjóni Samúelssyni, arkitekt, fyrir Sören R. Kampmann, yfirsala.

Sverrir Magnússon, lýfsali, og kona hans, Ingibjörg Sigurjónsdóttir tóku við húsinu árið 1947 og gáfu þau hjónin bænum það i formi gjafabréfs á 75 ára kaupstaðarafmæli Hafnarjarðar, í júní 1983.

Gjöfinni fylgdi sú kvæð að í húsinu yrði starfrækt menningarstofnun sem hefði það að markmiði að efla lista- og menningarlíf í Hafnarfirði.

Hafnarborg var síðan formlega vígð 1988, eftir að reist hafði verið viðbygging til suð-vesturs og suð-austurs. Viðbyggingin var hönnuð af Ingimari H. Ingimarsyni, arkitekt, hjá Vinnustofunni Klöpp.

### BYGGINGALÝSING:

Eldra húsið er tvær hæðir, kjallari og ris með háalófti og kvistum beggja vegna. Steinsteipt. Viðbygging er steinsteipt, annars vegar á einni hæð og hins vegar á tveimur hæðum.

Húsið er einangrað að innan og þússað og málað að utan. Þak er sperruáþak, klætt með búrastáli.

Staðgreinir = 1400-1-84000340

### STÆRÐIR, BRÚTTÓ

Kjallari: F=557,4m<sup>2</sup> R= 1.616,5m<sup>3</sup>  
1. Hæð: F=808,4m<sup>2</sup> R= 2.700,0m<sup>3</sup>  
2. Hæð: F=584,9m<sup>2</sup> R= 2.684,7m<sup>3</sup>  
3. Hæð: F=303,8m<sup>2</sup> R= 926,2m<sup>3</sup>

ALLS: Flatarmál = 2.130,5m<sup>2</sup>  
Rúmmál=6.616,690m<sup>3</sup>

## HAFNARBORG

STRANDGÖTU 34 - 220 - HAFNARFIRÐI

TEIKN NR: 01 - 04

ÚTLIT NORÐ - AUSTUR, SUÐ - AUSTUR  
SUÐ - VESTUR OG NORÐ - VESTUR

MKV: 1:100  
BLAÐ A1

DAGS. 28. JÚLÍ 2020

TEIKNAD: RAKEL HERMANNSSON

FYRIR: FASTEIGNAFÉLAG HAFNARFJARÐAR

Sigrún Þorvaldsson

Sigrún Þorvaldsson  
byggingafræðingur bfl. kt. 141250-4189

STRANDGÖTU 11  
220 HAFNARFIRÐI  
KT. 510298-2769  
Sími 5651510

teknistofan@simnet.is.