


# SÍVERTSENHÚS

VESTURGÖTU 6  
REYNDARTEIKNINGAR

Sampykkt þann  
24. FEB. 2021  
Byggingarfulltrúinn í Hafnarfirði  
Sölun Byggingar




ÁSYND SUÐUR MKV 1:100

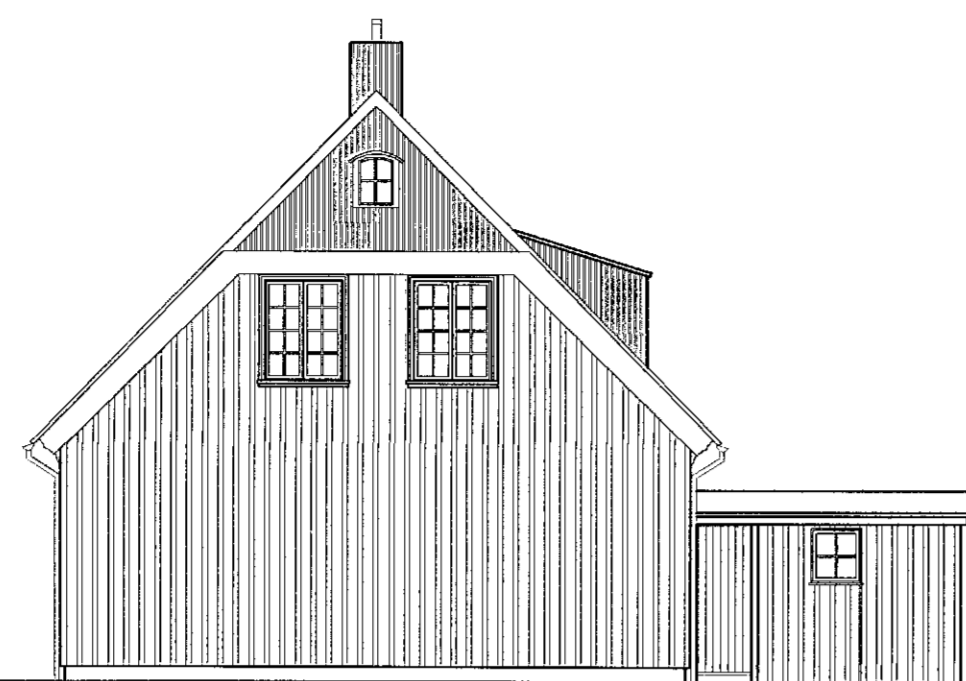

ÁSYND AUSTUR MKV 1:100



ÁSYND NORÐUR MKV 1:100

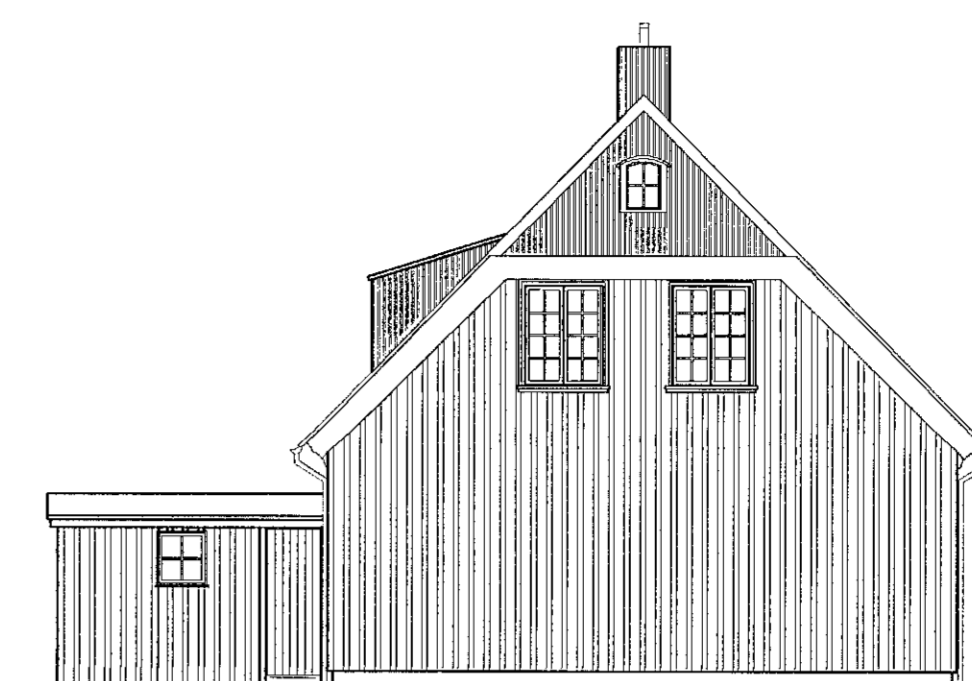

ÁSYND VESTUR MKV 1:100

## SÍVERTSENHÚSIÐ

### VESTURGÖTU 6, 220 HAFNARFIRÐI

Er tvílyft timburhús á lágum hlóðnum sökkil reist úr bindingsverki fylltu með tígulstein. Þak er söðulþak úr sperrum, klætt tvífaldrí klæðningu. Litir máljukvistir eru á á góflum og bakhlöð.

Húsið er einingahús, flutt í hlutum frá Danmörku til Íslands og reist á árunum 1803 - 1805, ekki frábrugðið öðrum verslunarhúsum danskra kaupmanna á Íslandi á niðjundu öld.

Sívertsenhúsið er eista eftirstandandi húsið í Hafnarfjarðarbæ.

Upphaflega voru íbúðarhúsið, ásamt verslunarhúsi og veggja pakkhúsa reist af Bjarna Riddara Sívertsen, kaupmanni og brautryðjanda í útgerð á Íslandi og konu hans Rannveigu.

Húsin voru reist á Akurgerðislandi, Bjarni lést í Kaupmannahöfn árið 1833.

Seinni íbúar og eigendur:

Eftir að Bjarni og Rannveig létust bjuggu ýmsir kaupmenn og verslunarstjórar í húsinu. Árið 1835 kaupir stórkaupmaðurinn, Knudtzon, Akurgerðisland ásamt eignum á uppboði í Kaupmannahöfn. Knudtzon, kallaður Grossérenn, var einn umsvifamesti kaupmaður landsins, hann reisti m.a. mýlur í Þinghollunum og flutti inn þýska bakarnn Bernhöft sem síðar keypti bakaríð af Knudtzon.

Knudtzon keypti Kírsuvík árið 1833 og seldi aftur 1835 en fyrirætlar hans höfðu þá verið að vinna þar brennistein.

Á tímum Knudtzon, sem húsið var þá kennt við, bjuggu ýmsir í húsinu þá aðallega verslunarstjórar sem störfuðu fyrir hann, má þar geta Christians Zimsen, sem bjó þar í tuttugu ár en Christian var faðir Knuds Zimsen, sem seinna varð bæjarverkfæringur, byggingarfulltrú og síðar borgarstjóri í Reykjavík. Knud var faðgur og uppallinn í húsinu. Hans Anton Sigurðsson Sívertsen, sonarsonur Bjarna fluttist einnig í húsið og bjó í húsi afa síns í tíu ár. Einnig bjó þar Gunnlaugur Briem árið 1885 og Þror Jónsen bjó þar í eitt ár ásamt fjölskyldu sinni.

Árið 1898 selur Knudtzon Firma W. Fisher landið, ásamt húsbýggingunum en Fisher seldur aftur ári síðar. 1899, Jørgen Hansen stórkaupmann frá Sønderborg, Jørgen var langafi Jørmundur Inga Hansen, alshjarjagöðs. Fiskveiði- og verslunarfélaginu Ísafold kaupir eignirnar af Jørgeni sama ár.

Árið 1901 eignast Bryde kaupmaður Akurgerði ásamt húseignum, þá er Barnaskóli Hafnarfjarðar starfræktur í húsinu þar til hann fluttist í nýtt húsið að Suðurgötu árið 1902.

Hafnarfjarðarbær kaupir eignirnar 1910 af Bryde kaupmanni. En selur þær aftur ári síðar 1911 Magnúsi Th. S. Blöndhni. Árið 1919 kaupir Ólafur V. Davíðsson af Magnúsi. En árið 1923 eignast Íslandsbanki Akurgerði ásamt mannvirkjum með uppboðsáfsali frá Bæjarfógeta.

Hafnarstjórn keypti af Íslandsbanka 1924 og fóru öll mannvirkin í útleigu, Ólafur V. Davíðsson leigði þá íbúðarhúsið.

Árið 1930 segir Hafnarstjórn upp leigjanda íbúðarhússins og leigir Hafnarfjarðarbæ það undir bæjarstjofstofu. Bæjarstjofstofur Hafnarfjarðar voru starfræktar í húsinu til 1944. En árið 1943 þegar ljóst var að Bæjarstjofstofurnar myndu flytja í nýtt húsið við Strandgötu tóku menn að velja fyrir sér hvað gera ætí við Vesturgötu 6 og voru sammála um að varðveita húsið.

Bæjarstjórn fól þá bæjarstjóra að spyrjast fyrir hjá Hafnarnefnd hvort vilji væri fyrir því að afhenda bæjarstjofu húsið án endurgjalds, í því skyni að það yrði varðveitt og bæjarstjórn tæki að sér að koma því í sem upprunalegasta mynd. Hafnarnefnd samþykkti tilmaeln og afhenti bæjarstjofu húsið.

Margt var rætt varðandi varðveislu hússins, lengi vel stóð jafnvel til að húsið yrði flutt í Helliggerði.

Þann 11. september 1950 endurnýjaði bæjarráð samþykkt um að fela bæjarstjóra að láta gera lýsingu og teikningu af húsinu eins og næst yrði eftir komist. Það dróst þó á langinn að húsið yrði lagfært þar sem það lýstist þá Sjómínjasafnið, verkafélögin og Nýja bílstöðina en einnig var mikið var um heimilislaust fólk í barnum á þessum árum og fengu margir linn á efri hæð Sívertsenhússins.

Árið 1953 kaus Bæjarstjórn Hafnarfjarðar í byggðasafnsnefnd og afhenti nefndinni húsið til umráða árið 1955 og lagðist nefndin, árið 1957, eindregið gegn því að húsið yrði fært.


Pegar lokkið var við að rýma húsið árið 1953 heimilaði Bæjarstjórn Rotaryklúbbi Hafnarfjarðar að hefja endurbýggingu hússins, sem þá var komið í töluverða niðurnislu. Innréttingar og annað sem sett hafði verið upp á seinni tímum var rífið út.

Árið 1966 var hafist handa við að endurbýggja úteggja og þak en sökum fjárfskorts stótt endurbýgging hússins seint og tók Hafnarfjarðarbær við verkinu 1973 og lauk endurbýggingu vorið 1974 og sama ár tók Bygðasafn Hafnarfjarðar við húsinu fullkláraðu.


Vel var að því staðið að koma húsinu í sem upprunalegasta mynd og til gámsins má geta þess að m.a. var stuðst við lýsingar á húsinu í endurminningum Knuds Zimsens sem kom út 1948. Við fjórð og vík, en Knud var faðgur í húsinu árið 1875 og bjó þar allt til ársins 1893 eða til sjáan ára aldurs.

Húsið var fríðað samkvæmt aukurákvæði 1. mgr. 35 gr. bjóðmínjagötu nr. 88/1989.


Heimildir: Saga Hafnarfjarðar 1908 - 1983, Ágner Guðmundsson, Finim 16. maí 1976, Gísli Sigurðsson, byggðasafnsnefnd, víðtal, Björn Pétursson, bæjarmínjagötu Hafnarfjarðarbær, Wikipedia.

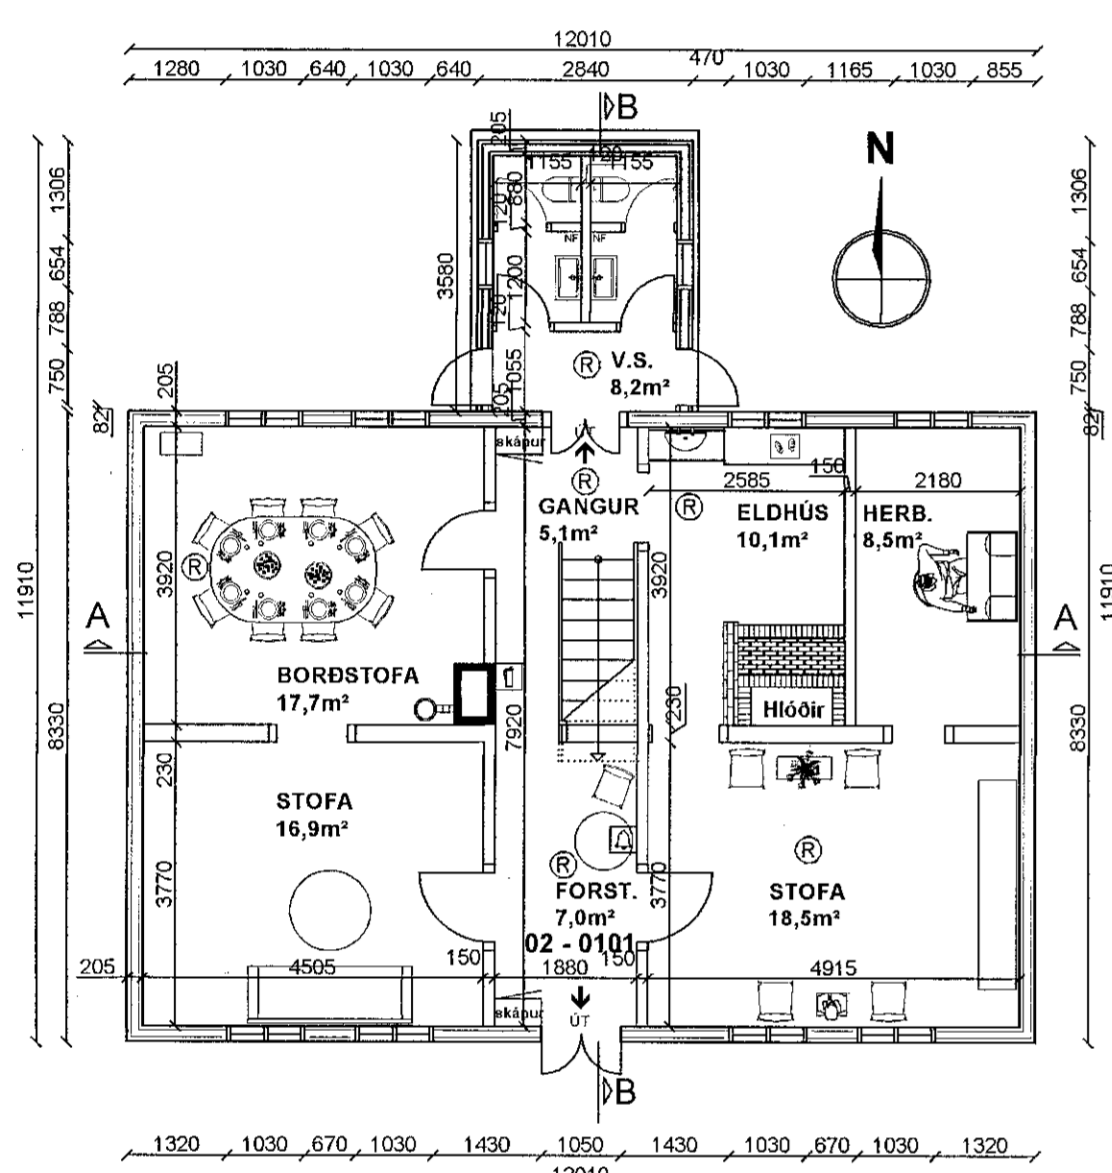

GRUNNMYND 1. HÆÐAR - MKV 1:100

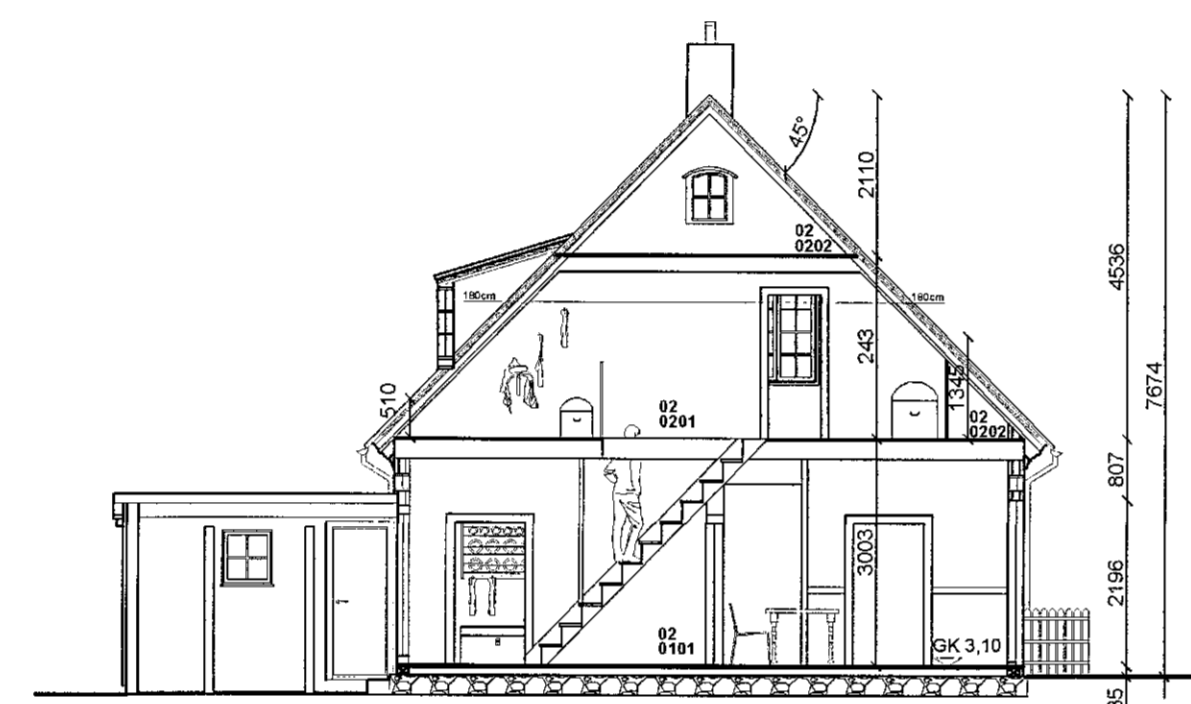

SNID B - B MKV 1:100

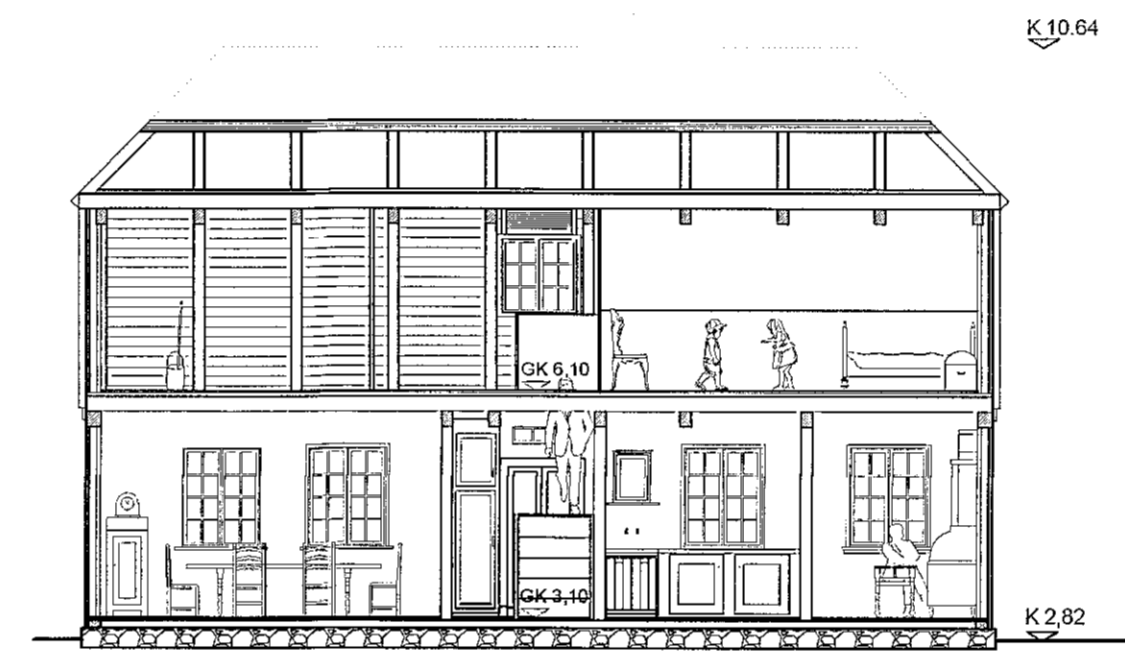


SNID A - A MKV 1:100

### BRUNAVARNIR SKÝRINGAR:

- RETASKYLIAN
- SLÖKKNATÖKI
- BRUNABALLA
- UT

### BRÚTTÓSTÆRDIR:


Safn:  
F= 162,5m²  
R= 383,03m³

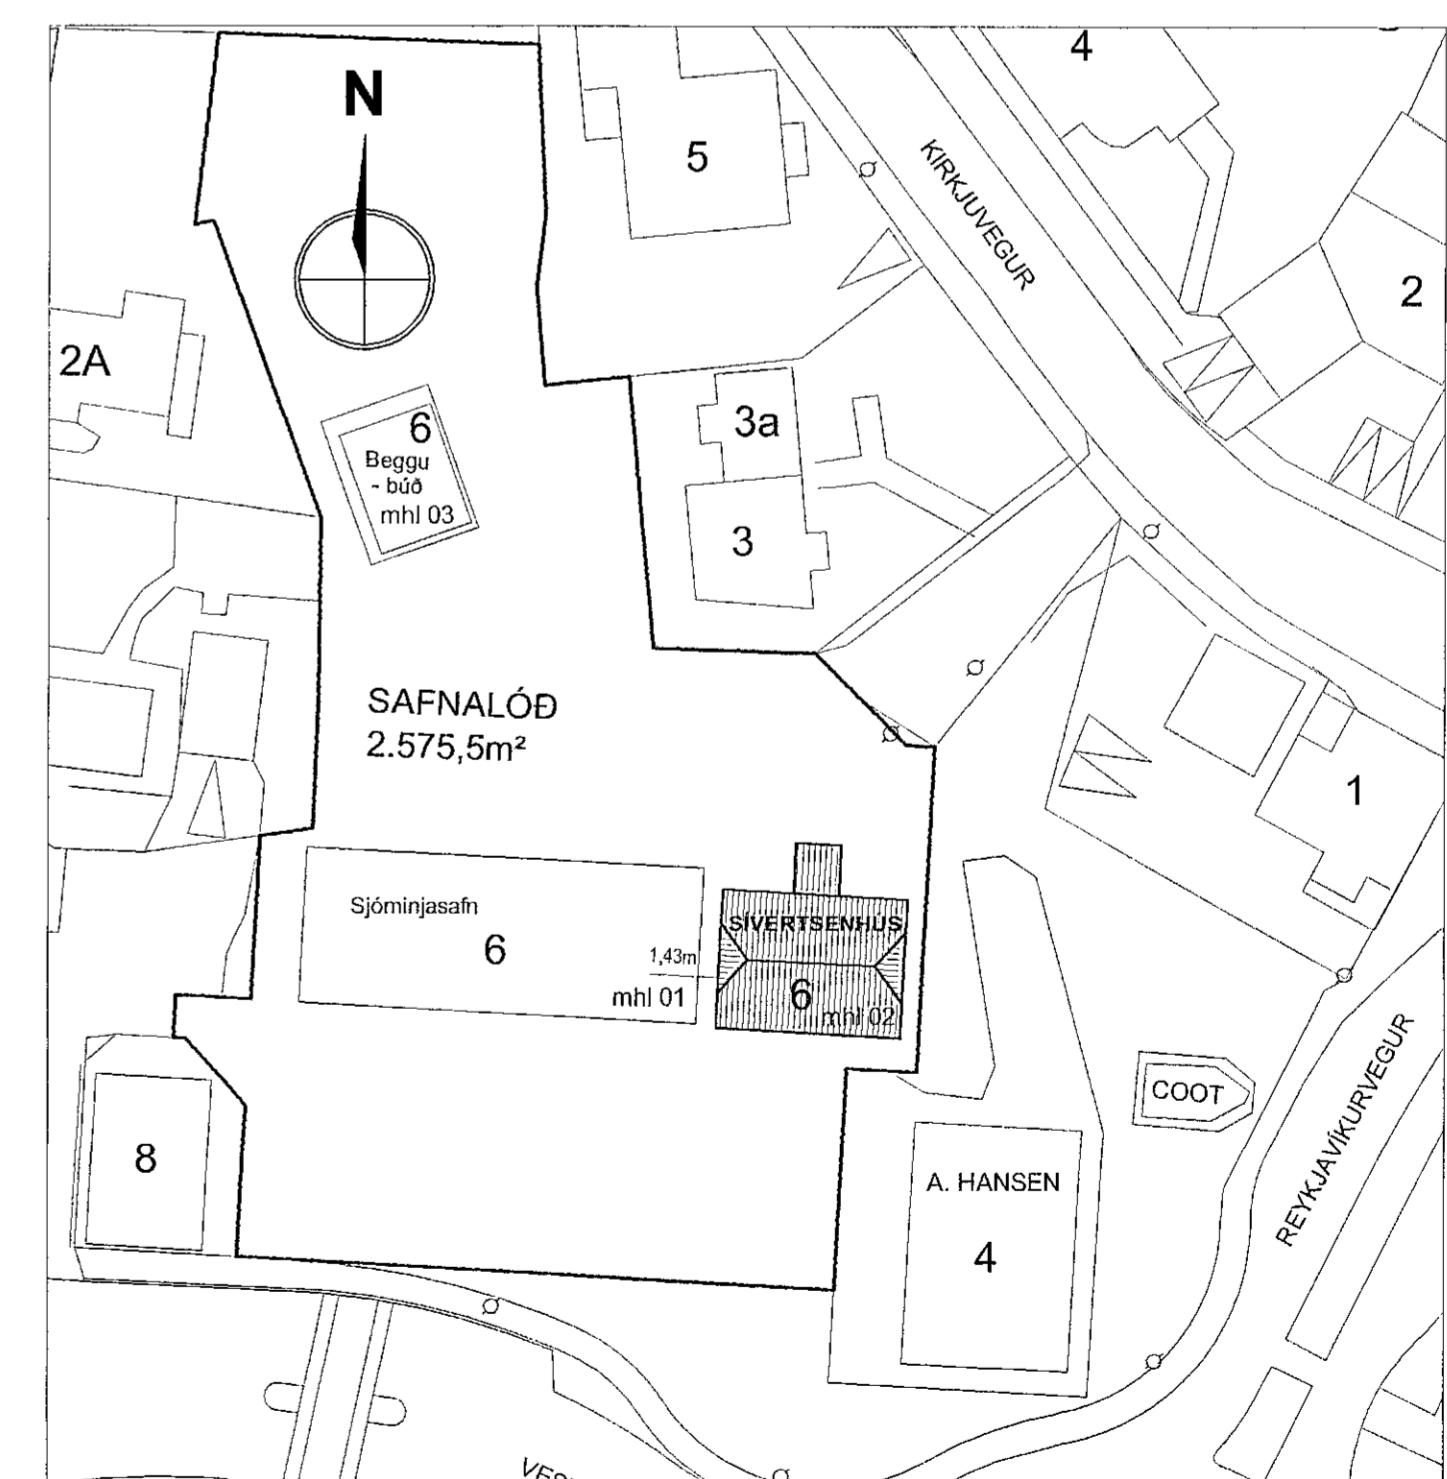

AFSTADA 1:500

Uppskipting og lýsing		Stærðir											Skjalir					
D3	D1	D2	D3	D4	D5	DSM	DSM	D6	D7	D8	D9	D10a	D10b	D11	D12	D16	D17	
Lokun	Rými	Nefnun	Höfuð-	Eignar-	Bætur-	MMF	MMF	Stigur	Op	Bruttoflukur	Bruttoflukur	Salarhæð	Salarhæð	Brutto	Nettóflukur	Birt flatarmál	Rekintala	
	hæð	texti	flökun	hald	flukur	m²	m²	m	m²	m²	m²	m²	m²	m²	m²	m²	m²	
Matshluti						260,0	0,0	2,6	2,6	196,8	95,0			511,6	176,9	162,4	383,025	
Böð														22,0				
A	0101	1. hæð		N	0201	110,0	0,0	2,6	0,0	110,0	0,0	3,00	3,00	330,0	94,4	110,0	3,00	283,200
A	0201	2. hæð		N	0201	150,0	0,0	0,0	2,6	86,8	95,0	0,51	2,43	159,6	82,5	52,4	1,21	99,825
A	0202	Safh		V	0201	89,4			2,6	86,8	34,4	0,00	2,11	108,6	82,5	52,4		
A	0202	Þakrymi				60,6				60,6				51,0				
Afhugasemdir																		
Sameignir summa																		
Eignarhald																		
	0201	Safh				162,4	383,025	383,025										
		Alls				162,4	383,025	383,025										

SKRÁNINGARTAFLA

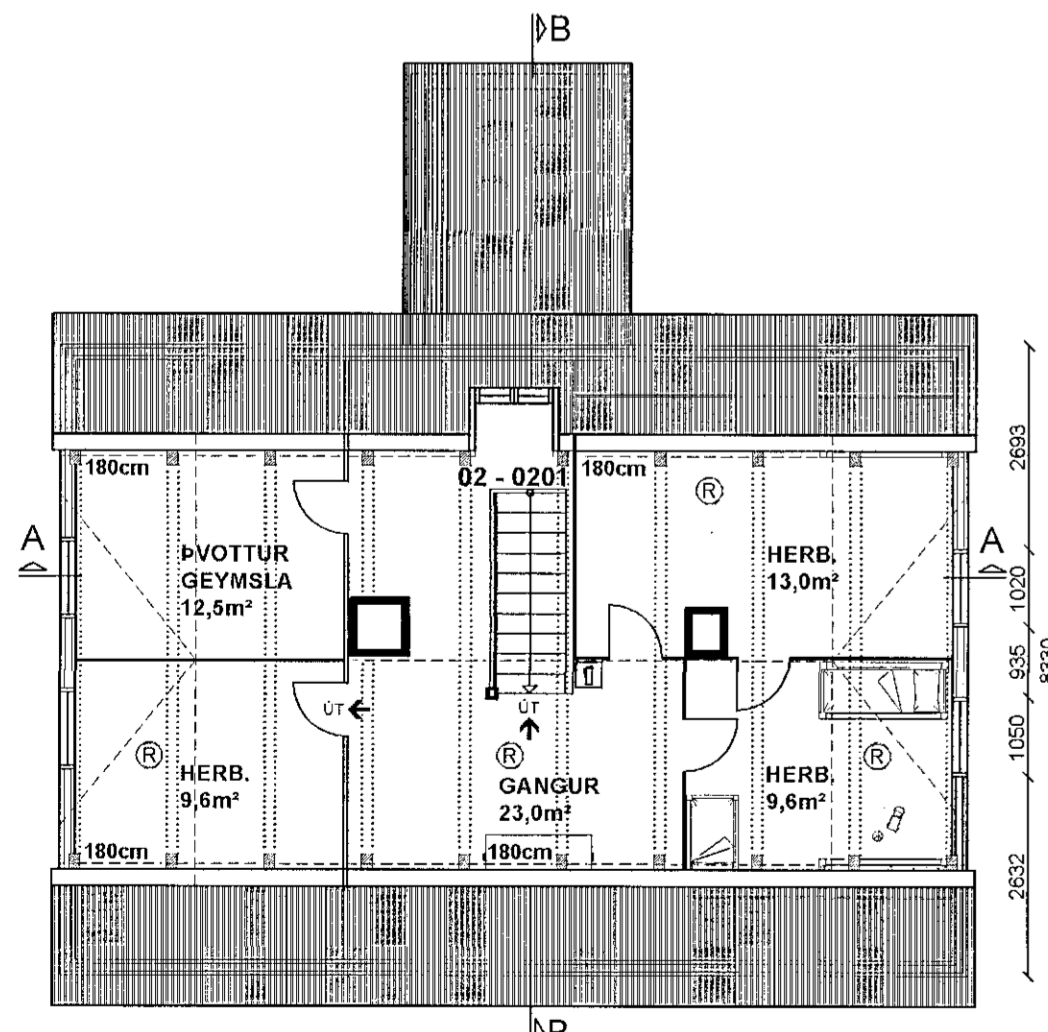

GRUNNMYND 2. HÆÐAR - MKV 1:100

## SÍVERTSENHÚS

VESTURGÖTU 6 - 220 - HAFNARFIRÐI  
TEIKN NR. 01 - 01

ÚTLIT, GRUNNMYNDIR  
SNID A, B, AFSTÖÐUMYND OG  
SKRÁNINGARTAFLA

MKV: 1.100, 1.500  
BLAD A1

DAGS. 28. JÚLÍ 2020

TEIKNAD: RAKEL HERMANN

FYRIR: BYGGÐASAFN HAFNARFJARÐAR

teknistofan@simnet.is

Sigurður Þorvarðarson byggingaræðingur bfi. kt. 141250-4189.