

BEGGUBÚÐ


VESTURGÖTU 6

REYNDARTEIKNINGAR


Sampykkt þann

24. FEB. 2021


Byggingarfulltrúinn í Hafnarfirði
Sigrún Þorvarðarson

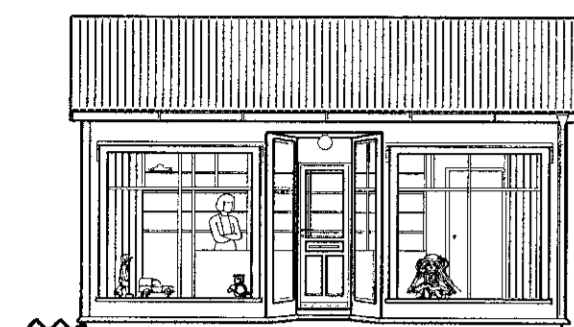


ÁSYND SUÐ-AUSTUR MKV 1:100

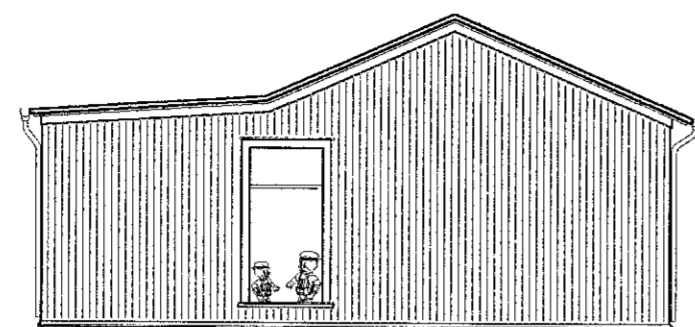

ÁSYND SUÐ-VESTUR MKV 1:100

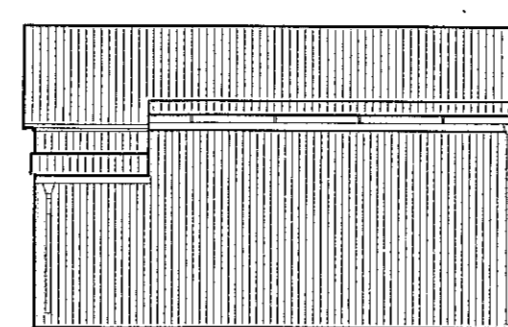

ÁSYND NORÐ-VESTUR MKV 1:100

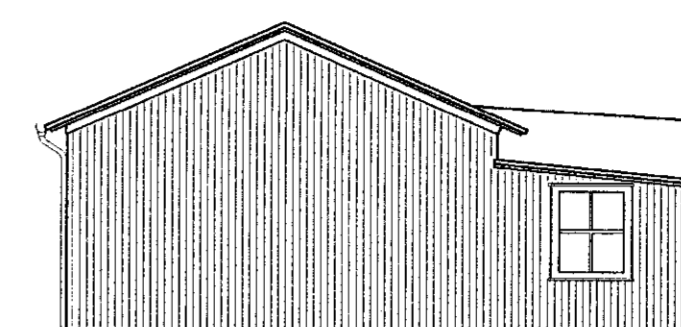

ÁSYND NORÐ-AUSTUR MKV 1:100

BEGGUBÚÐ

VESTURGÖTU 6, 220 HAFNARFIRÐI:

Talið er að Jón Steingrímsson smiður hafi reist húsið sem lengst af var Strandgata 5, húsið var fyrst Strandgata 1, þá Strandgata 3 og síðast Strandgata 5. Í dag stendur húsið við Vesturgötu 6.

Húsið er járnvarið, einlyft timburhús reist árið 1902. Þann 23. júlí, 1906, þegar stórbruni varð á húsi Ágústar Flygenring á horni Vesturgötu og Reykjavíkurvegur voru tvö íbúðarhús tekin niður vegna brunahættu og var hús Jóns Steingrímssonar annað þeirra. Húsið var þó endurreist á sama stað en Jón lést skömmu síðar, eða um tveimur mánuðum eftir brunann.

Árið 1908 kaupir Egill Jakobsen húsið og stofnar þar útibú frá vefnaðarvöruverslun sinni í Reykjavík. Verslunin var þá jafnan kölluð Jakobsenbúð og var innskotið við dyrnar að búðinni, samkv. Stigi Sæland, lögregluþjóni, gjarnan nýtt sem afdrep fyrir lögregluþjóna á næturvöktum.

Árið 1925 leggur Egill Jakobsen inn tillögu að breytingu á verslunarhúsinu samkv. teikningu Jens Eyjólfssonar, tillögunni var hafnað en teikningin er varðveitt hjá Teikningasafni Hafnarfjarðar.

Bergþóra Nýborg hóf ung störf í verslun Egils en þegar hann féll frá haustið 1926 tóku ekkja hans og sonur við rekstrinum, árið 1936 keypti Bergþóra verslunina sem þá hét formlega "Verslun Bergþóru Nýborg" en gekk í daglegu tali undir nafninu "Beggubúð" og gerir enn. Vigdís Madsen, systir Bergþóru, sem starfaði við hlið hennar frá árinu 1954 tók svo við rekstrinum eftir fráfall Bergþóru 1959, dætur Vigdísar, Guðrún og Karen Madsen ráku svo verslunina eftir dag móður sinnar allt til ársins 2000 en þá var rekstri í húsinu hætt.

Húsið var fært á núverandi stað árið 2003 og safnahús opnað árið 2008.

Engar fyrri teikningar eru til af Beggubúð.

Byggðasafn Hafnarfjarðar
Brunavirðing, Brunabótafélag Íslands
Bær í byrjun aldar (1970) Magnús Jónsson
Dagbók veganeftardar í Hafnarfirði
Teikningasafn Hafnarfjarðar

BEGGUBÚÐ

VESTURGÖTU 6 - 220 - HAFNARFIRÐI
TEIKN NR: 01 - 01

ÚTLIT, GRUNNMYNDIR
SNÍÐ A, B, AFSTÖÐUMYND OG
SKRÁNINGARTAFLA


MKV: 1:100, 1:500
BLÁÐ A2

DAGS. 5. ÁGÚST 2020


TEIKNAD: RAKEL HERMANNS

FYRIR: BYGGÐASAFN HAFNARFJARÐAR


Sigurður Þorvarðarson byggingafræðingur bíf. kt. 141250-4189. teiknistofan@simnet.is.

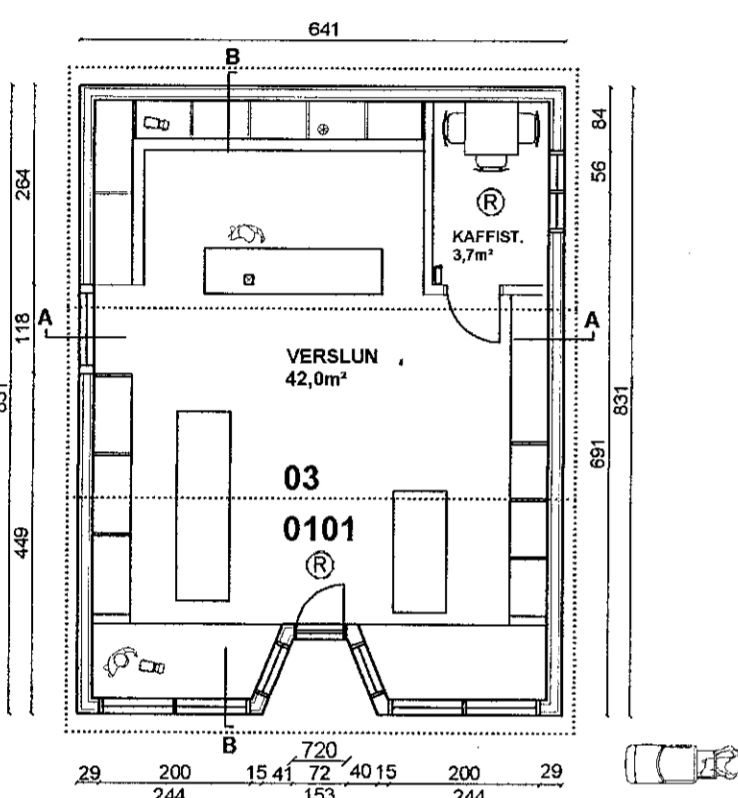

GRUNNMYND MKV 1:100

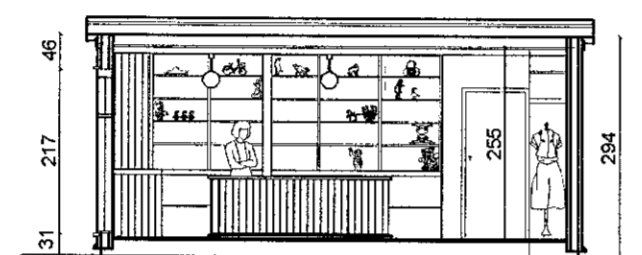

SNÍÐ A - A MKV 1:100

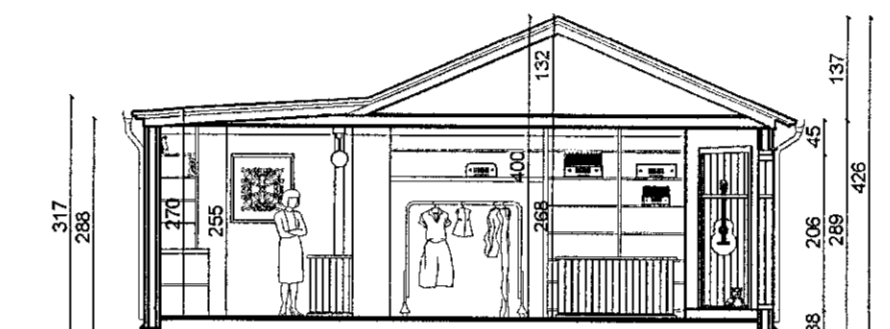

SNÍÐ B - B MKV 1:100

STÆRÐIR, BRÚTTÓ


Safnhús: F= 52,1m² R= 203,1³

REYKSKYNIARI

SLOKKVITÆKI

Skráningartafli: Vesturgata 6 - Beggubúð		Skrásetjari: Rakel Hermanns															
Landnúmer: L194285		Kennitala: 2709705329															
Matshlutanúmer: 03		Dags.: 5.10.2020															
Útgáa: 4.01b																	
Uppskipting og lýsing																	
D0	D1	D2	D3	D4	Stærðir												
Lokun	Rými	Netkun	Höfuð- tölkun	Eignar- hald	D5	D6M	D6	D7	D8	D9	D10a	D10b	D11	D12	D16	D17	
	hæð-röð	texti			Bæturfl. m²	Málfl. m²	Stig. m²	Op. m²	Brúttófl. m²	Brúttófl. sh < 1,8	Salarhæð min	Salarhæð max	Brúttó rúmmál m³	Nettófl. m²	Birt flatarmál m²	Rekental skiptarúmmál	Skiptarúmmál m³
		Matshluti			52,1	0,0	0,0	0,0	52,1	0,0			203,1	46,1	52,1		170,570
		Botn											10,4				
A	01	1. hæð			52,1	0,0	0,0	0,0	52,1	0,0	2,70	4,00	192,7	46,1	52,1	3,70	170,570
	0101	Safnhús	N	0101	52,1				52,1				192,7	46,1	52,1		170,570
Athugasemdir																	
Sameignir summa																	
Eignarhald																	
	Eignar- hald	Netkun texti	Birt flatarmál m²	Skiptarúmmál Sérágn og sameign m³													
	0101	Safnhús	52,1	170,570													
		Alls	52,1	170,570													

SKRÁNINGARTAFLA

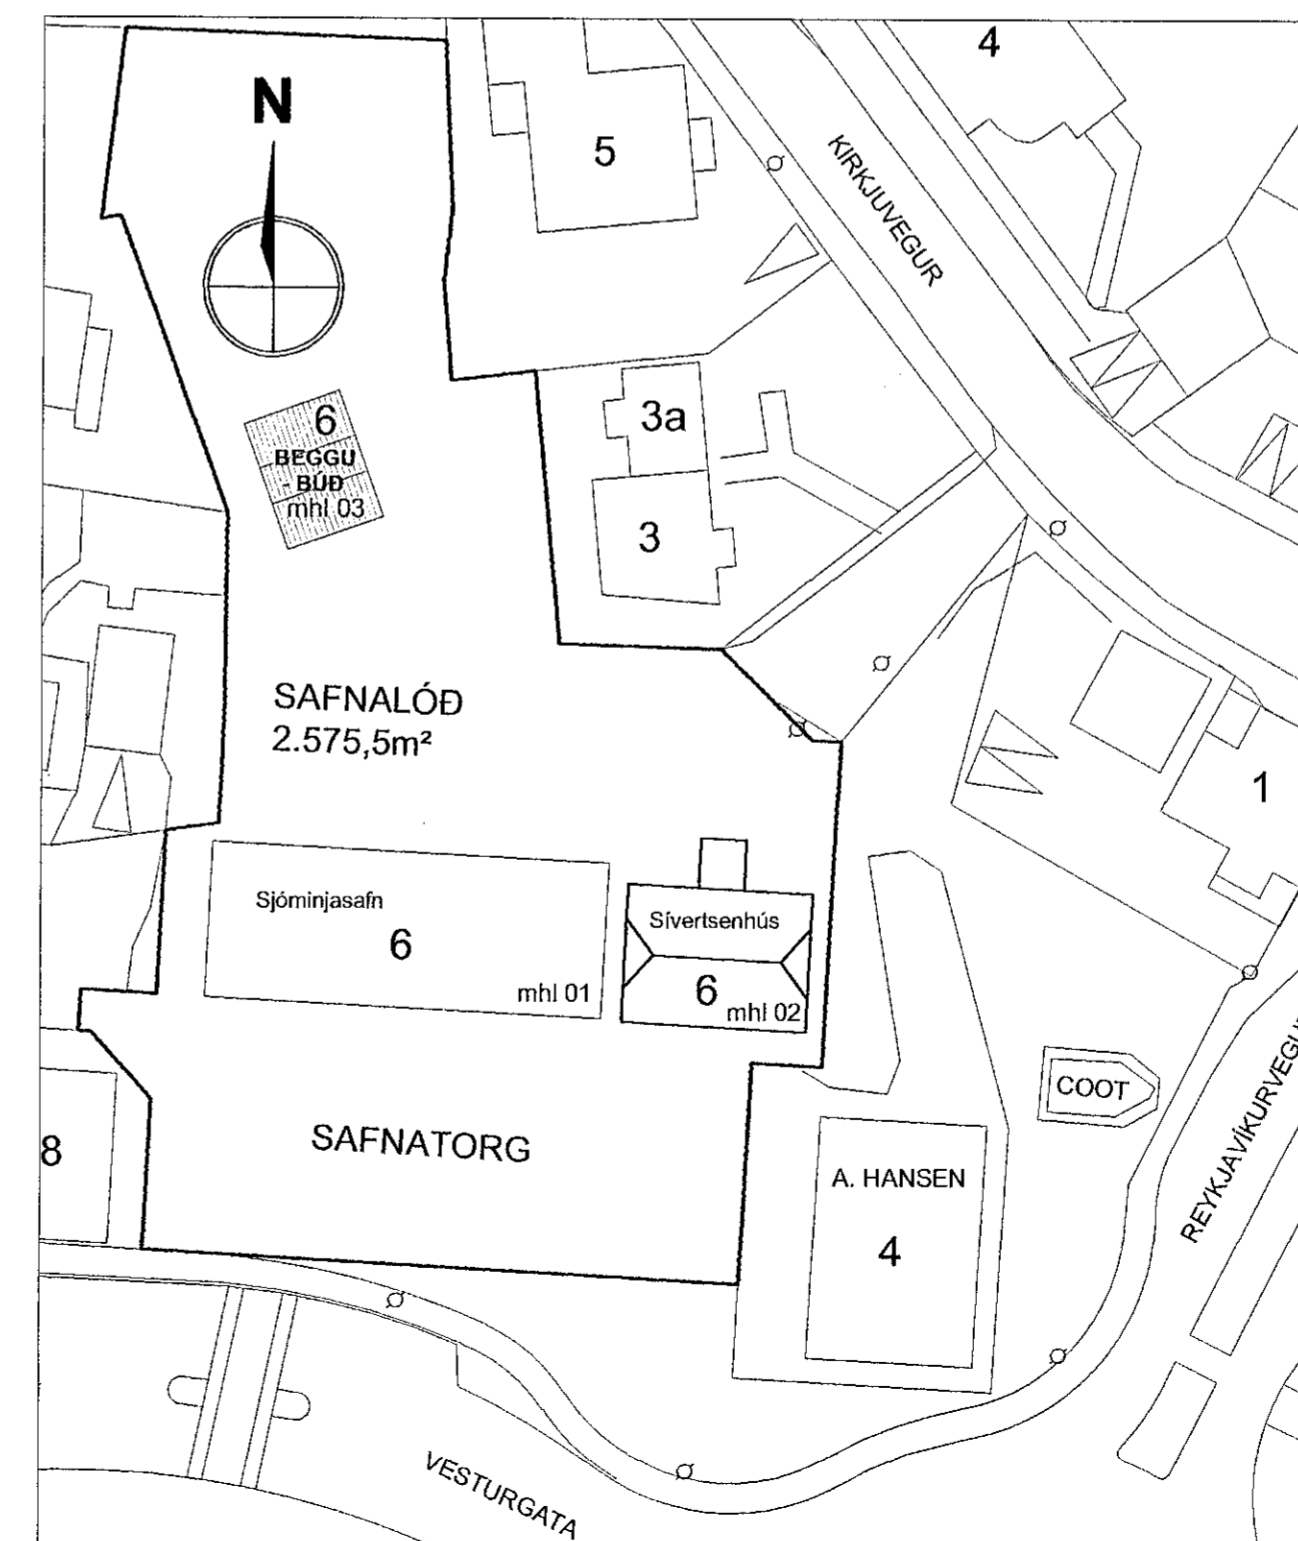

AFSTADA 1:500