

Afstöðumynd - 1:500

**Einhella 3**

Landnúmer - 203419  
Staðgreinir - 1400-1-19550030  
Hönnunarstjóri: Orrí Arnason

„Húsnæðið er skilgreint sem alvinnuhúsnæði. Verði starfsleyfisskyld starfsemi samkvæmt lögum um heiluhættu og mengunarmátt nr. 7/1998 m.s.b. í húsnæðinu ber rekstraraðila að afa starfsleyfa Heilbrigðisnefndar Hafnarfjarðar og Kópavogssvæðis. Neðrið getur óskað eftir sérstökum af viðkomandi rými. Mengunarmáttinn á tæru og útláttur verður komið fyrir í samræmi við ákvarðan heilbrigðisnefndar.“

**Byggingarlýsing:**  
Um er að ræða einnar hæðar íbúnaðarbyggingu, sem skipt er upp 17 misstærri einingum, með milliflosum. Hver eining verður búið salernissvæði og eining 0101, 0106 og 0107 verða búnar steyrnandi aðstöðu starfsmanna. Rými 0102-0105 verða lagar, eða geymslurými og því án aðstöðu fyrir starfsmann, en þó er gert ráð fyrir að slíki aðstöðu megi koma upp með tilli fyrrihóla. Í húsinu verður aðaldráttur fyrir majan stórvirkra vinnuvéla, langferða- og þúningavéla og einnig lagastæði. Húsið er byggt upp með líntréslu og bitum og klætt yfirningum.

**Grundun:**  
Gröf skal fyrir undirstöðum, niður á heilagan burðarhæfan klapparbotnhraun. Fylla skal inn í og að grunni með frostríu burðarhælu eini.

**Sökklar:**  
Sökklar eru úr járnberni steinsteypu. Allir einangrar að ulan með 50mm harðpressaðri steinull, nema á suður sökkli þar sem mikvæstarhurðir eru og þar skal einangra að innverðu með sömu einangrun. Sökklar skulu einangrar a.m.k. einn meter niður fyrir yfirborð lóðar.

**Botnplata:**  
Botnplata er úr járnberni steinsteypu og er einangruð með 50mm plastiengrunn, á svæðinu undir milligöli. Annars staðar er hún einangruð, til að þola þunga stóra véla.

**Burðarvirki:**  
Er er líntré, jafnt súlar og bitar.

**Útveggir:**  
Útveggir eru úr 105mm sléttum yfirningum og eru festar utan á limburgirni, sem er fest innan á burðarvirki húsnæðis. Yfirningarnar eru með þöppressaða steinullarinnangrun sem kjarna, en 0.6 mm valsað stál á báðum hliðum. Könnunartæki eininganna er 0.30W/m² °C og miðast val á einingabyggingum við að hlatast innanhúss sé <18°C.

**Þak:**  
Burðarvirki þaks er úr líntréslu sem liggja þvert á húsið. Þvert á áður nefnda bita liggja aðrir milti, en á þá eru lagðar yfirningar. Þakhalli er 15 gráður. Kjarni yfirninganna (ST-173) er þöppressuð steinull, lokaður af með 0.6 mm valsað stál á báðum hliðum. Könnunartæki eininganna er 0.28W/m² °C og miðast val á einingabyggingum við að hlatast innanhúss sé <18°C.

**Gluggar og hurðir:**  
Gluggar: Áltre gluggar  
Íbúnaðarhurðir: Ráfkunur álturhurðir  
Gönguhurðir: Álturhurðir

**Milliveggir:**  
Veggir á milli eininga eru úr 105mm þykkum yfirningum. Litunúmer RAL 9002

**Aðrir innveggir:** Í hli 101-102 verða byggðir úr 45x95 trégrind og 35x70, sem klædd verður báðum megin með spónaplötu og gipsplötu utan á það (klæðning í flokki 1). Hólmir verða fyllt með þöppsteinull.  
**Aðrir innveggir:** Í bilum 0103-0104 verða byggðir úr 45x95 trégrind 35x70, sem verður með innra þryggi úr krossaðri og ytra þryggi úr spónaplötu (klæðning í flokki 2). Hólmir verða fyllt með þöppsteinull.

**Milligöli:**  
Milligöli íbúnaðarbilana eru klöppuð og er settið til geymslu. Burðarvirki er úr timbri 45x155mm. Ráfkunargrind að neðri og hokum fyllt með steinull. Klætt með gipsplötu að neðri verðu og lokað með 22mm notuðum spónaplötu að ofan.

**Skilmálar:**  
Samkvæmt skilmáðum er hverki heimilsið búsæta eða lanbúnaðar af reiru tagi innan lóðarinnar, þar sem hún er innan byrningarsvæðis alversins í Straumsvík.

**Litir:**  
Gluggar: Áltre gluggar: RAL9005  
Hurðir: Áltre hurðir: RAL9005, Hurðarflékar RAL 3009  
Áttelur: Gluggar, hurðir og hom: RAL7038  
Útveggir: Yfirningar SF-105: RAL7038, Litadr flékar á milli glugga RAL 3009  
Þak: Yfirningar ST-173: RAL9002

**Lagnir:**  
**Neyðvætnelagnir:**  
Lagnir verða utafloppandi, þar sem því verður við komið. Vatnsinntak er staðsett í suðurenda húsnæðis.  
**Frárennislagnir:**  
Frárennislagnir í jöru eru úr verða CE vottðar plastlagnir, lagðar í grunn og upp í gölfplötu, frárennislagnir í veggjum verða einnig plastlagnir.  
Eftirskilin skali búið niðurflosum  
**Öluskilja:**  
Niðurflopi verða tengd við ölu skilju í samræmi við reglugerð 884/2017.

**Upphlutun:** Húsið er hitað upp með hefðbundnu ölsakeri og gölfhlita í sal.  
**Loftræsing:**  
Rými verða loftræst með opranlegum fögum, en lokað rými verða loftræst með vélrænum hætti.

**Tæknilegar kröfur:**  
U-Gildi einstakra byggingarhluta tekur mið að því að hli innan húsnæðis verður innan við 18 gráður meðan en 10 gráður og verður í samræmi við gr. 13.3.2 í byggingareglugerð (Tafli 13.01). U-gildi skulu ekká yfirflega eftirfarandi hámarks gildi:  
**Þak:** 0.30 w/(m²K)  
**Útveggur:** 0.40 w/(m²K)  
**Göli:** 0.40 w/(m²K)  
**Gluggar:** 3.0 w/(m²K)  
**Hurðir:** engin kröfa

Útveggir, veggi meðaltal (veggjefli, gluggar og hurðir). Ekki er gerð kröfa um U gildi.  
**Lóð & frágangur:**  
Þar verða 34 bílastæði, 28 stæði norðan við hús, þar af eru 2 stæði fyrir lóðarinnar. Austan megin við húsið eru 6 stæði og austast á Athafnasvæði A04 eru 2 stæði. Gert er ráð fyrir að mögulegt sé að setja hliðustæði fyrir ríðibíla við fyrstu 11 bílastæðin frá aðkomu lóðar. Fré verða gróðursett umhverfis athafnasvæði og einnig meðfram göllu, á svæði þar sem er kvöð um gróður.

**Sopp:**  
Á lóð er gert ráð fyrir sameiginlegum soppplötum við vestríði húsnæðis og verða þeir skermaðir af með forsteyptum einingum.

Einhella 3	Fyrir		Eftir	
	Brúttó (m²)	Brúttó (m²)	Brúttó (m²)	Brúttó (m²)
Borgplata		288.2		206.2
Jafnvæði	1,330.9	8,982.96	1,330.9	8,983.0
Málsgöli	123.5	192.5		
<b>Samtals</b>	<b>1,454.4</b>	<b>9,249.2</b>	<b>1,523.4</b>	<b>9,249.2</b>

Hélu stærðir:  
Nybygging: 1,523.4 m²  
Lóð: 5,108.9 m²  
Nytingarhlutfall: 0.30

**BRUNAVARNIR**  
Eftirfarandi brunahönnun og brunavarnarlýsing er upplýtt af Brunahönnun síf í mars 2020 fyrir Einhella 3, Hafnarfirði, verk nr. 18-180. Lásnir eru skv. forskrifrákvæðum byggingareglugerðar nr. 112/2012 og 350/2013, gr. 9.2.2. lóðar a. Ekki er um að ræða frekari brunahönnunarskráru.

**Flokkun og notkun byggingar**  
Byggingin verður í notkunarflokki 1 skv. byggingareglugerð. Um er að ræða íbúnaðarhúsnæði og geymslu.

**Notkunarskilmálar**  
Um verður að ræða almennan lónað, t.d. smíðaverkstæði eða sambærilegt. Gert er ráð fyrir geymslu í bilum 102-105 með vörum í flokkum H-V skv. IST EN 12845. Gert er ráð fyrir að hármarkubrunalag sé 1600 MJ/m² í hverri bíl. Gert er ráð fyrir með 5 manna á geymsluhlutum. Ef breyting verður á notkun umfram skilmála þarf að brunahættu þjóðstaklega.

**Brunahöfufun**  
Byggingunni er skipt í fjögur meginbrunahöf:  
Vinnusalur í austurhluta (101) eitt meginbrunahöf og eitt brunahöf, um 595 m².  
Tvö geymsluhluti (102 og 103) myndu eitt meginbrunahöf, um 230 m² en tvö brunahöf.  
Tvö geymsluhluti (104 og 105) myndu eitt meginbrunahöf, um 230 m² en tvö brunahöf.  
Hvert geymsluhluti er sér brunahöf, um 115 m².  
Tvö vinnusvæði í vesturhluta (106 og 107) eru eitt meginbrunahöf, um 420 m² en tvö brunahöf.  
Hvert vinnusvæði er sér brunahöf, um 210 m².  
Inntaksrými er sér brunahöf.

**Burðarvirki**  
Burðarvirki húsnæðis er líntré.  
Brunahöfandi veggur milli meginbrunahöfna er a.m.k. RE90.  
Brunamástæða aðalburðarvirka er a.m.k. RE0 en R90 í meginhúfnarskilmálinum.  
Hæðskrá er a.m.k. RE160.  
Þak er a.m.k. RE160.

**Klæðningar**  
Útveggir og þakklæðingar eru Yfirningar úr steinull.  
Innanhúsnæðis klæðingar verða í flokki 1 (K10 B 31-40) og gölfefni í flokki D1-SI-8.  
Frávík: Innveggjklæðingar í þjónusturýmum í bilum 106 og 107 eru að hluta til með klæðningu í flokki 2 (K10 D 32-40) sem er talið áætlanlegt þar sem þessi bíl eru um 200 m² stær. gr. 9.6.B.1 byggingareglugerð.  
Útanhúsnæðis klæðingar eru í flokki 1.  
Þakklæðingar eru í flokki B (roft) (2).

**Floftaleiðir**  
Hvergi er lengra en 30 m í næsta útgang.  
Frá hvergi bíli eru a.m.k. tveir óháðir floftaleiðir beint út en þrjár úr stærsta rýminu.  
Frá geymsluhlutum eru tveir floftaleiðir, önnur floftaleiðin er um stiga en hin er um björgunarpop og þaðan niður fellingsta.

**Öryggiskerfi**  
Öryggiskerfi verður í hverju bíli með reykskyrjum. Reikna skal með með a.m.k. einum reykskyrjara fyrir hvern 80 m². Öryggiskerfi tengist viðurkenndri öryggisvakt.


**Reyklosun**  
Reyklosun frá vinnusvæðum erum stórar vinnuhurðir, gluggar og hurðir.

**Brunastöngur og slökkvitæki**  
Brunastöngur eru hvergi bíli skv. IST EN 671 sbr. tækingarnar. Slökkvitæki skv. IST EN 3 skulu m.a. staðsett við brunastöngur, t.d. 9 L létvatn og 5 kg kolsýra við rafmagnsflökur og í inntaksrými.  
Slökkvitæki skulu sett upp í viðkomandi aðla. Staðsetning brunastöngna og slökkvitækja skal merkt með til þess gerðum skiltum.

**Úl- og neyðarlýsing**  
Úl- og neyðarlýsing verður sett upp í öllu húsinu skv. byggingareglugerð, IST EN 1838, IST EN 50172 og öðrum tengdum stöðlum.  
Reikna skal með a.m.k. 5 lux í elgum, 1 lux á floftaleiðum og göngum og 0.5 lux á vinnusvæðum, geymslum, geymsluhlutum og inntaksrými.  
Útljós verða sett upp við útganga húsnæðis og sjálfvirkni merkingar við BO.

**Aðkoma slökkviliðs og slökkvitækis**  
Aðkoma er góð að byggingunni frá Einhelli. Reiknað slökkvitækisþjóf skv. leiðbeiningum Mannvirkiástoðunar nr. 2900 tímín.

SHS  
24.03.2021

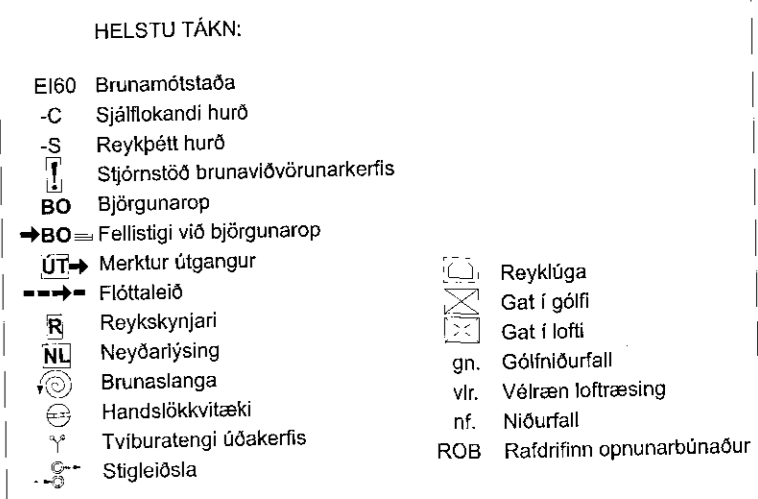

Breyting C 08.03.2021: Rými 0115, undir eignarhaldi 0107, skipt upp í þrjú rými Breyting felur ekki í sér stærðarbreytingu.  
Breyting B 27.03.2020: Stærð og fjöldi úr fjórum í sjö. (Bíll 02 er skipt upp í fjögur mæra bíl 02.03.04.05). Sem verða notuð sem geymsluhúsnæði. Bætt er við lóðar- og gönguhurðum. Skráningartafli og brunahönnun upplýtt er í samræmi.  
Breyting A 04.01.2019: Breytingar í byggingarlýsingu, brunalýsingu og á helstu stærðum. Sorp er fært og staðsett við vestríðni húsnæðis.

**Einhella 3**  
Teikning: Afstöðumynd, byggingarlýsing og brunahönnun  
Verkkaup: Björg Real Estate ehf.  
Auktekst: Orrí Arnason  
Hönnunarstjóri: Orrí Arnason  
Töluhátt: gA, gB  
Yfirfarið af: PH  
Dags: 16.08.2018  
Kvarði: 1:500  
Stærð: 1000 X 594mm  
Fjöldi teikna: 5  
**1.1 IC**  
ZEPPELIN  
ARKITEKTAR  
Orrí Arnason FAX: 00864-5749 • www.zeppelein.is • tel: 5533640 • zeppelein@zeppelein.is