



GRUNNMYND 1.HÆÐ
LÁGSPENNA

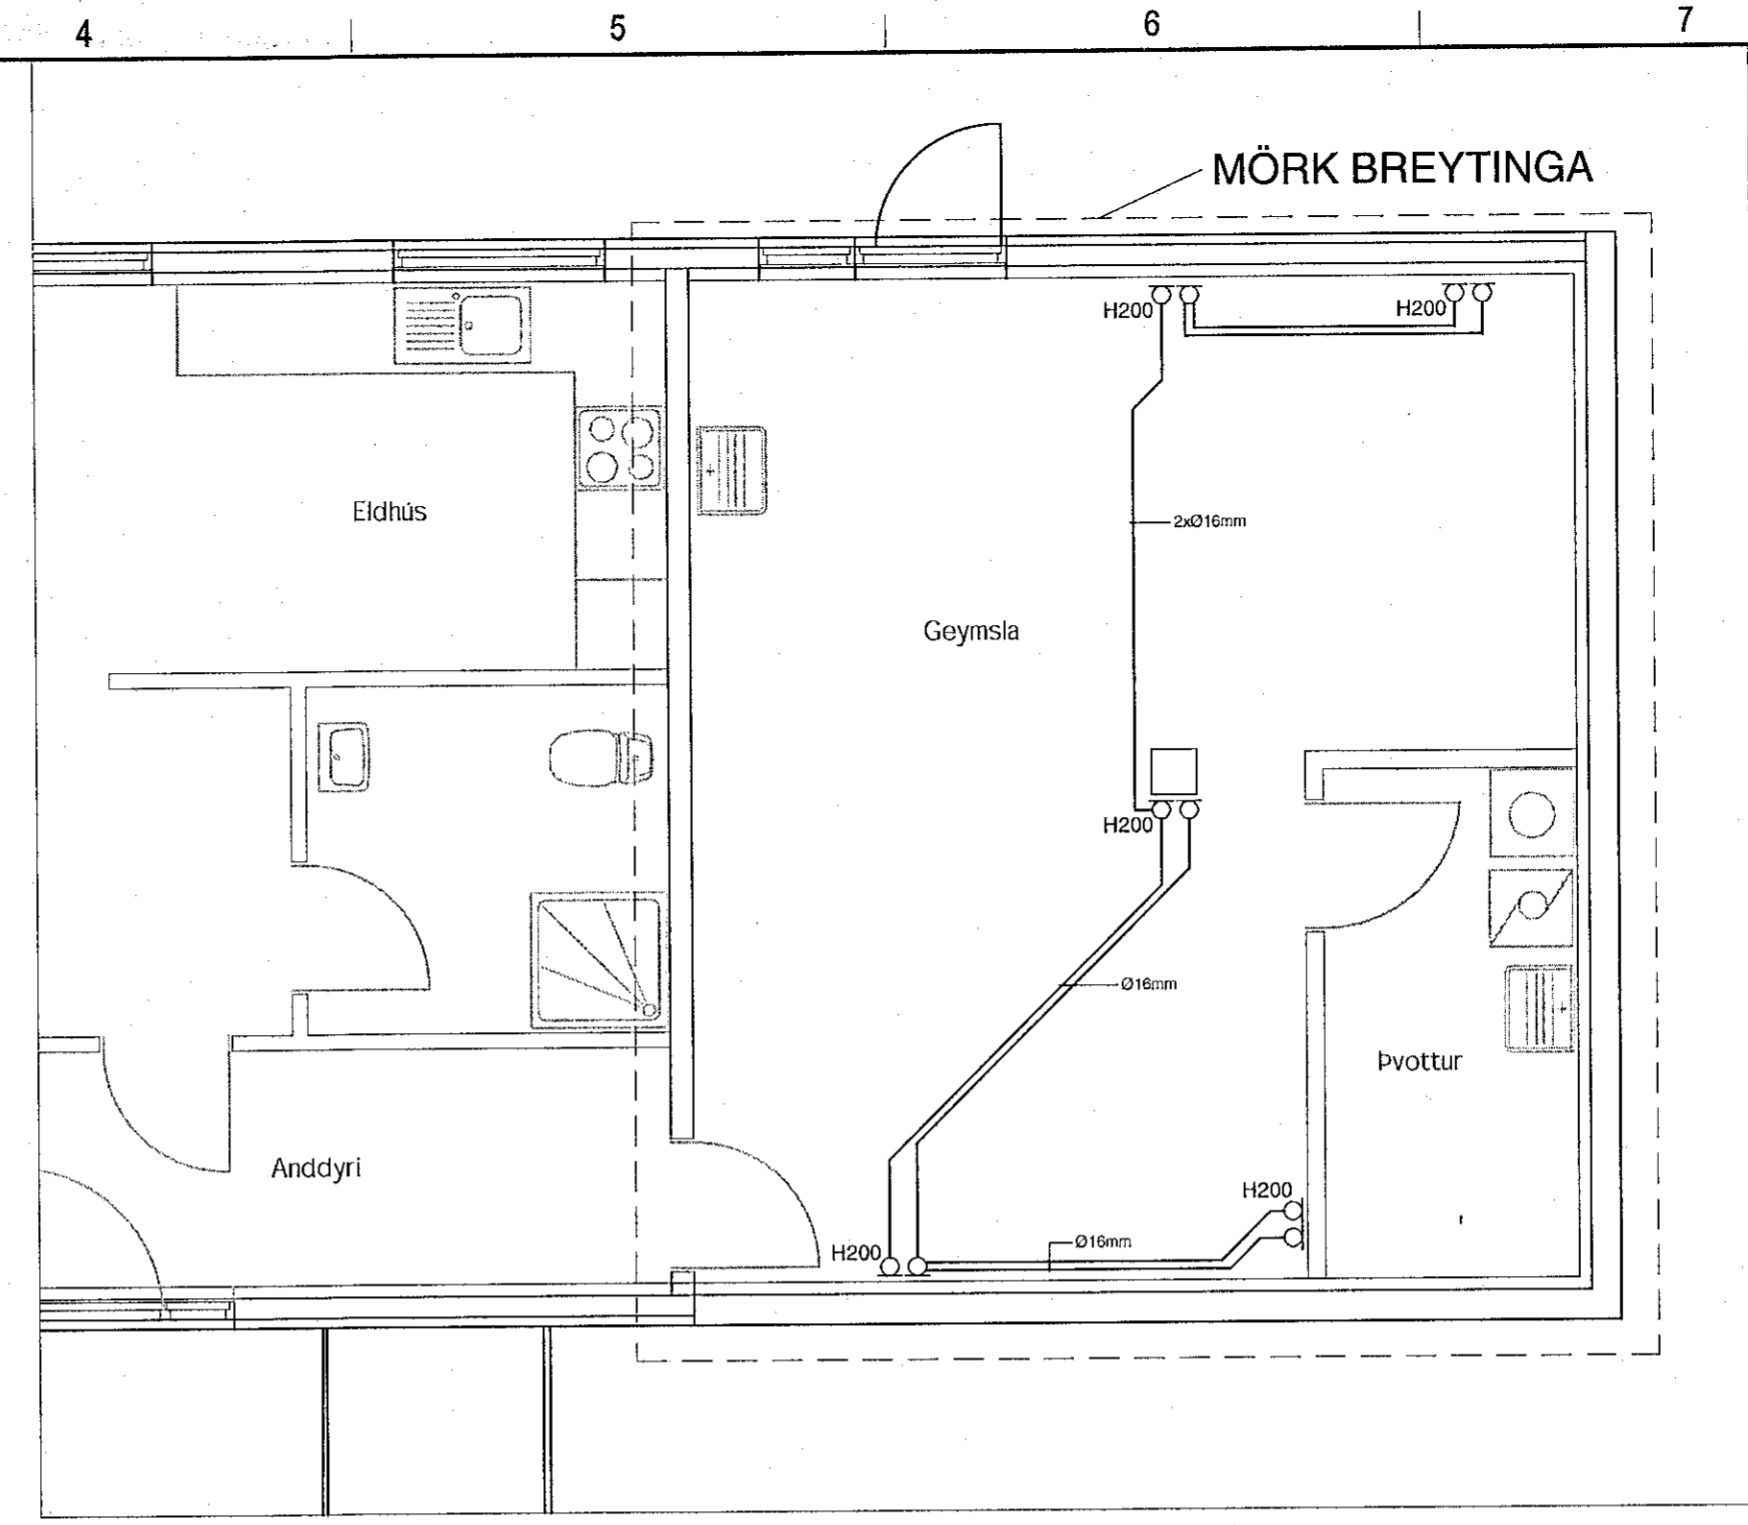

GRUNNMYND 1.HÆÐ
SMÁSPENNA

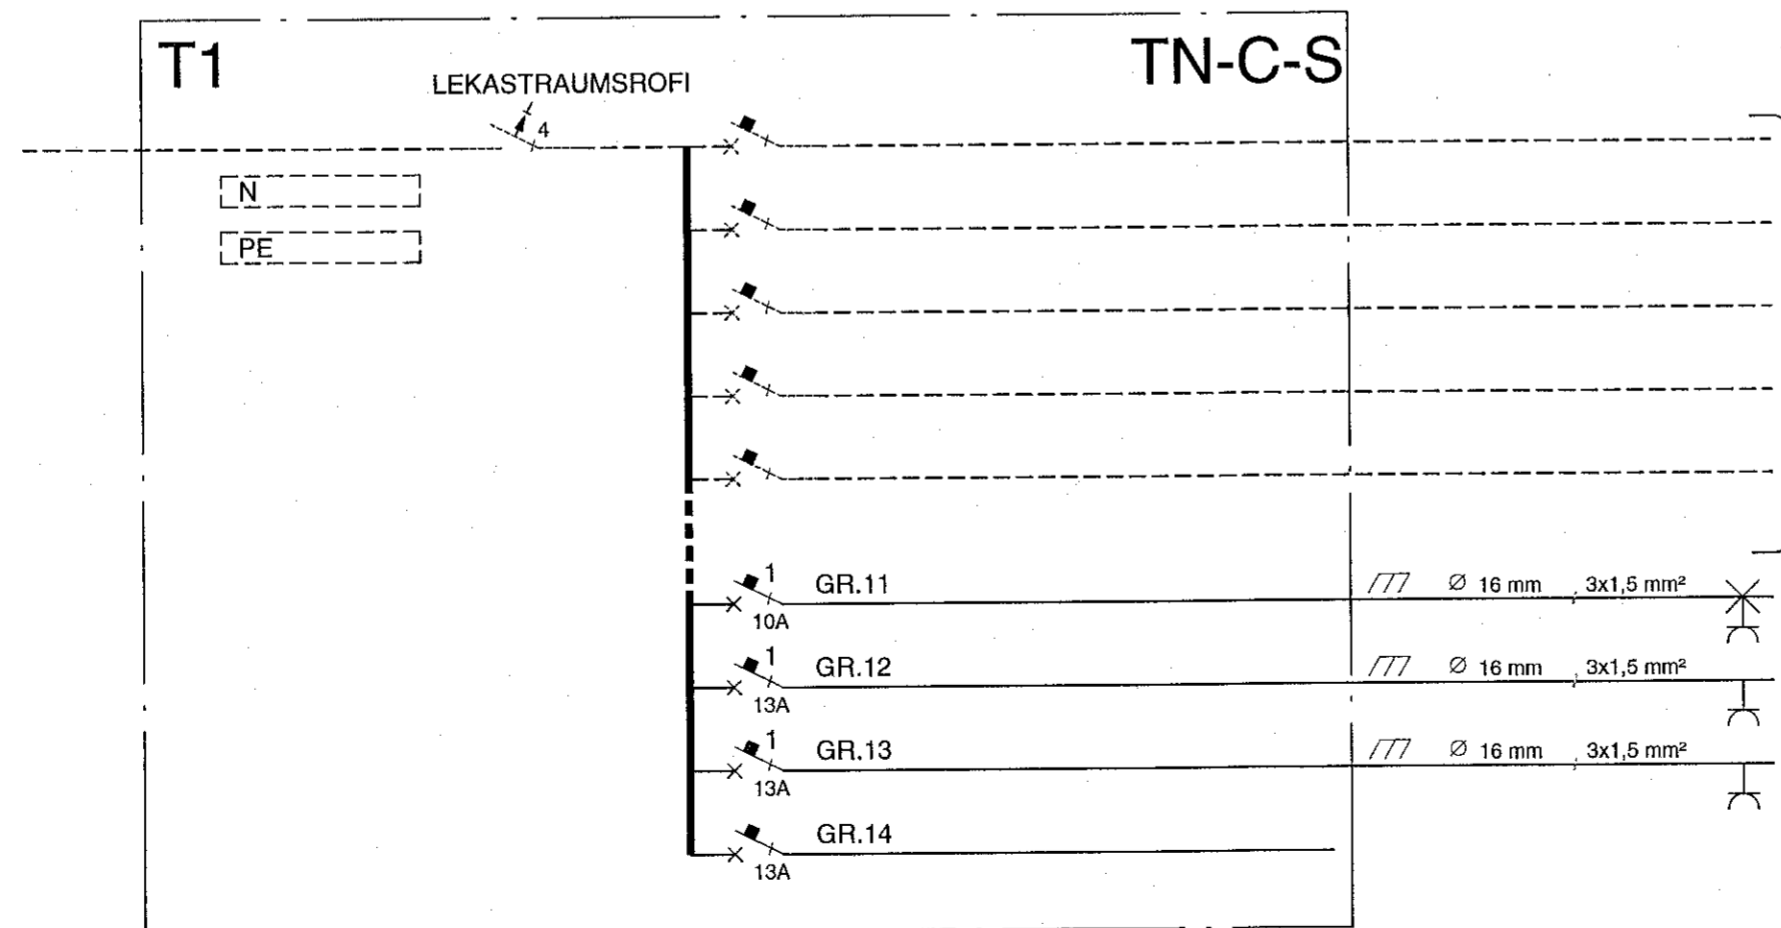

FYRRI HÖNNUN:
LJÓS, TENGLAR OG
SÉRTENGLAR Í ÍBÚÐ

GEYMSLA, PVOTTUR
LJÓS, TENGLAR

PVOTTUR,
PVOTTAVÉL

PVOTTUR
PURRKARI

TIL VARA

Sambykkt þann
07. apríl 2021
F.h. Byggingarfulltrúans í Hafnarfjarði
Sigurður Steinar Jónsson

ALMENNAR SKÝRINGAR:
UM ER AD RÆÐA HÖNNUN Á 1.HÆÐ OG GILDIR INNAN RAMMA 'MÖRK REYTINGA'
GREINAR LÁGSPENNU ENDA Í TÖFLU 'T1' Í ANDDYRI
ÖLL MÁL ERU Í MILLIMETURUM (mm).
ÖLL MÁL ERU FRÁ FULLFRÁGENGNU GÖLFÍ
OG Í MIÐJA DÓS EÐA ÚR MIÐRI DÓS.
Í MIÐJA DÓS EÐA Í FULLFRÁGENGINN VEGG.

ÖLL TÁKN ERU TÁKNRÆN OG BÉR AD SAMRÆMA LAGNIR AD TÆKJUM EFTIR
ADSTÆÐUM Á STÆNUM OG EFTIR SÉRTEIKNINGUM.

LÁGSPENNA:
ALLAR PÍPUR ERU Ø16mm OG VÍR 3x1,5mm².
HÆÐIR ROFA FRÁ FULLFRÁGENGNU GÖLFÍ 110mm.
HÆÐIR TENGLA FRÁ FULLFRÁGENGNU GÖLFÍ 200mm.
MÁLSTRALMUR ROFA SKAL VERA 10A.
MÁLSTRALMUR TENGLA SKAL VERA 16A.
4 GREINAR BÆTAST VID OG SKULU MERKTAR 'GR.11 - GR.14'
VAL Á RAFBÚNAÐI SS. LJÓSDÉYFUM SKAL UPPTYLLA KRÖFUR OG STADFLA SKV.
REGLUGERD.
TIL SNERTISPENNUVARNAR SKAL NOTA LEKASTRAUMSROFVÖRN.
MÁLMIHLUTA LAGNA, TÆKJA, LAMPA OG RAFBÚNAÐAR SKAL JARBYNDA VANDLEGA
SKV. REGLUGERD.

SMÁSPENNA:
ALLAR PÍPUR ERU Ø16mm.
GERT ER RÁÐ FYRIR TV OG TÖLVUTENGLUM SEM KOMA SEINNA

FYRRNEFND ATRÍÐI GILDA NEMA ANNARS SÉ GETIÐ.

ADALHÖNNUNAR

BREYTINGAR

ÚTG.	DAGS.	BREYTING	HAL.	YF.

VERKHLUTI

RAFLAGNIR
BREYTINGAR Á 1.HÆÐ (MHL0102)
LÁGSPENNU- OG SMÁSPENNULAGNIR

KVARÐI

HANNAÐ	TEIKNAD	YFIR	ÚTGÁFA
GPR	GPR	<i>[Signature]</i>	

VERKKAUPI

EINIHLÍÐ 15

GÖTUHEITI

EINIHLÍÐ 15

STADUR

221, HAFNARFJÖRÐUR

Gisli Þór Ragnarsson
Kennit. 040367-5789
Kambaseli 69 109, Reykjavík Sími 892-2228

TEIKNING NR.	BLAD NR.	N. BLAD NR.
H-EIN15.1	1	-

DAGS.	VERK NR.
04.03.21	H-EIN15

SAMP.	KENNIT.
<i>[Signature]</i>	0403675789