




ÚTLIT NORÐURHLIÐAR  
1:50

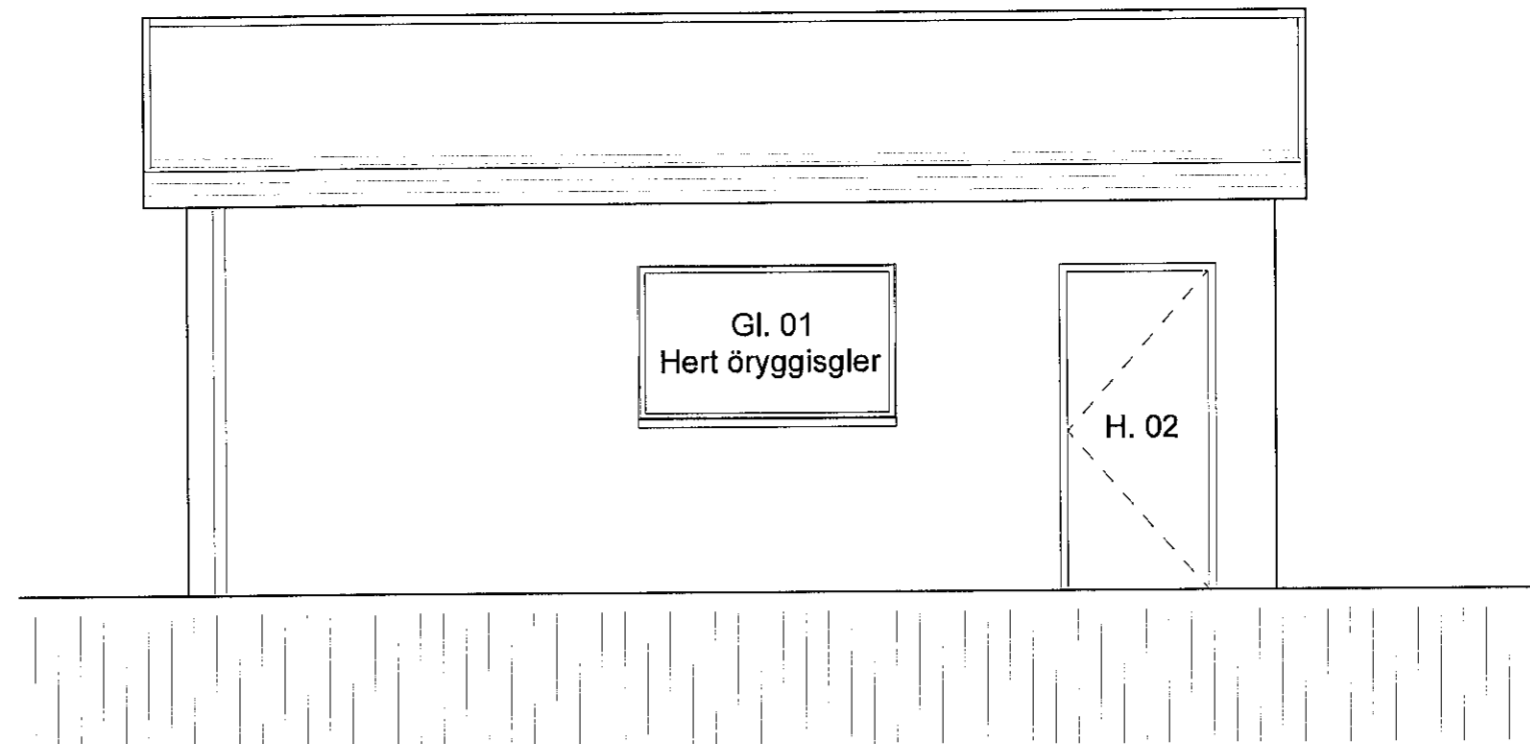


ÚTLIT AUSTURHLIÐAR  
1:50

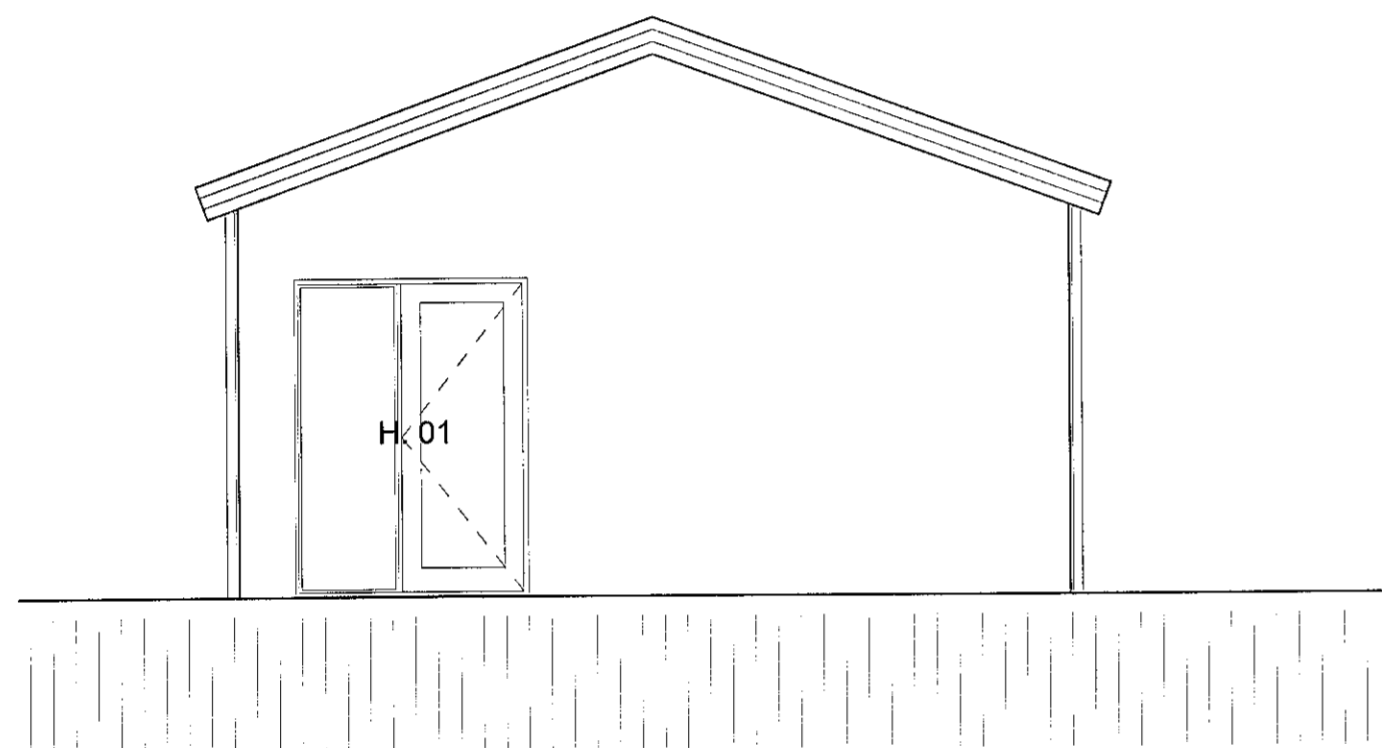


ÚTLIT SUÐURHLIÐAR  
1:50

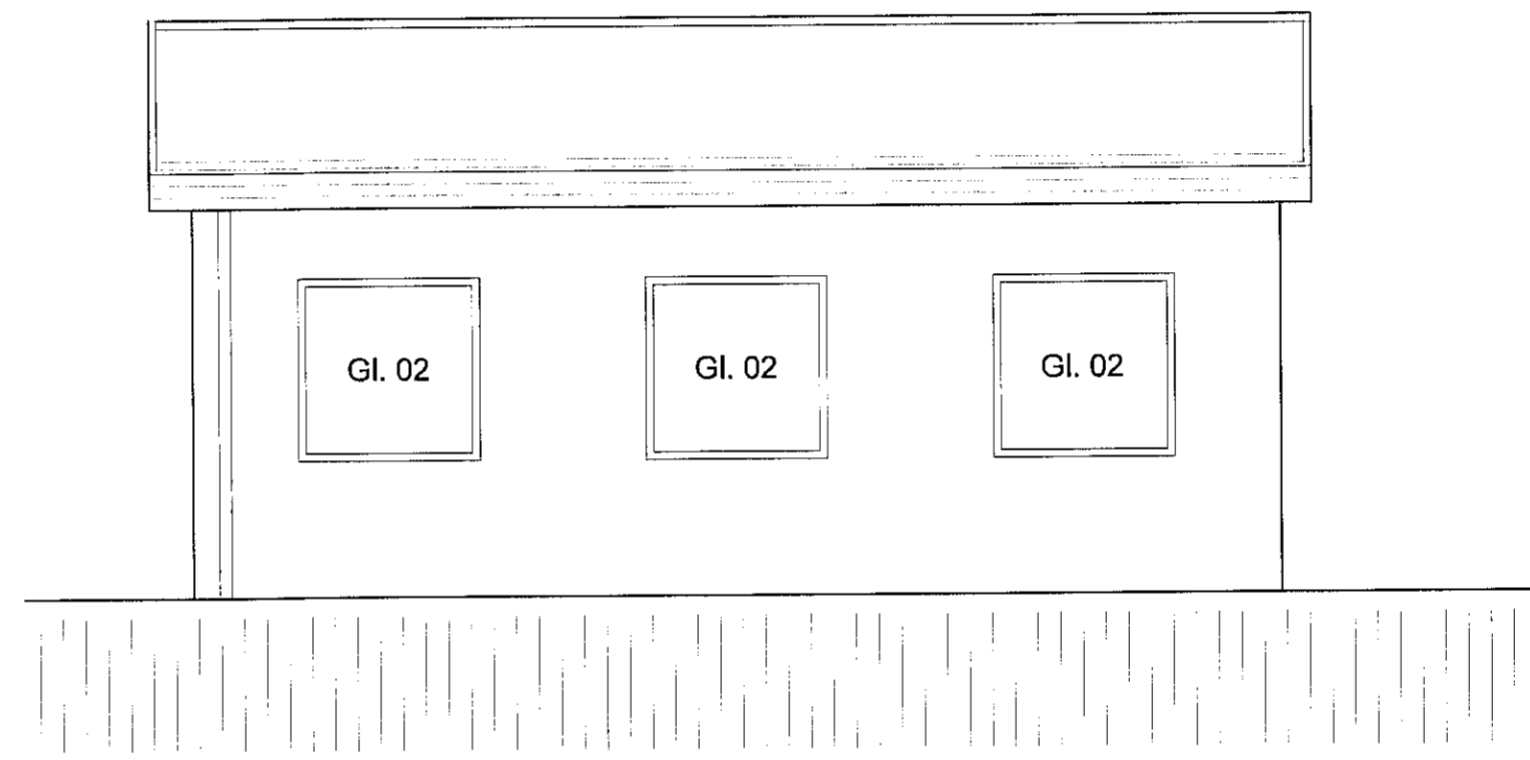

ÚTLIT VESTURHLIÐAR  
1:50

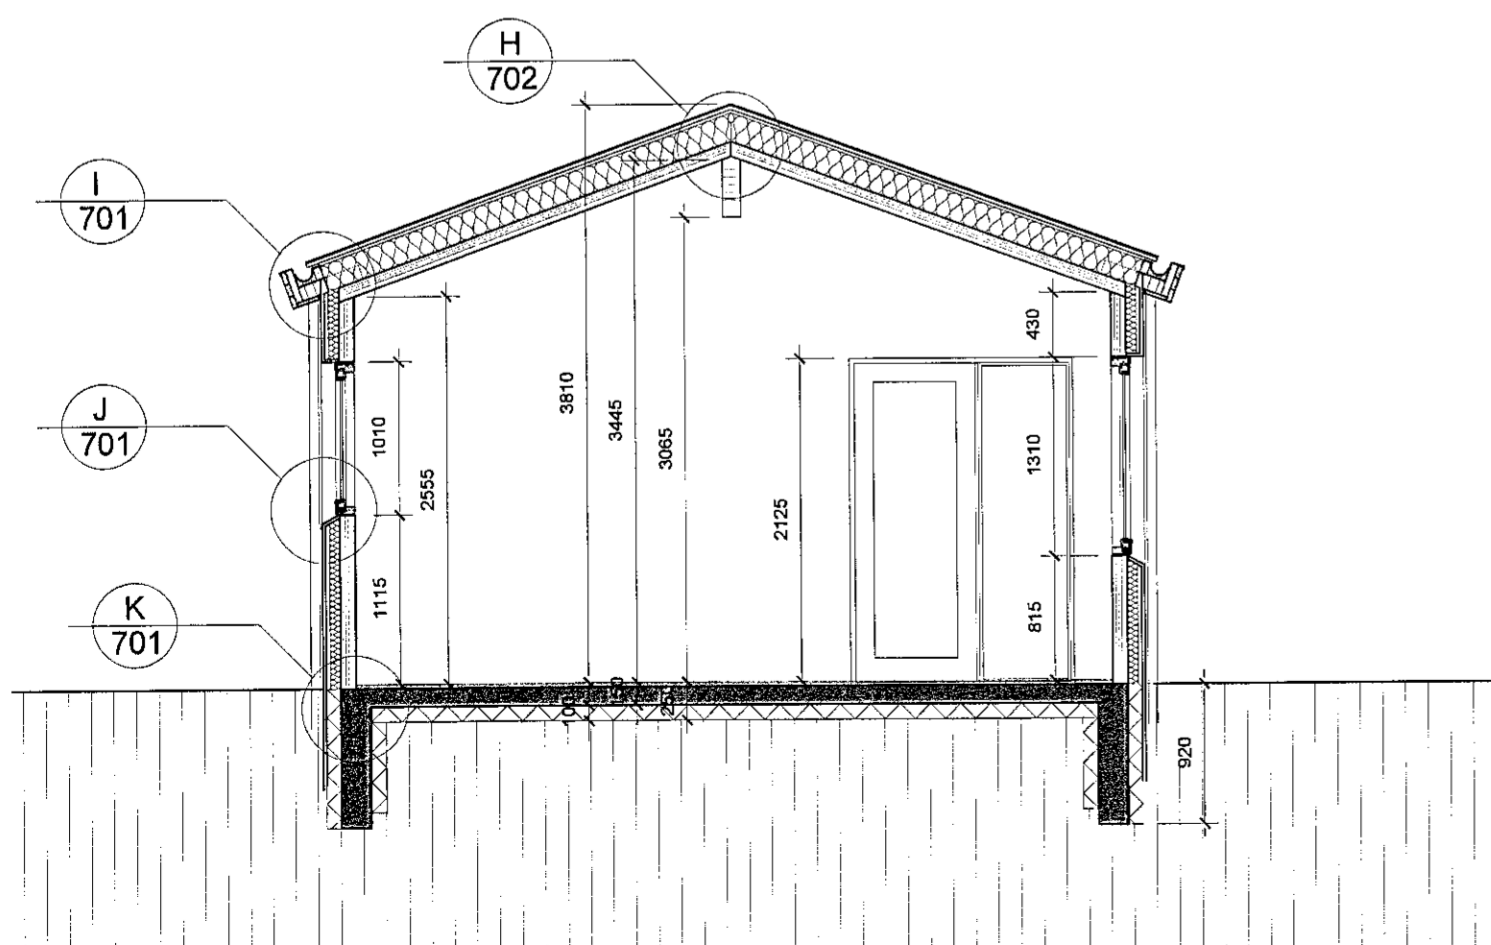

SNEIÐING A-A  
1:50

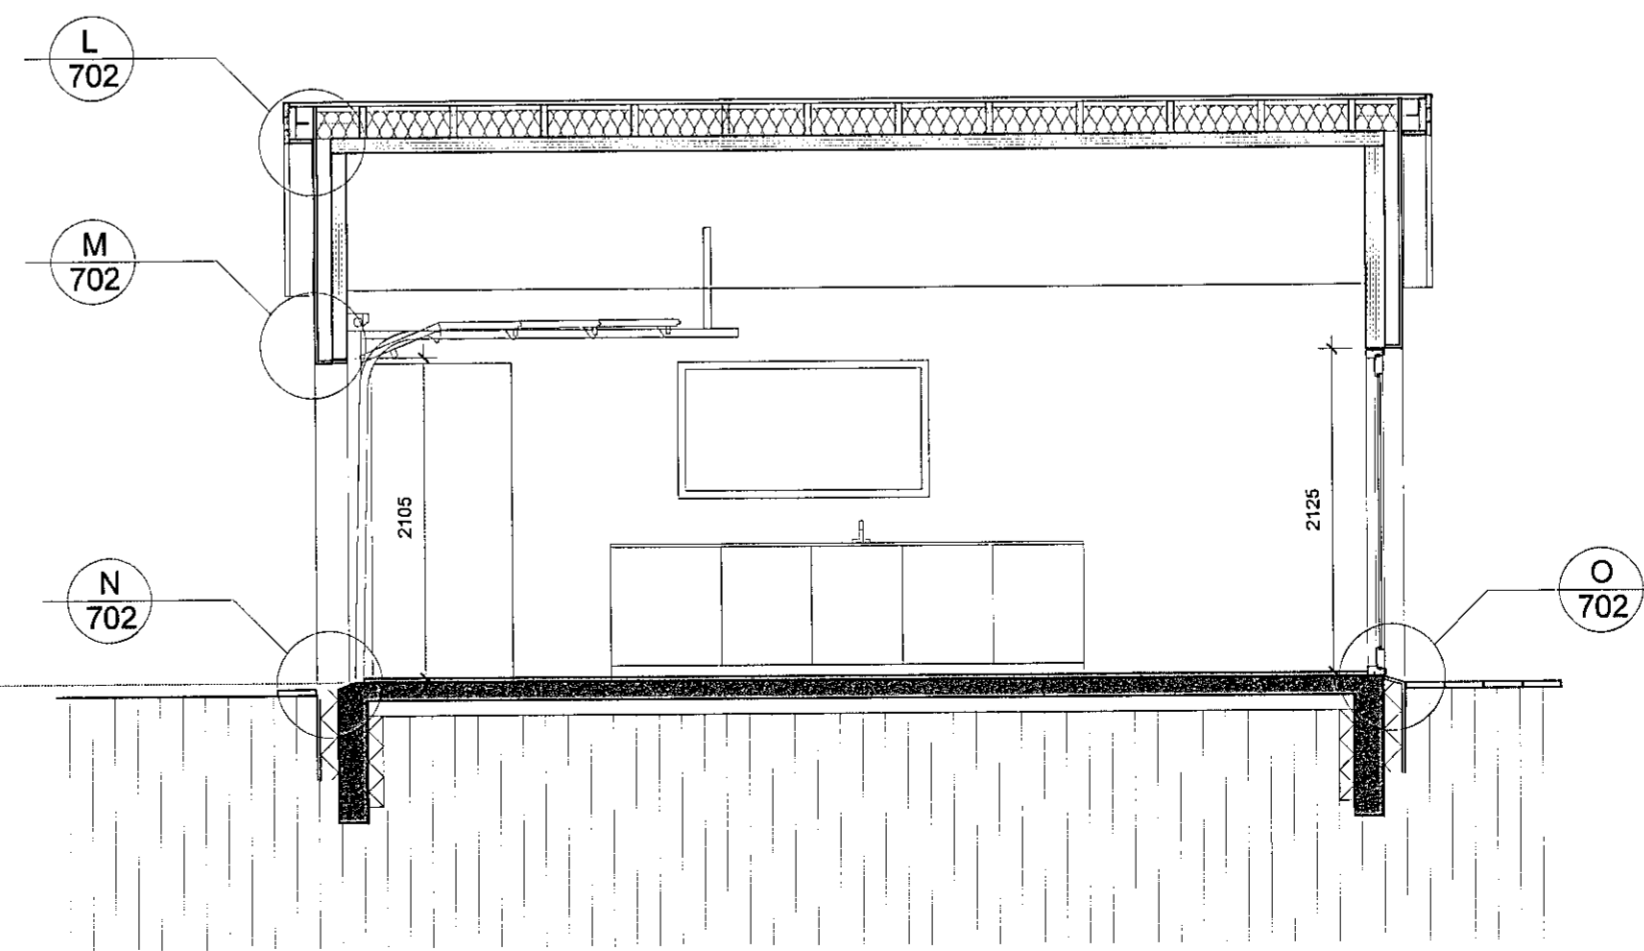

SNEIÐING B-B  
1:50

Samþykkt þann  
28. júlí 2020  
F.h. byggingarfulltrúans í Hagnáttíði  
Sigurður Steinar Jónsson

Breyting	Dags.
A Steinullareinangrun í stað harðar XPS einangrunar á þaki og veggjum. Viroc plötur undir múrkerfi.	08.07.2020

VERK  
VERKKAUPI

Hrauntunga 1  
Óskar Gunnarsson

TEIKNING  
MKV.

Útlit og snið  
1:50 (A2)

DAGS.  
TEIKNAD

18.07.2019  
SB, EHE

Shruthi Basappa, arkitekt FAI  
Kt.: 230886 3429

**sei**  
www.seistudio.is

Sei ehf., Eyjarstóð 9, 101 Reykjavík.  
s: 699-1130, kt. 710415-1120  
einar@seistudio.is, shruthi@seistudio.is

VerkNr.	TeiknNr.	BreytNr.
1718	202	A