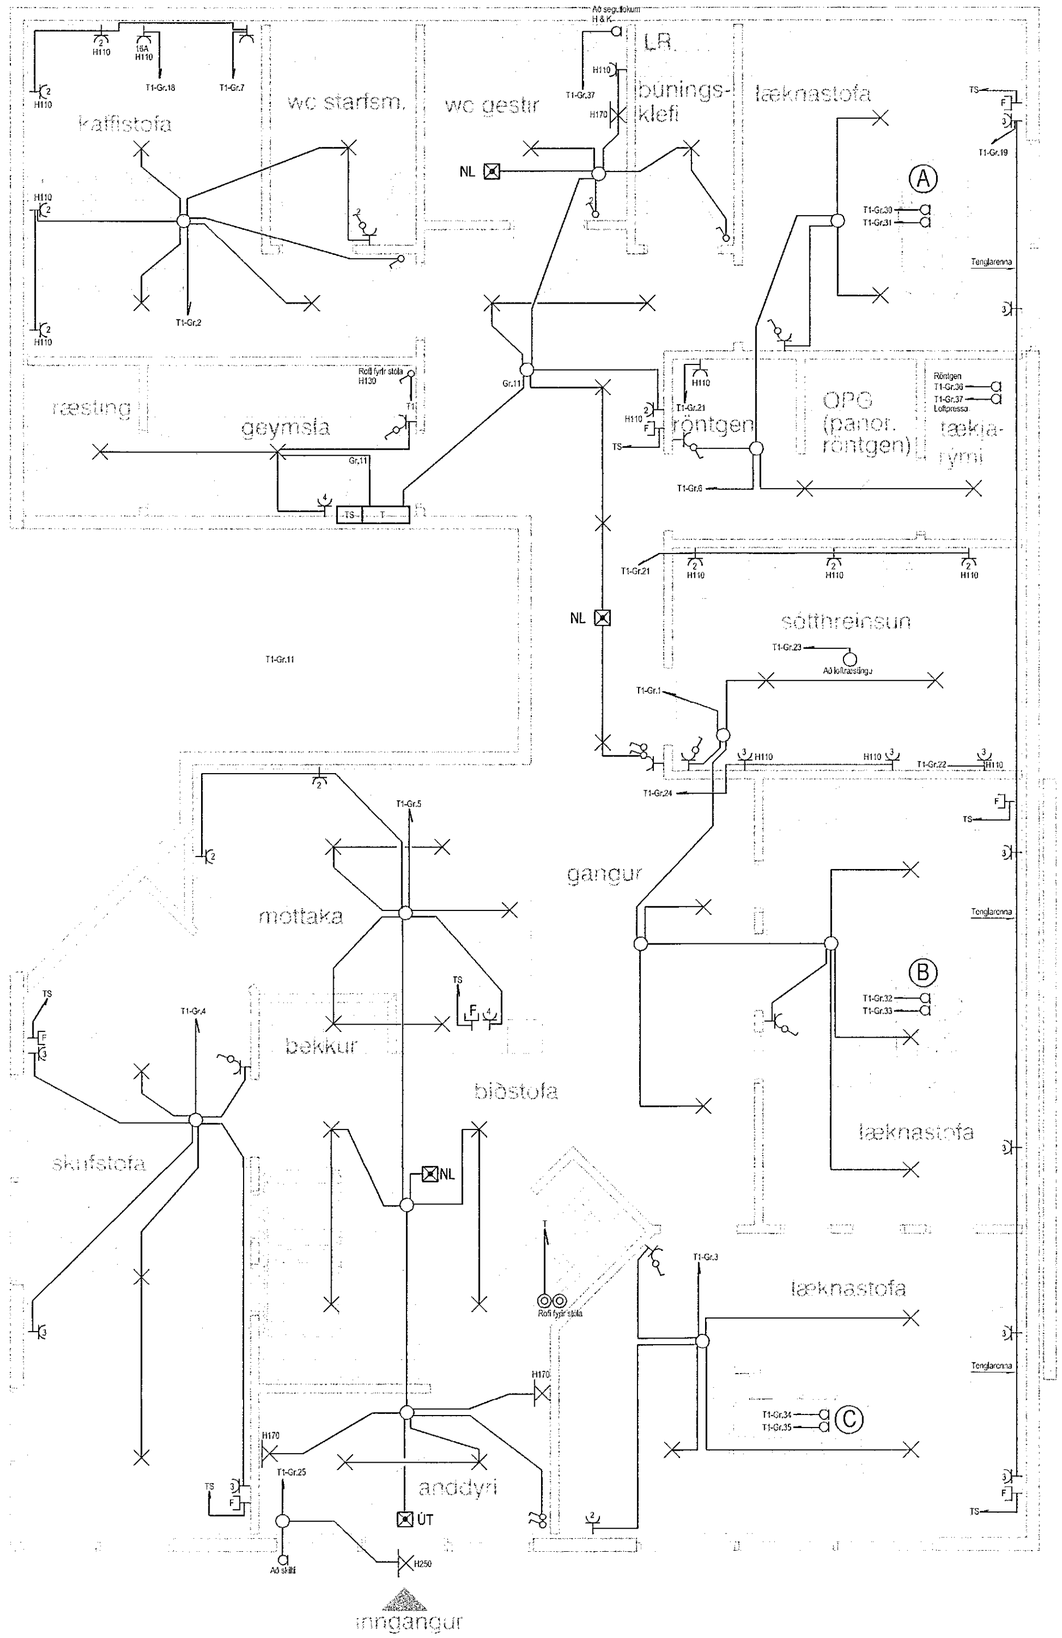

Byggingafulltrúi

Samþykkt þann

07. apríl 2021

F.h. byggingarfulltrúans í Hafnarfirði
Sigurður Steinar Jónsson

Undirskrift hönnuðar aðaluppdrátta / samræmingarhönnuðar

Skýringar:

Um er að ræða reyndarteikningu eftir breytingar á innra skipulagi.

Staðsetning á greinitöflu er sú sama en fjölgun á varrofum skv.einlínumynd.

Lagnir eru bæði huldar plastpípulagnir og strengir á netbökkum í kerfisloftí

Almennar skýringar:

Lagnir séu 3x1,5q huldar 16mm plastpípulögn.

Smáspennulagnir séu huldar 20mm plastpípulögn.

Málstraumur rofa og tengla sé 16A.

Hæð á rofum sé 110cm, tenglar og smáspenna 20cm.

Hæð á veggljósum sé 160cm..

Öll mál eru í cm og miðast við miðja dós frá fullfrágengnu gólfi.

Nema annars sé getið.

Verkheiti	
Lækjargata 34d 220 Hafnarfjörður	
Lýsing	
Grunnmynd 1.hæð Raflögn Lág- og smáspenna	
Skýringar	
Tannlæknastofa	
Dags	Kvarði
Mars 2021	1/50 A2
Hönnuður	Teiknað
GV	GV
Blað	Verknúmer
1 af 2	2103-353

Gunnar Viggósson kt: 010564-3449
Löggiltur raflagnahönnuður
Suðurási 28 110 Reykjavík
Sími : 822-2858 e-mail : gviggo@simnet.is
Undirskrift: