


Göt í sökkulveggi (300*300) skulu vera í kóta sem er 10 cm neðar en rennisliskótar.

Göt í sökkulveggi (300*300) skulu vera í kóta sem er 10 cm neðar en rennisliskótar.

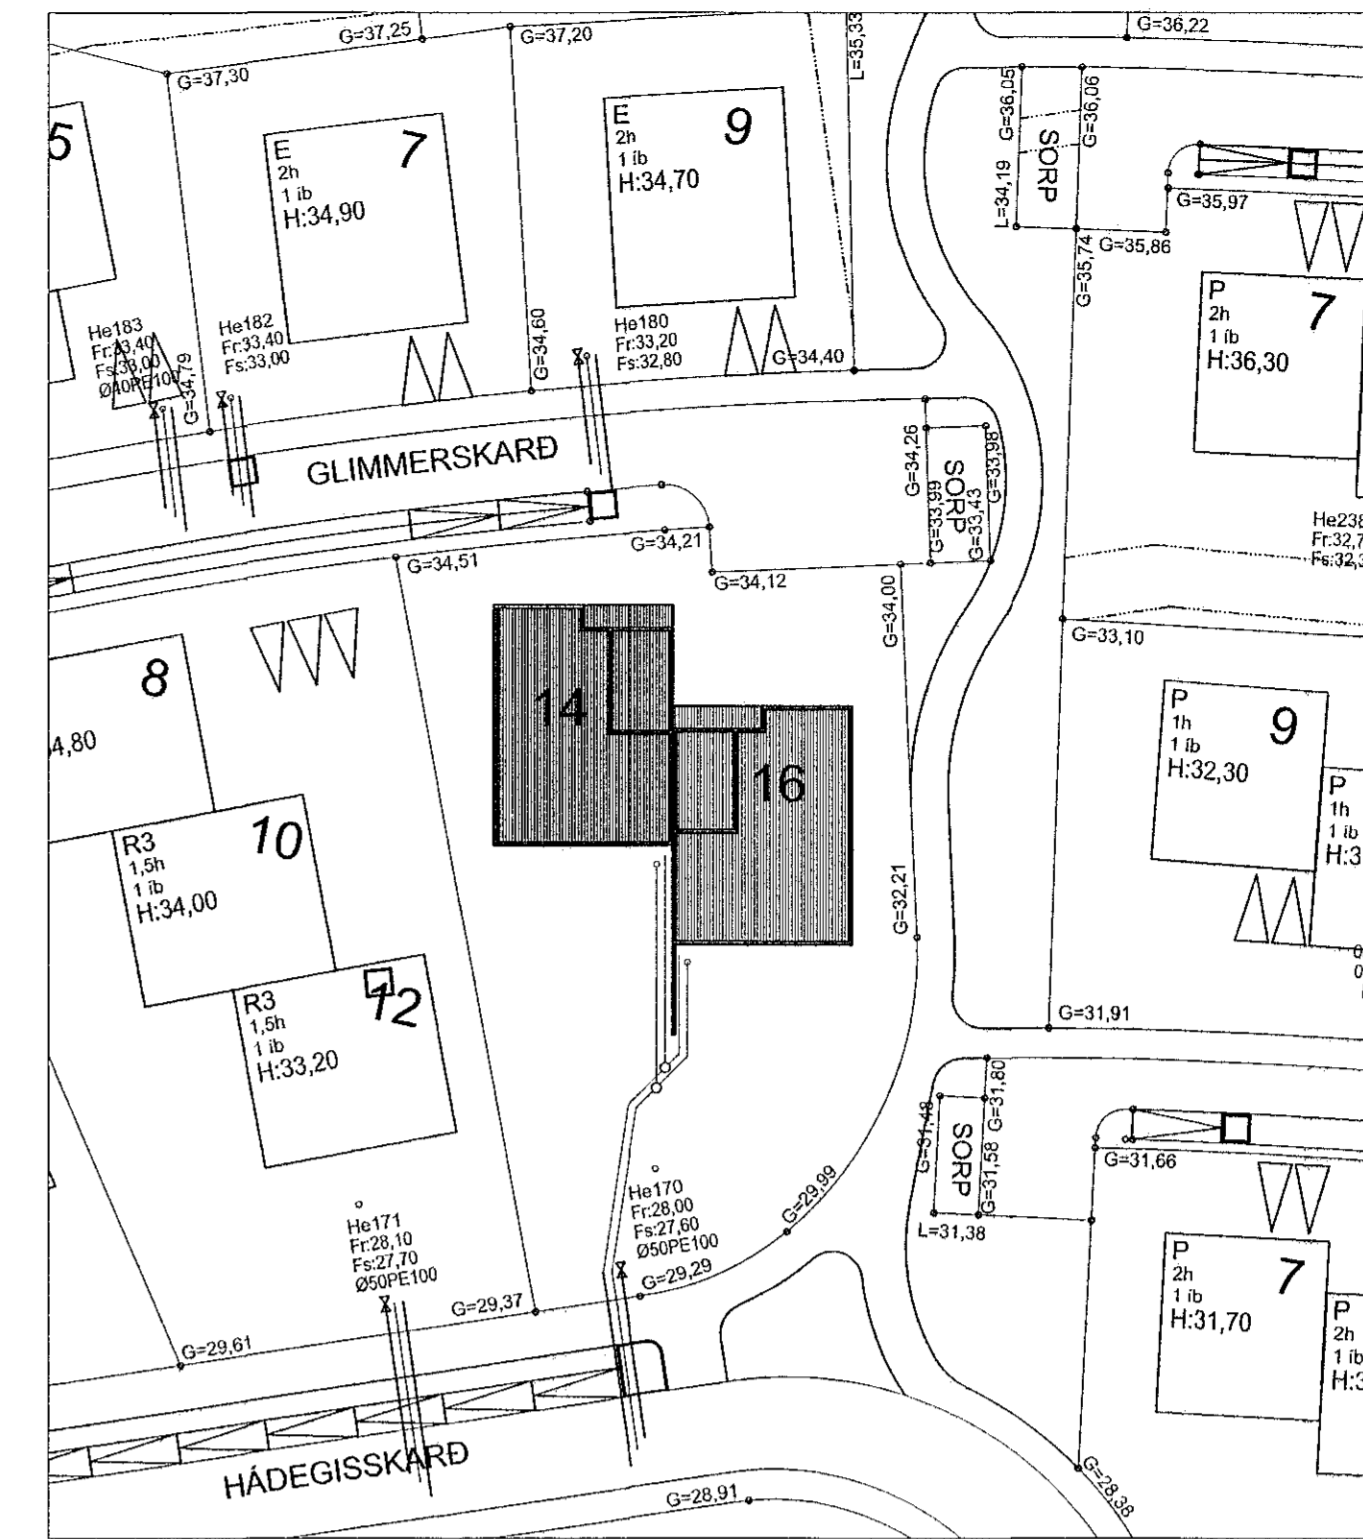


Afstöðumynd 1:500

Samþykkt þann
20. apríl 2021
F.h. byggingarfulltrúans í Hafnarfjarðar
Sigurður Steinar Jónsson

Útgáfa	Lýsing	Dags.
-		
-		
-		
-		

Grunnmynd botnplötu mkv. 1:50

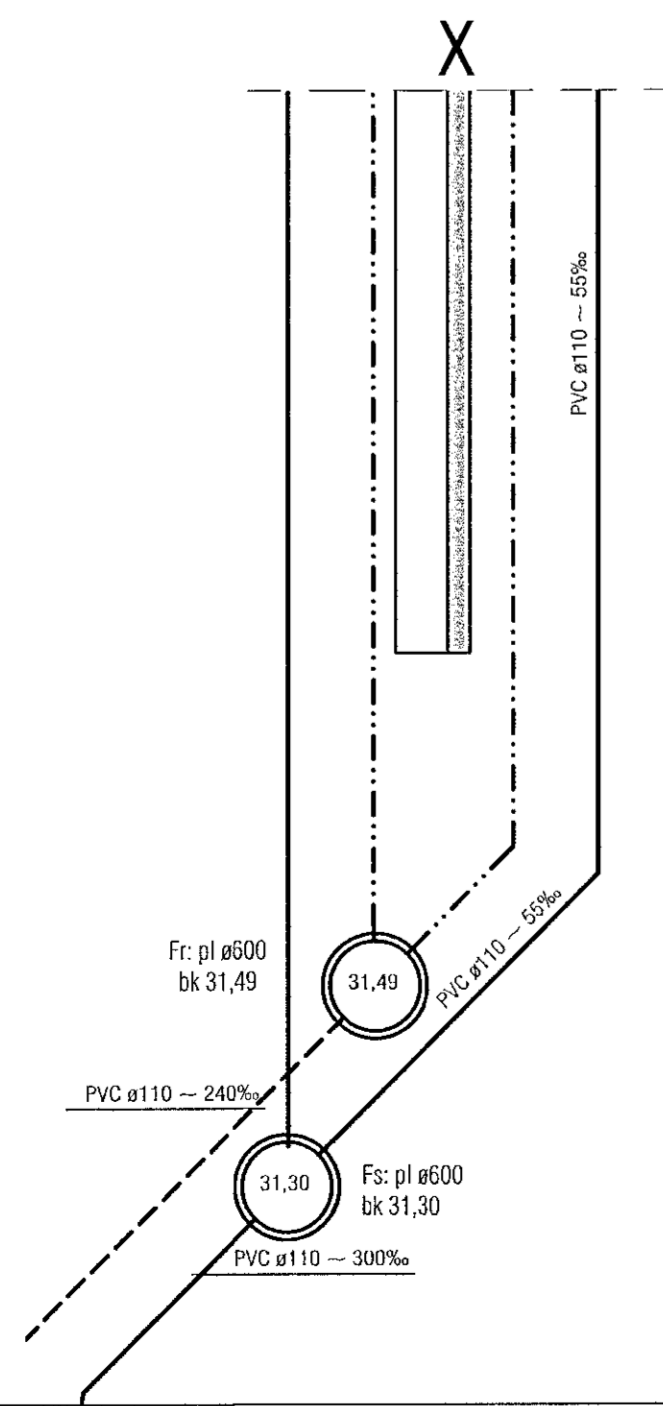

Hafnarfjarðarbær
Umhverfis- og skipulagssvið
umhverfis- og veitustjóri
Fráv. OK
Neðarítr. ATH

VEKTOR
- hönnun og ráðgjöf -
Síðumúla 3, 108 Rvk, s: 554 6650 / 897 5363

Glimmerskarð 14-16 Hafnarfjörður

Lagnir
Grunnlagnir

Hannað	SH/EPK	Teknað	MMA	Tekn. nr.
Dagsetning	17.03.2021	Mv.	1:50	L-02
Sigurður Halldórsson kt. 090859-7749	Bygginguteknaforingur			Blásk.
Netfang: esgur@vektor.is	Safnmyndir			A1

Sigurður Halldórsson / samsamningahöfundur