


Samþykkt þann
23. apríl 2021
F.h. byggingarvottlausnir í Hafnarfirði
Stjórnun og Skýrslur

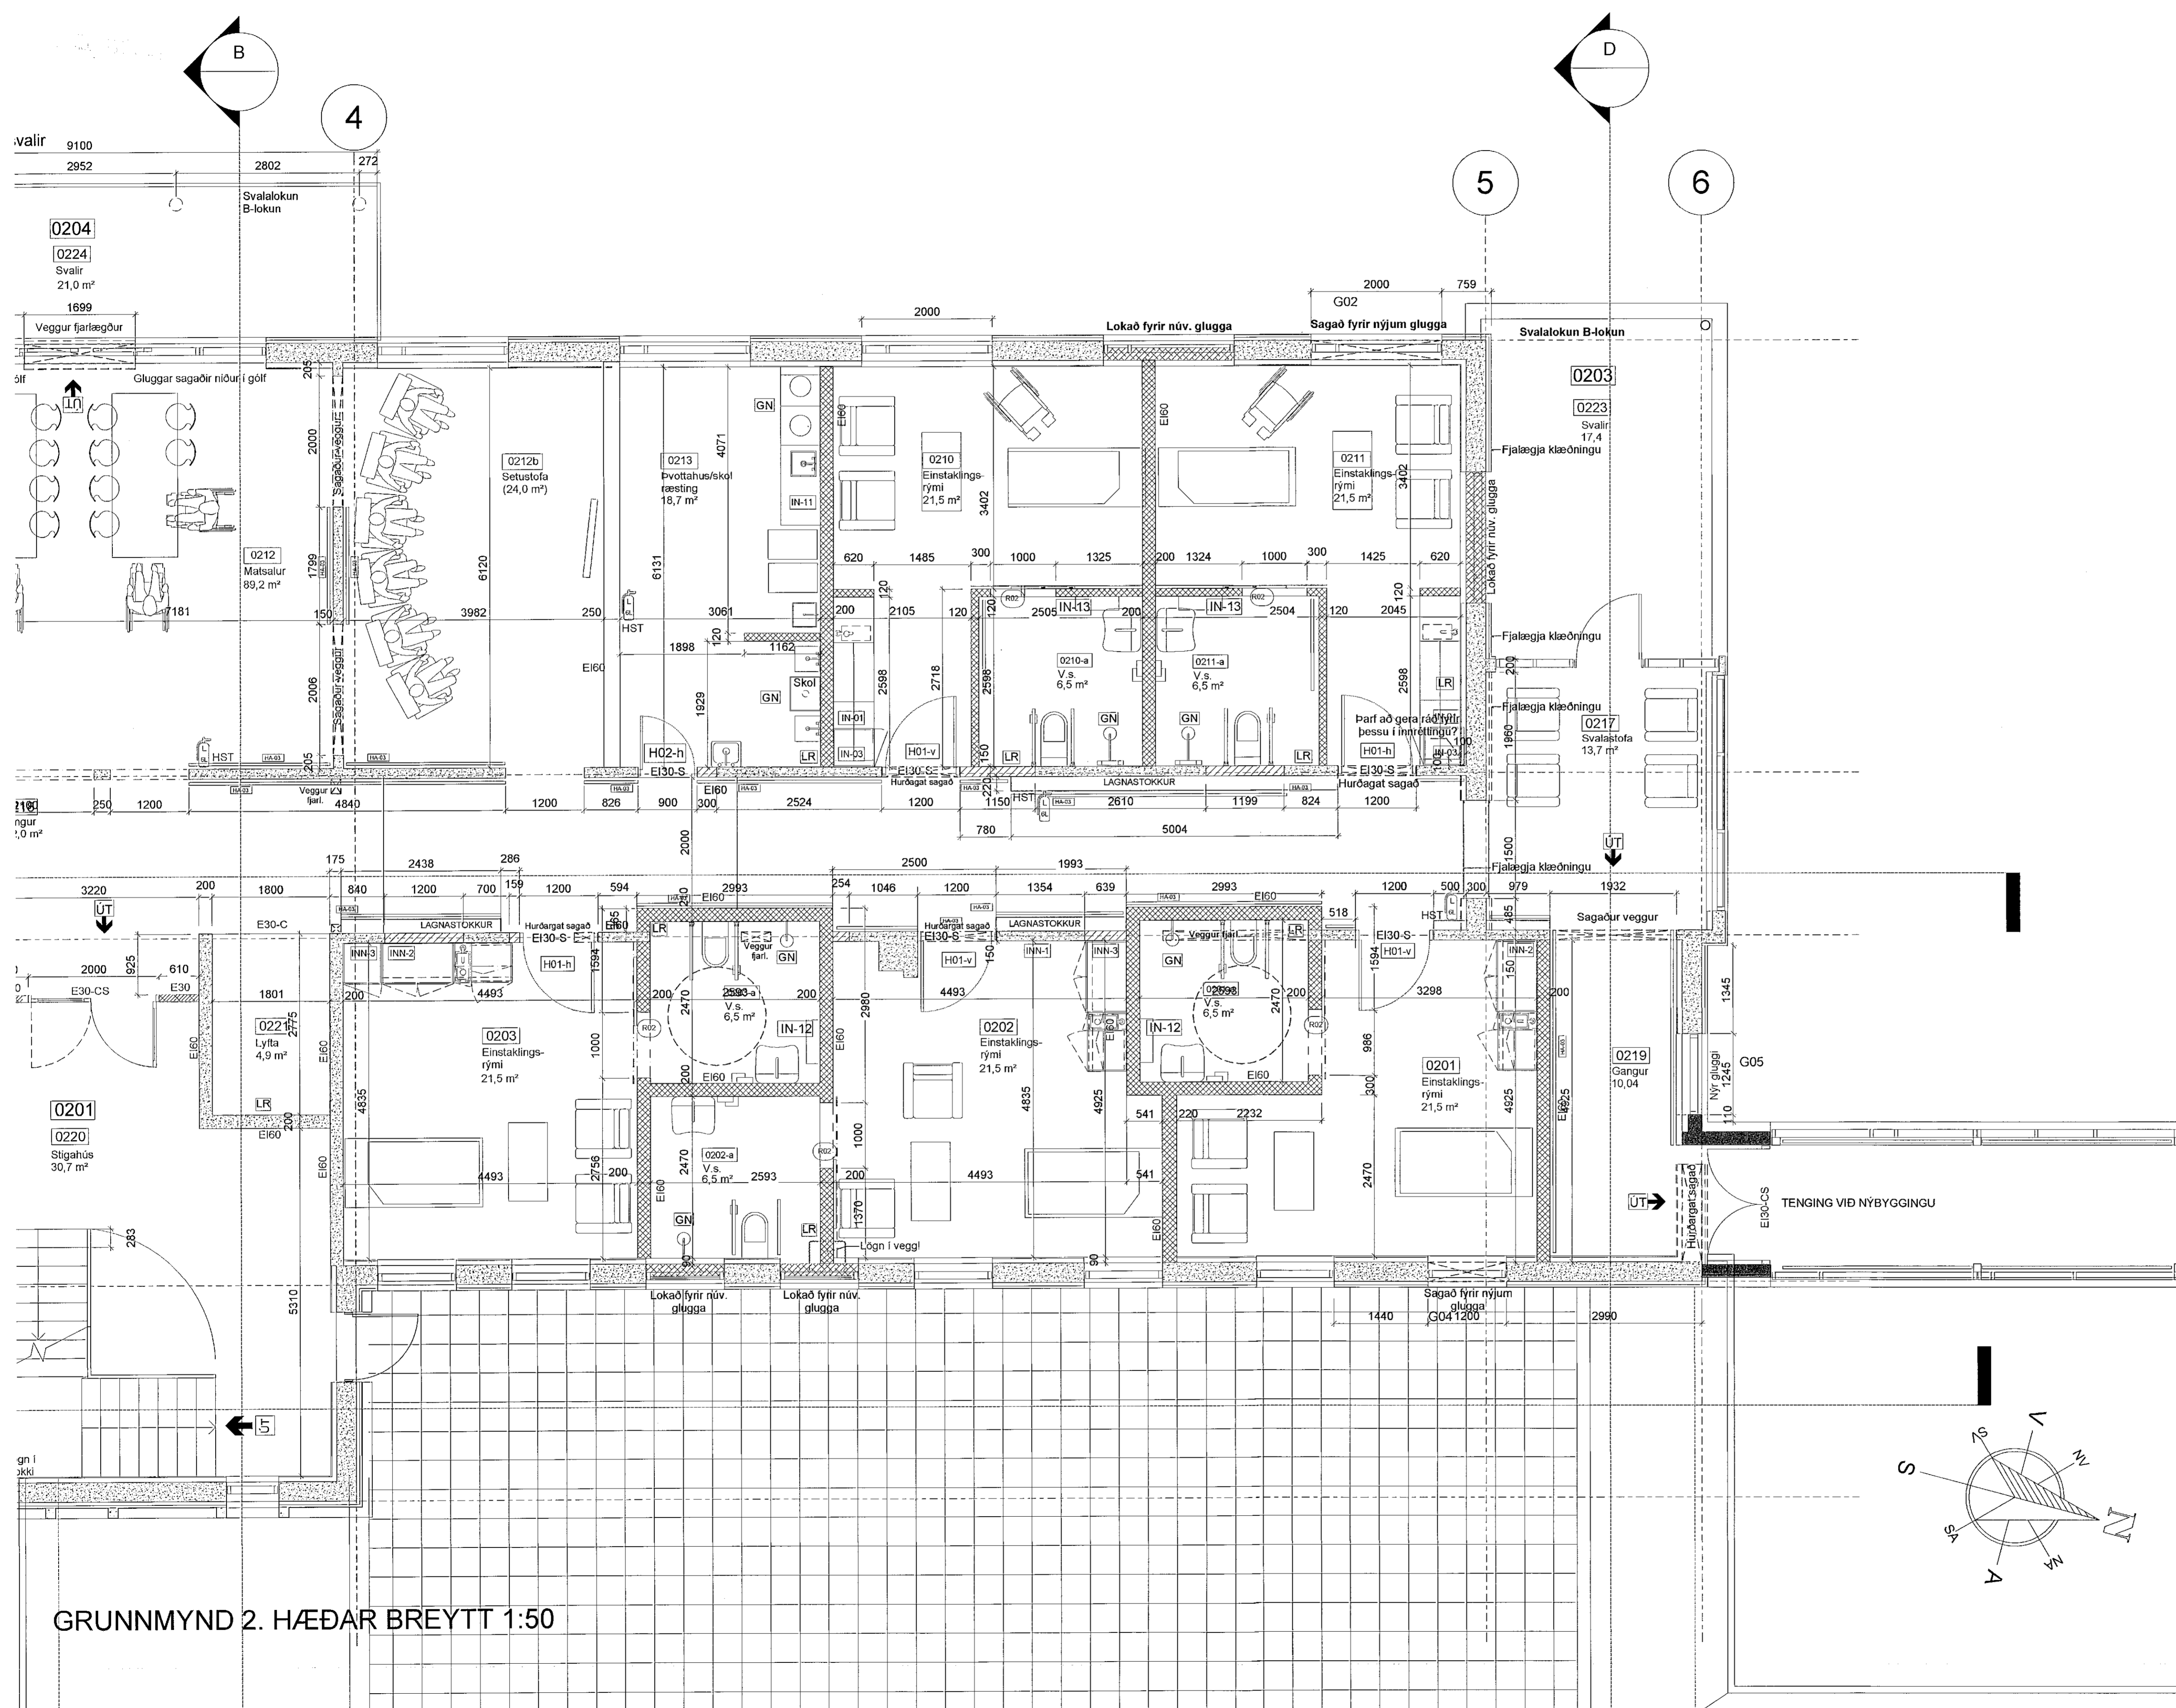

GRUNNMYND 2. HÆÐAR BREYTT 1:50

D:
C:
B:
A:
BREYTINGAR: DAGS:

SÓLVANGUR SÓLVANGSVEGI 2 HAFNARFIRÐI
NÚVERANDI BYGGING
VERK: 1916
KVARÐI: 1:50
DAGS: 20.02.2021
INNRA SKIPUL. TEIKN: JBP
GRUNNM. 2 HÆÐ 2 af 2 SKRÁ: 1916 - SólV.eldri.dwg

ÚTI INNI
ARKITEKTAR
DINGHOLTSSTRÆTI 27 101 REYKJAVÍK
SÍMAR 5527660 & 5627660 FAX 5527661
NETFANG u@lis VEFFANG www.lis.is
BALDUR O. SVAVARSSON ARKITEKTAR FAI
120257-5149
JÓN ÞÓR ÞORVALDSSON ARKITEKTAR FAI
021296-7579