


Samþykkt þann
23. apríl 2021
F.h. byggingarfulltrúans í Hafnarfirði
Sigurður Steinar Jónsson

LÉTTIR VEGGIR SEM ÞARF AD FJARLÆGJA

SEINSTEYPTIR VEGGIR SEM ÞARF AD SAGA

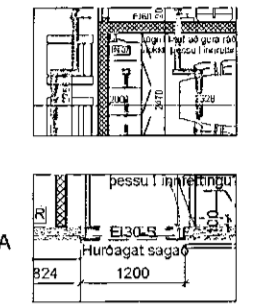

D:
C:
B:
A:

BREYTINGAR:

DAGS:

SÓLVANGUR SÓLVANGSVEGI 2 HAFNARFIRÐI

NÚVERANDI BYGGING VERK: 1916
KVARDI: 1:50

DAGS: 20.02.2021

RIF OG FÖRGUN TEIKN: JPP

GRUNNM. 4 HÆÐ 2 af 2 SKRÁ: 1916 - Sólv.eldri.dwg

ÚTI INNI


ARKITEKTAR

ÞINGHOLTSTRÆTI 27 101 REYKJAVÍK
Símanr. 5527660 & 5627660 FAX 5527661
NETFANG u@u.is VEFFANG www.u.is

BALDUR Ó. SVAVARSSON ARKITEKTAR FAI
120357-5149

JÓN ÞÓR ÞORVALDSSON ARKITEKTAR FAI
021256-7579

A-221

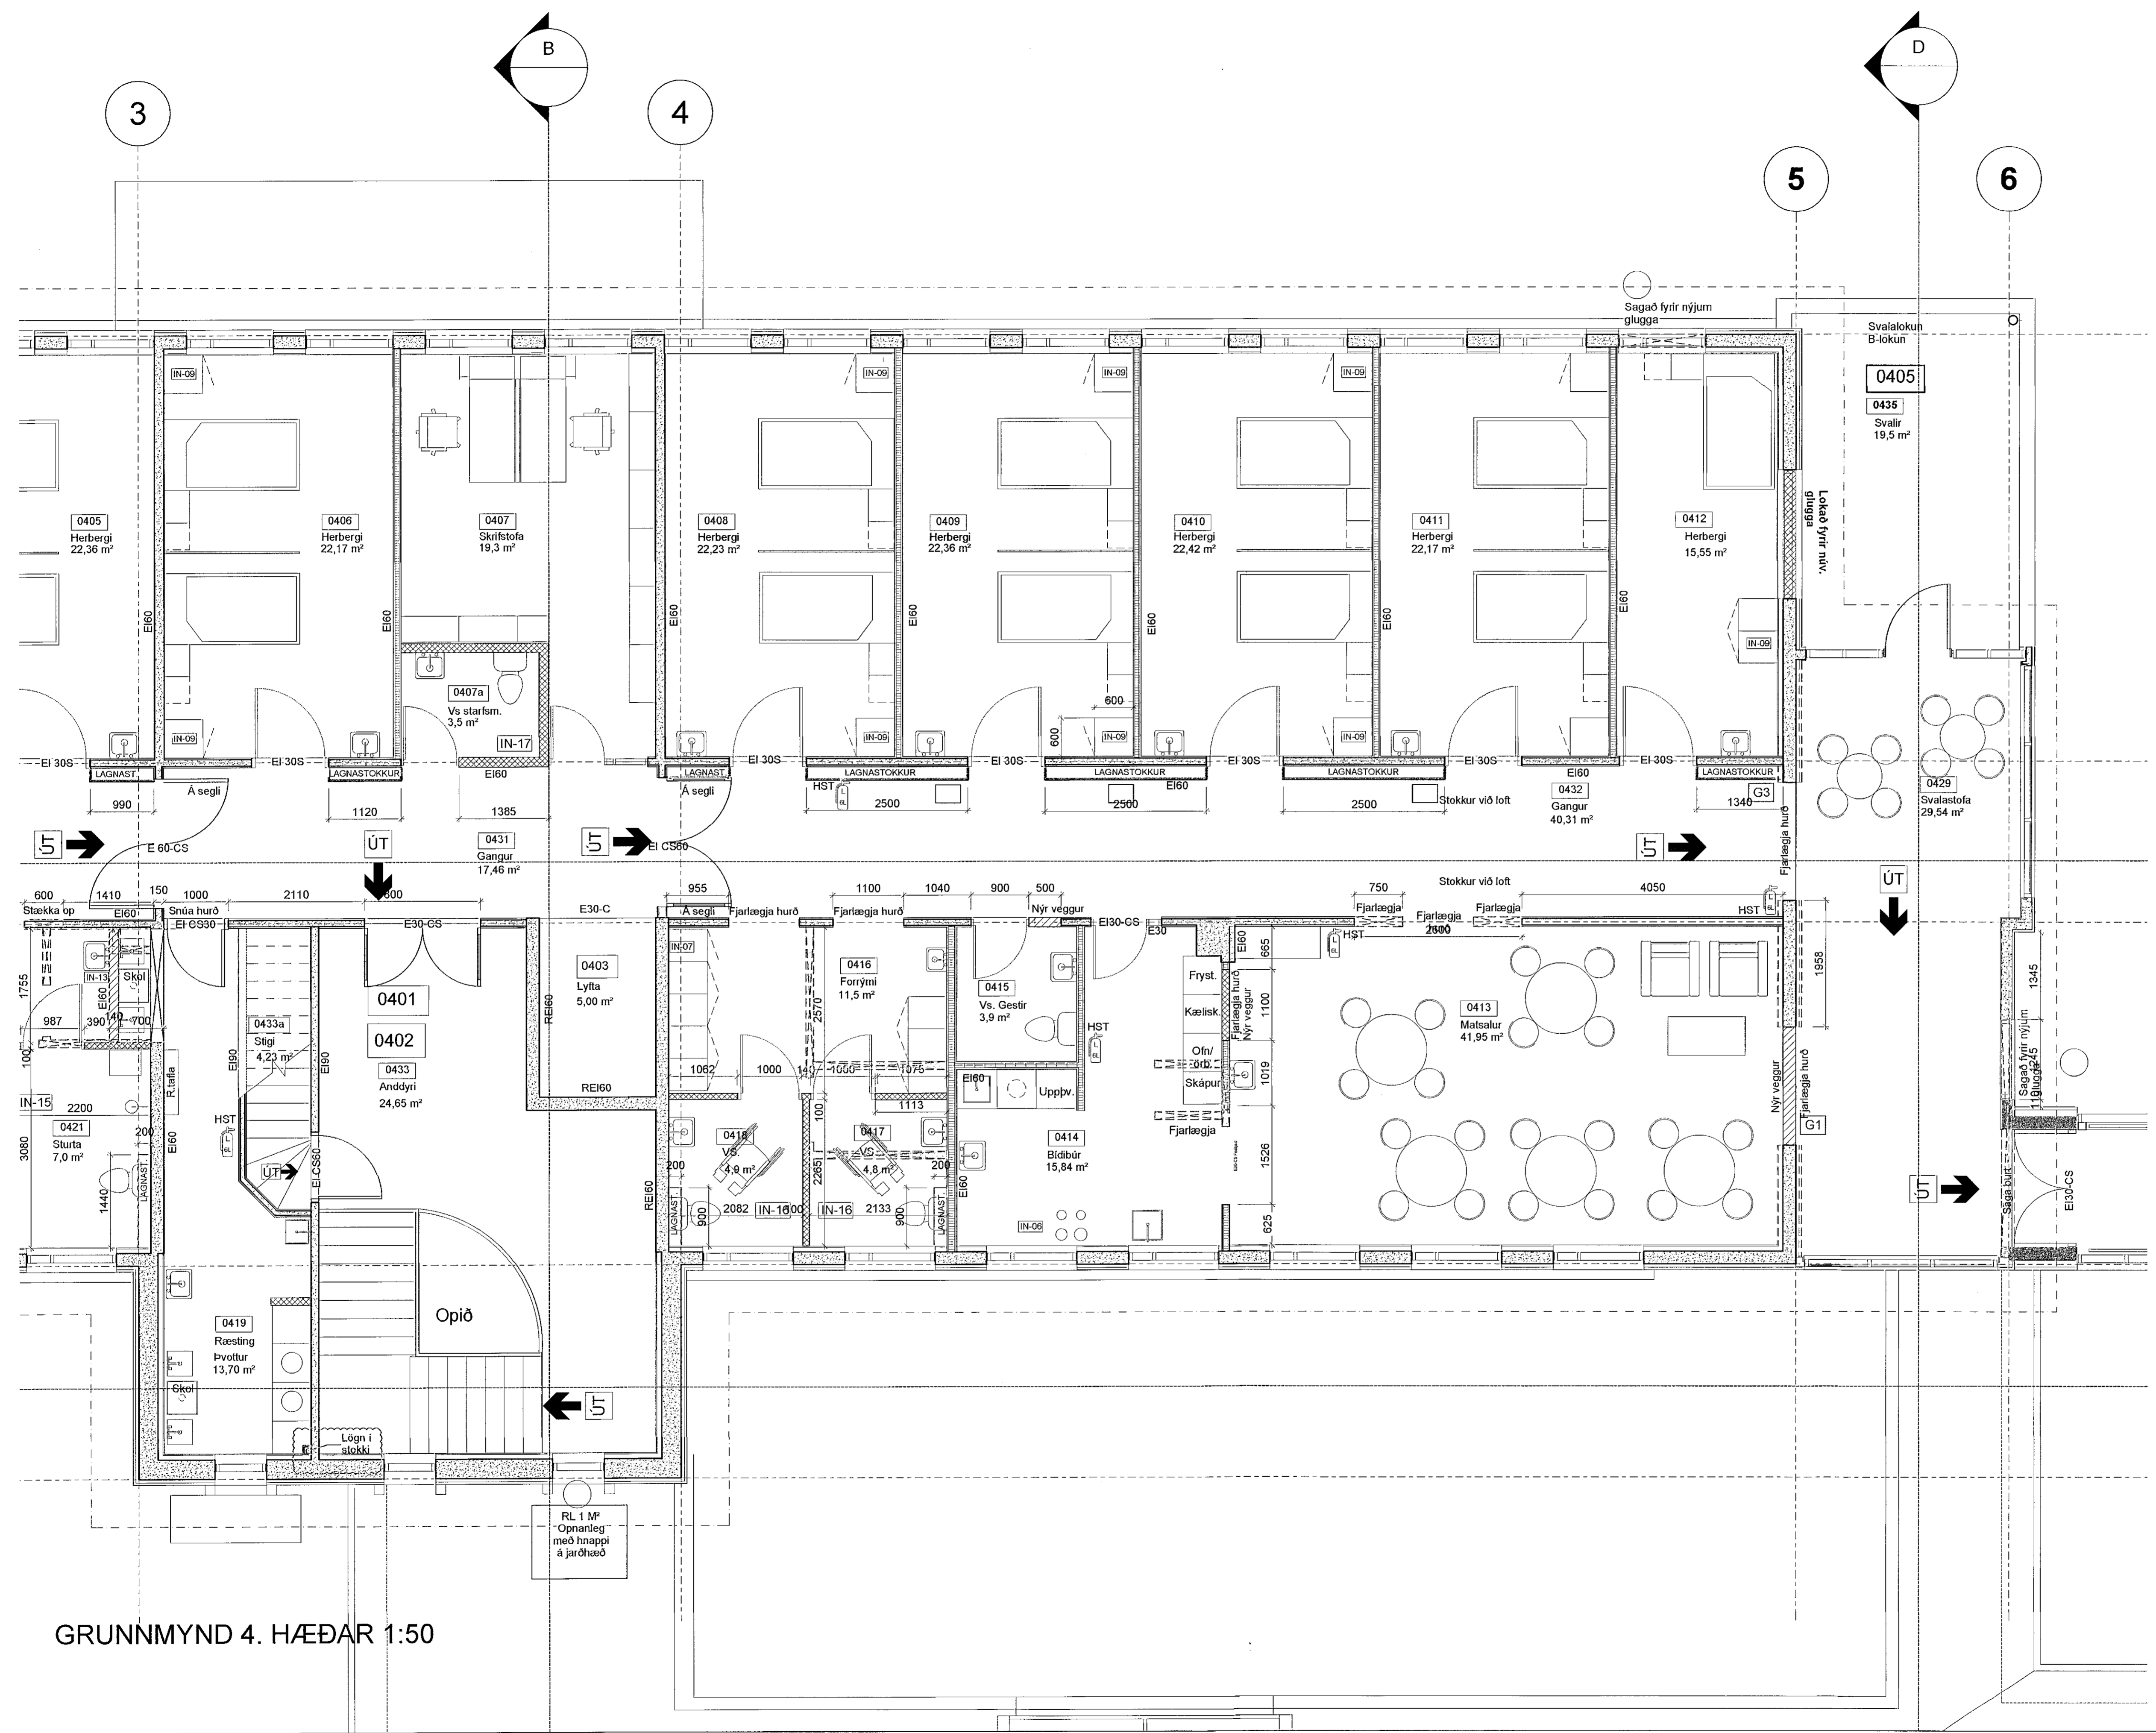

GRUNNMYND 4. HÆÐAR 1:50