

ALMENNAR SKÝRINGAR LOFTRÆSINGAR

Loftræst er frá öllum gluggalausum innrymum í byggingarluta 01-03 með kerfum 1 og 2 sem og óðrum innrymum eins og byggingarreglugerð kveður á um. Kerfi 3 er útsog frá frystivélaklefa. Kerfið gengur á 50% afköstum en hægt er að selja kerfið á 100% afköst handvirktt utan klefa.

Verkið skal vinna að öllu leyti í samræmi við Byggingareglugerð, Heilbrigðissamþykkt, Reglugerð um brunavarnir og brunamál og Reglugerð rafmagnseftirlits ríkisins.

Stokkar og tengistykki eru sivalir. Útsogstokkar skulu minnst uppfylla þéttleikaflokk A samkvæmt DS 447 (VVS-AMA 72).

Stokkar eru úr galv. stálplötum, lágmarksþykkt sem hér segir:

- Þvermál eða stærsta hlíð < 500 mm, skal þykkt vera 0,6 mm
- Þvermál eða stærsta hlíð 500 < 800 mm, skal þykkt vera 0,8 mm
- Þvermál eða stærsta hlíð 800 < 1250 mm, skal þykkt vera 1,00 mm
- Þvermál eða stærsta hlíð 1250 < 1800 mm, skal þykkt vera 1,25 mm

Stokkar skulu hengdir í loft eða burðarbita með 10 mm snittleinum c/c 1500 mm, múrboltum eða klemmum af viðurkenndri gerð.

Staðsetning dreifara og útsogsventla skal vera í samræmi við teikningar arkitekta.

Úsogsblásarar (ÚB1) skulu vera af gerðinni Österberg RS 100 eða sambærilegt. Úsogsblásarar (ÚB2) skulu vera af gerðinni Österberg RS 160 eða sambærilegt. Öllum blásurum skal fylgja hraðabreytir.

Úsogsblásari (ÚB3) skal vera af gerðinni Österberg CK 200 eða sambærilegt.


Útsogsventlar Ú1 skulu vera af gerðinni Stifab KVBA Ø100 eða sambærilegt.

Eldvarnarlokur skulu vera fellilokur sem opna við 70°C.

Sivalar hjólgildir skulu vera með 50 mm kápuinangrun klædd að innan með gataplötum. Uppgefin mál eru innan þvermál og lengd.

HG1 = Ø160 – 600/50

HR Hraðabreytir á vegg fyrir viðkomandi kerfi.

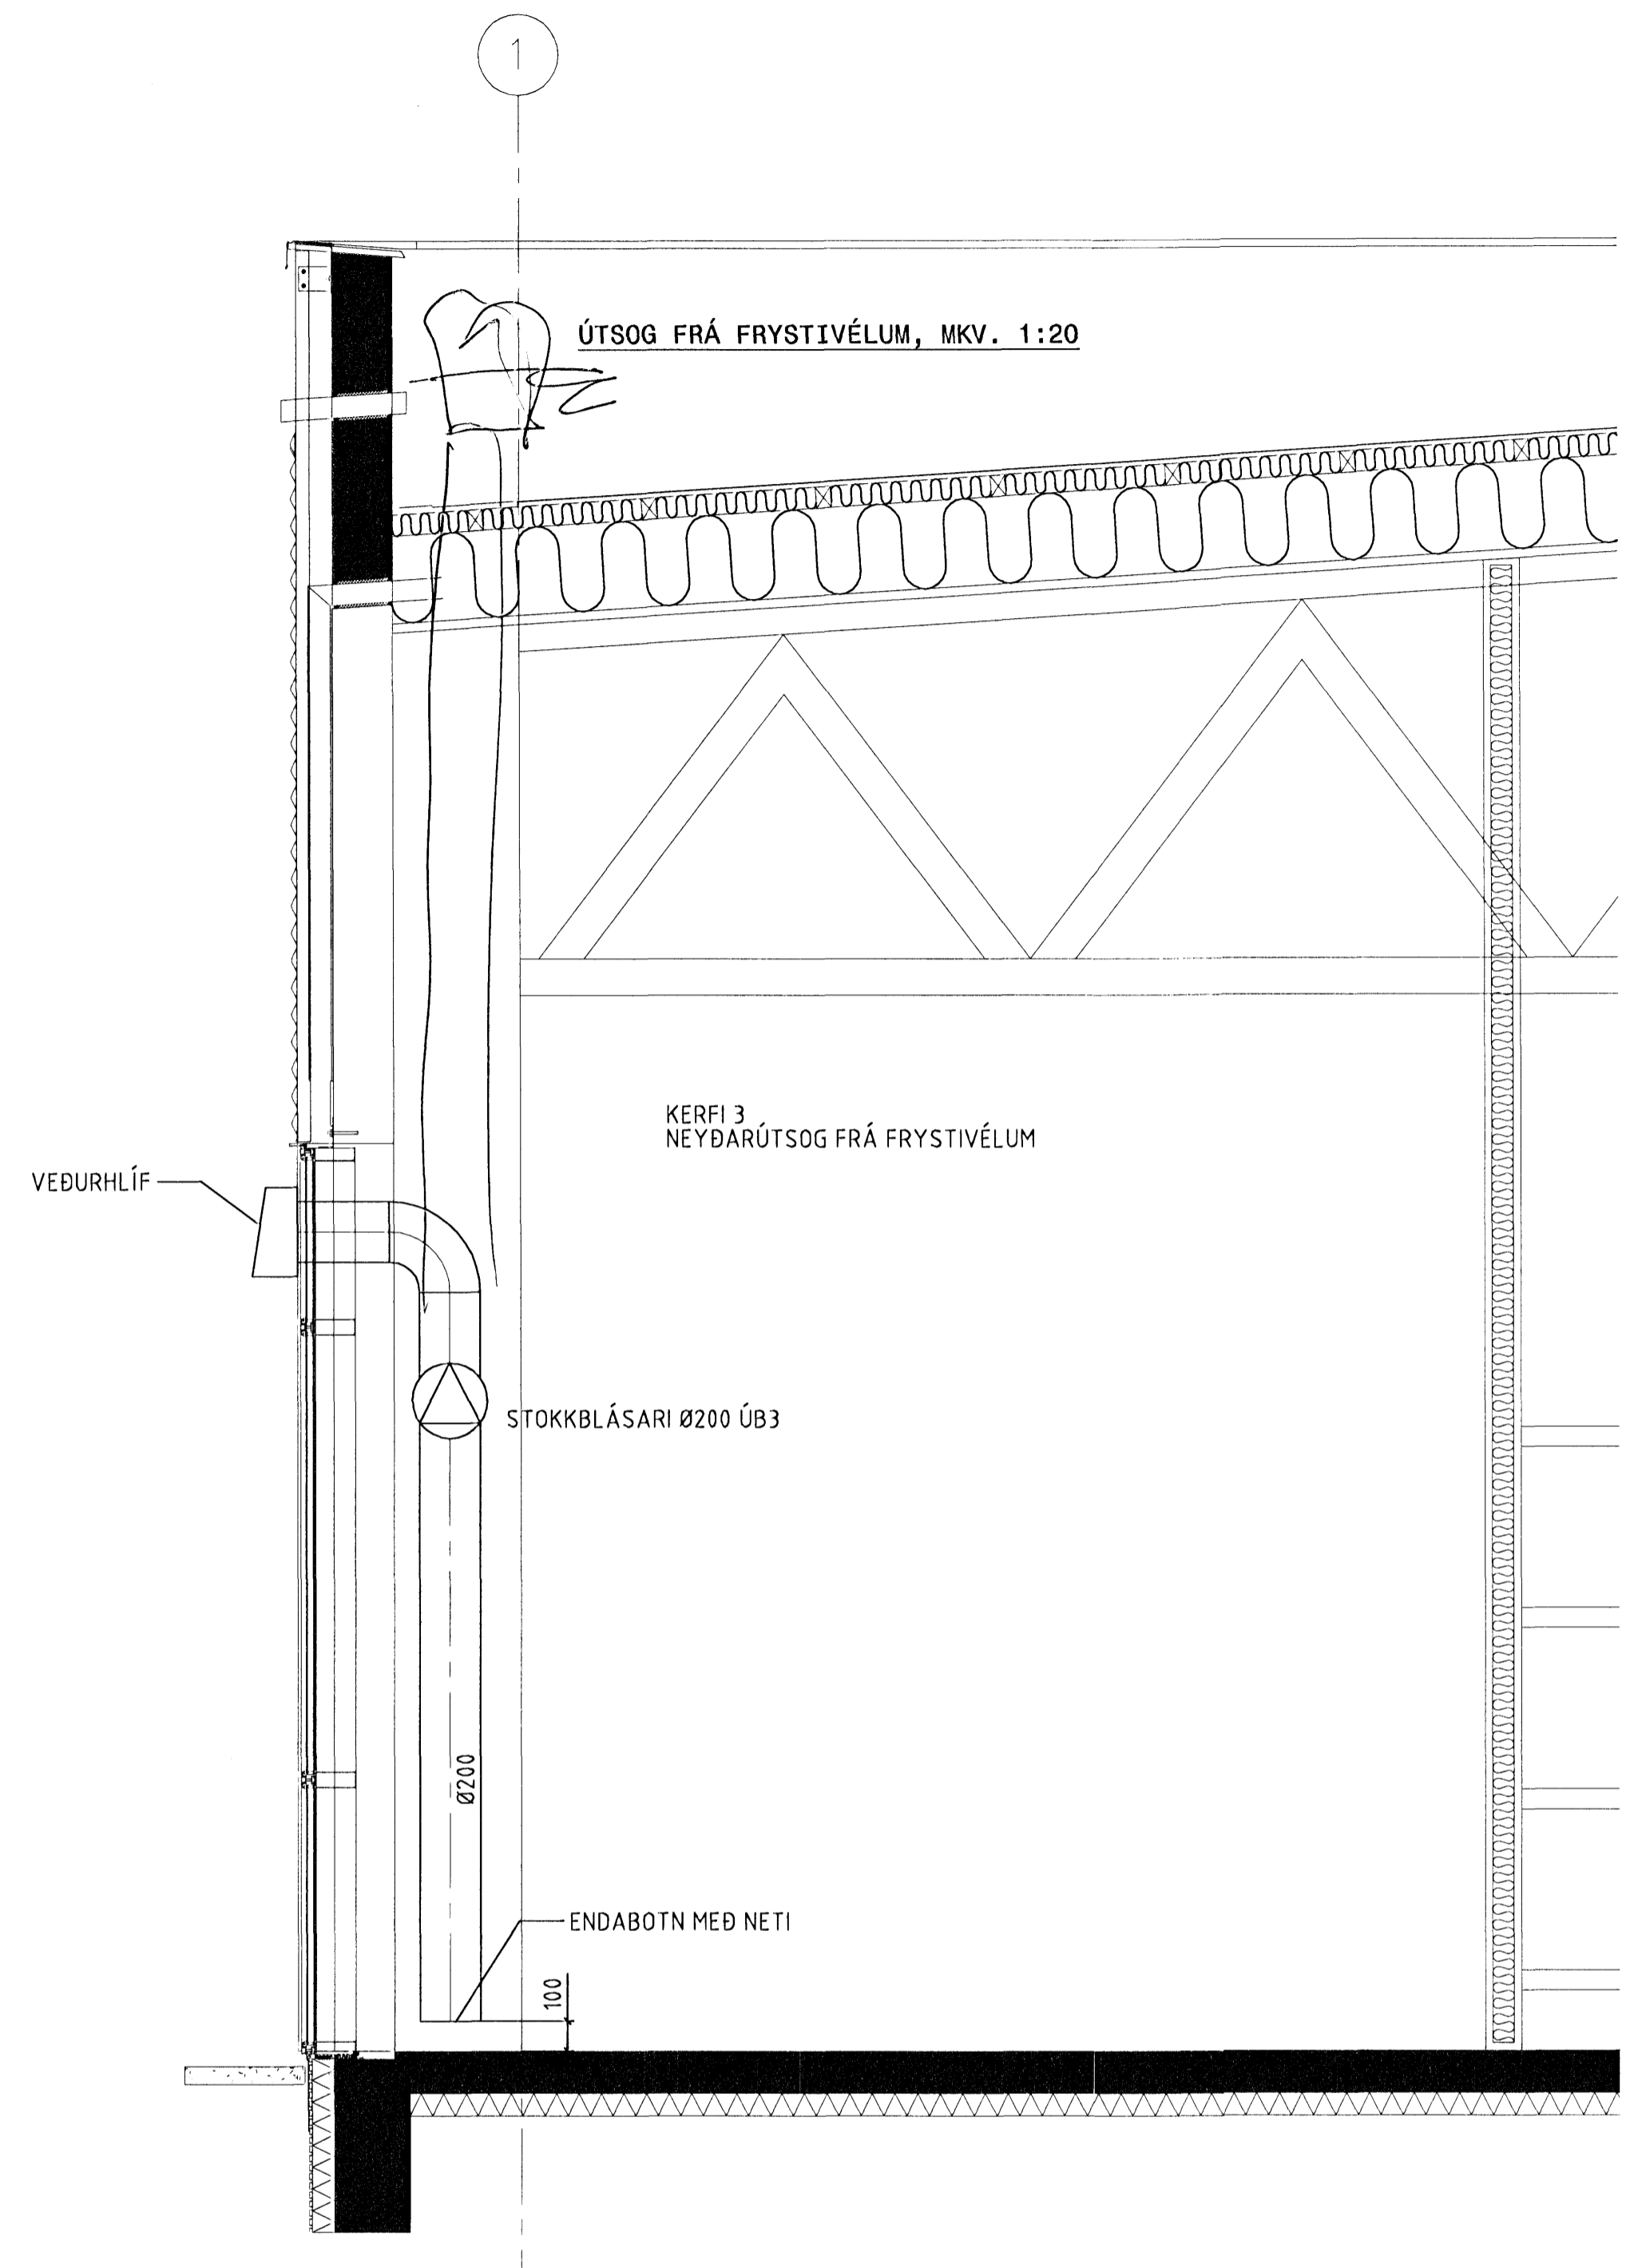

TEIKNITÁKN OG MERKINGAR

- ⊗ ⊗ ÞVERSNIÐ Í INNBLÁSTURSTOKK
- ⊗ ⊗ ÞVERSNIÐ Í ÚTSOGSSTOKK
- AA (xxx) INNBLÁSTUR AA= nr., (xxx) = LOFTMAGN L/S
- AA (xxx) ÚTSOG AA= nr., (xxx) = LOFTMAGN L/S
- SP SPJALDLOKA SP, FLÆÐILOKA FL, REYKLOKA RL, STILLILOKA ST
- EVL BRUNALOKA EVL
- LH LOFTHITARI LH
- LK LOFTKÆLIR LK
- RS RAKASELLA RS
- HG HLJÓÐGILDRA
- LS LOFTSÍA
- LS IB INNBLÁSTUR IB, ÚTSOG ÚB
- LM: LOKUMÓTOR
- HN: HITANEMI
- SV: SÍUVAKT
- BV: BLÁSARAVAKT
- FV: FRÓSTVÖRN
- HS: HITASTILLIR
- UH LOFTBIL UNDIR HURÐ

Byggingafultrúi Hafnarfjarðar
Alfreitt Þann
01 NOV. 2005

ÁRITUN ADALHÉNNIS

NR	DAGS	BREYTING	SAMB

ferillu
VERKFRÆÐISTOFA

TJARNARVELLIR 15 HAFNARFJÖRÐUR

LOFTRÆSIKERFI
ALMENNAR SKÝRINGAR
SÉRMYNDIR

MKV 1:20	TEIKN DAGS DAGS ÚTG 20.09.05	TEIKN NÚMÉR 1061-5-01
ÁBYGGINGARMAÐUR HÖNNUNUR Sambærileg	TEIKN NÚMÉR 010341 DAGS BREYTINGAR 4059	SANDYKKT BREYTING NR

Ferill ehf. Mörkin 1 108 Reykjavík Sími: 575-1600 Fax: 575-1601 Netfang: ferill@ferill.is