



ÚTLIT SUÐUR

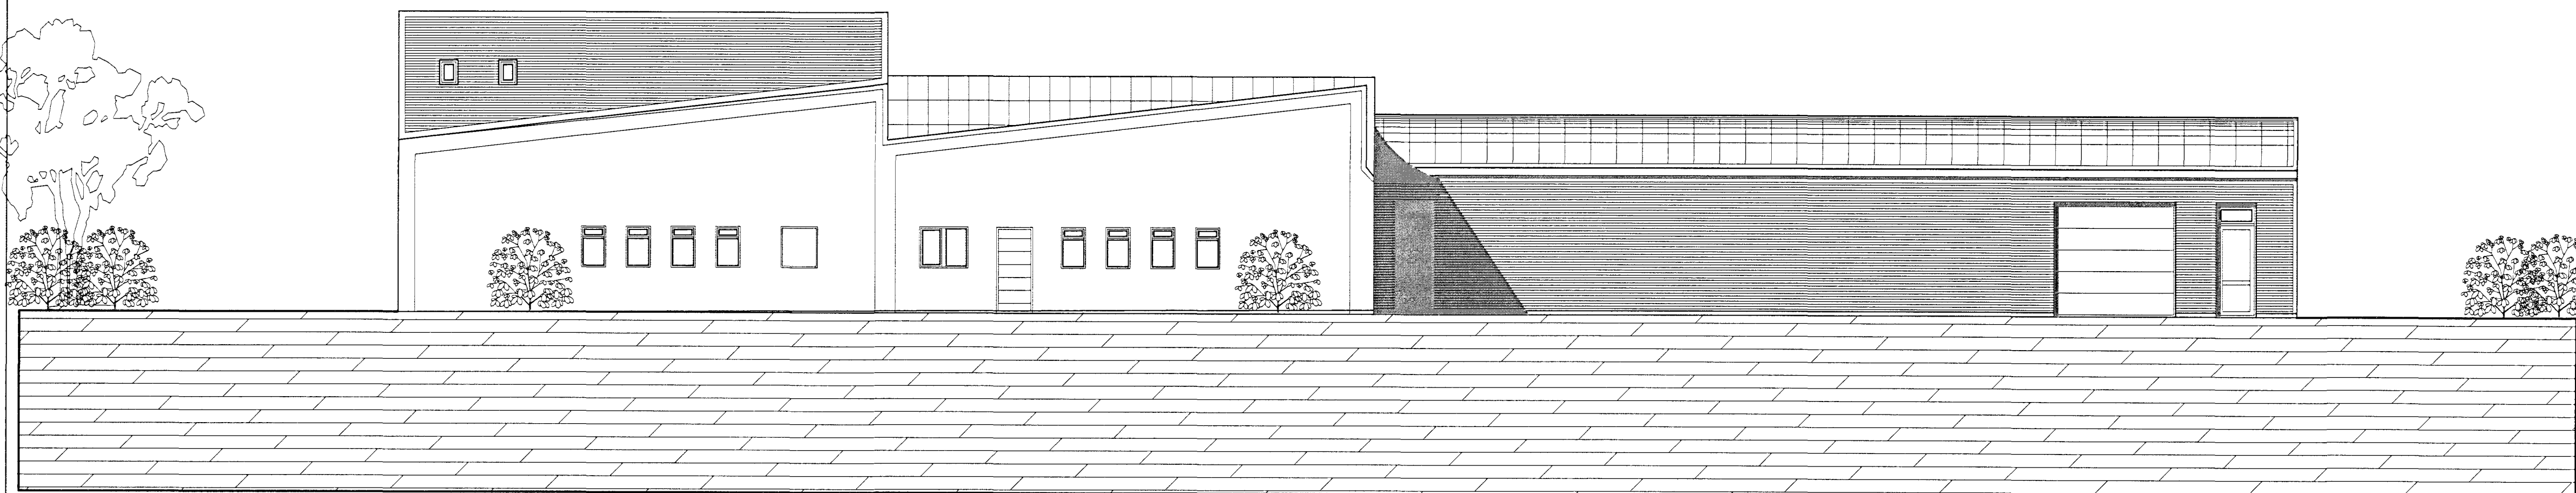

ÚTLIT AUSTUR



ÚTLIT NORDUR

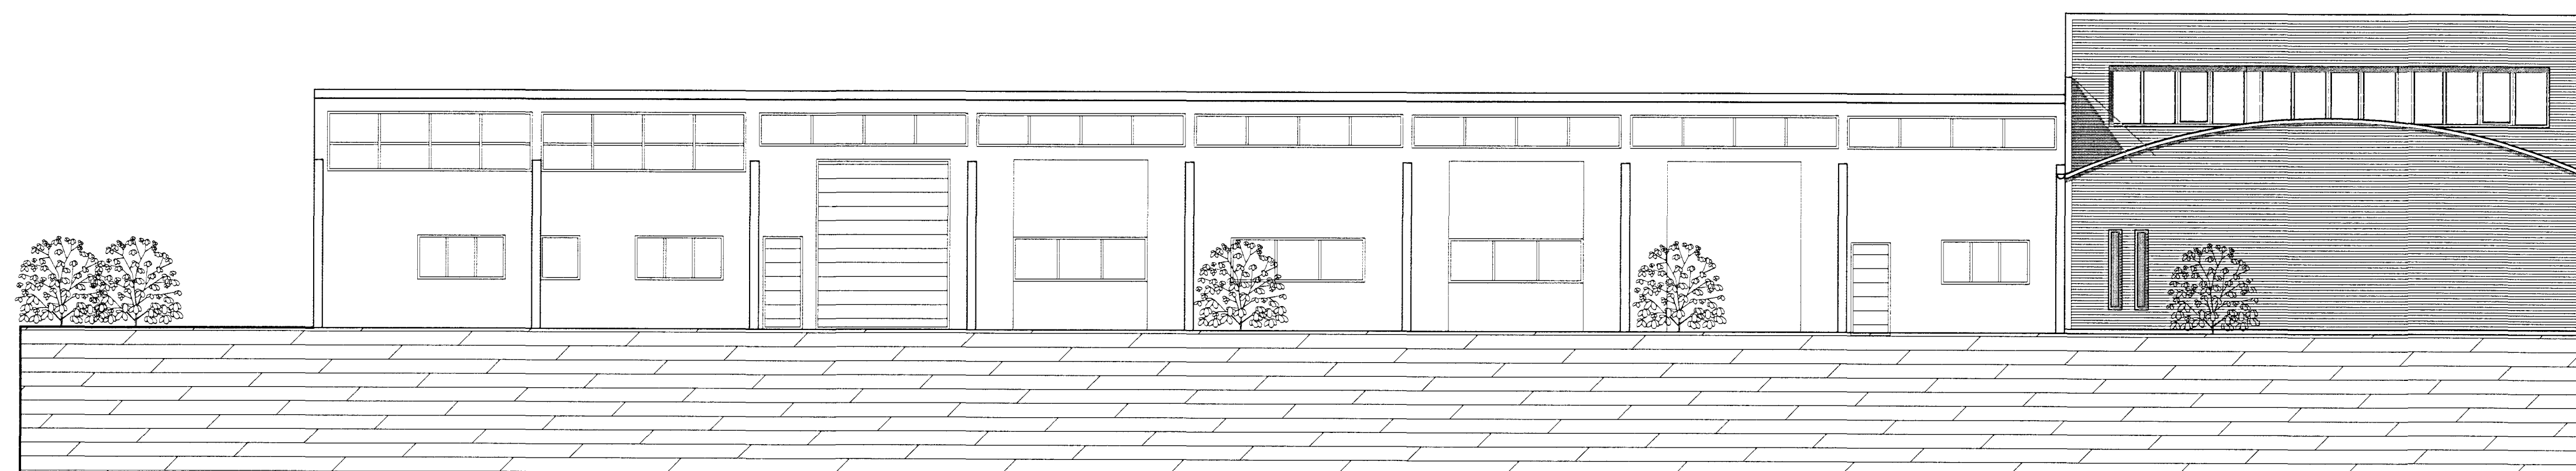

ÚTLIT VESTUR

BREYTING 16.08.11:  
BREYTT INNRA SKIPLAG OG BÆTTAR BRUNAVARNIR.  
ÚTLILLEGA BREYTT GLUGGÁÚTLIT

**VEKTOR**  
- hönnun og ráðgjöf -  
Nýbýlavegi 6, 200 Kópavogi.

Ríkhartur Óðisson  
byggingeðlunir  
Kj. 27081-5159  
sími: 554-6650 fax: 554-6669

DALSÞRAUN 8, HAFNARFIRÐI

ÚTLIT

Teikn. nr. Tíðvistun á teikningu  
Samþykkt

Bj. Dags.

Hannað Teiknað

JHH JHH

Dagsetning Vork nr. Mælikvæði Teikn. nr.

30.04.02 A-02-03-12 1:100 A-04