Samþykkt þann

17 FEB 2012

Byggingafulltrúinn í Hafnarfirði
F.h. Sigurður Steinar Jónsson




GRUNNMYND 2. HÆÐ - NÝBYGGING




SNIÐ A-A

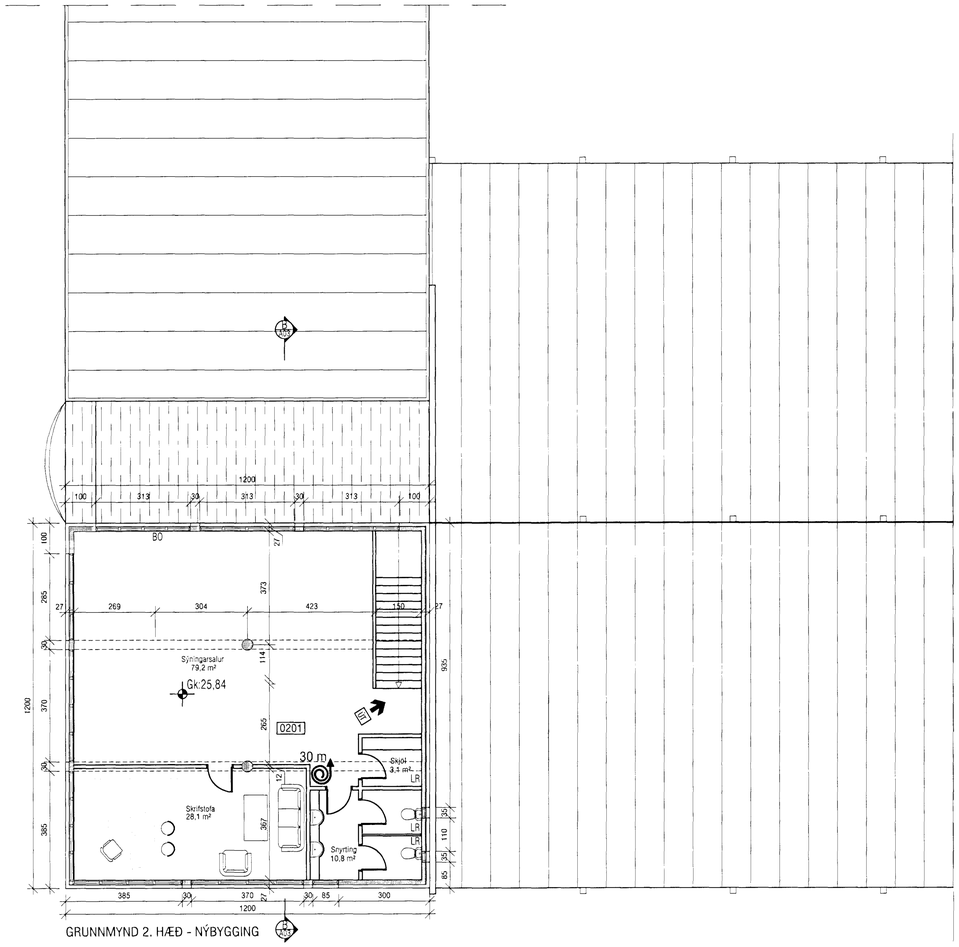


SNIÐ C-C

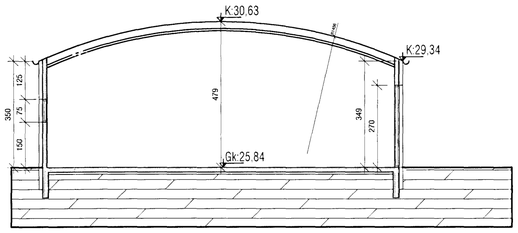


SNIÐ B-B

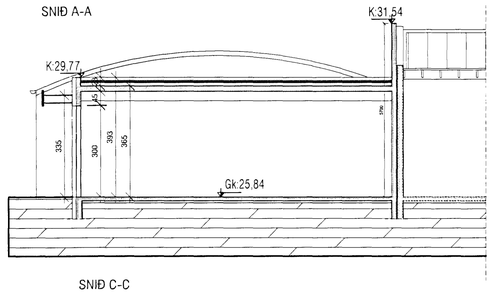


SNIÐ D-D

BREYTING 16.08.11:
BREYTT INNRA SKIPULAG OG BÆTTAR BRUNAVARNIR.
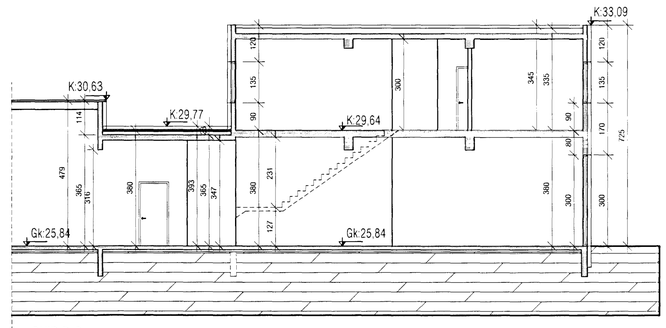
| | | | |
|---|---|---|---|
| VEKTOR - hönnun og ráðgjöf - Nýbýlavegi 8 , 200 Kópavogi. | | Ríkharður Oddsson byggingatæknifræðingur Kt. 270261-5159 sími: 554-6650 fax: 554-6668 | |
| Teikn. nr. | Tilvísun á teikningu | Br. | Dags. |
| Samþykkt | | | |

DALSHRAUN 8, HAFNARFIRÐI

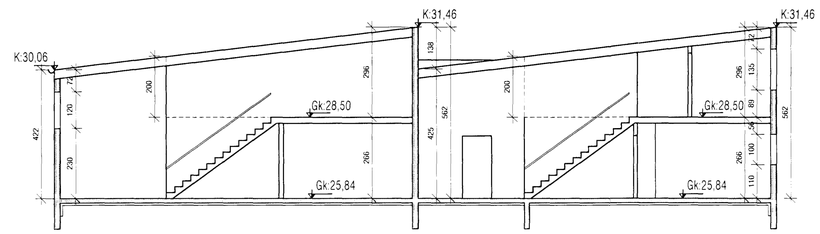GRUNNMYND 2. HÆÐAR
SNIÐ A-A / B-B/ C-C

| Hannað | Teiknað | | |
|---|---|---|---|
| JHH | JHH | | |
| Dagsetning | Verk nr. | Mælikvarði | Teikn. nr. |
| 30.04.02 | A-02-03-12 | 1:100 | A-03 |