



Vardandi fæðari mæðsetningar, sjá skilríkingar aðalhönnuðar í mkv. 150.  
Séruppdrættir skulu unnið þegar aðaluppdrættir hafa verið samþykktir af byggingarfröðvöldum.

- > BO, táknað björgunarp, samkv. reglugerð um brunavarnir og brunamál.
- Táknað rýmingarleið, samkv. reglugerð um brunavarnir og brunamál.
- ⊗ Reykskjarni, staðsetjst samkv. teikningu.  
Eldvarnarbúnaður og skikkivæð skulu staðsetjst í samræði við skikkivæð.  
Anddyrshúð/ bóða skulu vera sjálfokandi með hurðarþrúpu.

Samþykkt þann  
17 FEB 2012  
Byggingarfröðvöldin í Hafnarfirði  
F.h. Sigurður Steinar Jónsson

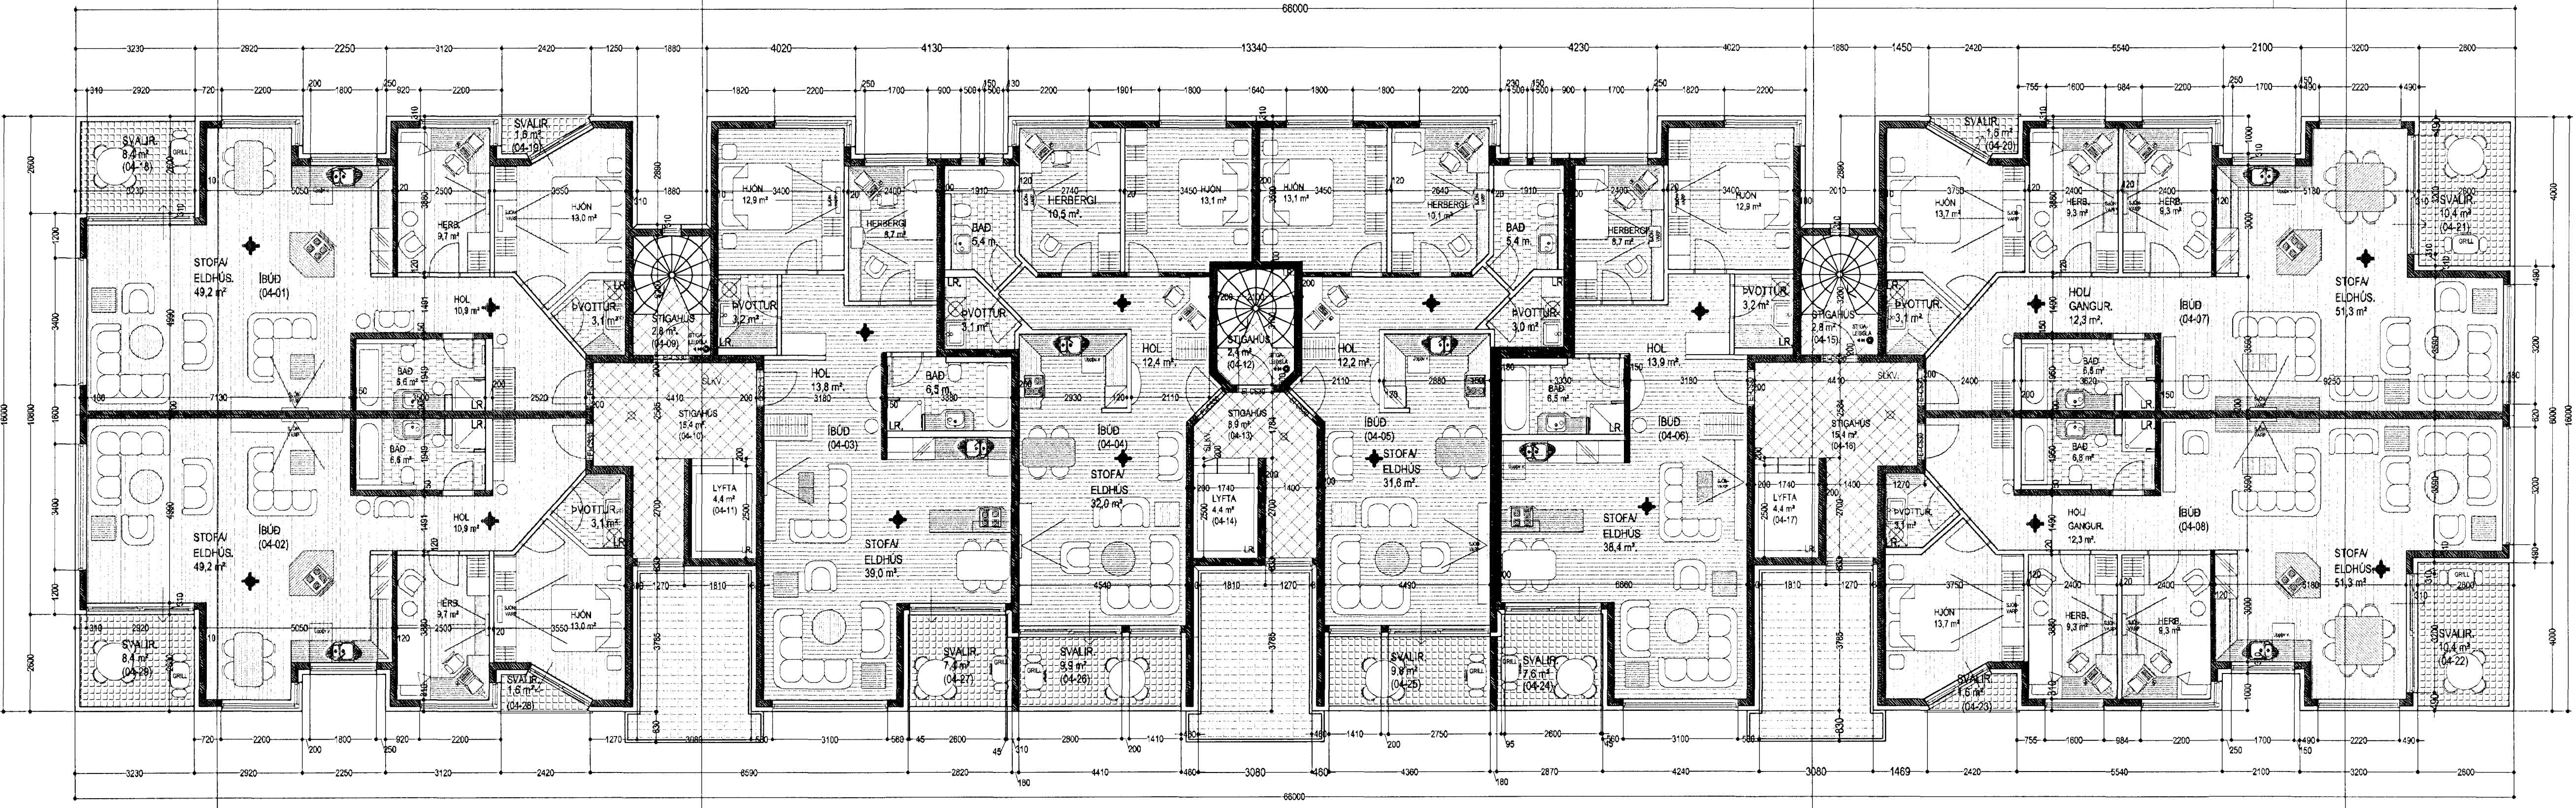

GRUNNMYND 4. HÆÐ. MKV. 1:100.

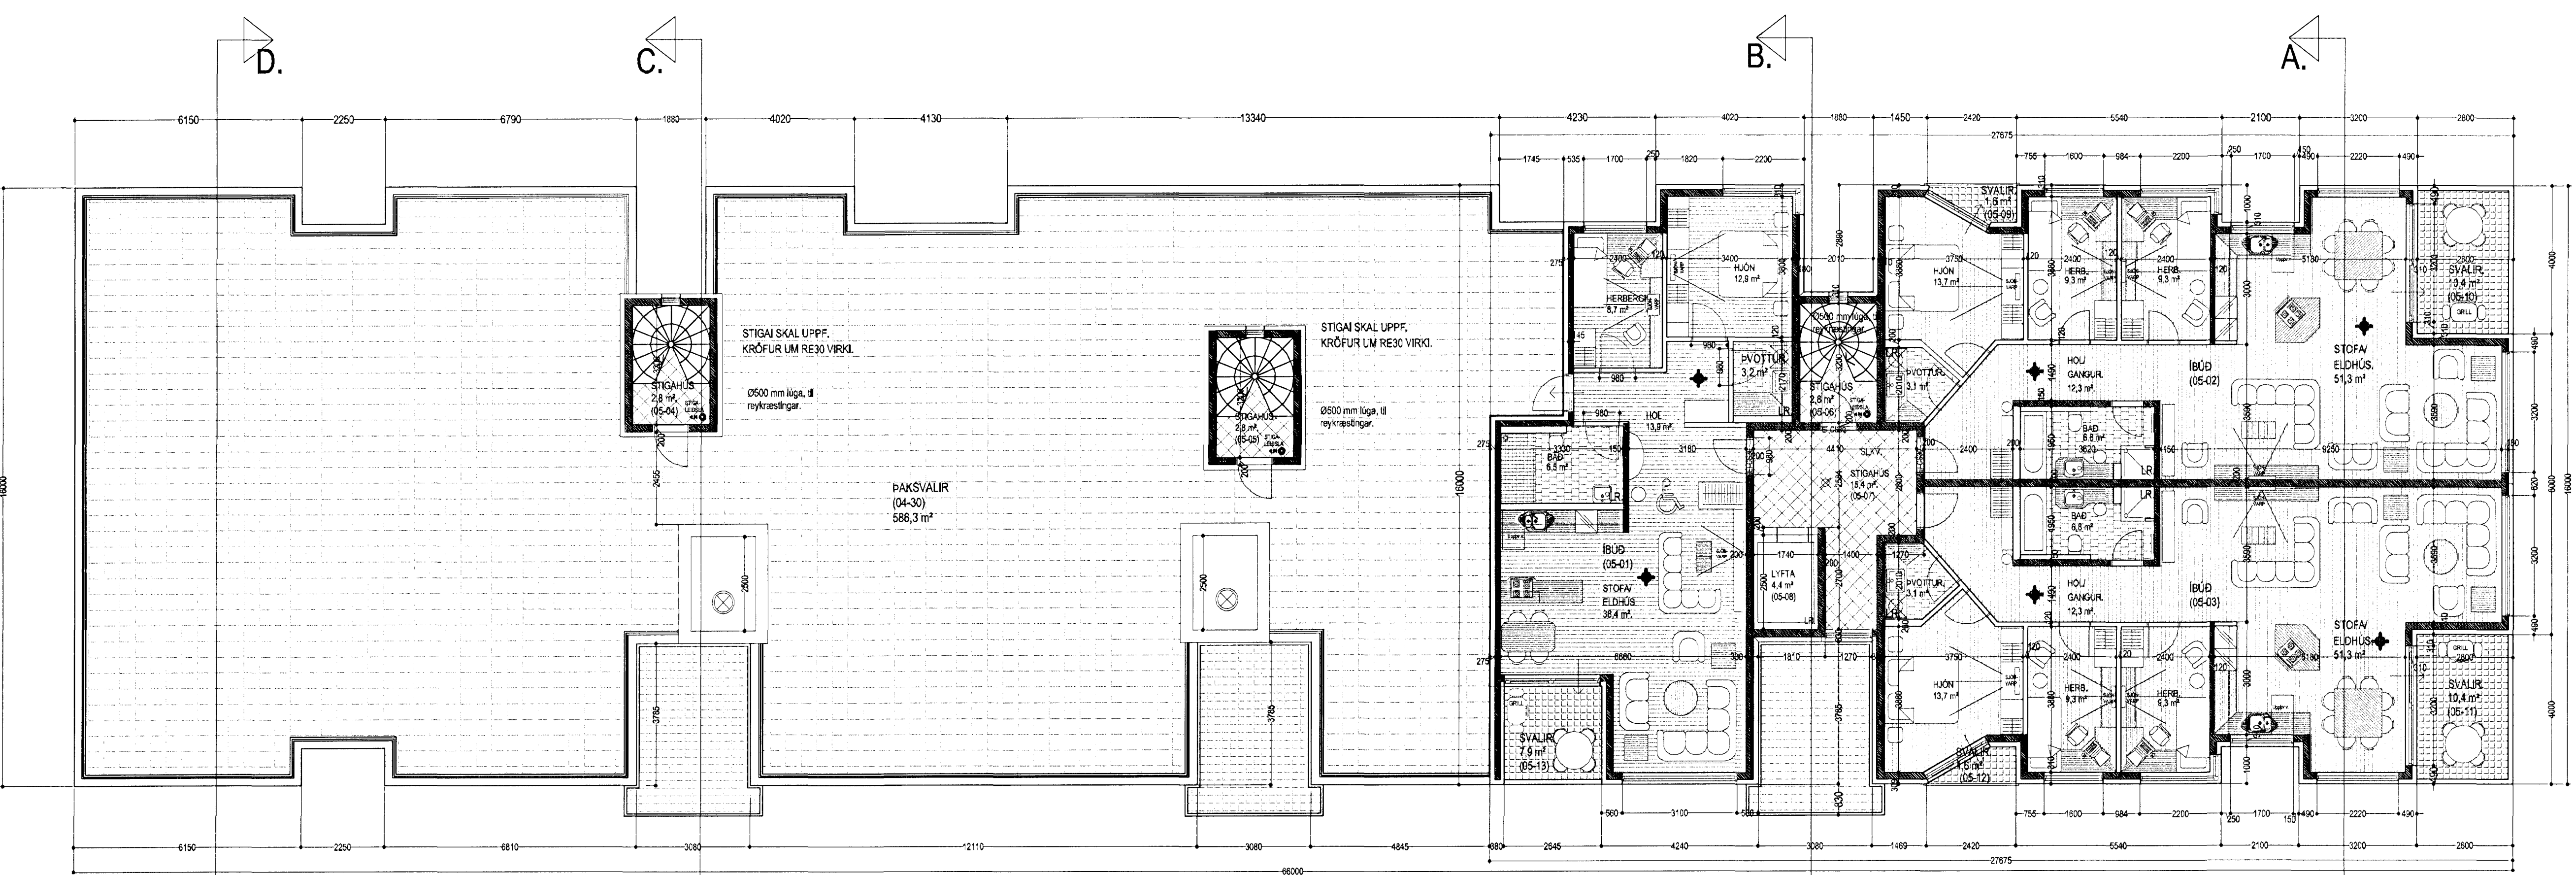

GRUNNMYND 5. HÆÐ. MKV. 1:100.

- > BO, táknað björgunarp, samkv. reglugerð um brunavarnir og brunamál.
- Táknað rýmingarleið, samkv. reglugerð um brunavarnir og brunamál.
- ⊗ Reykskjarni, staðsetjst samkv. teikningu.  
Eldvarnarbúnaður og skikkivæð skulu staðsetjst í samræði við skikkivæð.  
Anddyrshúð/ bóða skulu vera sjálfokandi með hurðarþrúpu.

NORÐURBAKKI 5a, 5b og 5c. HAFNARFIRÐI.

Sigurður Þorvarðarson byggingarfræðingur bfi.  
Teiknistofan Strandgötu 11 220 Hafnarfirði.  
Sími: 5651510. Netfang: teiknistofan@simnet.is  
STH: teiknistofan ehf. kt. 510298-2769. Kt. aðalhönnuðar: 141250-4189.

Skýringar:	Aðaluppdráttur.
Teikning:	Grunnmyndir 4. og 5. hæð.
Mælikvæði:	1:100. Dagsetning: 07. desember 2005.
Underskrift:	<i>[Signature]</i>
Blað nr.:	4 af 8.
Breytt:	Frágangur á loftræstingu/ reykræstingu breytt 1. feb. 2012. Sig. Þ.