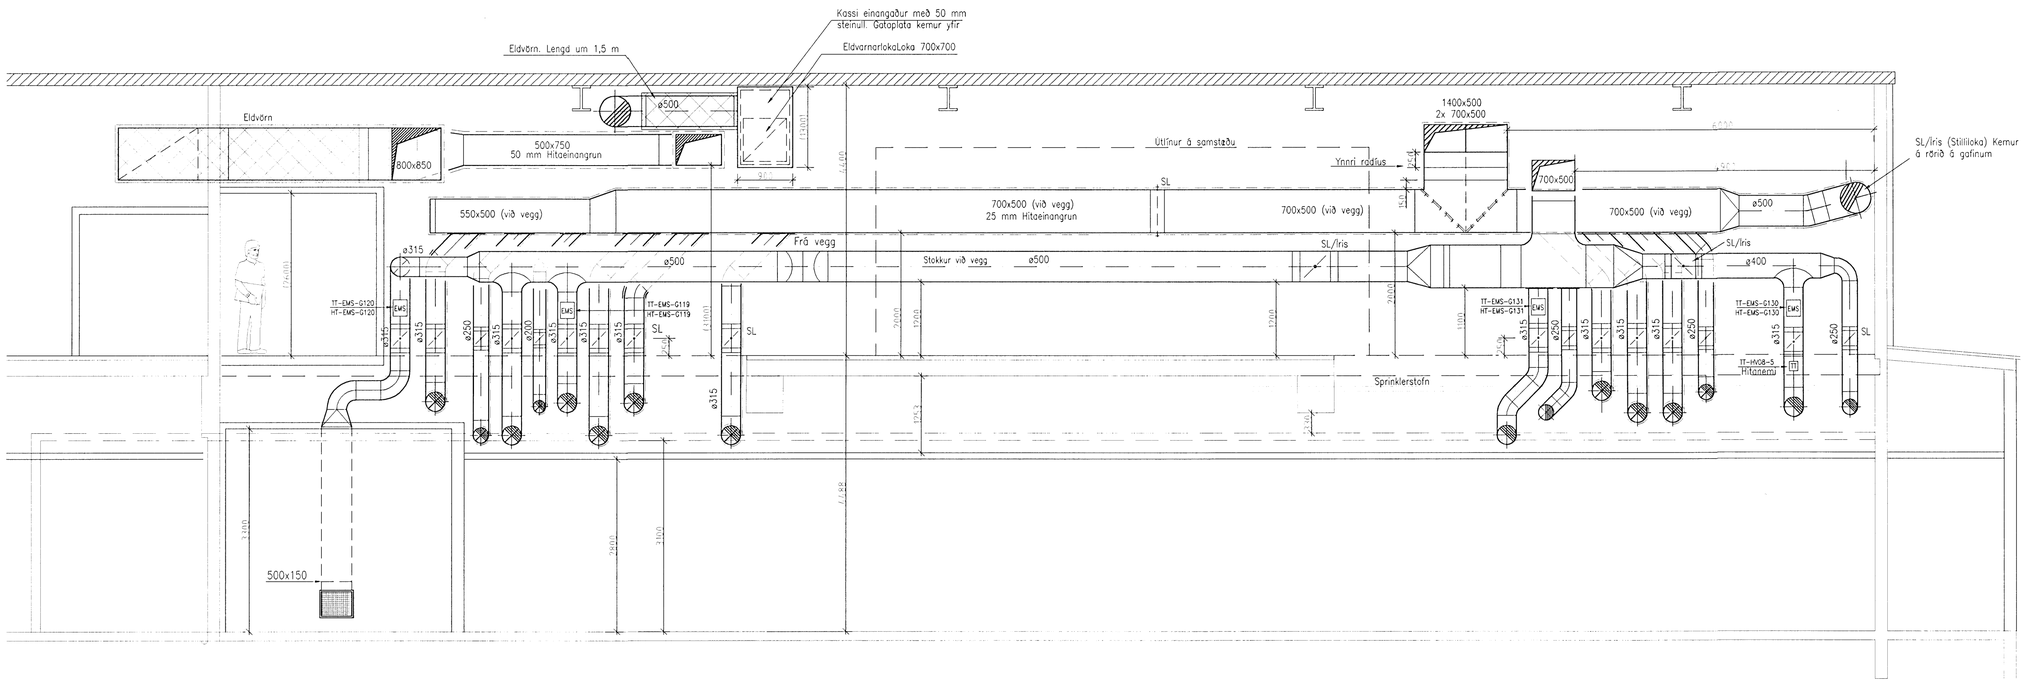

A 204|401 Snið Mkv. 1: 50

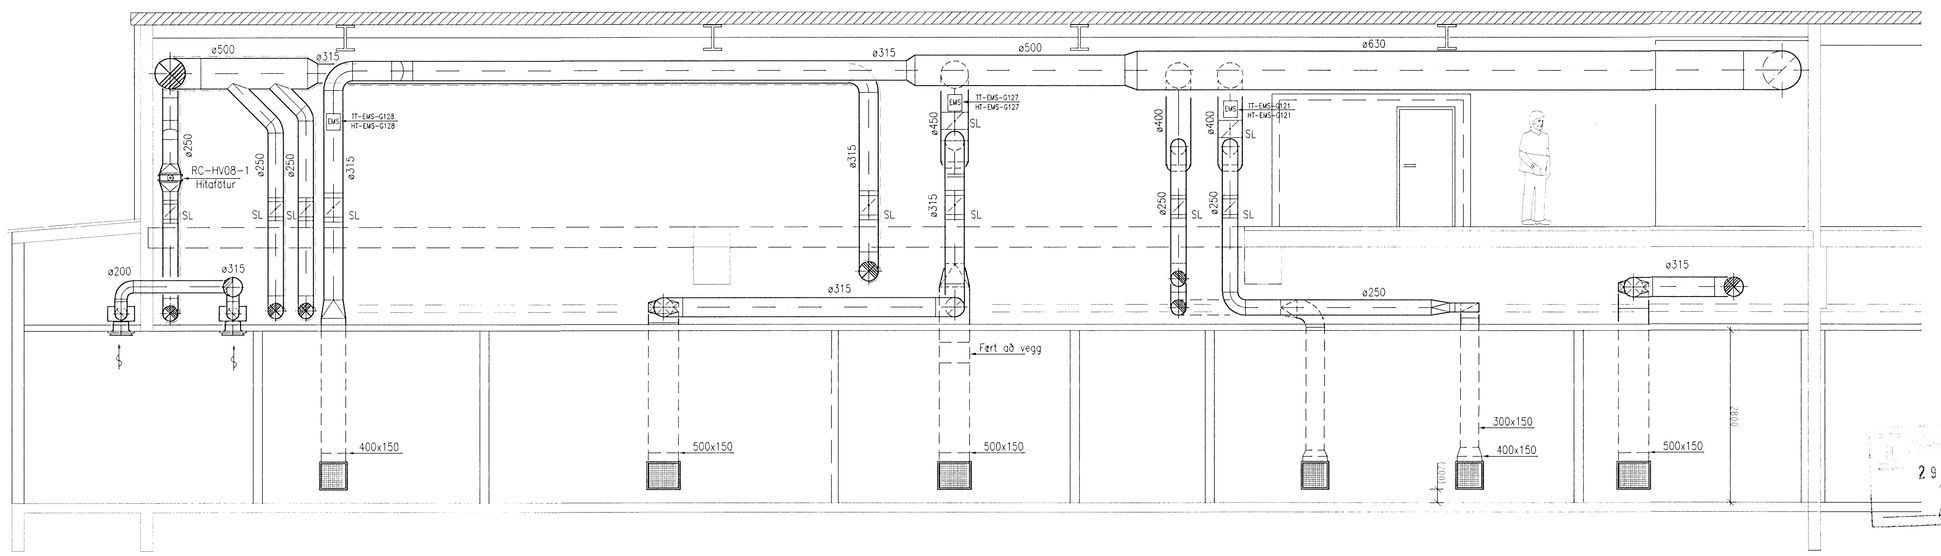

B 204|401 Snið Mkv. 1: 50

Undirritun samræmingarhönnuðar:

Nr.	Lýsing á breytingu	Dags
B	Rauteikning	22.09.2005
A	Ýmsar breytingar og viðbætur	12.04.2005

Actavis

Reykjavíkurvegur 78, Hafnarfirði
F-Verksmiðja - Stækkun
Loftræstikerfi
Snið A-A og B-B

Teikning nr.: IS1F-M8-01/02-401-B

Dags: 15.02.2005 | Kvarði 1:50 @ A1 | Verk nr.: 379

Skjalaheiti: 379-2H-loftræstikerfi.dwg

LAGNATÆKNI
Hönnunar- og ráðgjafarstofa /FRV
Hamraborg 12, 200 Kópavogur, Ísland
sími+354-564 5252 fax+354-564 5251
lt@lagnatak.is http://www.lagnatak.is

Hannað: SÞ/AHS
Teiknað: SÞ/KHK
Yfirfarið:

Samþ.:

Kennitala: 190649-2749