


Undirritun samráðingarráðgjafar:

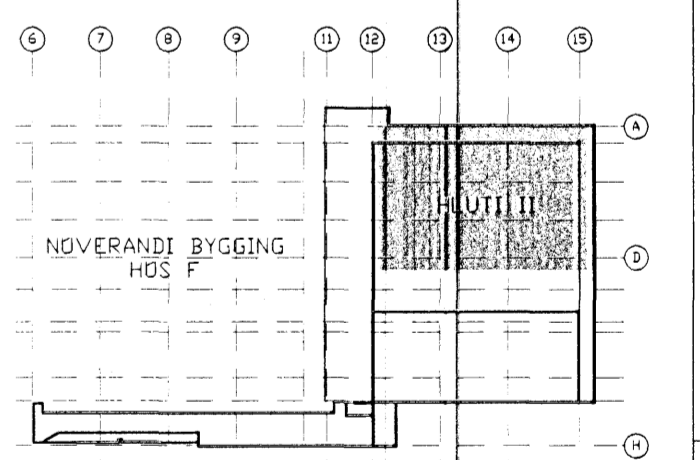

LYKILMYND

B	Rautteikning	Kvarði: 1:50	22.09.2005
A	Hönnun loftþræstingar í vörulager breytt		18.05.2005
Nr.	Lýsing & breytingu		Daga

actavis
 Reykjavíkurvegur 78, Hafnarfirði
 F-Verksmiðja - Stækkun
 Loftþræstikerfi
 Grunnmynd - 2.Hæð - Hluti II

Teikning nr. IS1F-M06-02-212-B
 Daga: 12.04.2005 Kvarði: 1:50 A1 Verk nr.: 379
 Skjalnúmer: 379-212-loftþræstikerfi.dwg

LAGNATÆKNI
 Hönnunar- og ráðgjafarstofa /FRV
 Hönnun 12, 200 Kópavogur, Ísland
 Sími: +354-564-5202 Fax: +354-564-5251
 E-mail: lagnat@lagnat.is http://www.lagnat.is

Samb.:
 Kennitala: 220447-25449