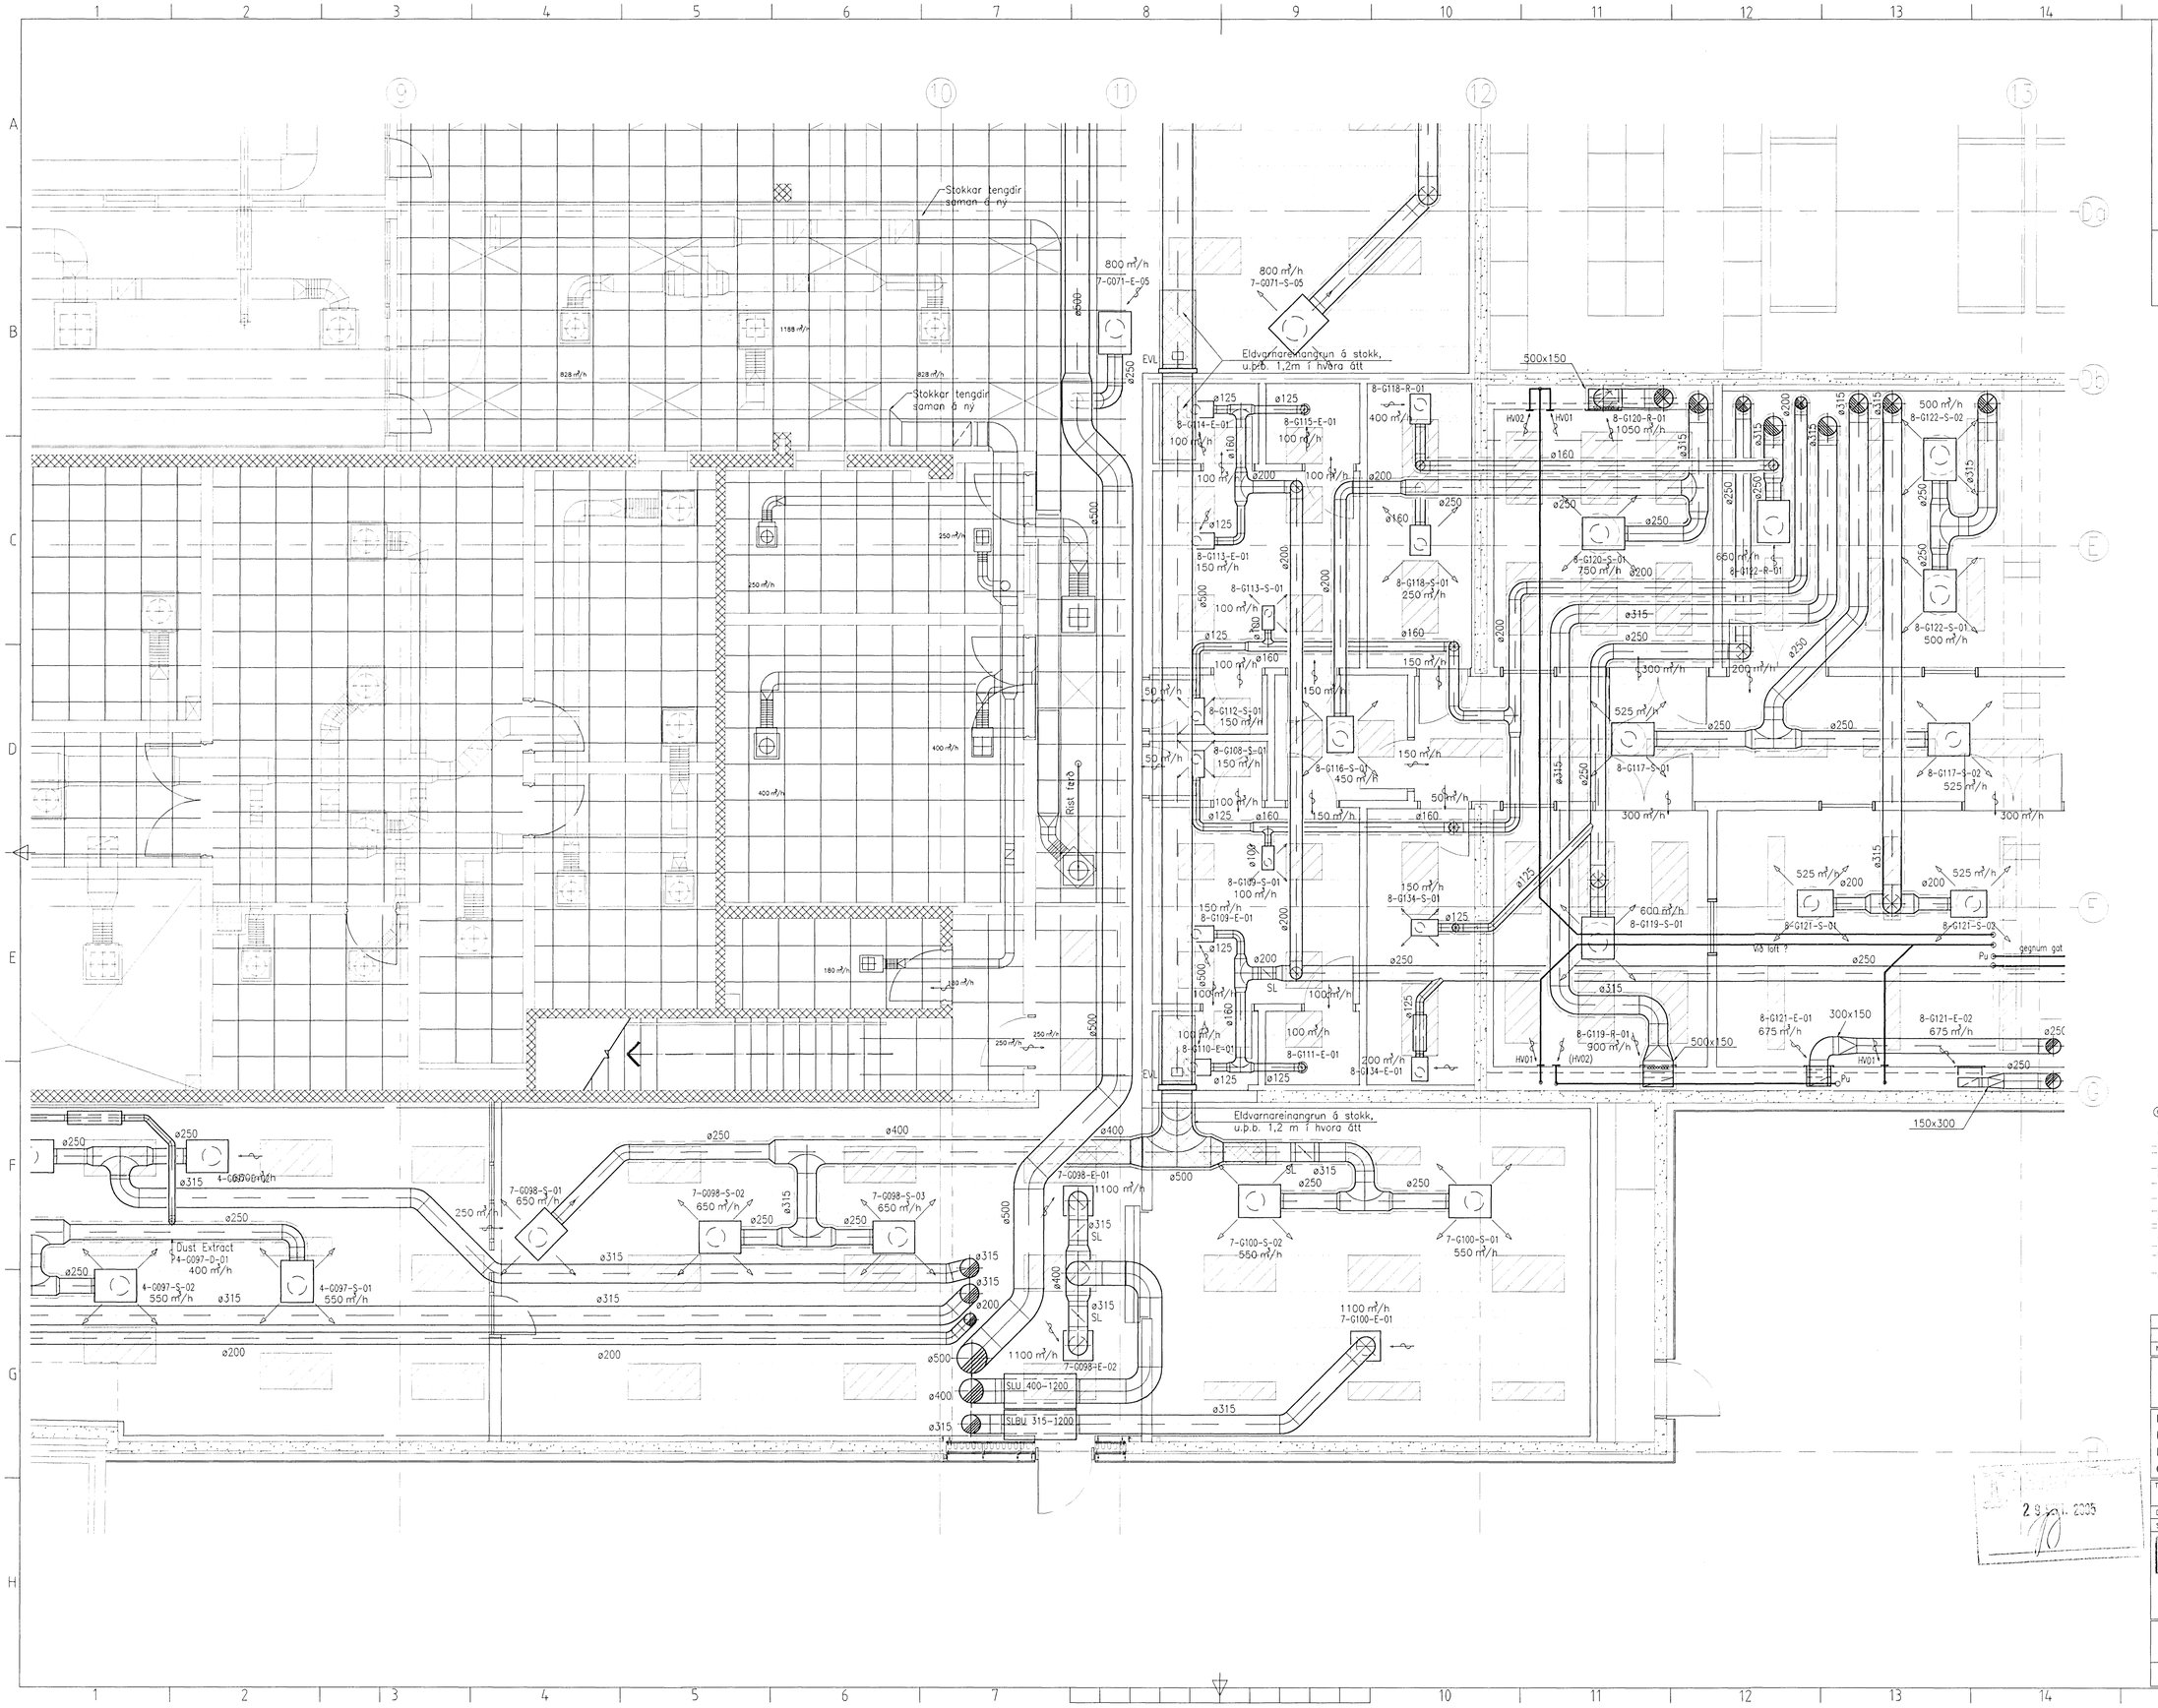

Undirritun samræmingarhönnuðar:

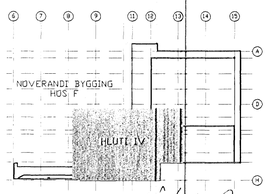

LYKILMYND

Nr.	Lýsing á breytingu	Dags
B	Raunteikning	22.09.2005
A	HV stokkum bætt við og fleiri breytingar	12.04.2005

actavis

Reykjavíkurvegur 78, Hafnarfirði
F-Verksmiðja – Stækkun
Loftræstikerfi
Grunnmynd – 1.Hæð – Hluti IV

Teikning nr.: IS1F-M02/04/07/08-01-205-B

Dags: 15.02.2005 | Kvarði: 1:50 @ A1 | Verk nr.: 379

Skjalaheiti: 379-1H-loftræstikerfi.dwg

LAGNATÆKNI
Hönnunar- og ráðgjafarstofa /FRV
Hamraborg 12, 200 Kópavogur, Island
sími+354-564 5252 fax+354-564 5251
lt@lagnatak.is http://www.lagnatak.is

Hannað: SÞ/AHS
Teiknað: SÞ/KHK
Yfirfanð:

Samþ.:

Kennitala: 190147-2749

29 SEP. 2005