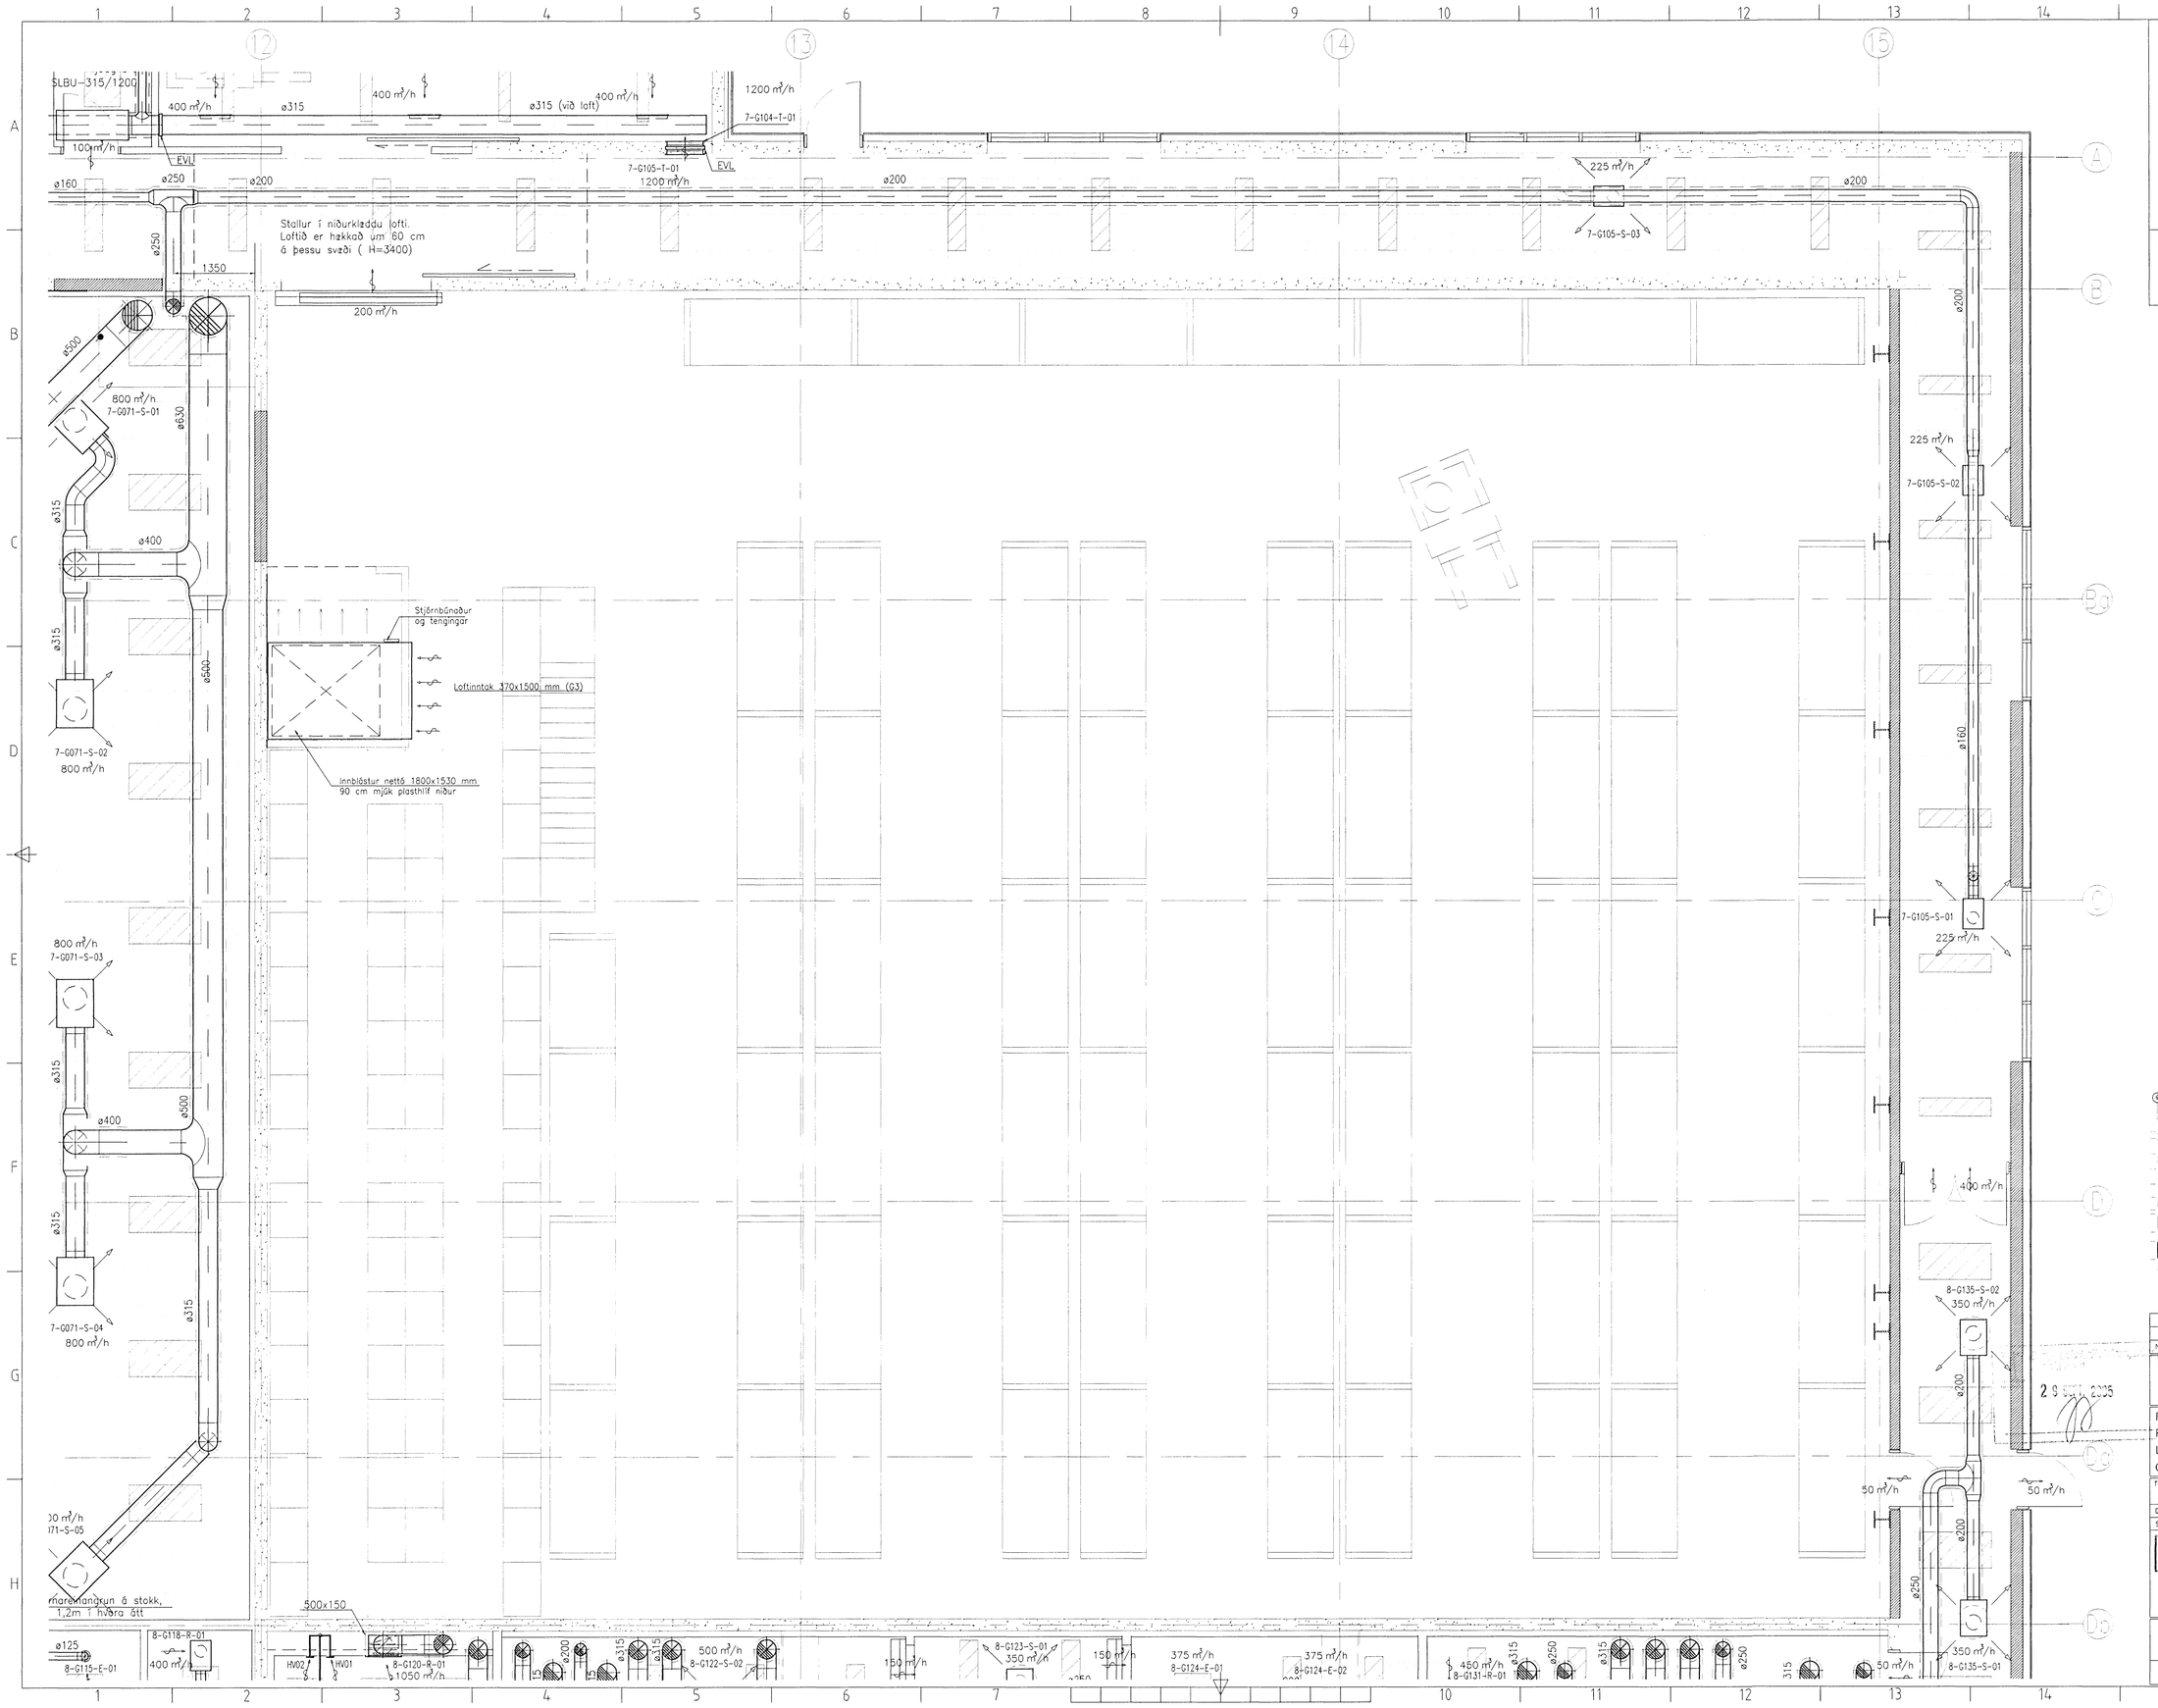

Undirritun samræmingarhönnuðar:

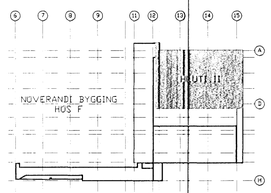

LYKILMYND

Nr.	Lysing á breytingu	Dags
B	Raunteikning	22.09.2005
A	Ýmsar breytingar	12.04.2005

2 9 SEPT. 2005

actavis

Reykjavíkurvegur 78, Hafnarfirði
F-Verksmiðja – Stækkun
Loftræstikerfi
Grunnmynd – 1.Hæð – Hluti II

Teikning nr. IS1F-M07/08-01-203-B

Dags: 15.02.2005 | Kvarði: 1:50 @ A1 | Verk nr.: 379

Skjalaheiti: 379-1H-loftræstikerfi.dwg

LAGNATÆKNI
Hönnunar- og ráðgjafarstofa /FRV
Hamraborg 12, 200 Kópavogur, Ísland
sími+354-564 5252 fax+354-564 5251
lt@lagnatak.is http://www.lagnatak.is

Hannað: SÞ/AHS
Teiknað: SÞ/KHK
Yfirfarið:

Samþ.:

Kennitala: 90147-2749