


Undirritun samræmingarhönnuðar:

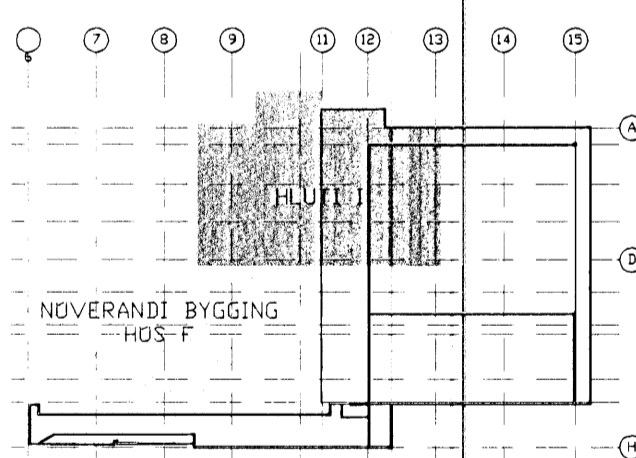

LYKILMYND

B	Raunteikning	Kvart: 1-50	22.09.2005
A	Innblisturastokkur 50, 6098 og G100 ferðir		12.04.2005
Nr.	Lýsing á breytingu		Dags



Reykjavíkuvægur 78, Hafnarfjörð
 F-Verksmiðja - Stækun
 Loftræstikerfi
 Grunnmynd - 1.Hæð - Hluti I

Tekning nr. IS1F-M02/07-01-202-A
 Dags: 15.02.2005 Kvart: 1-50 Verk nr.: 379
 Skjalnúmer: 379-1H-loftræstikerfi.dwg Hönnuð: SP/AHS
 Teknað: SP/KHK
 Yfirbúð: Yfirbúð

LAGNATÆKNI
 Hönnunar- og ráðgjafarstofa /RV
 Hornborg 12, 200 Kópavogur, Ísland
 Sími: 554-554-5252 Fax: 554-554-5251
 it@lagnatex.is http://www.lagnatex.is

Samp.:
 Kennitala: 190147-8799

29.02.2005