

SKÝRINGAR:


HÚSAGERÐ:
 A: FJÖLBÝLISHÚS Á TVEIMUR HÆÐUM
 C: PARHÚS Á TVEIMUR HÆÐUM
 E: SAMBÝLI, EIN HÆÐ
 H: DÆLUSTÖÐ VATNSVEITU

FRÁGANGUR Á LÓÐAMÖRKUM VERDI GERÐUR Í SAMRÁÐI VIÐ LÓÐARHAFA AÐLIGGJANDI LÓÐA. STÆRD OG STAÐSETNING LÓÐA, BYGGINGARREITA OG BÍLASTÆÐA ERU SÝND Á MÆLIBLÖÐUM.

2h= HÚS Á TVEIMUR HÆÐUM
 G= REIKNUD HÆÐ Á GÖTU, GANGSTÉTT EDA GANGSTÍG
 L= LANDHÆÐ VIÐ LÓÐAMÖRK (LEIÐBEINANDI)
 H= HÆÐ Á AÐKOMUGÓLFI
 Fr= TENGIHÆÐ Á OFANVATNSFRÁRÆSI
 Fs= TENGIHÆÐ Á SKÓLPFRÁRÆSI


BAKRÁSARVATN HITAVEITU SKAL VEITA Í OFANVATNSFRÁRÆSI. NEYSLUVATNSHEIMÆÐAR ERU Ø32 mm PE100, NEMA ANNAD SÉ SÝNT Á TEIKNINGU. TENGIHÆÐ NEYSLUVATNSHEIMÆÐAR ER AÐ ÖLLU JÖFNU 1,2 m UNDIR YFIRBORDI LANDS.

- - - > NEYSLUVATNSHEIMÆÐ (MED LOKA)
- - - OFANVATNSFRÁRÆSI (Ø150 mm)
- • SKÓLPFRÁRÆSI (Ø150 mm)
- 13 NÚMER LÓÐAR
- 331,051 NÚMER AÐLIGGJANDI LÓÐABLADA

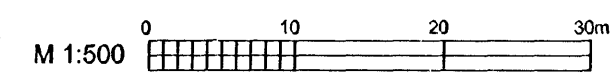

HÆÐABLAÐ 25.221.3
 TEIKNING NR. 331,051

BLIKAÁS 1, 2, 3, 4, 5, 6
7, 8, 10 OG 12

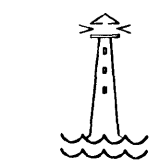

ÁSAR, 1. ÁFANGI

VERKFRÆÐISTOFA

BÆJARHRAUNI 20 220 HAFNARFJÖRDUR
 Sími 58 58 600 FAX 58 58 610
 Netfang: vsb@vsb.is, kt:710798-2899

BREYTT 15.11.99/SV: BLIKAÁS 3, DÆLUHÚS VH
 BREYTT 29.07.99/GÓV: BLIKAÁS 3, DÆLUHÚS VH

Dags.: 25.06.1999 Gert af: SV, GÓV Yfirarið: *SV*