

SKÝRINGAR:

HÚSAGERÐ:
F: LEIKSKÓLI


FRÁGANGUR Á LÓÐAMÖRKUM VERÐI GERÐUR Í SAMRÁÐI VIÐ LÓÐARHAFA ADLIGGJANDI LÓÐA. STÆRÐ OG STAÐSETNING LÓÐA, BYGGINGARREITA OG BÍLASTÆÐA ERU SÝND Á MÆLIBLÓÐUM.

2h= HÚS Á TVEIMUR HÆÐUM
G= REIKNUÐ HÆÐ Á GÖTU, GANGSTÉTT EDA GANGSTÍG
L= LANDHÆÐ VIÐ LÓÐAMÖRK (LEIÐBEINANDI)
H= HÆÐ Á AÐKOMUGÓLFÍ
Fr= TENGIHÆÐ Á OFANVATNSFRÁRÆSI
Fs= TENGIHÆÐ Á SKÓLPFRÁRÆSI

BAKRÁRARVATN HITAVEITU SKAL VEITA Í OFANVATNSFRÁRÆSI. NEYSLUVATNSHEIMÆÐAR ERU Ø32 mm PE100, NEMA ANNAD SÉ SÝNT Á TEIKNINGU. TENGIHÆÐ NEYSLUVATNSHEIMÆÐAR ER AÐ ÖLLU JÖFNU 1,2 m UNDIR YFIRBORDI LANDS.

- NEYSLUVATNSHEIMÆÐ (MEÐ LOKA)
- OFANVATNSFRÁRÆSI (Ø150 mm)
- SKÓLPFRÁRÆSI (Ø150 mm)

- (13) NÚMER LÓÐAR
- (331,051) NÚMER ADLIGGJANDI LÓÐABLAÐA

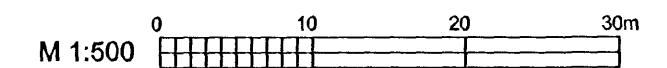

HÆÐABLAÐ 25.222.6
TEIKNING NR. 331,060

ÁSBRAUT 4, LEIKSKÓLI



HAFNARFJARÐARBÆR
UMHVERFIS- OG TÆKNISVIÐ
ÁSAR, 1. ÁFANGI

VSB VERKFRÆÐISTOFA



BÆJARHRAUNI 20 220 HAFNARFJÓRÐUR
SÍMI 58 58 600 FAX 58 58 610
Netfang: vsb@vsb.is, kt:710798-2899

Dags: 24.03.2000 Gest af: SV,

Yfirfarid:

Breytt 09.01.2004/RBS: Lóð stækkuð til austur að göngustíg.

