


SKÝRINGAR

- Kótar eru í m.y.s
- Málsetningar eru í cm
- 150 Merkir þykkt plötu
- Merkir hæðarkóti snið
- Merkir hæðarkóti plan

SNIDMERKING

- Heiti sniðs
- NR B1/B4 Heiti teikningar þar sem snið er sýnt
- Heiti teikningar þar sem snið er tekið

- R60 BRUNAMÓTSTADA BURÐARVIRKIS Í MÍNÚTUM
- EI60 BRUNAMÓTSTADA VEGGS
- E30-CSm BRUNAMÓTSTADA HURÐAR
- UT → ÚT- OG NEYÐARLÝSING
- SLÖKKVITÆKI
- 20m BS BRUNASLANGA
- LR LOFTRÆSTING
- GNF GÖLFNIDURFALL

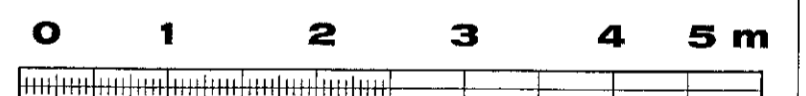

M. 1:100

SAS
17.03.2021

- D
- C
- B
- A 11.03.21-texta v. brunavarnarskiltis bætt við

BREYTINGAR

Samþykkt Samþykki eðlihönnuðar


VEB Verktæðistofa
Dalveg 18 201 Kópavogi
Sími 564 3322 Fax 564 3324
Netfang veb@veb.is, GSM 898 1198
Ráðgjafandi verktæðisgjafur

VERKHEITI
BÆJARHAUN 8
220 HAFNAFJÖRDUR

Teikning nr
A1
A

HEITI TEIKNINGAR
GRUNNMYND 1 HÆÐ
Reyndarteikningar

Dagsetning	Hannað	Yfirfarið	Kvart	Verknúmer
FEB. 2021	JR	ERIKASDÓTTIR ERNERSDÓTTIR 201156-2539	1:100	

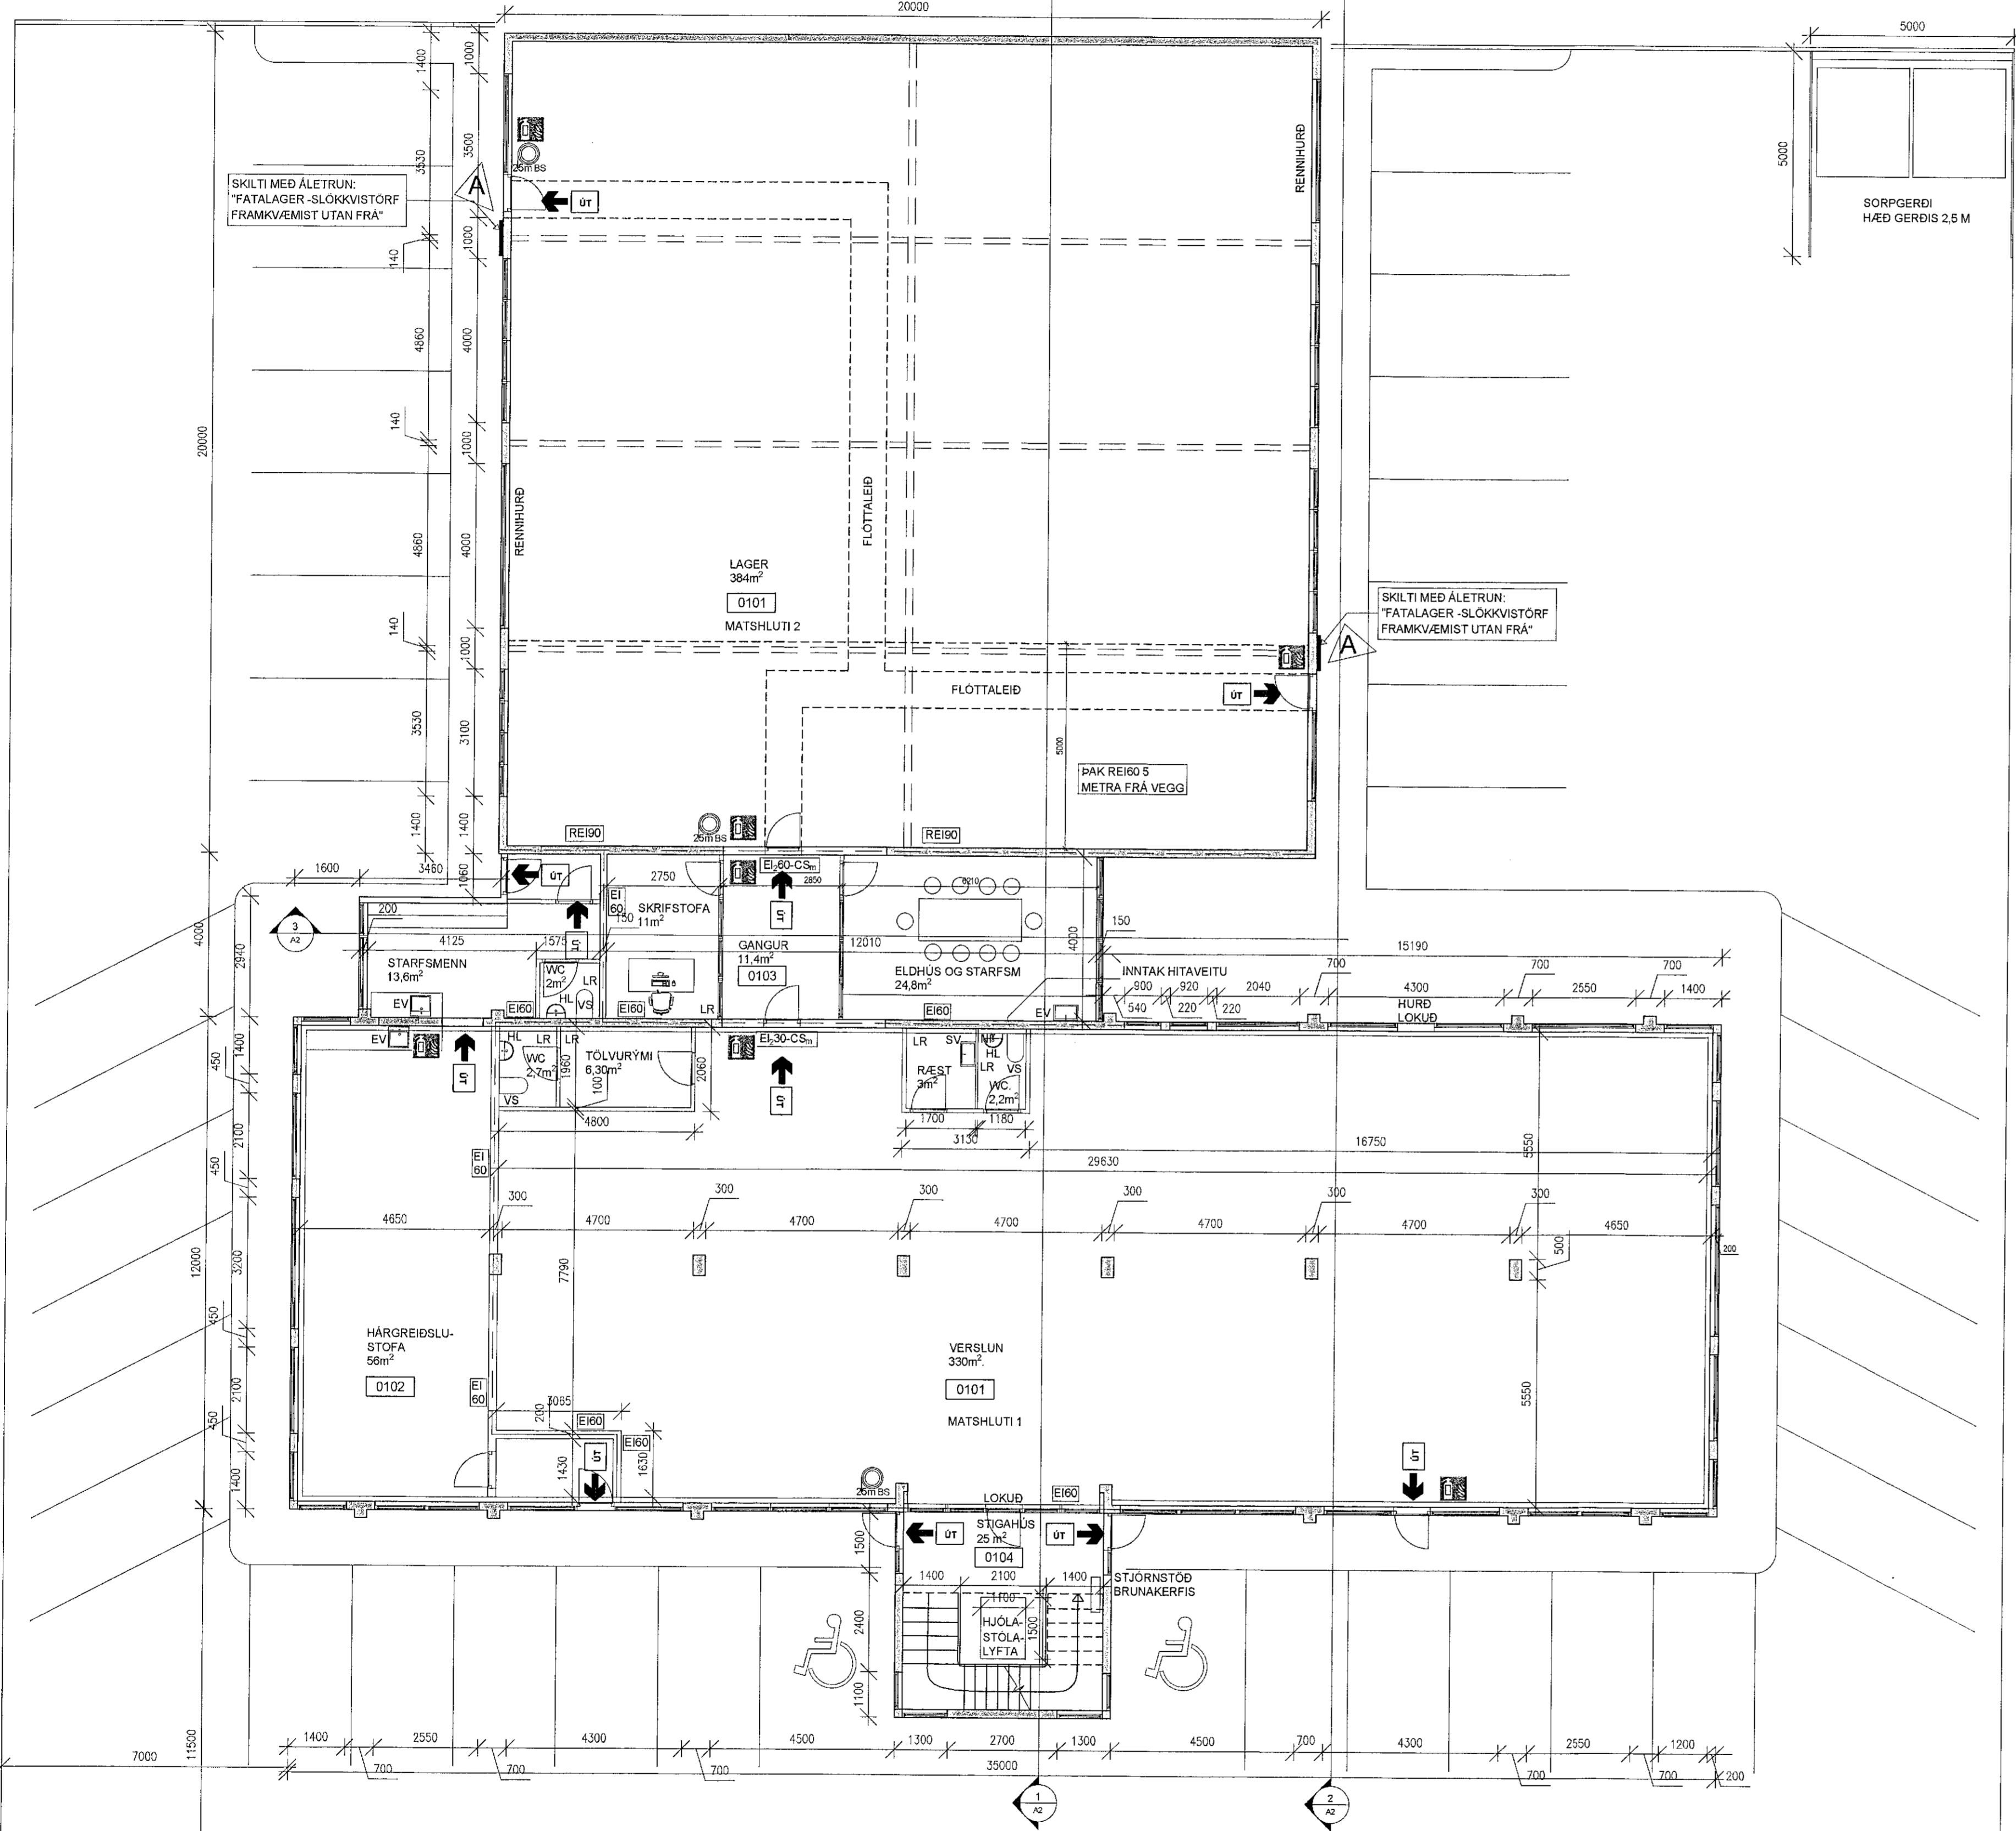

GRUNNMYND
MKV. 1:100

ÖRÜGG
Allt hlutur hönnuðinn
Brúnavarnir yfirfarar
12.3.2021