


- SKÝRINGAR**
- Kólar eru í m.y.s. Málsetningar eru í cm
 - 150 Merkir þykkt plötu
 - Merkir hæðarkóti snið
 - Merkir hæðarkóti plan
- SNIDMERKING**
- Heiti sniðs
 - Heiti teikningar þar sem snið er sýnt
 - Heiti teikningar þar sem snið er tekið

- R60 BRUNAMÓTSTAÐA BURÐARVIRKIS Í MÍNÚTUM
- EI60 BRUNAMÓTSTAÐA VEGGS
- E30-CSm BRUNAMÓTSTAÐA HURÐAR
- ÚT → ÚT- OG NEYDARLÝSING
- SLÖKKVIÐEKI
- 25m BS BRUNASLANGA
- LR LÖFTRÆSTING
- GNF GÖLFNÍÐURFALL

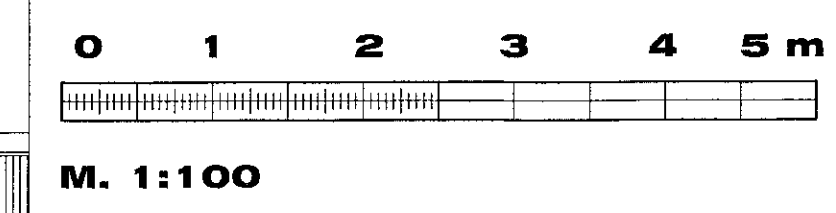

SÞS
17.03.2021

BREYTINGAR

Samþykkt Samþykki aðalhönnuðar

VEB Verkfæðistofa
Dalvegj 18 201 Kópavogi
Sími 564 3322 Fax 564 3324
Netfang veb@veb.is, GSM 698 1198
Ráðgefandi verkfræðisjónusta

VERKHEITI
BÆJARHAUN 8
220 HAFNAFJÖRDUR

Teikning nr
A2

HEITI TEIKNINGAR
GRUNNM. 2 OG 3. HÆÐAR
SNID, Reyndarteikningar

Dagsetning	Hannað	Yfirfarið	Kvarði	Verknúmer
FEB. 2021	JR	EYJENDUR BRUNSSON	1:100	261156-2539

