


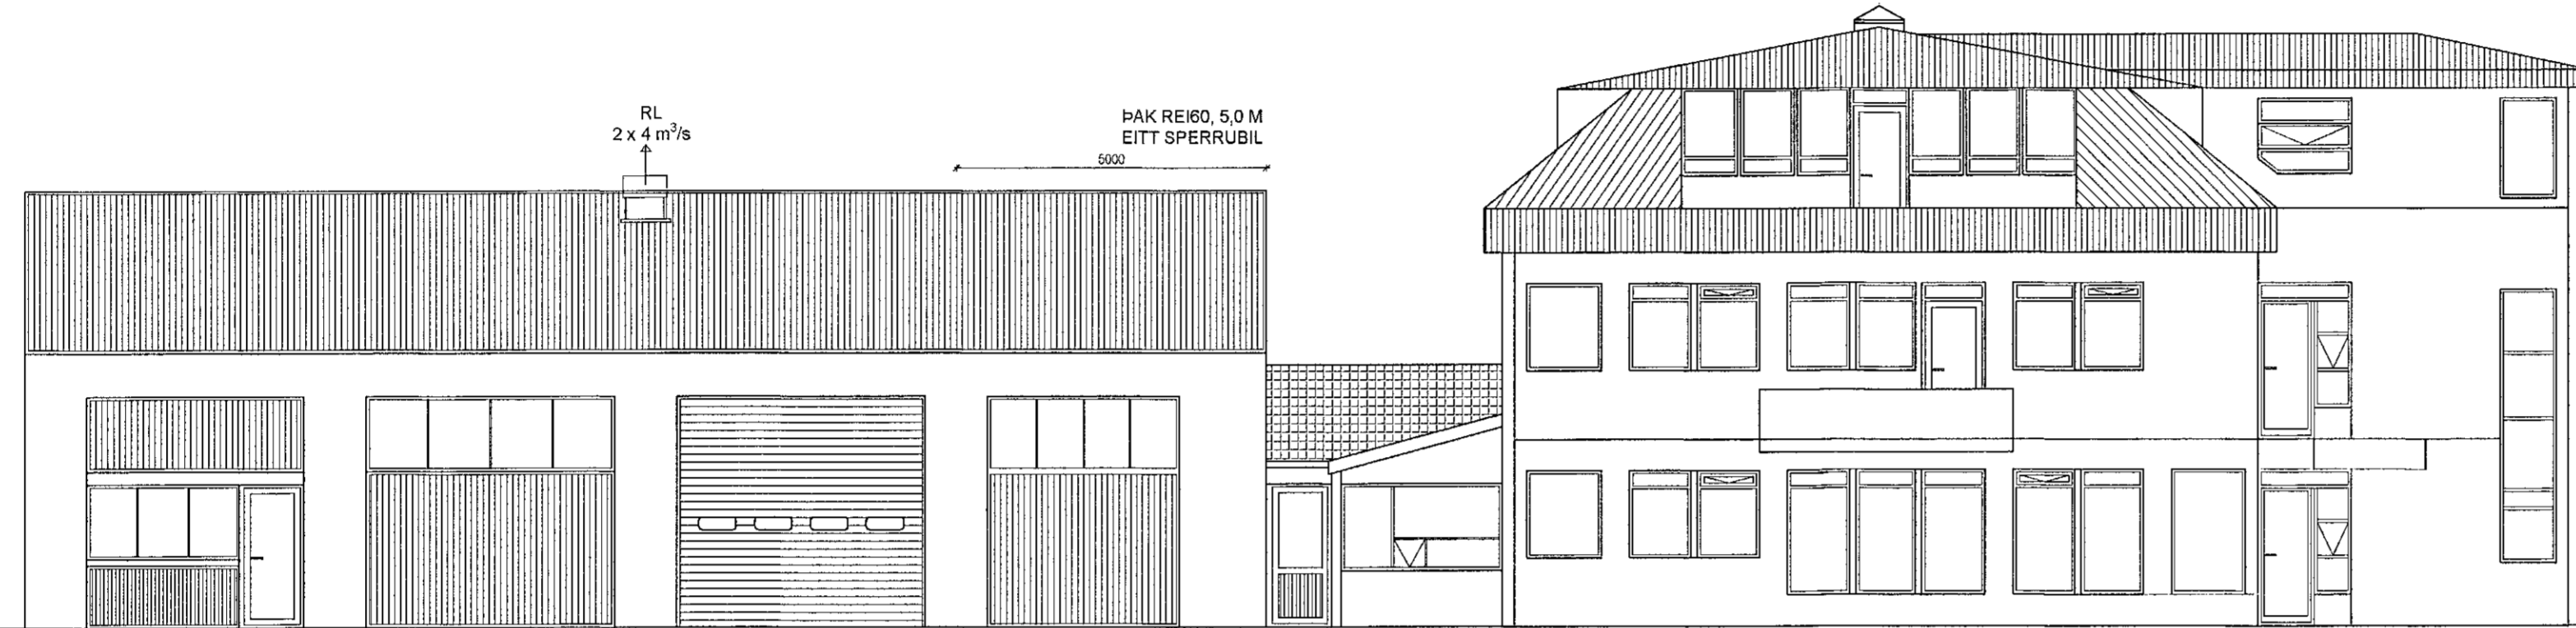


ÁSYND SUÐUR
MKV. 1:100



ÁSYND NORÐUR
MKV. 1:100



ÁSYND VESTUR
MKV. 1:100

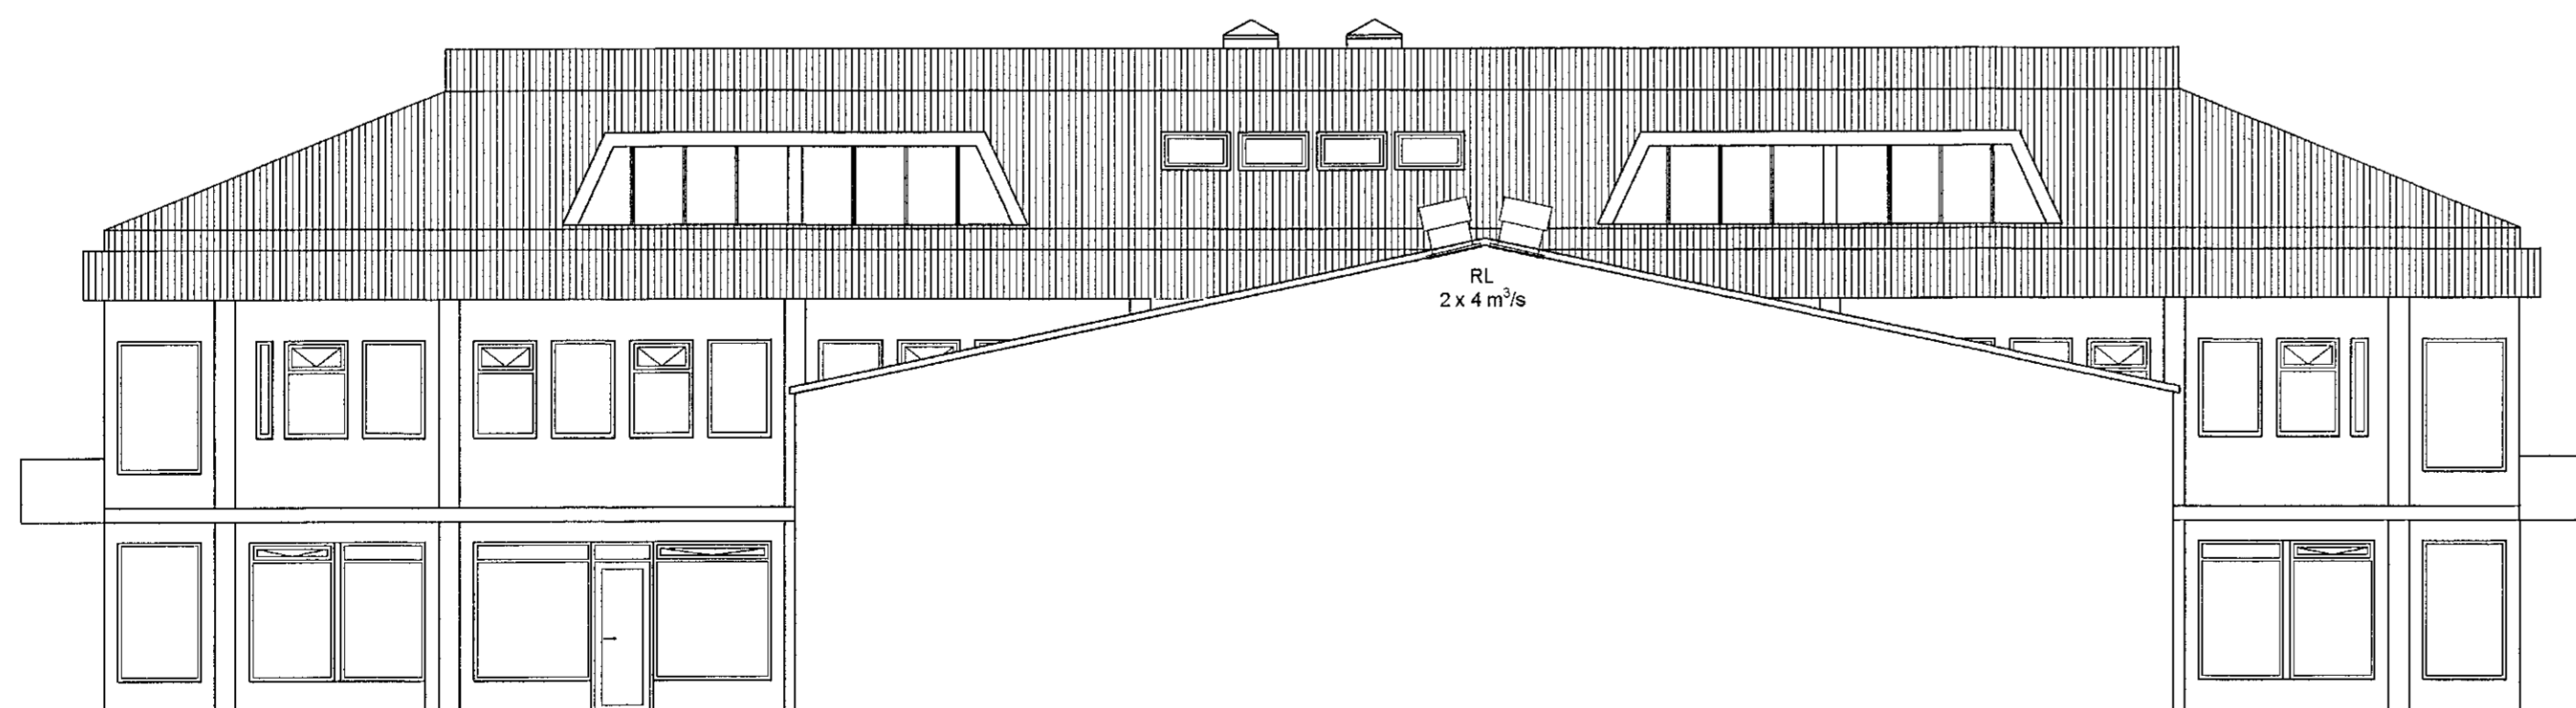

ÁSYND AUSTUR
MKV. 1:100

Samþykkt þann
17. MAR. 2021
Byggingarfulltrúinn í Hafnarfirði
Selma Þýmasdóttir


SKÝRINGAR

- Kötur eru í m.y.s
- Málsetningar eru í cm
- Merkir þykkt plötu
- Merkir hæðarkóti snið
- Merkir hæðarkótl plan

SNIDMERKING

- Heiti sniðs
- Heiti teikningar þar sem snið er sýnt
- Heiti teikningar þar sem snið er tekið

- R60 BRUNAMÓTSTAÐA BURÐARVIRKIS Í MÍNÚTUM
- E160 BRUNAMÓTSTAÐA VEGGS
- E30-CSm BRUNAMÓTSTAÐA HURÐAR
- ÚT- OG NEYDARLÝSING
- SLÖKKVIT/ÆKI
- BRUNASLANGA
- LOFTRÆSTING
- GÖLFNIDURFALL

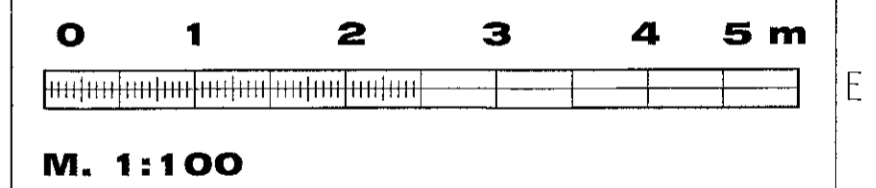

D
C
B
A

BREYTINGAR

Samþykkt Samþykki aðalhönnuðar

VEB Verkfræðistofa
Dalvegji 18 201 Kópavogi
Sími 564 3322 Fax 564 3324
Netfang veb@veb.is, GSM 698 1198
Ráðgefandi verkfræðisjónusta

VERKHEITI
B/ÆJARHRAUN 8
220 HAFNAFJÖRDUR

Teikning nr.
A3

HEITI TEIKNINGAR
ÁSYND
Reyndarteikning

Dagsetning FEB. 2021	Hannaó JR	Yfirarið EILINDUR BRUNSSON 261156-2639	Kvarði 1:100	Verknúmer
-------------------------	--------------	--	-----------------	-----------

ÖRUGS
Allt Rófur
Þorsteinsson
Dunastími yfirmar
19.2.2021

SHS
17.03.2021