




Samþykkt þann
 03. MAR. 2021
 Byggingarfulltrúinn í Hafnarfirði
Melusi Björnsson

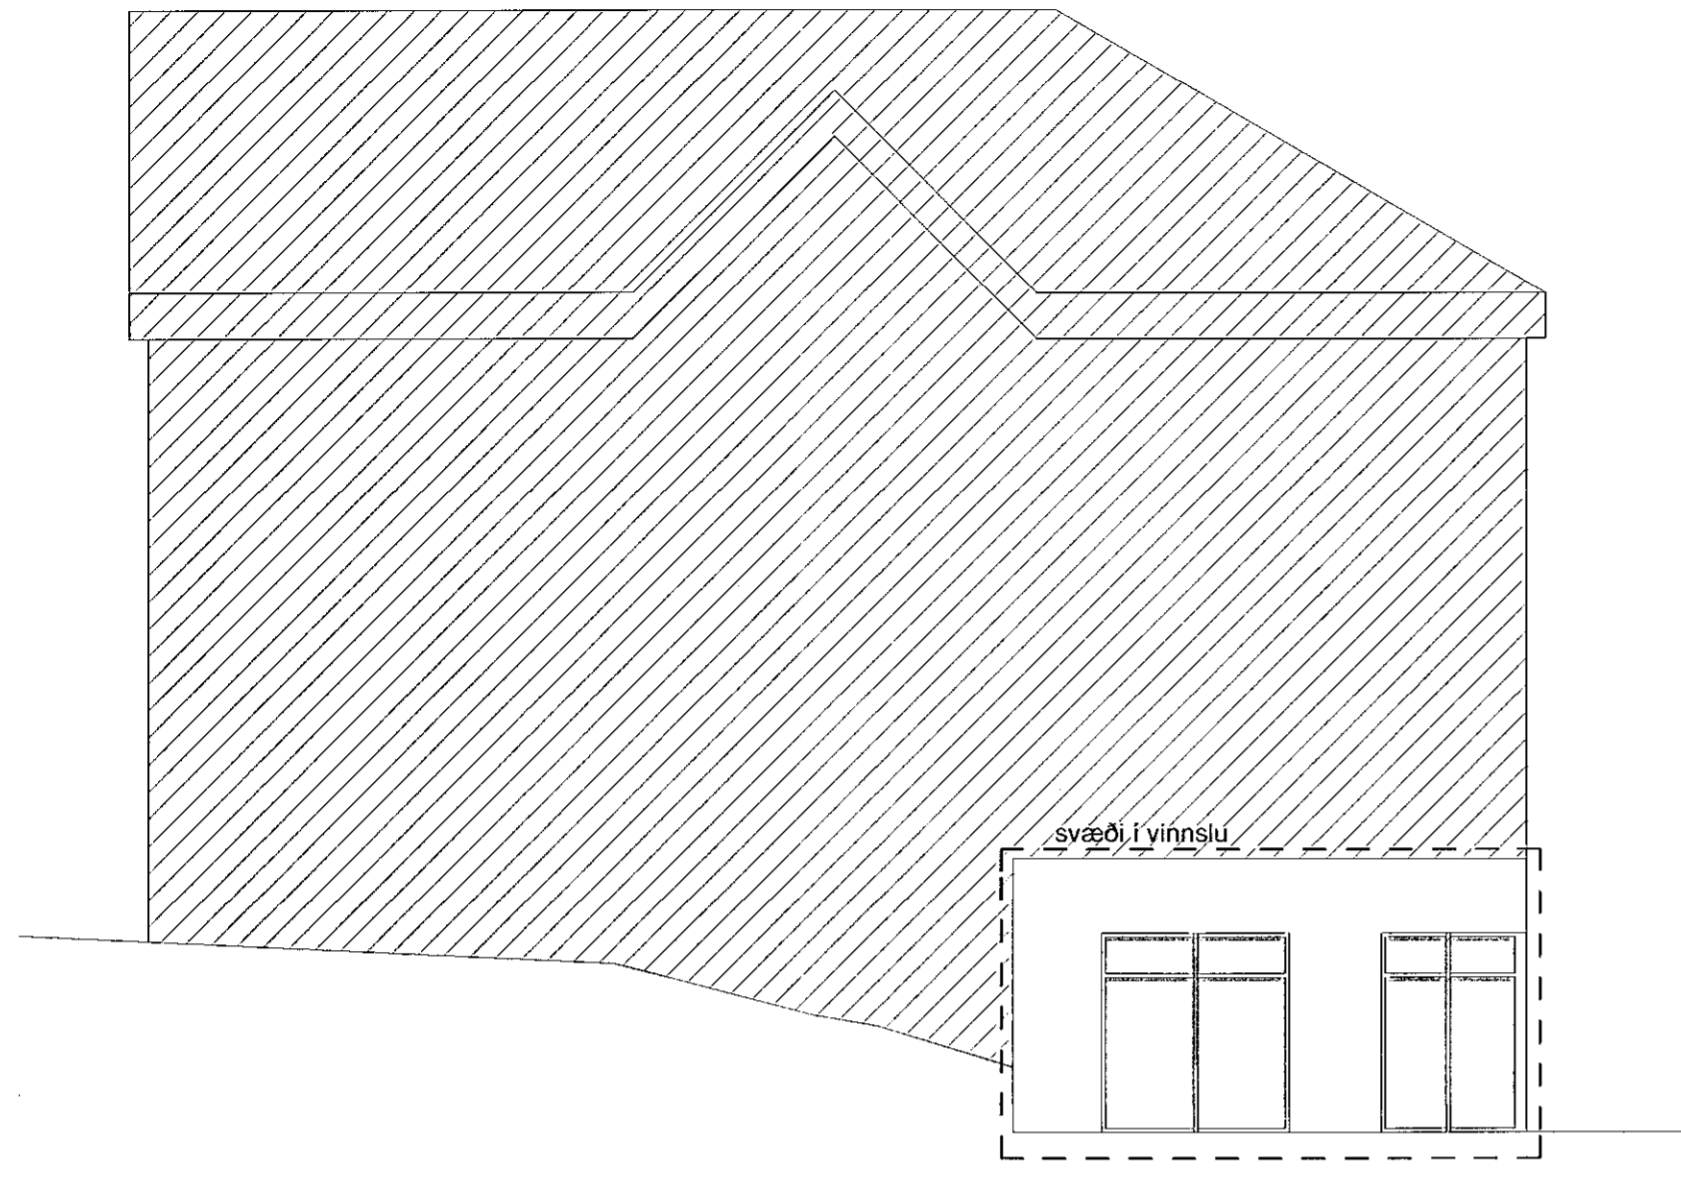


Austur útlit 1:100

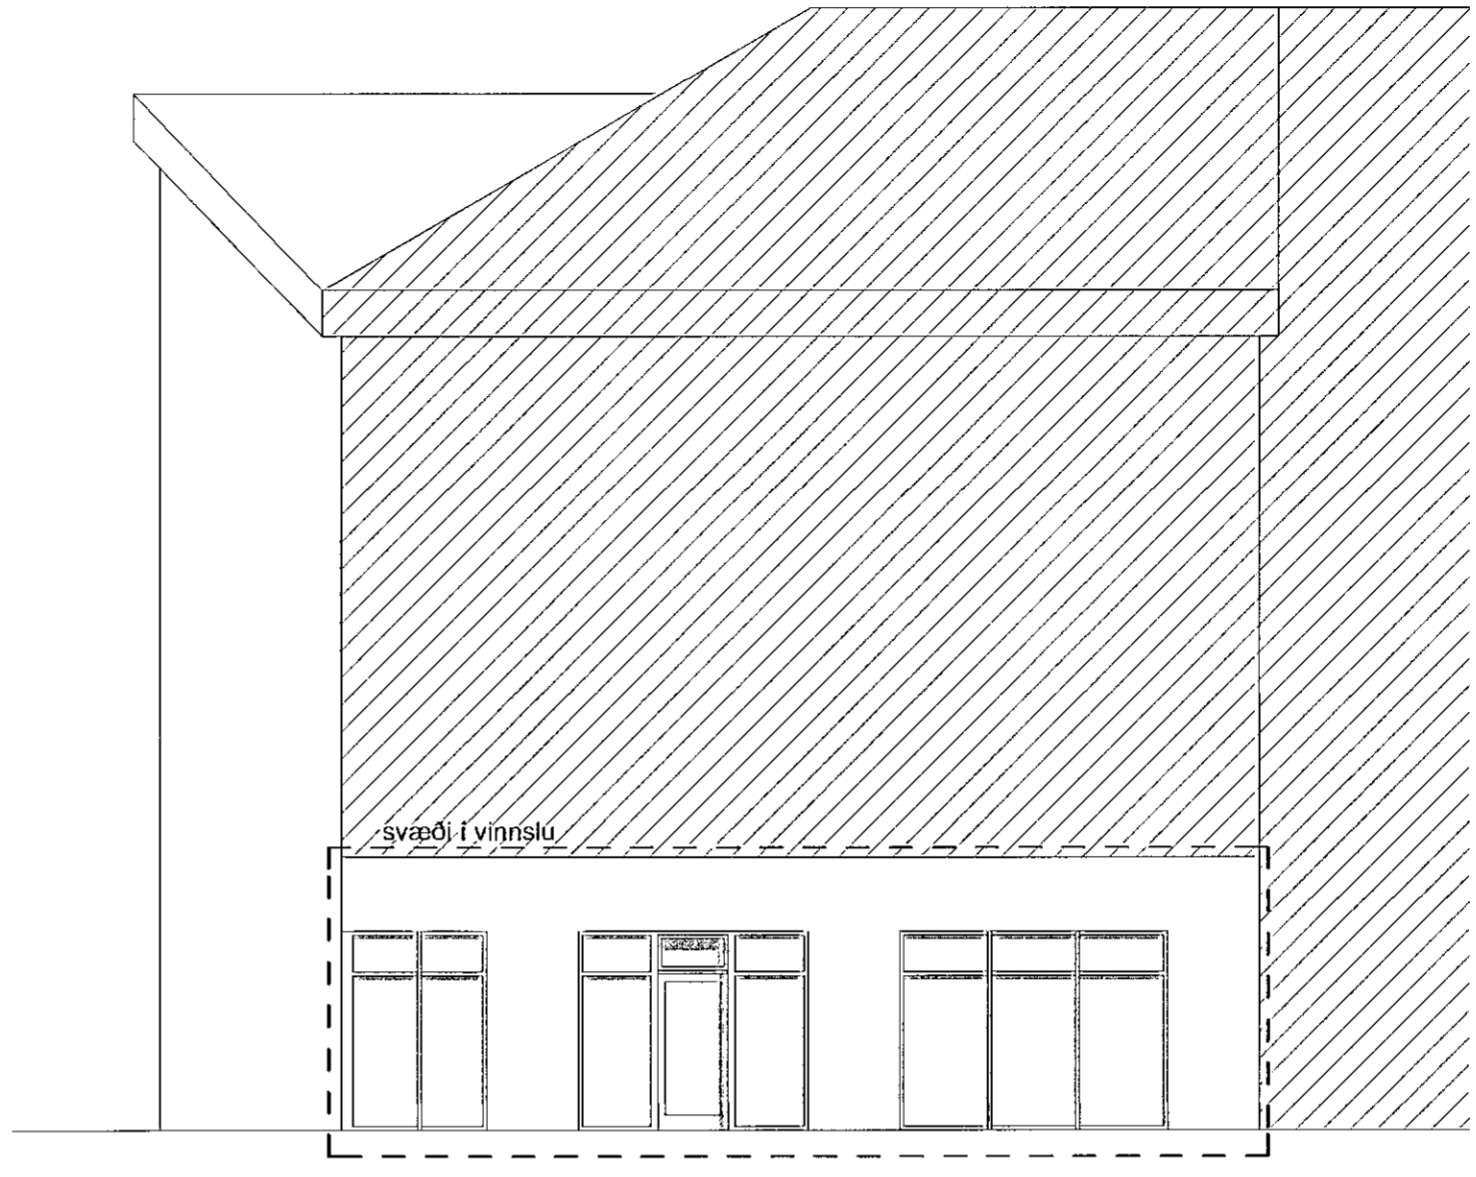

Norður útlit 1:100

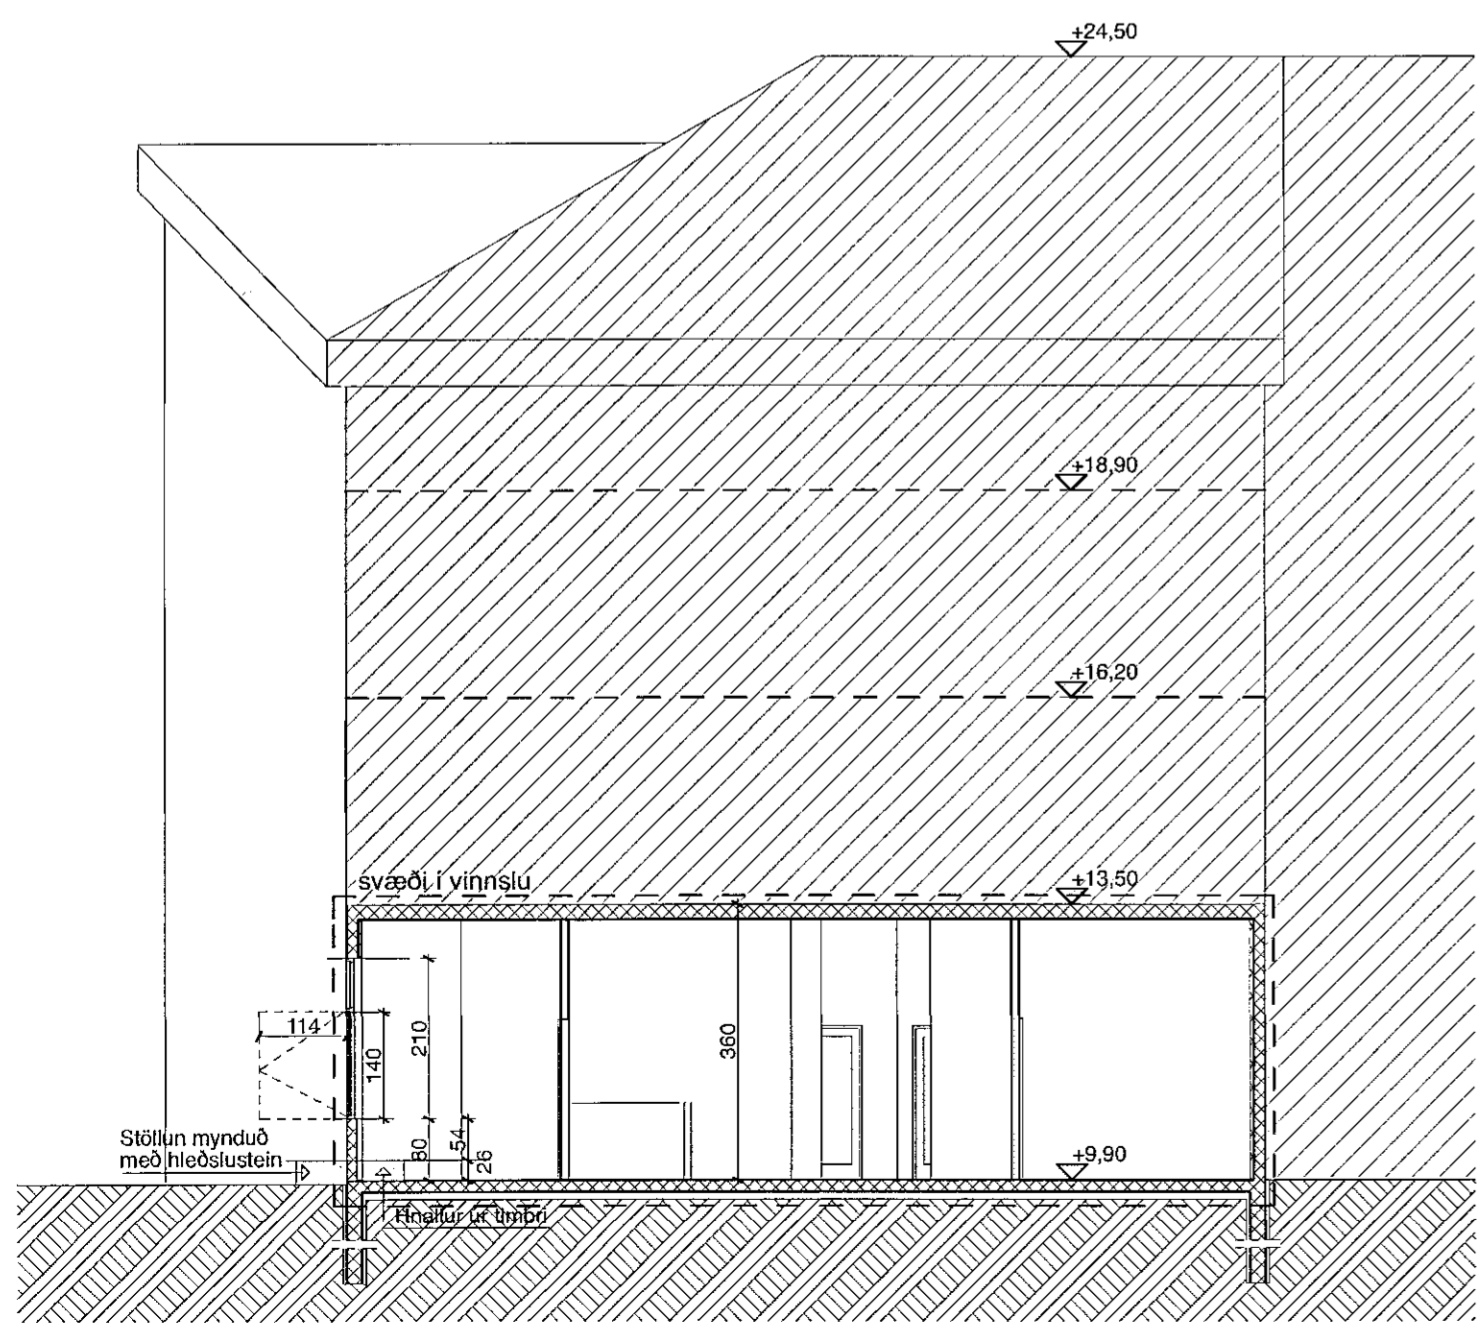

A snið 1:100

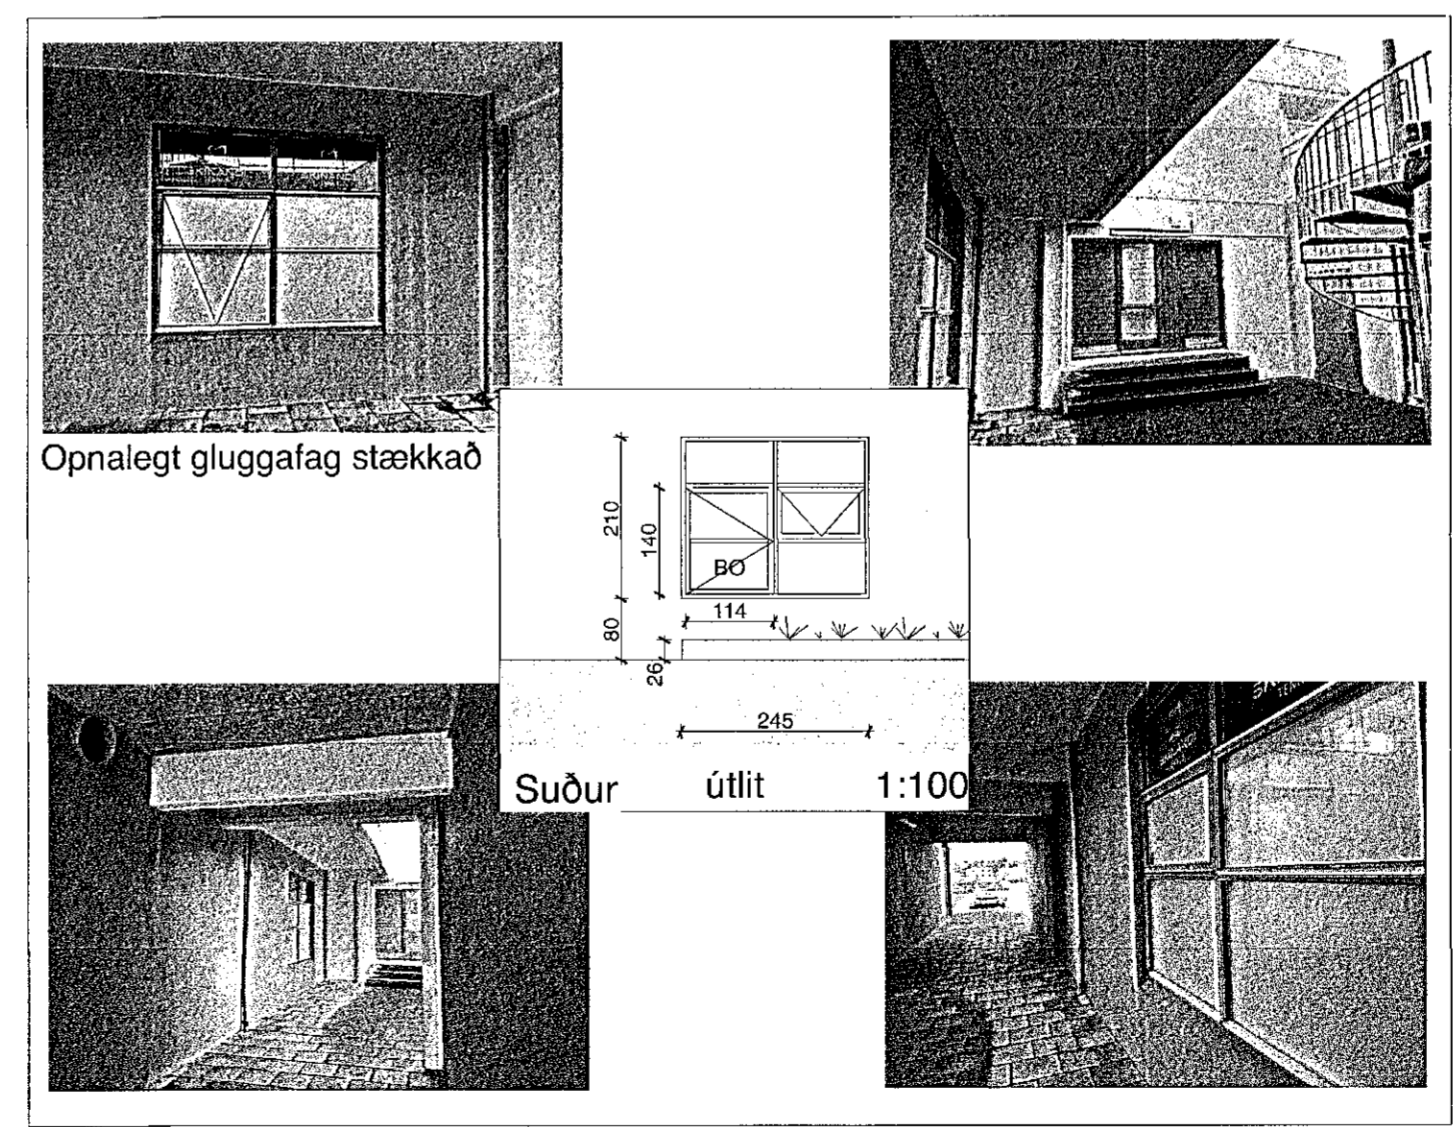

Teikn. Ljósmyndir sýna björgunarop til suðurs

SHs
 03.03.2021

Br. 18/02/21 Frekari frágangur.
 TEIKNISTOFAN Verkefni
LÆKJARGATA 34D.
HAFNARFIRÐI
 Tannlæknastofa á 1. hæð.
 Heiti **ÚTLIT, SNIÐ**
LJÓSMYNDIR.

kvardi	1:100,	verk. nr	2021. G-255
dags.	25. JAN. 2021.	dags br.	18. FEB. 2021.
hönnun	G. G.	teikn. nr	AB-2
teikn	G. G.		

Hringbraut 17 220 Hafnarfirði
 s. 555-2020 & 861-2628
 Gísli G. Gunnarsson BFI kt. 020649-2409
 kvardi@kvardi.is
Gísli Gunnarsson